

課	長	係	長	測量士	係

(分 筆 前)





確定面積平面図 $S = \frac{1}{600}$

ブロック番号 天保山

57 号

新地名 町 丁目

44年 2 月 日

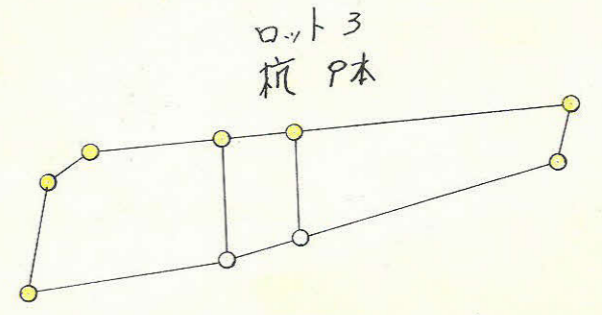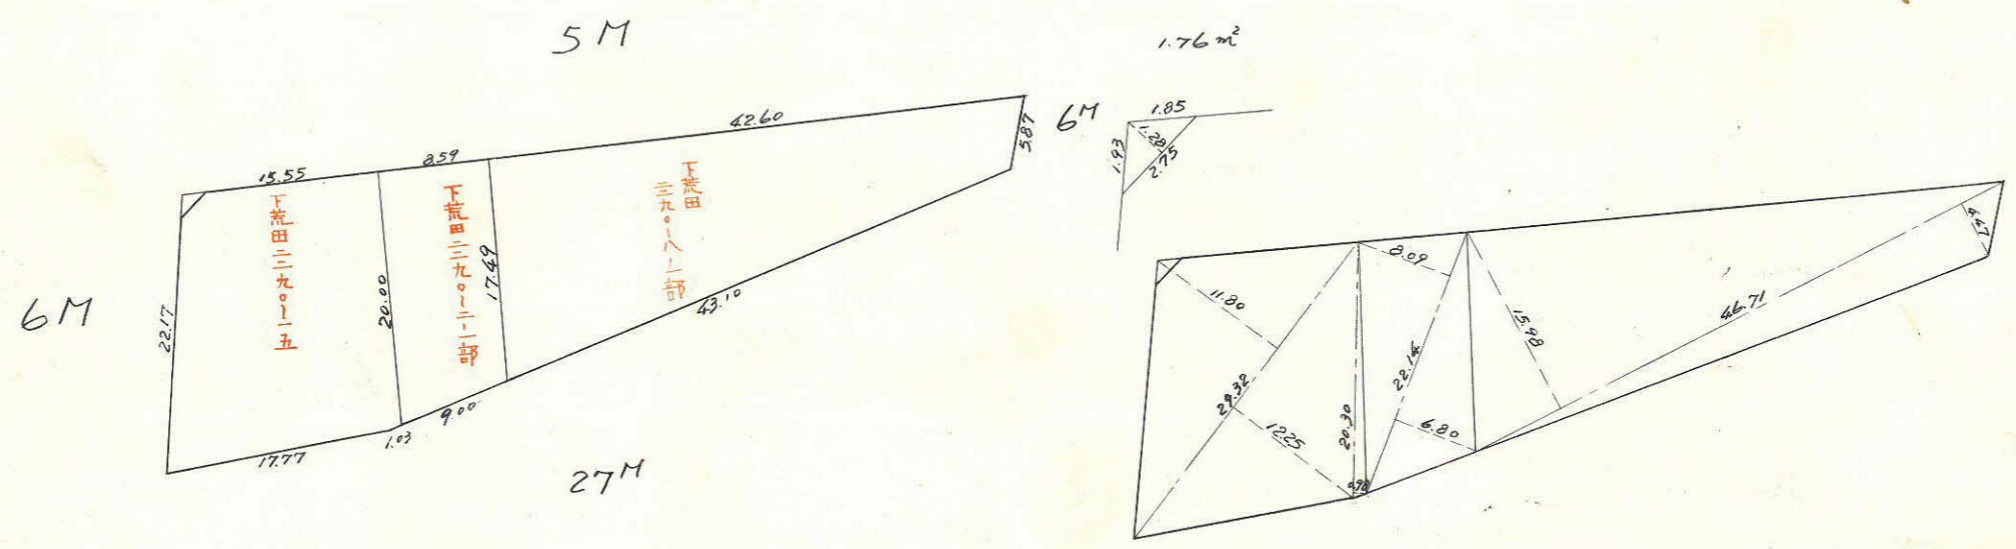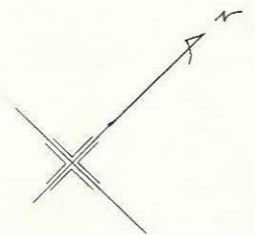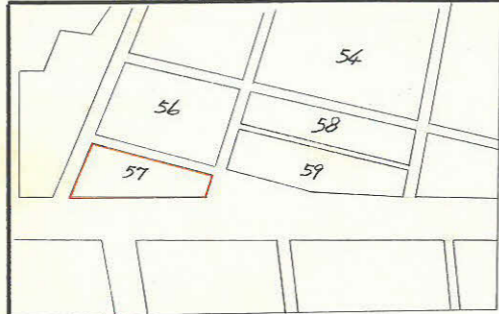


この図面等は、土地区画整理事業に関する参考資料として提供しています。
 ○図面等は換地処分時のものであり、現在の状況とは異なる場合があります。
 ◎図面等によって、境界等が確定されるものではありません。

57B

内角	方位角	方位	距離	直 数		修正緯距		修正経距		倍横距	倍面積
				cos	sin	N	S	E	W		
99°-46'	39°-39'	N E	66.74	0.76996	0.63810	51.39		42.59		42.59	+2188.700
72°-06'	147°-33'	S E	5.87	0.84386	0.53656		4.95	3.15		88.33	-437.234
124°-14'	203°-19'	S W	53.13	0.91833	0.39581		48.79		21.03	70.45	-3437.256
167°-56'	215°-23'	S W	17.77	0.81530	0.57904		14.49		10.29	39.13	-566.994
75°-58'	319°-25'	N W	22.17	0.75946	0.65055	16.84			14.42	14.42	+242.833

$2009.951 \times \frac{1}{2}$
 $\approx 1.004.976$

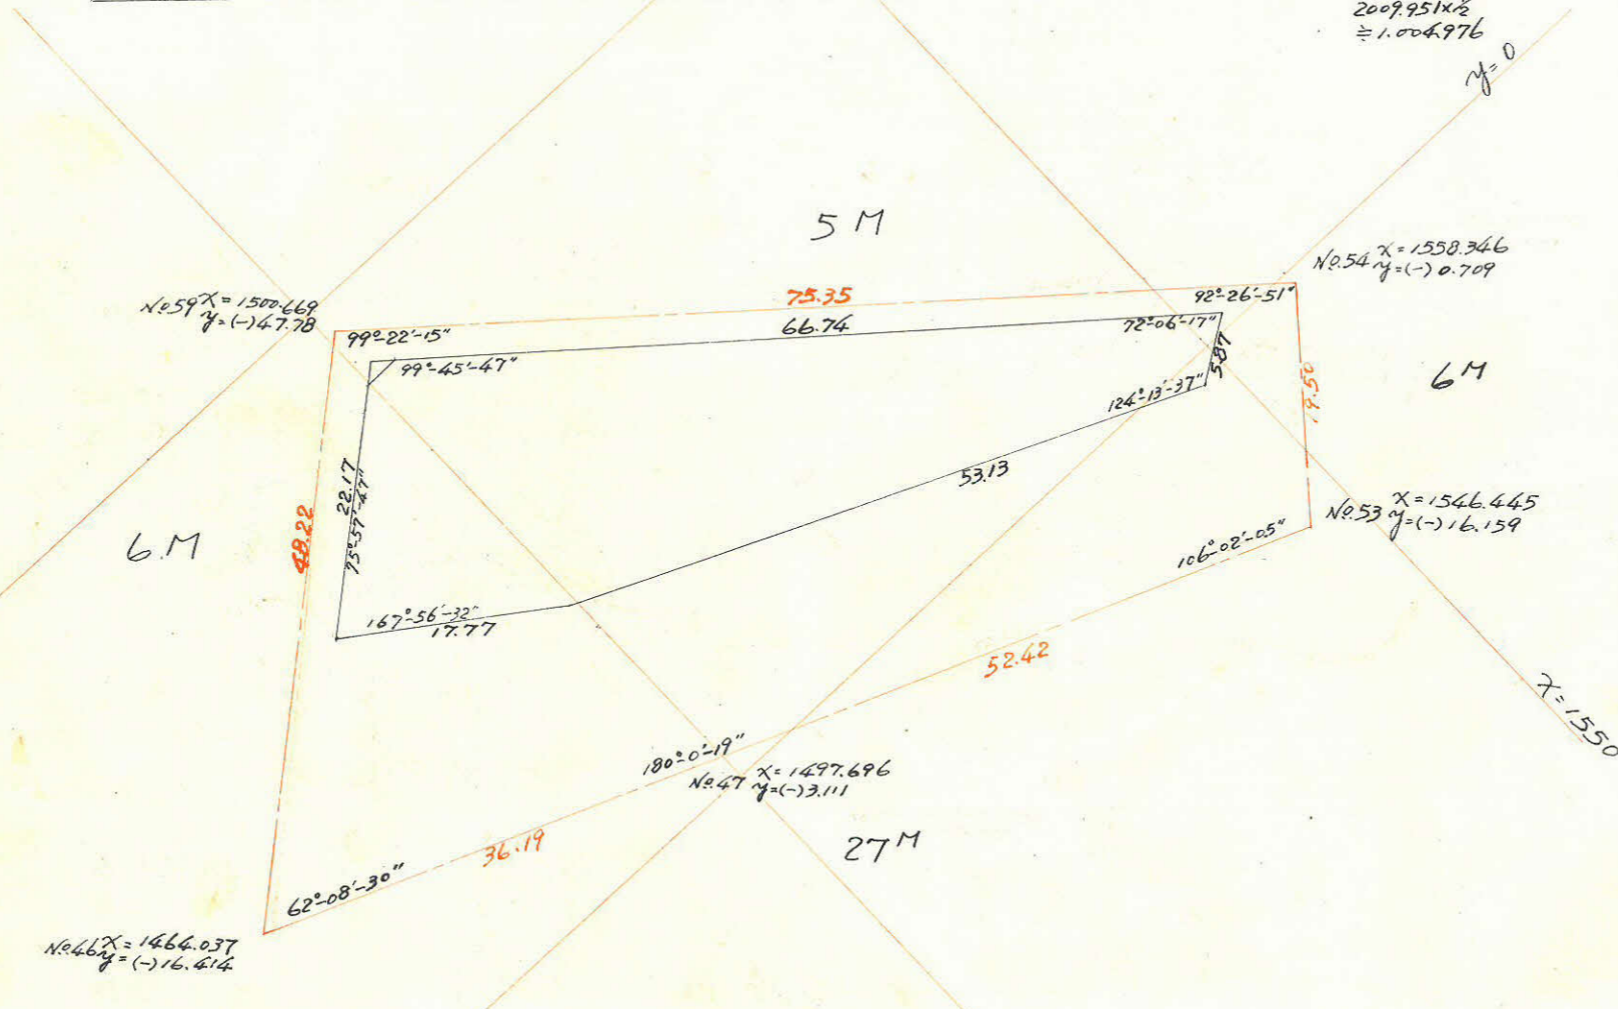

合計面積 = 1.004.97
 剪除面積 = 1.76
 プロツク面積 = 1.004.97 - 1.76 = 1.003.21
 割込面積 = 1.003.19

この図面等は、土地区画整理事業に関する参考資料として提供しています。
 ○図面等は換地処分時のものであり、現在の状況とは異なる場合があります。
 ○図面等によって、境界等が確定されるものではありません。