




この図面等は、土地区画整理事業に関する参考資料として提供しています。  
 ○図面等は換地処分時のものであり、現在の状況とは異なる場合があります。  
 ○図面等によって、境界等が確定されるものではありません。

下 荒田 169 B.1

縮尺 1/600

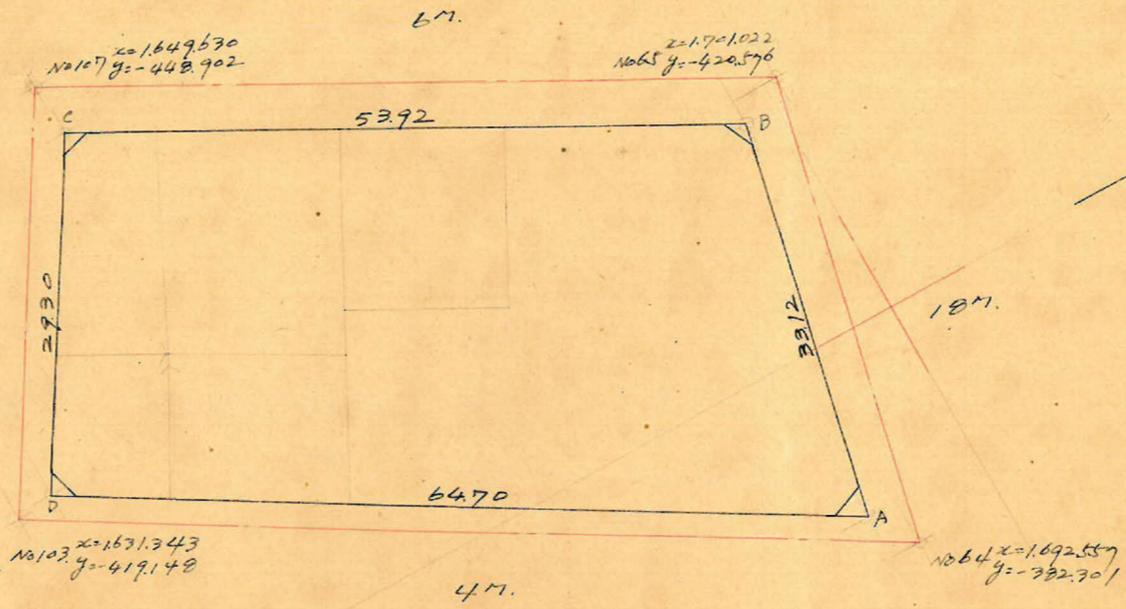

測点	Z	X	X <sup>2</sup> +AX <sup>2+1</sup>	Y	AY	AY <sup>2</sup> +AY <sup>2+1</sup>	倍面積	倍面積
A	1.689997			- 386.167				
B	1.697127	+ 7.150	- 40.095	- 418.507	- 32.340	- 58.358	+ 16.780.038	- 99.040.937
C	1.649902	- 47.225	- 62.549	- 444.525	- 26.018	- 1.050	+ 27.804.594	- 1.732.397
D	1.624578	- 15.224	+ 40.095	- 419.557	+ 24.968	+ 58.358	- 16.822.138	+ 95.390.703
A	1.689997	+ 55.419	+ 62.549	- 386.167	+ 33.390	+ 1.050	- 24.154.360	+ 1.774.497
		(+ 7.130)			- 32.340			
Σ							+ 3.608.134	- 3.608.134

$\frac{3.608.134}{1.804.07} = 1.804.07 \text{ m}^2$

合計面積  
 1.804.07 m<sup>2</sup>  
 156 m<sup>2</sup> + 169 m<sup>2</sup> + ~~1.802~~ + 3.15 m<sup>2</sup> = 1.804.07 m<sup>2</sup>  
 722 m<sup>2</sup> (x0.5025 = 545.734) = 545.704  
~~722 m<sup>2</sup> (x0.5025 = 361.12) = 361.12~~  
~~1.796.85~~  
~~1.802.82~~ = 543.53 = 543.28