
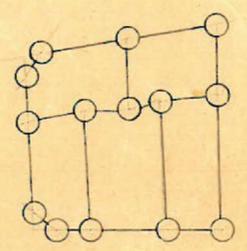
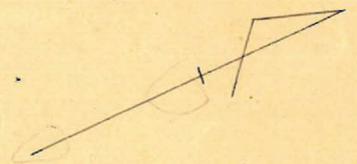
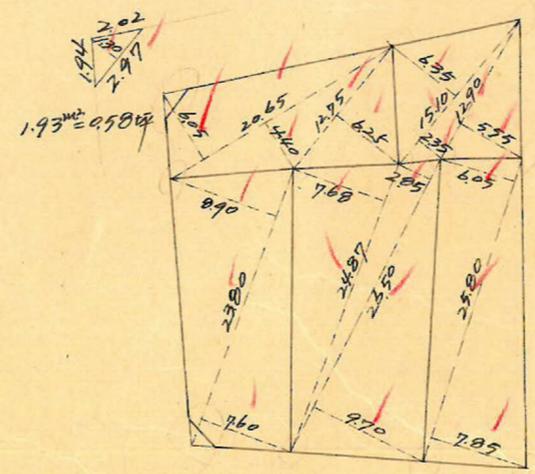
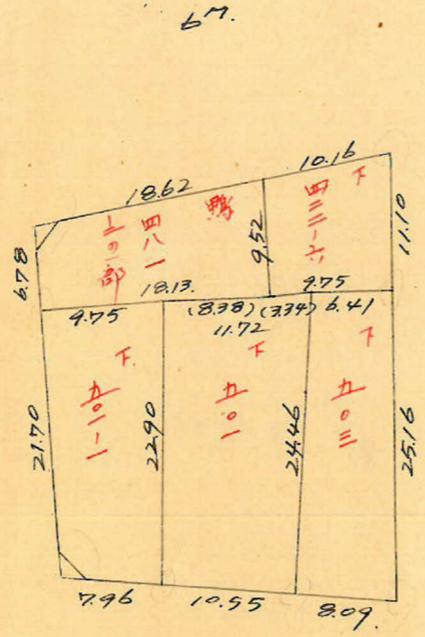


課長	係長	測量士	係

(分筆前)
 確定面積平面圖 $S = \frac{1}{600}$

ブロック番号 下荒田 102 号

新地名 町 丁目
 年 月 日

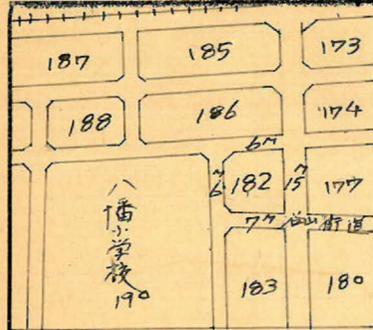


杭14本。ロツト5.

この図面等は、土地区画整理事業に関する参考資料として提供しています。
 ○図面等は換地処分時のものであり、現在の状況とは異なる場合があります。
 ○図面等によって、境界等が確定されるものではありません。

下荒田

182 7077

縮尺 1/600

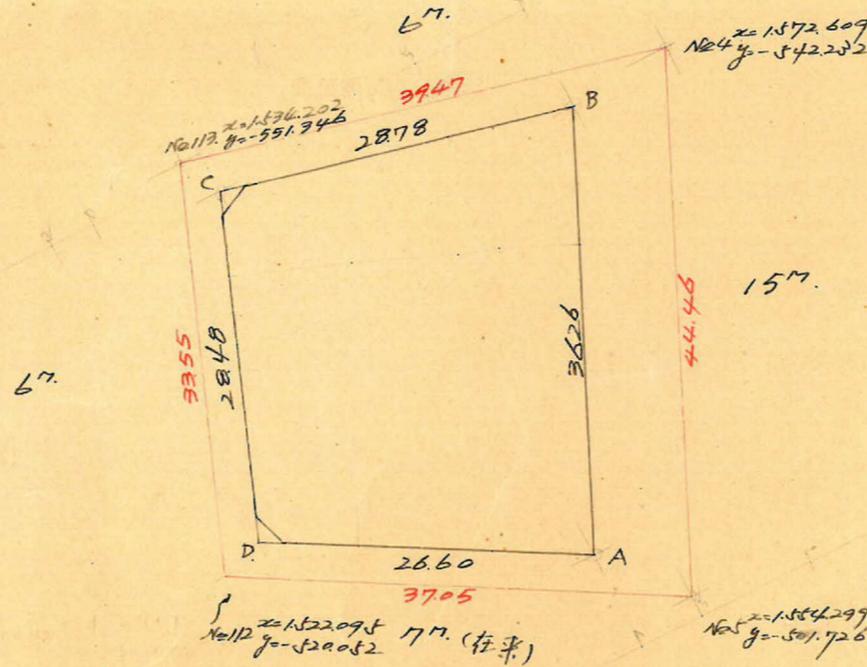

測点	x.	Δx	Δx ²	y.	Δy	Δy ²	Δy ⁿ + Δy ⁿ⁺¹	倍面積	倍面積
A	1548.959			-508.255					
B	1563.953	+14.994	-13.016	-541.274	-33.019	-39.623	+7.045222	-61.968.510	
C	1535.943	-28.010	-38.185	-547.878	-6.604	+20.001	+29.920.721	+30.720.396	
D	1525.768	-10.175	+13.016	-521.273	+26.605	+39.623	-6.784.889	+60.455.505	
A	1548.959	+23.191 (+14.994)	+38.185	-508.255	+13.018 (-33.019)	-20.001	-19.407.717	-39.980.729	
Σ							+1.772.337	-1.773.338	$\frac{1}{2} = 886.669 \text{ m}^2$

合計面積 = 886.67 m² (x 0.7025 = 268.21坪) = 268.20坪.
 切除面積 1.93 m² + 2.02 m² = 3.95 m² = 1.19坪.
 測定面積 = 882.72 m² = 267.01坪.

この図面等は、土地区画整理事業に関する参考資料として提供しています。
 ○図面等は換地処分時のものであり、現在の状況とは異なる場合があります。
 ○図面等によって、境界等が確定されるものではありません。