

課	長	係	長	測量士	係

(分 筆 前)  
**確定面積平面圖**  $S = \frac{1}{600}$

ブロック番号 荒田

183 号


新地名 町 丁目  
 年 月 日

この図面等は、土地区画整理事業に関する参考資料として提供しています。  
 ○図面等は換地処分時のものであり、現在の状況とは異なる場合があります。  
 ○図面等によって、境界等が確定されるものではありません。


$2.24 \text{ m}^2 = 0.67 \text{ 坪}$




$2.95 \text{ m}^2 = 0.89 \text{ 坪}$

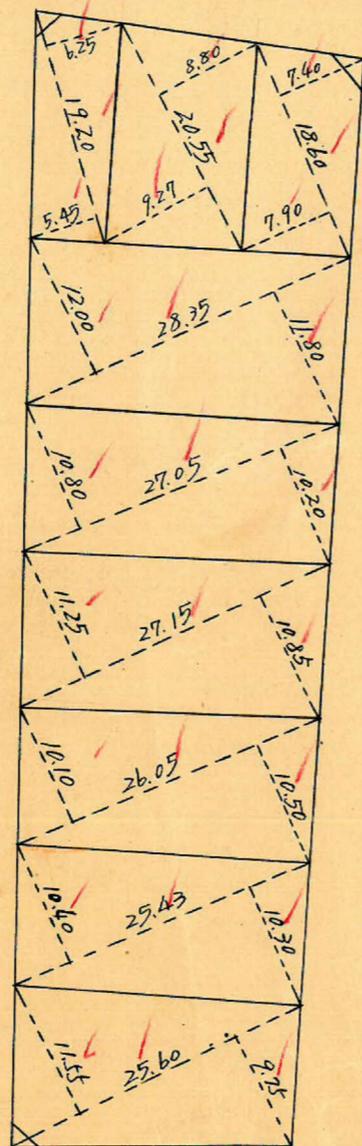

$2.40 \text{ m}^2 = 0.72 \text{ 坪}$

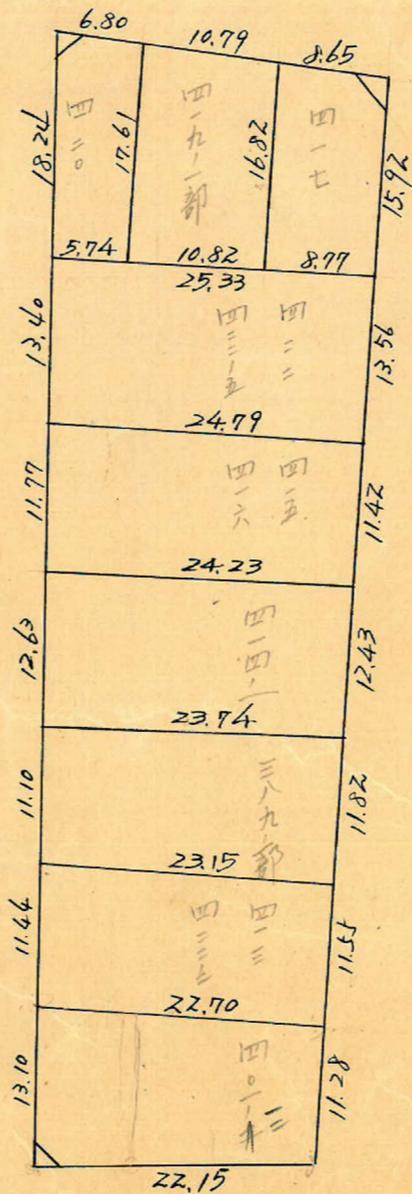

ロット 9  
 杭 23

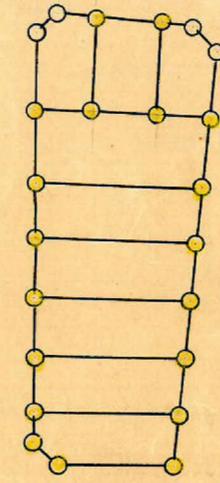


15M

6M

トラバ-精度 1/16000

6M

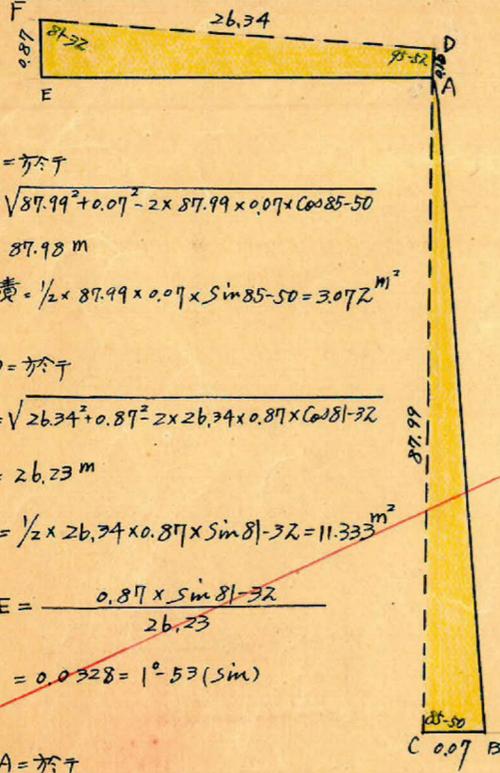


△ABC = 三角形  
 $AB = \sqrt{87.99^2 + 0.07^2 - 2 \times 87.99 \times 0.07 \times \cos 85-50}$   
 $= 87.98 \text{ m}$   
 面積 =  $\frac{1}{2} \times 87.99 \times 0.07 \times \sin 85-50 = 3.072 \text{ m}^2$

△EFD = 三角形  
 $ED = \sqrt{26.34^2 + 0.87^2 - 2 \times 26.34 \times 0.87 \times \cos 81-32}$   
 $= 26.23 \text{ m}$   
 面積 =  $\frac{1}{2} \times 26.34 \times 0.87 \times \sin 81-32 = 11.333 \text{ m}^2$

∠FDE =  $\frac{0.87 \times \sin 81-32}{26.23}$   
 $= 0.0328 = 1^{\circ}53'(\text{Sim})$

△DEA = 三角形  
 $AE = \sqrt{26.23^2 + 0.16^2 - 2 \times 26.23 \times 0.16 \times \cos 93-59}$   
 $= 26.24 \text{ m}$   
 面積 =  $\frac{1}{2} \times 26.23 \times 0.16 \times \sin 93-59 = 2.093 \text{ m}^2$   
 四辺形 ADEF, 面積 =  $2.093 + 11.333 = 13.426 \text{ m}^2$

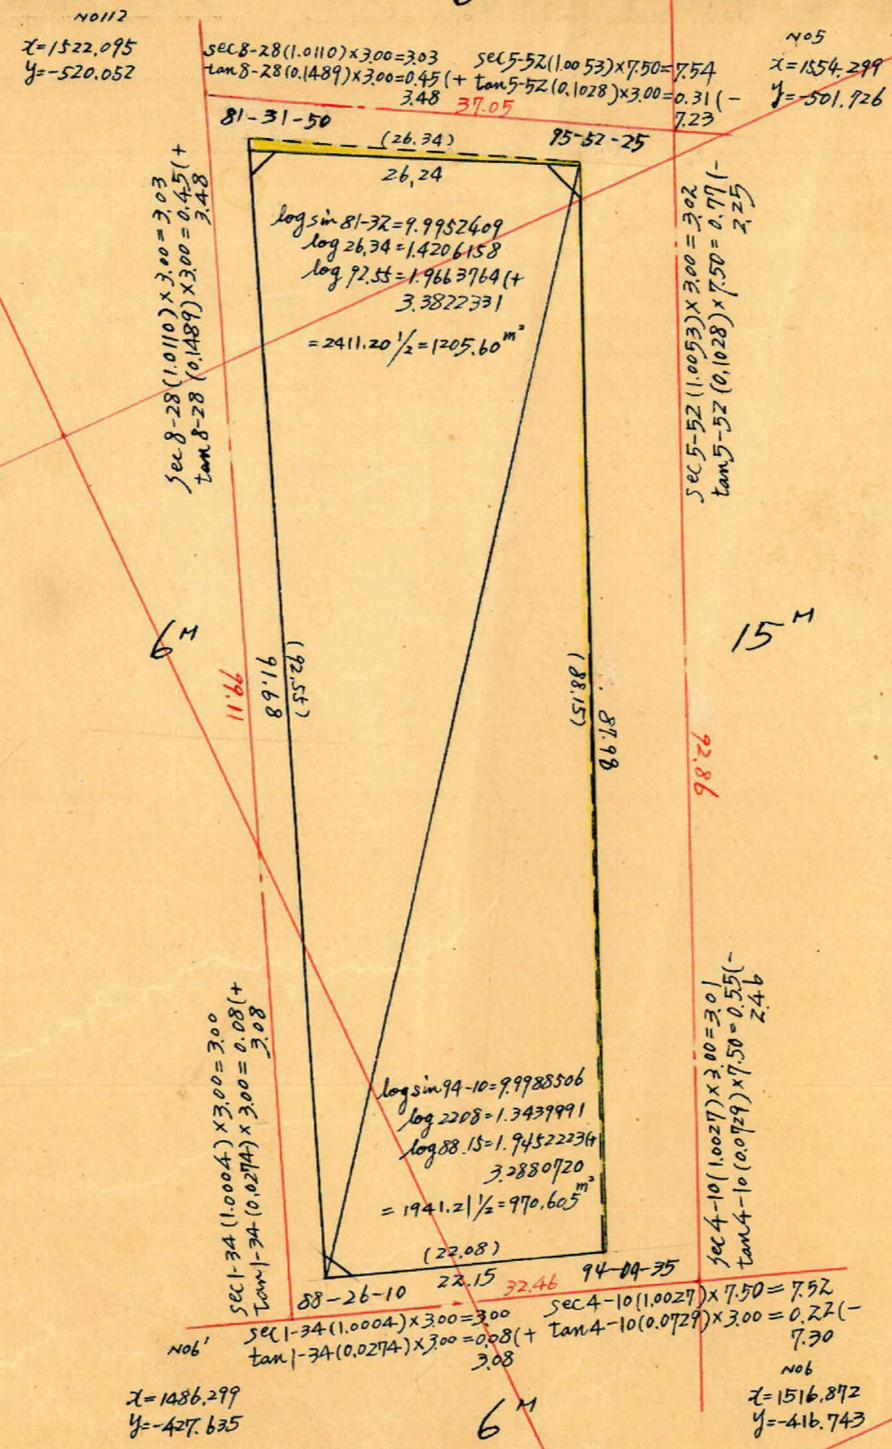

合計面積  $1205.60 + 970.605 + 3072 - 13.426 = 2165.85 \text{ m}^2$   
 $(\times 0.3025 = 655.16 \text{ 坪}) = 655.12 \text{ 坪}$   
 前除 "  $2.24 + 2.95 + 2.40 = 7.59 \text{ m}^2$   
 $(\times 0.3025 = 2.29 \text{ 坪}) = 2.28 \text{ 坪}$   
 割止 "  $2158.25 \text{ m}^2$   
 $(\times 0.3025 = 652.87 \text{ 坪}) = 652.84 \text{ 坪}$

この図面等は、土地区画整理事業に関する参考資料として提供しています。  
 ○図面等は換地処分時のものであり、現在の状況とは異なる場合があります。  
 ○図面等によって、境界等が確定されるものではありません。