

課長	係長	測量士	係

(分筆前)  
確定面積平面圖  $S = \frac{1}{600}$


ブロック番号 荒田

194号


新地名 町 丁目

昭和28年9月28日

$1.95 \text{ m}^2 = 0.59 \text{ 坪}$

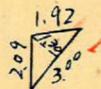


$2.51 \text{ m}^2 = 0.75 \text{ 坪}$

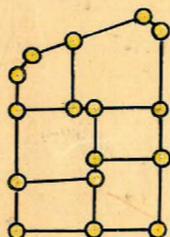


ロット 6  
杭 16

6<sup>M</sup>

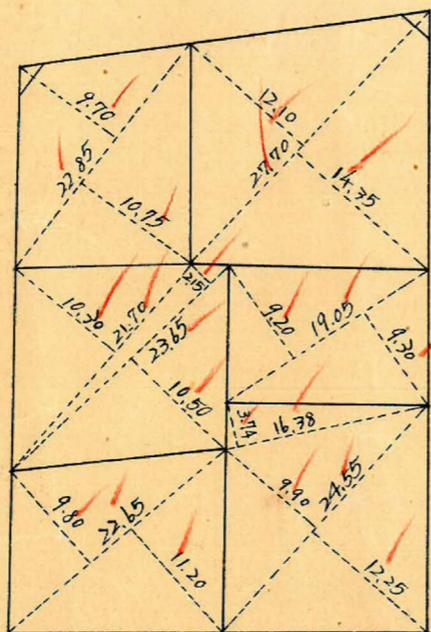

4<sup>M</sup>

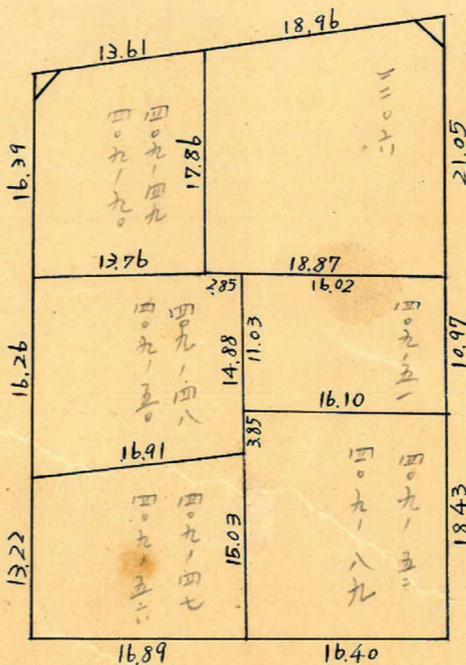

4<sup>M</sup>

11<sup>M</sup>


この図面等は、土地区画整理事業に関する参考資料として提供しています。  
○図面等は換地処分時のものであり、現在の状況とは異なる場合があります。  
○図面等によって、境界等が確定されるものではありません。

この図面等は、土地区画整理事業に関する参考資料として提供しています。  
 ○図面等は換地処分時のものであり、現在の状況とは異なる場合があります。  
 ○図面等によって、境界等が確定されるものではありません。

トラバ 精度 1/16000

y = -500

y = -600

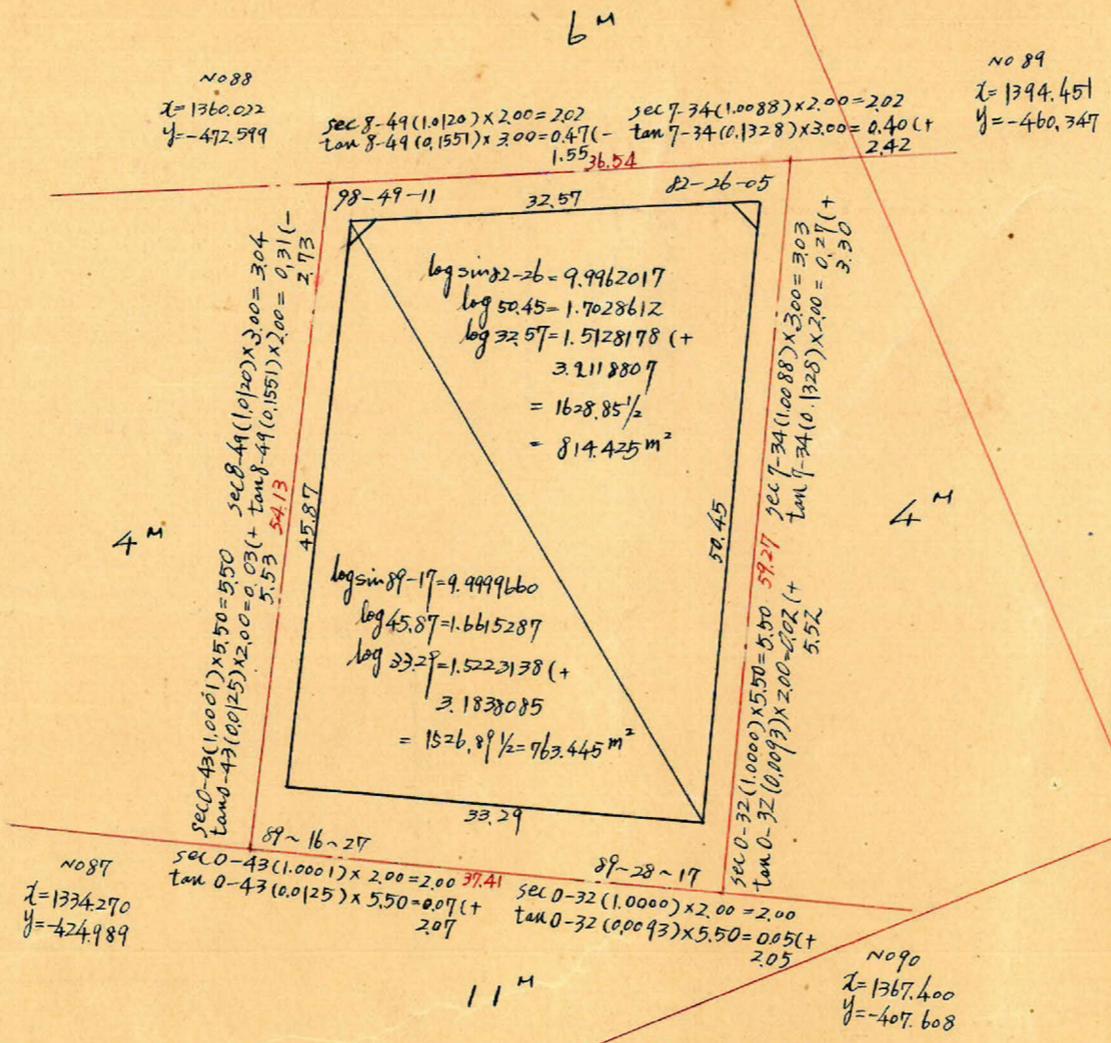

合計面積 814.425 + 763.445 = 1577.87 m<sup>2</sup> (x 0.3025 = 477.30坪) = 477.28坪  
 前除 1.95 + 2.51 = 4.46 m<sup>2</sup> (x 0.3025 = 1.34坪) = 1.34坪  
 割込 1573.41 m<sup>2</sup> (x 0.3025 = 475.95坪) = 475.94坪

x = 1300

x = 1400