



課長 係長 測量士 係

この図面等は、土地区画整理事業に関する参考資料として提供しています。
○図面等は換地処分時のものであり、現在の状況とは異なる場合があります。
○図面等によって、境界等が確定されるものではありません。

(分筆前) 確定面積平面圖 $S = \frac{1}{600}$

ブロック番号 205 号

新地名 町 丁目
年 月 日

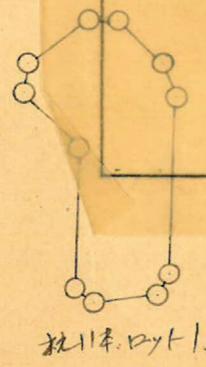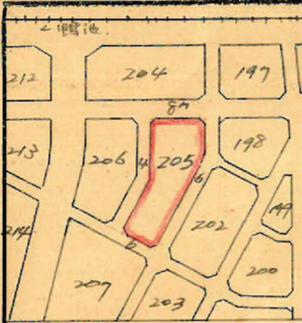


2.35
2.78㎡ = 0.84坪

1.22㎡ = 0.36坪

この図面等は、土地区画整理事業に関する参考資料として提供しています。
 ○図面等は換地処分時のものであり、現在の状況とは異なる場合があります。
 ○図面等によって、境界等が確定されるものではありません。

下荒田 2057077 縮尺 1/600

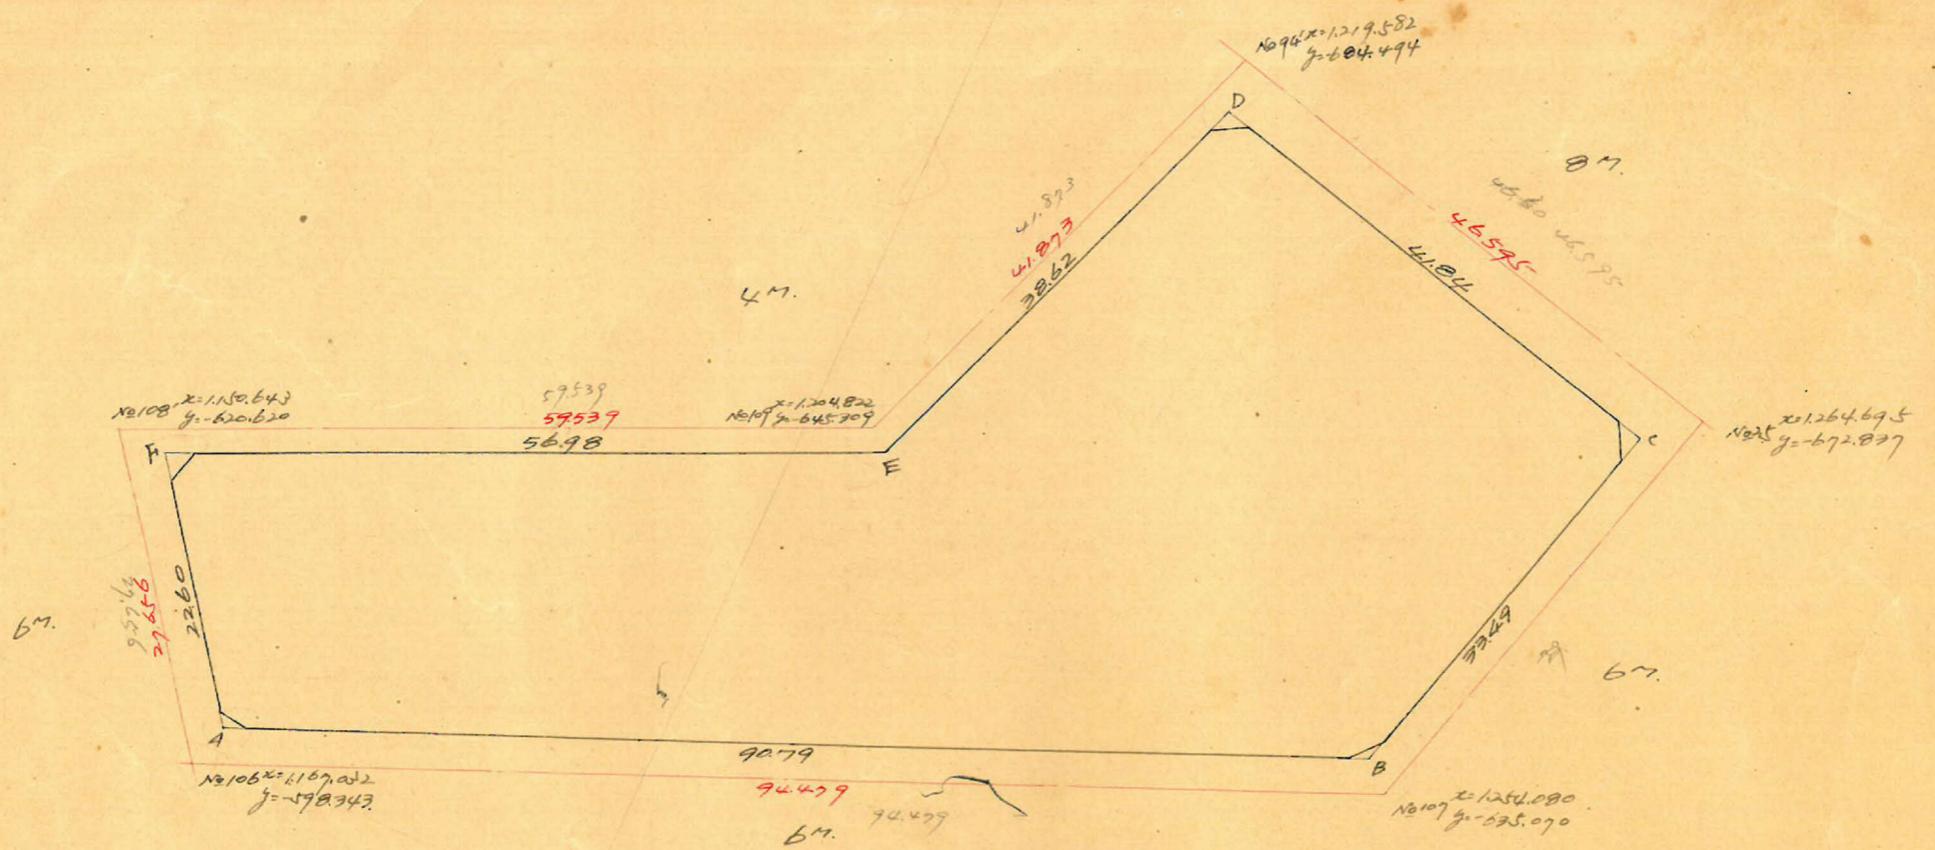

| 順点 | x | yx | yx ² | y | xy | xy ² | 倍面積 | 倍面積 |
|----|----------|----------|-----------------|----------|----------|-----------------|-------------|-----------------------------|
| A | 1168.073 | | | -602.049 | | | | |
| B | 1251.736 | +83663 | +92537 | -637.314 | -35265 | -67557 | -58.975.126 | -84563529 |
| C | 1260.610 | +8874 | -21627 | -669.606 | -32292 | -42789 | +26.177.629 | -53940.241 |
| D | 1229.109 | +40501 | -52990 | -680.103 | -19497 | +25687 | +26.718.761 | +31.340.940 |
| E | 1206.620 | -13489 | -65350 | -643.919 | +36184 | +59796 | +42080.107 | +72151.050 |
| F | 1154.759 | -21861 | -38547 | -620.307 | +23612 | +41870 | +23.910.974 | +48.349.759 |
| A | 1168.073 | +13314 | +96.977 | -602.049 | +18258 | -17.007 | -58.384.906 | -19.865.418 |
| | | (+83663) | | | (-35265) | | | |
| B | | | | | | | +6.527.439 | -6.527.439 |
| | | | | | | | | $\frac{1}{2} = 3263.72 m^2$ |

合計面積 = 3263.72 m² (x 2.25 = 987.27 坪) = 987.27 坪
 扣除面積 203 m² + 239 m² + 1.16 m² + 1.22 m² + 278 m² = 959 m² (x 2.25 = 2.09 坪) = 2.09 坪
 別面積 = 3.254.14 m² = 984.39 坪

x=1200

y=-600