

課	長	係	長	測量士	係

(分 筆 前)



確定面積平面図  $S = \frac{1}{600}$

ブロック番号 天保山

68 号

新地名 町 丁目

44年 2月 日

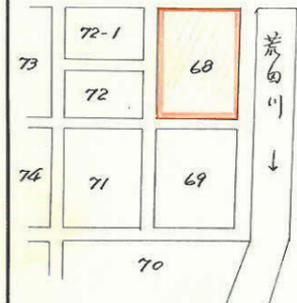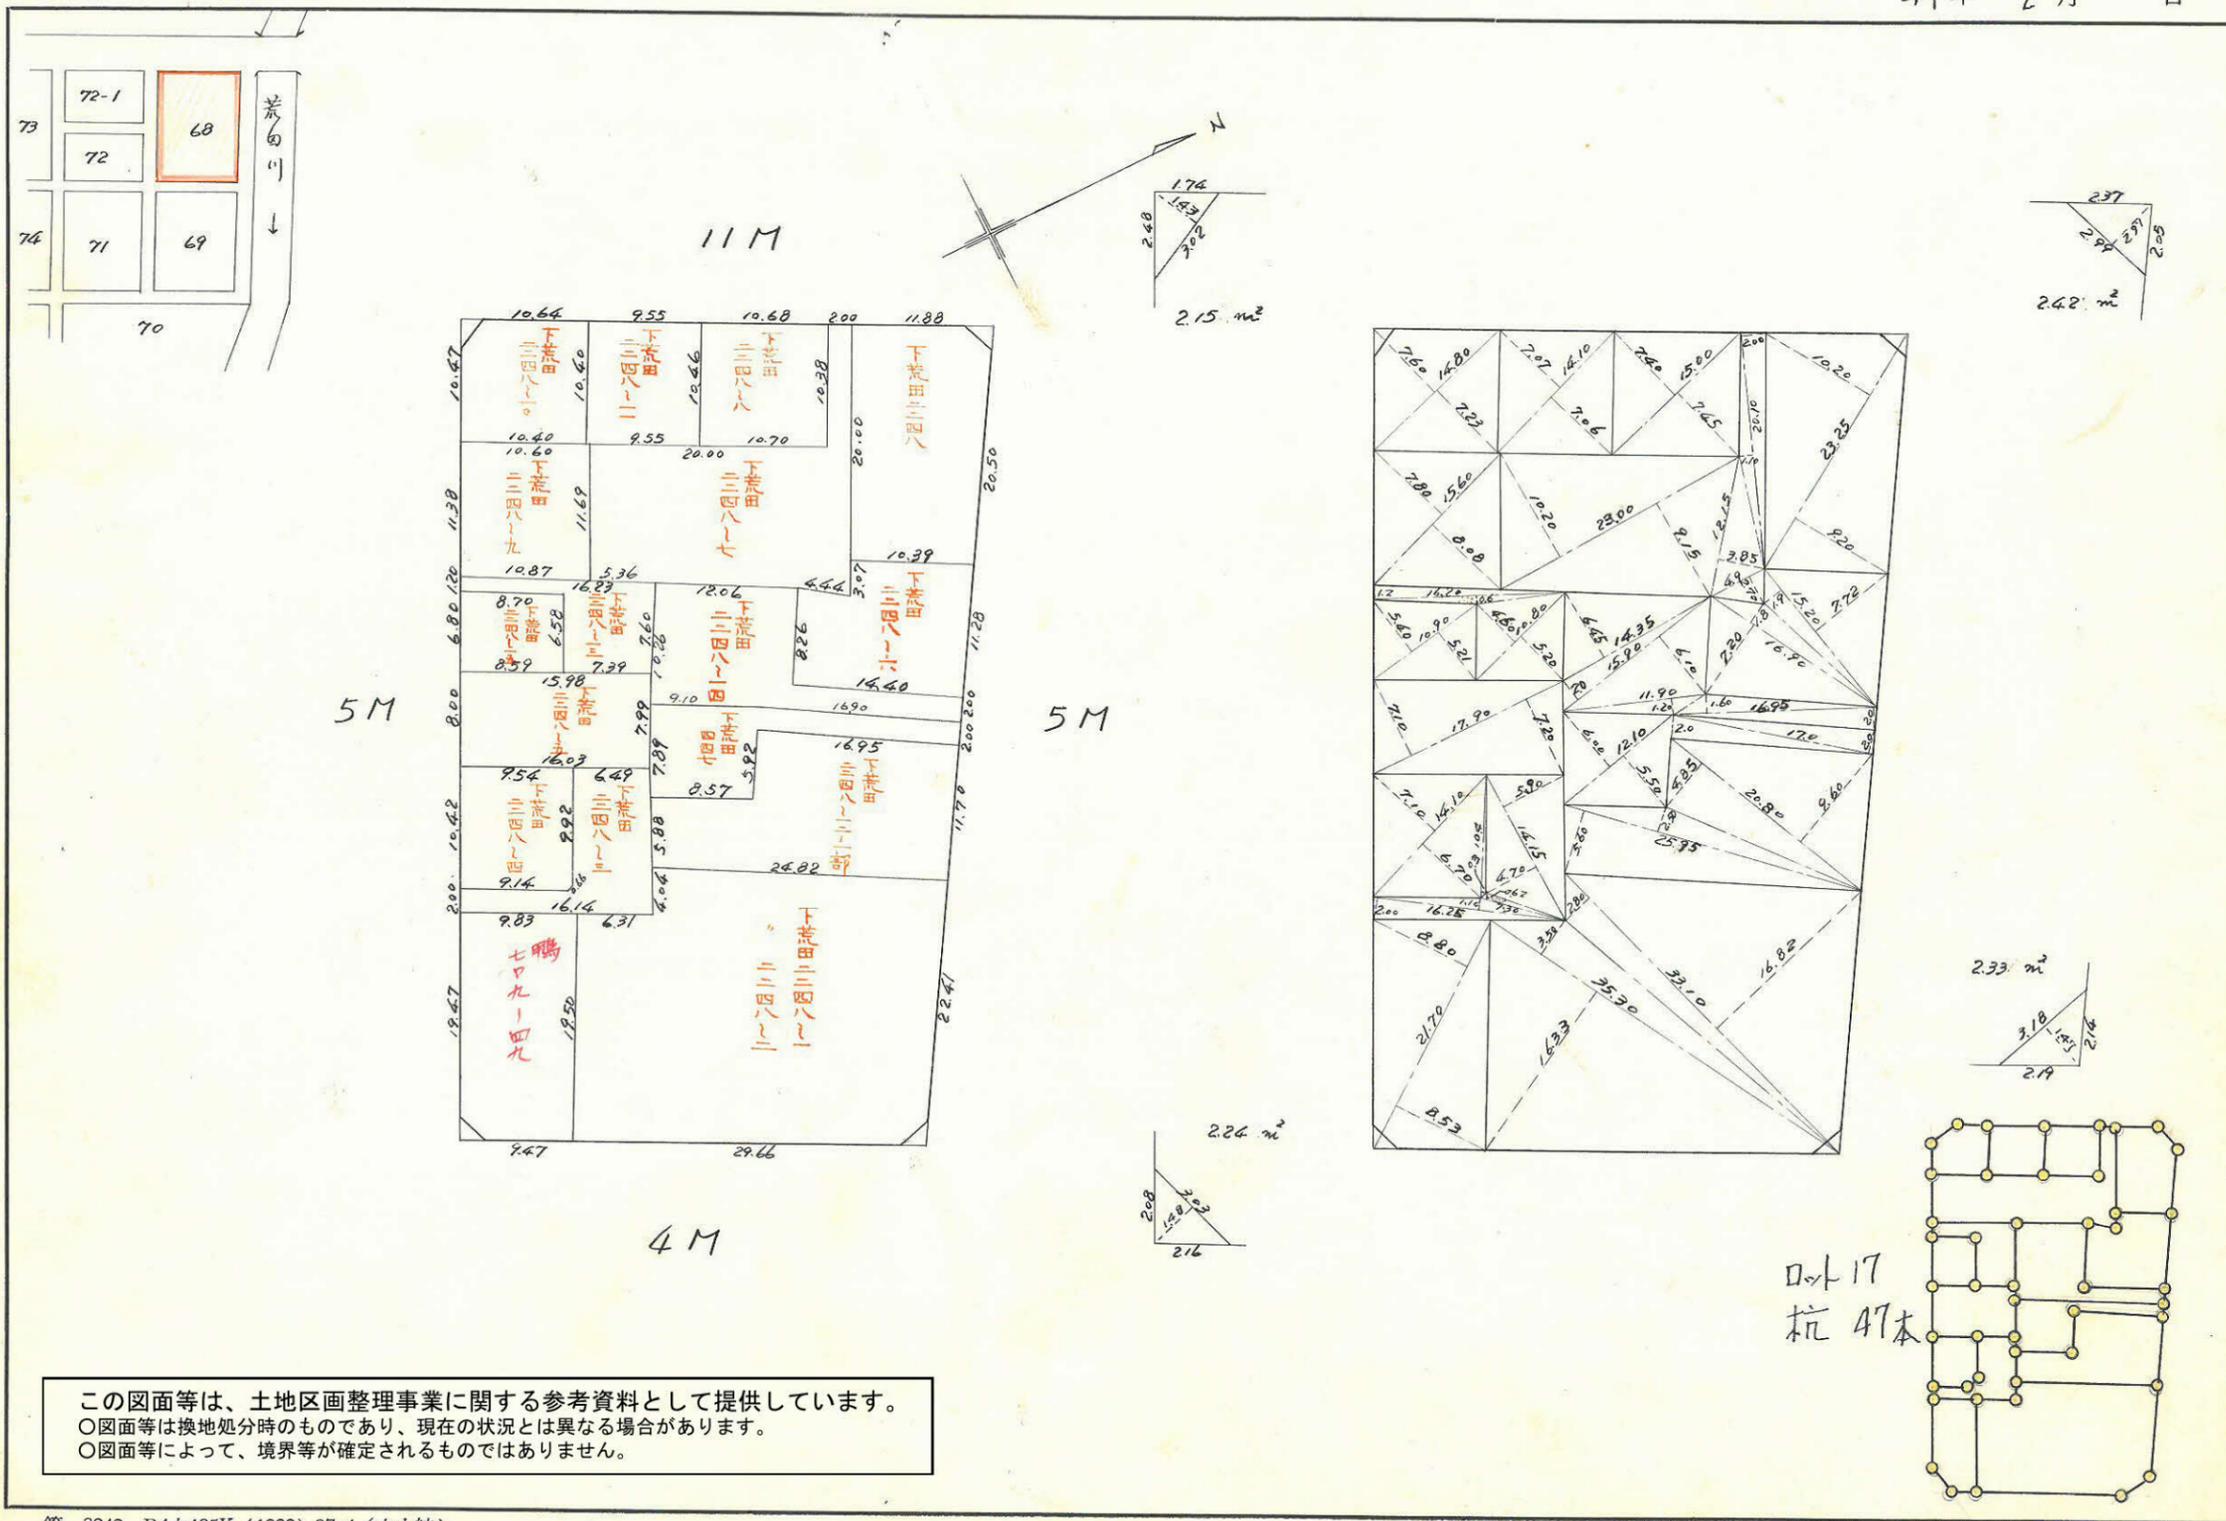

この図面等は、土地区画整理事業に関する参考資料として提供しています。  
 ○図面等は換地処分時のものであり、現在の状況とは異なる場合があります。  
 ○図面等によって、境界等が確定されるものではありません。

