

課長	係長	測量士	係





(分筆前)
 確定面積平面図 $S = \frac{1}{600}$

ブロック番号 天保山

72号

新地名 町 丁目
 年 月 日

73	72-1	68
	72	
74	71	69

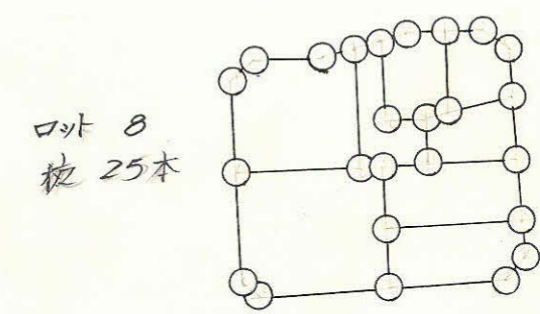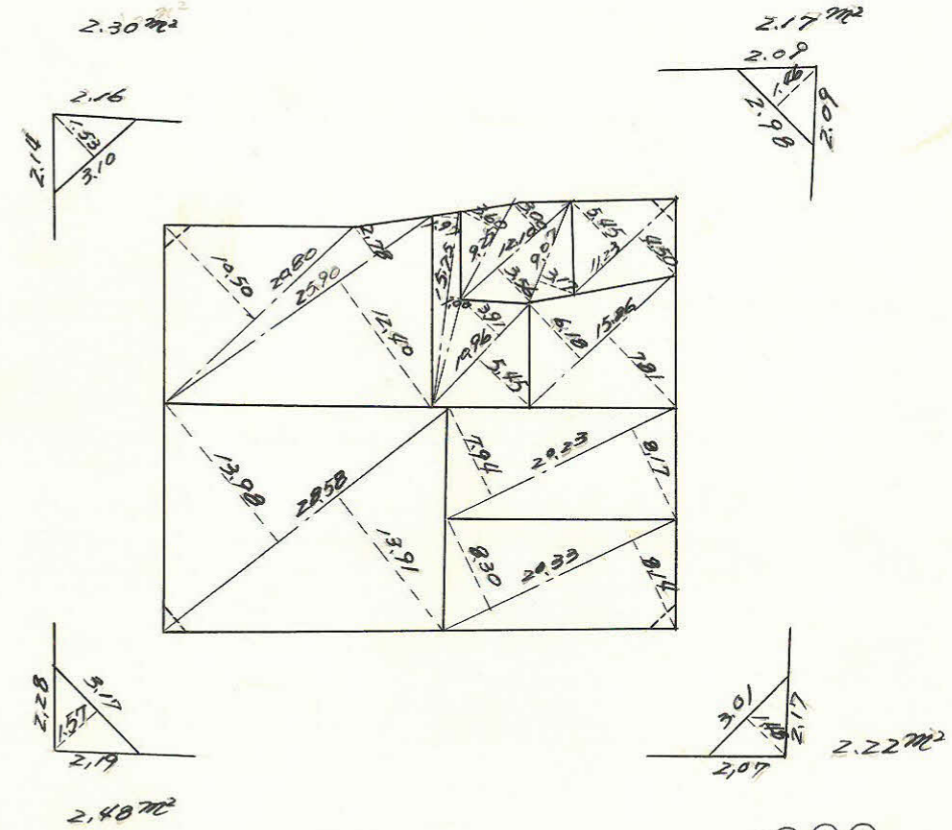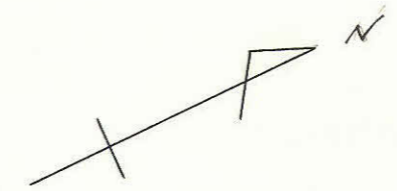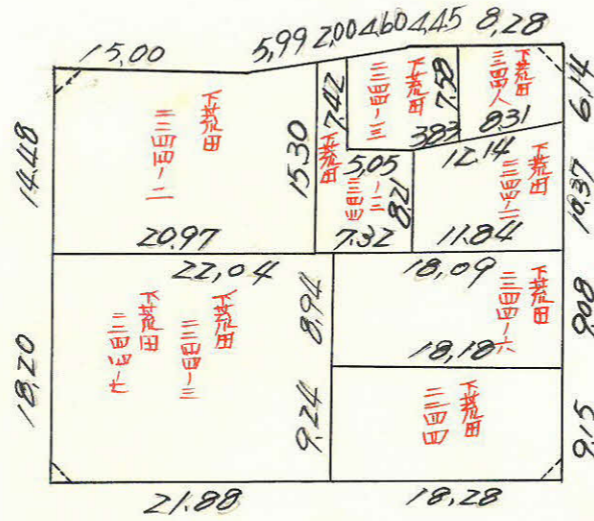


この図面等は、土地区画整理事業に関する参考資料として提供しています。
 ○図面等は換地処分時のものであり、現在の状況とは異なる場合があります。
 ○図面等によって、境界等が確定されるものではありません。

測点	X	緯	経	X	緯	$\Delta x + \Delta x_{n+1}$	$\Delta y + \Delta y_{n+1}$	倍面積	倍面積
1	+1557	022	-267	359					
2	+1569	200	-263	584					
3	+1580	511	-258	195					
4	+1564	778	-226	666					
5	+1528	960	-244	525					
6	+1543	711	-274	119					
7	+1557	022	-267	359					
8	+1557	022	-267	359					
$2721.39 \times \frac{1}{2} = 1360.695$

合計面積 = $1360.695 + 0.15 + 1.30 + 2.45 - 18.07 = 1346.60$
 剪除面積 = $2.17 + 2.22 + 2.30 + 2.48 = 9.17$
 丁口面積 = 1337.43
 割込面積 = 1337.39

72B

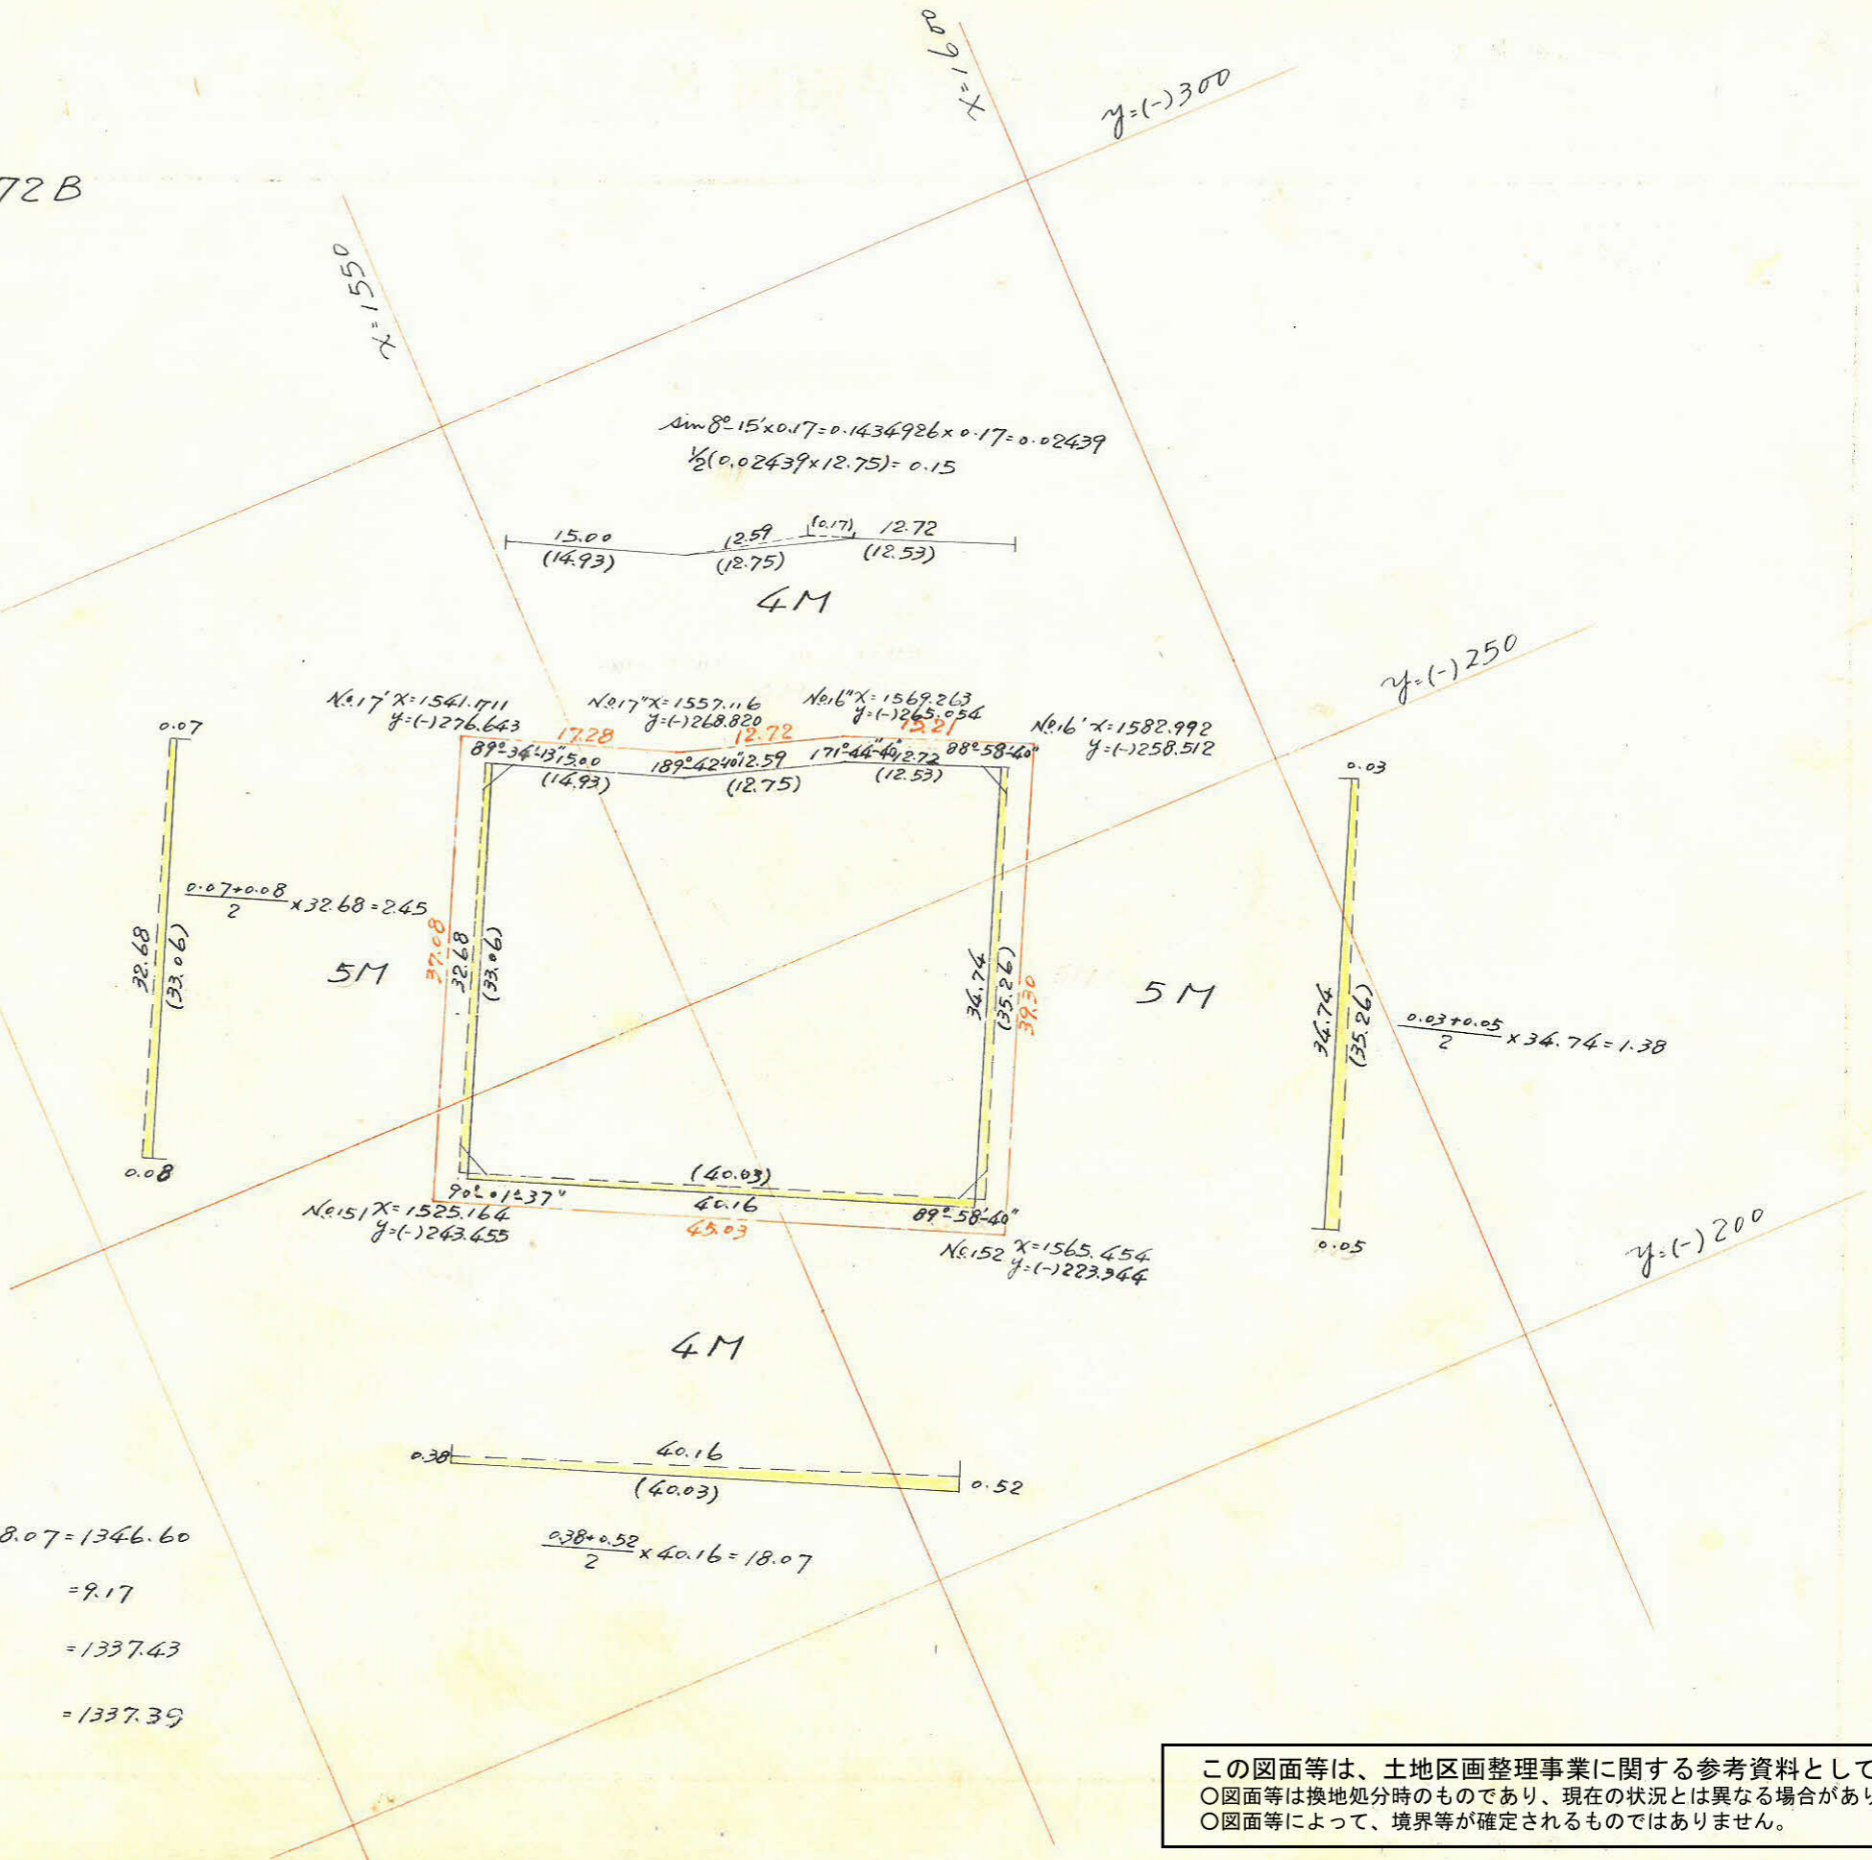

この図面等は、土地区画整理事業に関する参考資料として提供しています。
 ○図面等は換地処分時のものであり、現在の状況とは異なる場合があります。
 ○図面等によって、境界等が確定されるものではありません。