

課	長	係	長	測量士	係

(分 筆 前)
 確定面積平面図 $S = \frac{1}{600}$


ブロック番号 天保山 71 号

新地名 町 丁目


44 年 2 月 日

この図面等は、土地区画整理事業に関する参考資料として提供しています。
 ○図面等は換地処分時のものであり、現在の状況とは異なる場合があります。
 ○図面等によって、境界等が確定されるものではありません。

	73	72	68
77	74	71	69
	75	70	

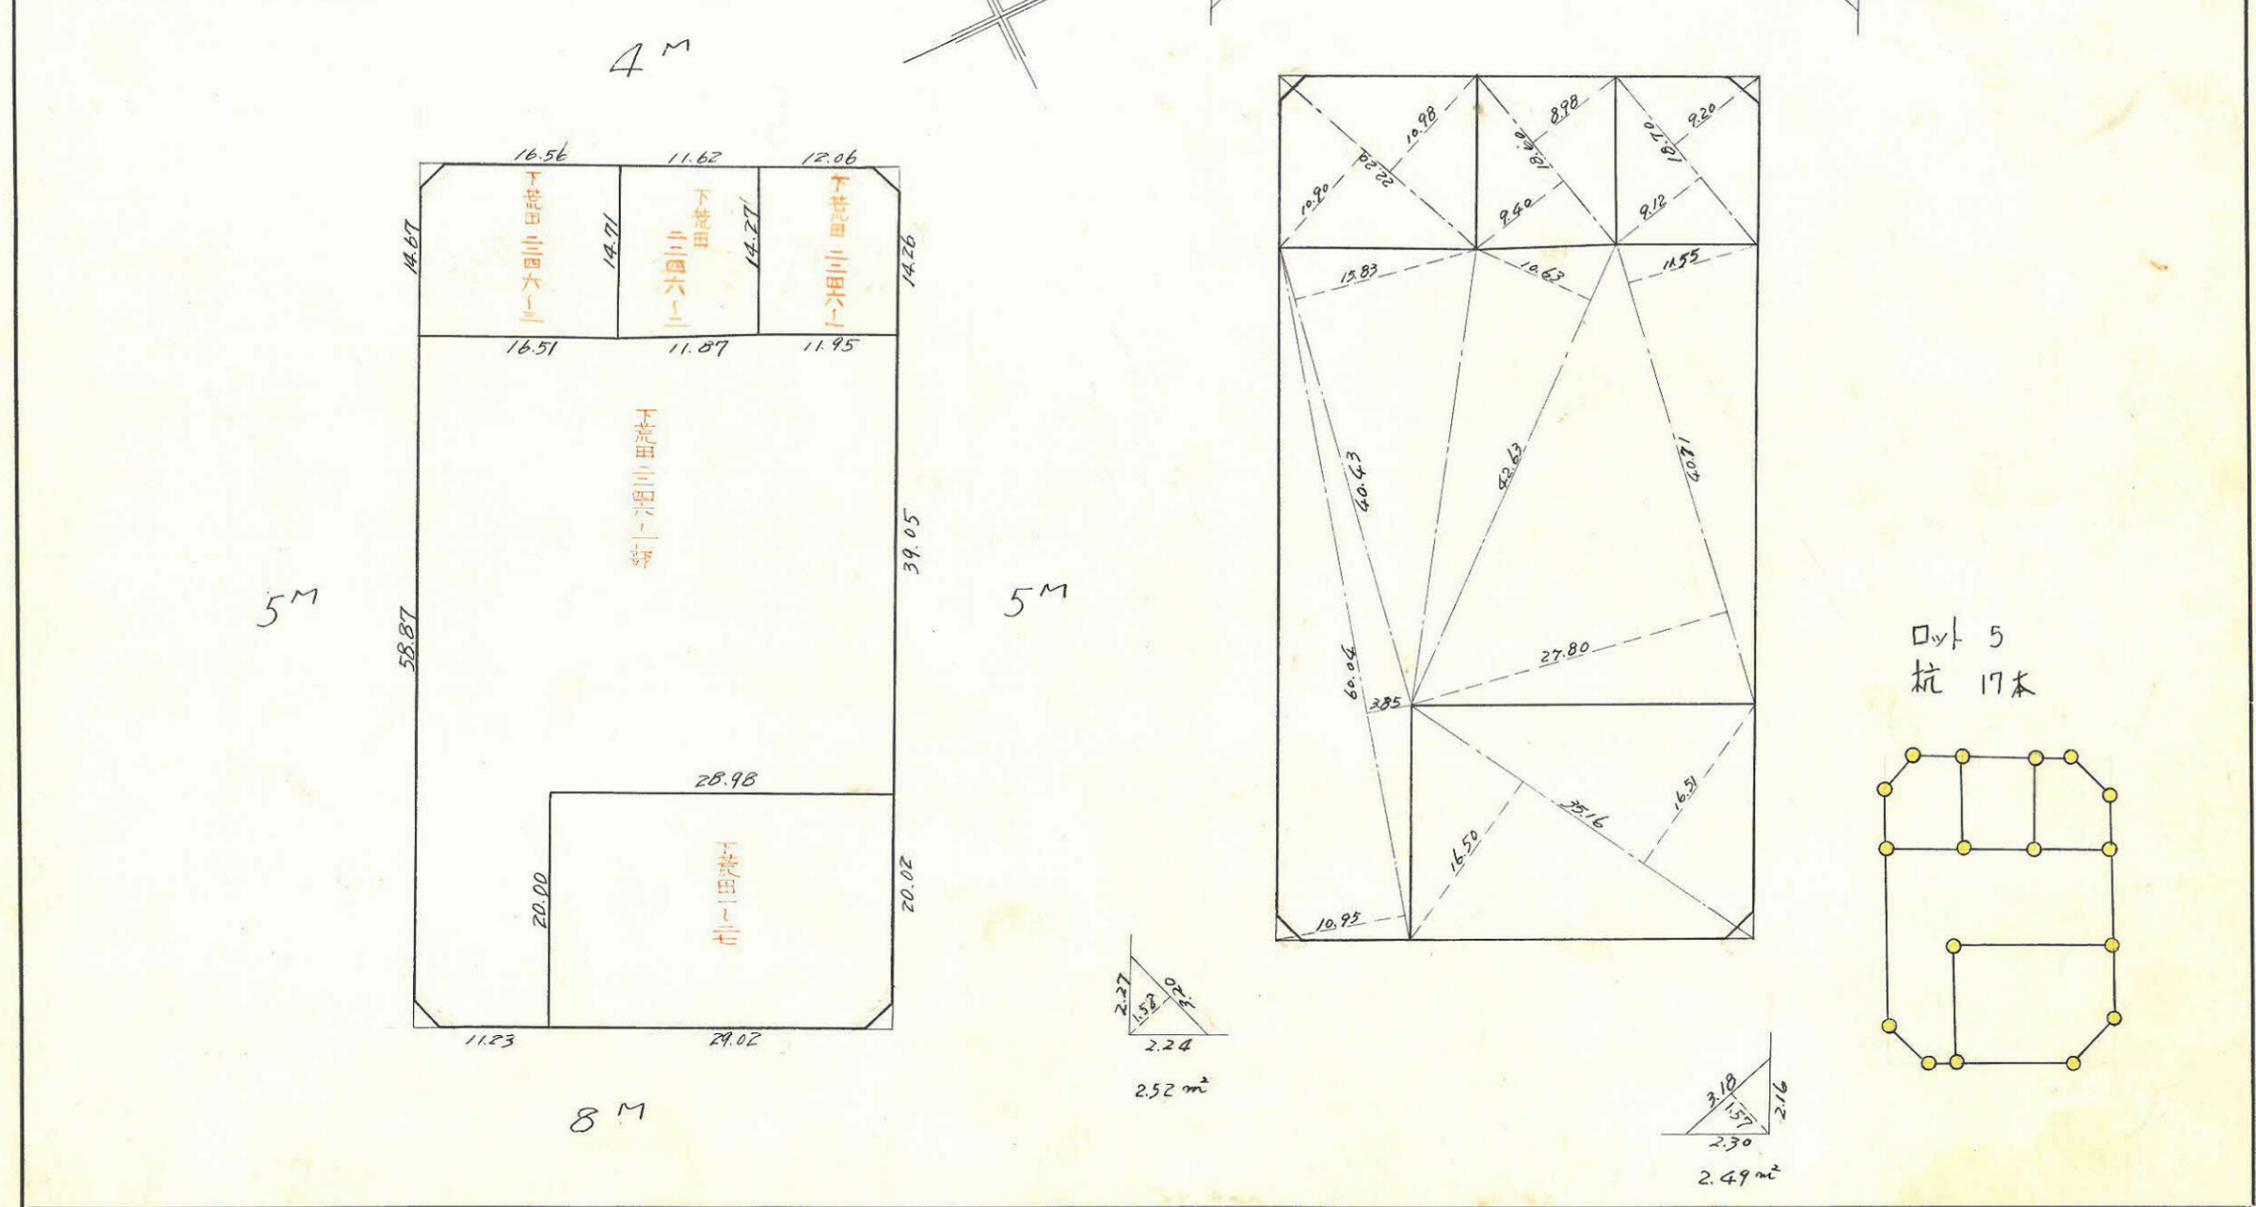

71B

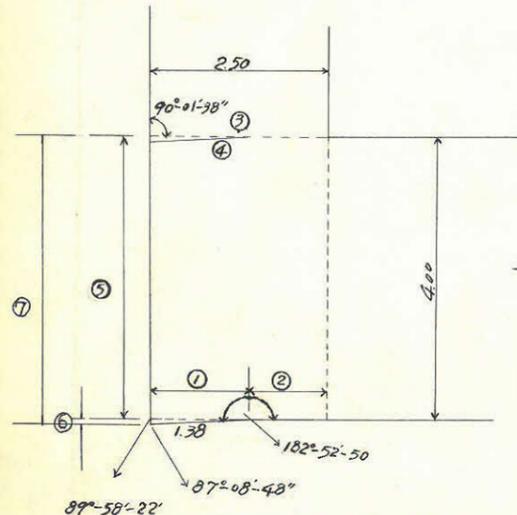

$$\textcircled{1} = \frac{1.38 \times \sin 87^{\circ} 08' 48''}{\sin 89^{\circ} 58' 22''} = \frac{1.38 \times 0.99987}{0.99999} = 1.38$$

$$\textcircled{2} = \frac{2.50}{\cos 0^{\circ} 2'} = \frac{2.50}{1.0000} = 2.50$$

$$\textcircled{3} = \textcircled{2} - \textcircled{1} = 2.50 - 1.38 = 1.12$$


$$\textcircled{4} = 1.38 + \textcircled{3} = 1.38 + 1.12 = 2.50$$

$$\textcircled{5} = \frac{4.00}{\cos 0^{\circ} 2'} = \frac{4.00}{1.0000} = 4.00$$

$$\textcircled{6} = \frac{1.38 \times \sin 2^{\circ} 53'}{\sin 89^{\circ} 58' 22''} = \frac{1.38 \times 0.0503}{1.0000} = 0.07$$

$$\textcircled{7} = \textcircled{5} + \textcircled{6} = 4.00 + 0.07 = 4.07$$

合計面積 = $1476.54 + 1475.10 + 11.39 + 5.49 - 11.27 = 2957.25$
 剪除面積 = $2.37 + 2.25 + 2.52 + 2.49 = 9.63$
 7007面積 = 2947.62
 割込面積 = 2947.60

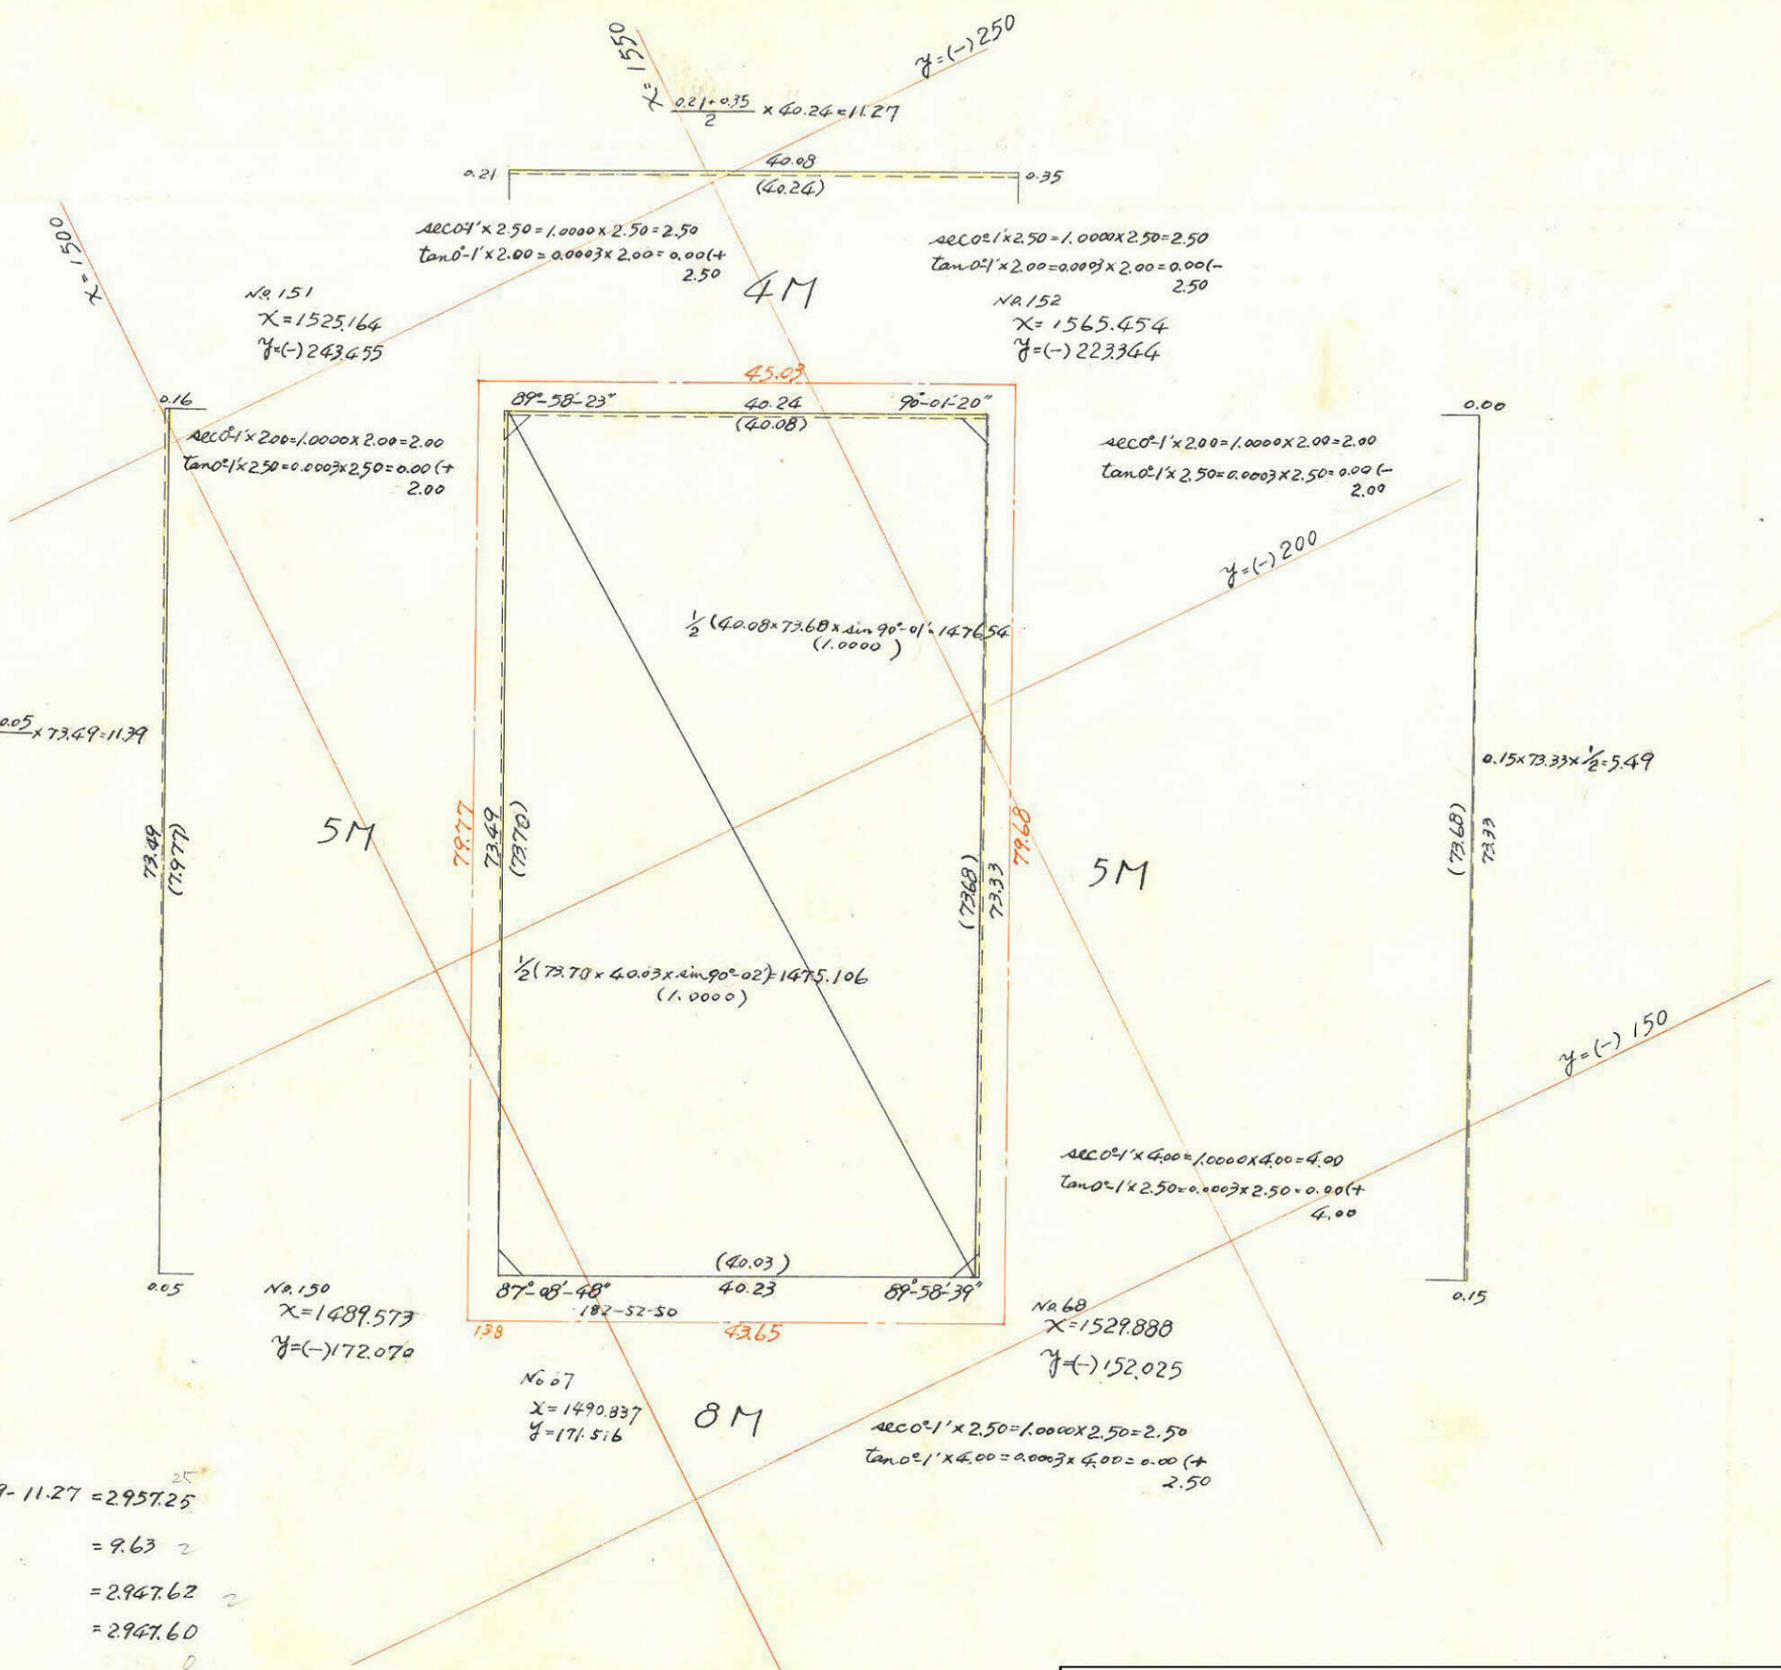

この図面等は、土地区画整理事業に関する参考資料として提供しています。
 ○図面等は換地処分時のものであり、現在の状況とは異なる場合があります。
 ○図面等によって、境界等が確定されるものではありません。