
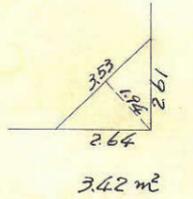
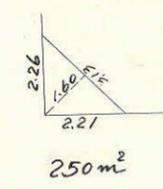
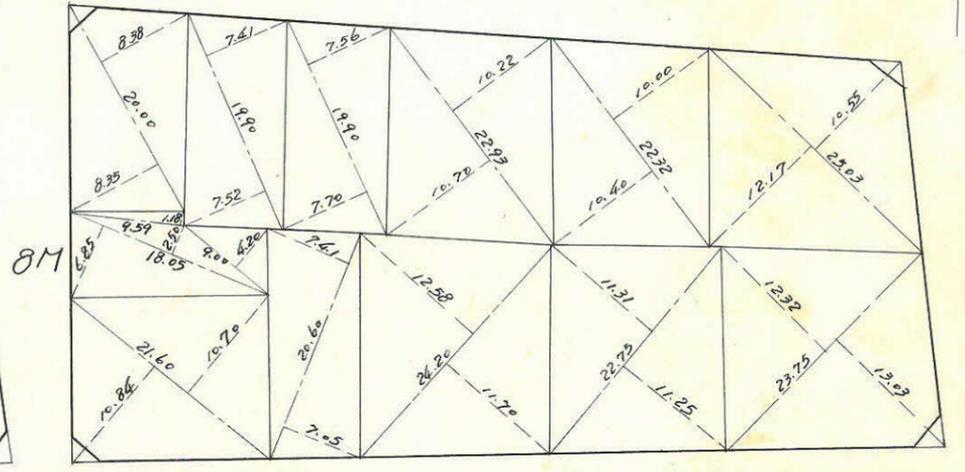
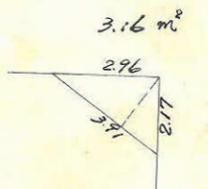
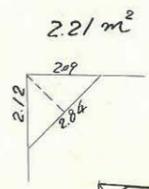
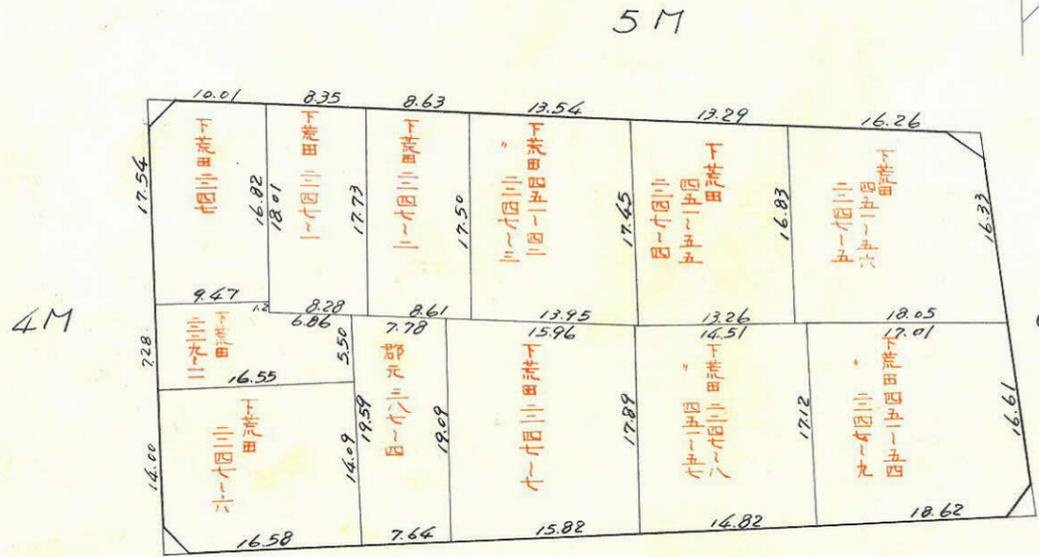
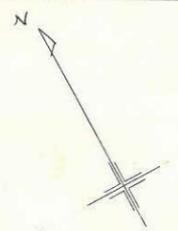


課長	係長	測量士	係


(分筆前)  
確定面積平面図  $S = \frac{1}{600}$

ブロック番号 天保山 69 号


新地名 町 丁目  
44年 2月 日

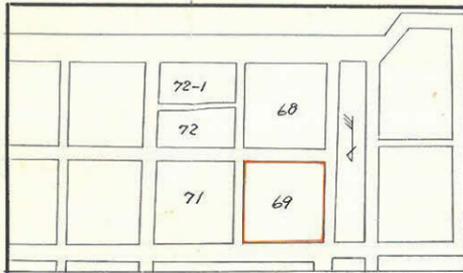

ロット 12  
杭 31

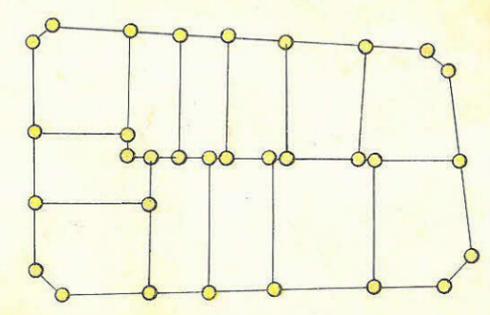

この図面等は、土地区画整理事業に関する参考資料として提供しています。  
○図面等は換地処分時のものであり、現在の状況とは異なる場合があります。  
○図面等によって、境界等が確定されるものではありません。

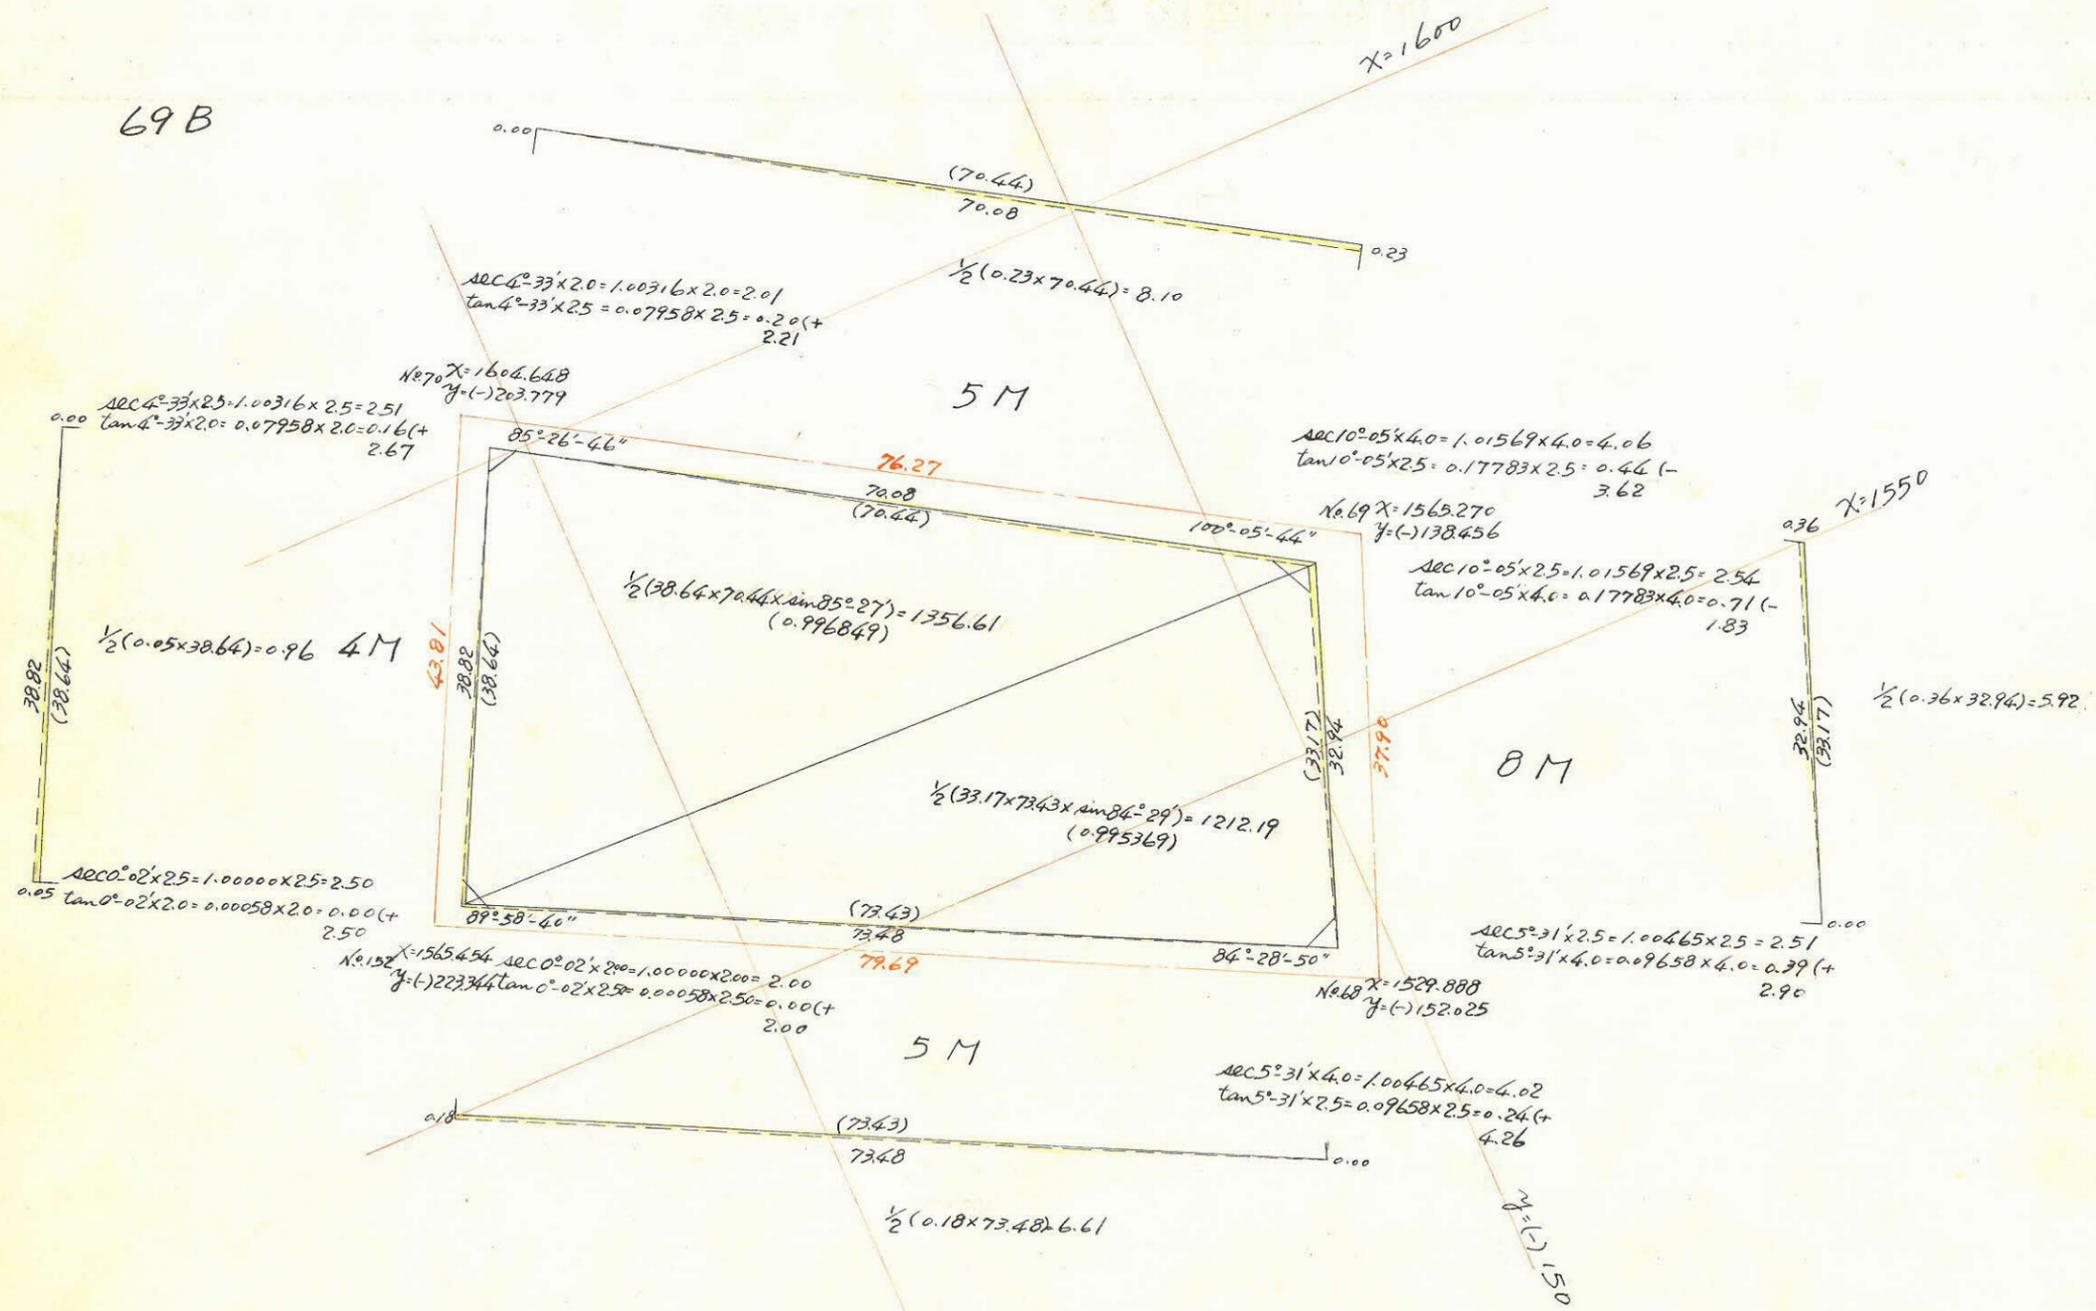

合計面積 =  $1356.61 + 1212.19 + 0.96 + 6.61 - 5.92 - 8.10 = 2562.35$   
 剪除面積 =  $250 + 3.42 + 2.21 + 3.16 = 11.29$   
 ブロック面積 =  $2551.06$   
 割込面積 =  $2551.06$

この図面等は、土地区画整理事業に関する参考資料として提供しています。  
 ○図面等は換地処分時のものであり、現在の状況とは異なる場合があります。  
 ○図面等によって、境界等が確定されるものではありません。