
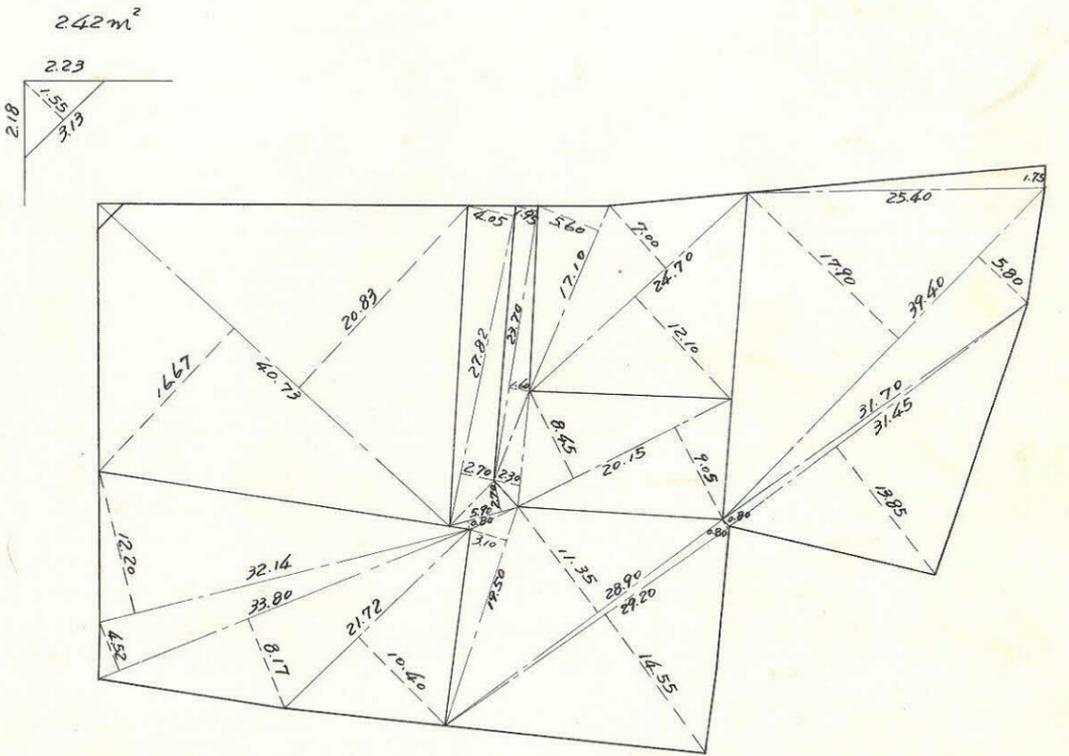
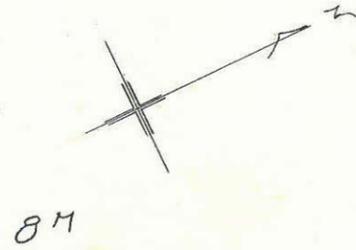


課	長	係	長	測量士	係


(分 筆 前)
 確定面積平面図 $S = \frac{1}{600}$

ブロック番号 天保山 70 号

新地名 町 丁目
 年 月 日

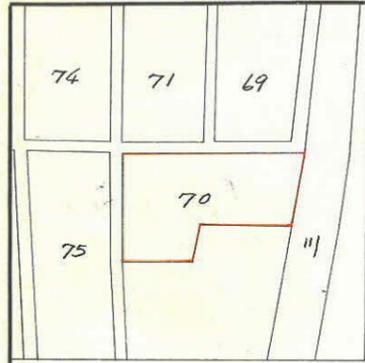

ロット 6
 杭 26本

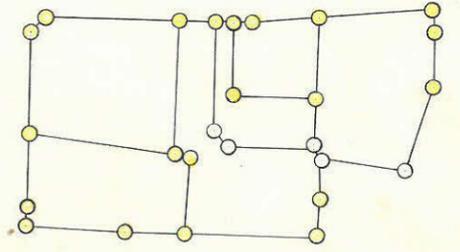


この図面等は、土地区画整理事業に関する参考資料として提供しています。
 ○図面等は換地処分時のものであり、現在の状況とは異なる場合があります。
 ○図面等によって、境界等が確定されるものではありません。

順次	X	Y	X	Y	$\Delta x + \Delta x_{n+1}$	$\Delta y + \Delta y_{n+1}$	位面積	位面積
1	1492.201	166.190	147.180	38.541	19.010	38.541	19.010	732.664
2	1530.742	147.180	34.646	13.002	111.728	51.022	176.708	1452.687
3	1565.388	134.178	0.687	1.611	145.687	65.635	45.091	234.702
4	1564.701	132.567	5.831	8.348	139.169	75.594	44.078	116.178
5	1558.870	124.219	16.799	17.537	116.539	101.479	170.474	204.374
6	1542.071	106.682	14.003	11.472	85.737	107.544	150.593	98.357
7	1528.068	118.154	10.084	10.065	65.650	106.137	64.573	66.767
8	1521.994	108.089	3.991	6.397	55.575	122.599	48.923	35.513
9	1517.993	120.656	30.235	18.964	21.349	110.932	33.268	40.486
10	1487.758	129.865	13.050	9.209	21.936	81.859	106.680	202.009
11	1476.987	134.194	2.279	4.329	32.707	68.321	15.574	14.589
12	1492.201	166.190	15.214	31.996	15.214	31.996	60.838	60.838
合計								

$\frac{1}{2}(6083.808) = 3041.904$

合計面積 = 3041.90
 削除面積 = 242
 70.7面積 = 3039.48
 割込面積 = 3041.90

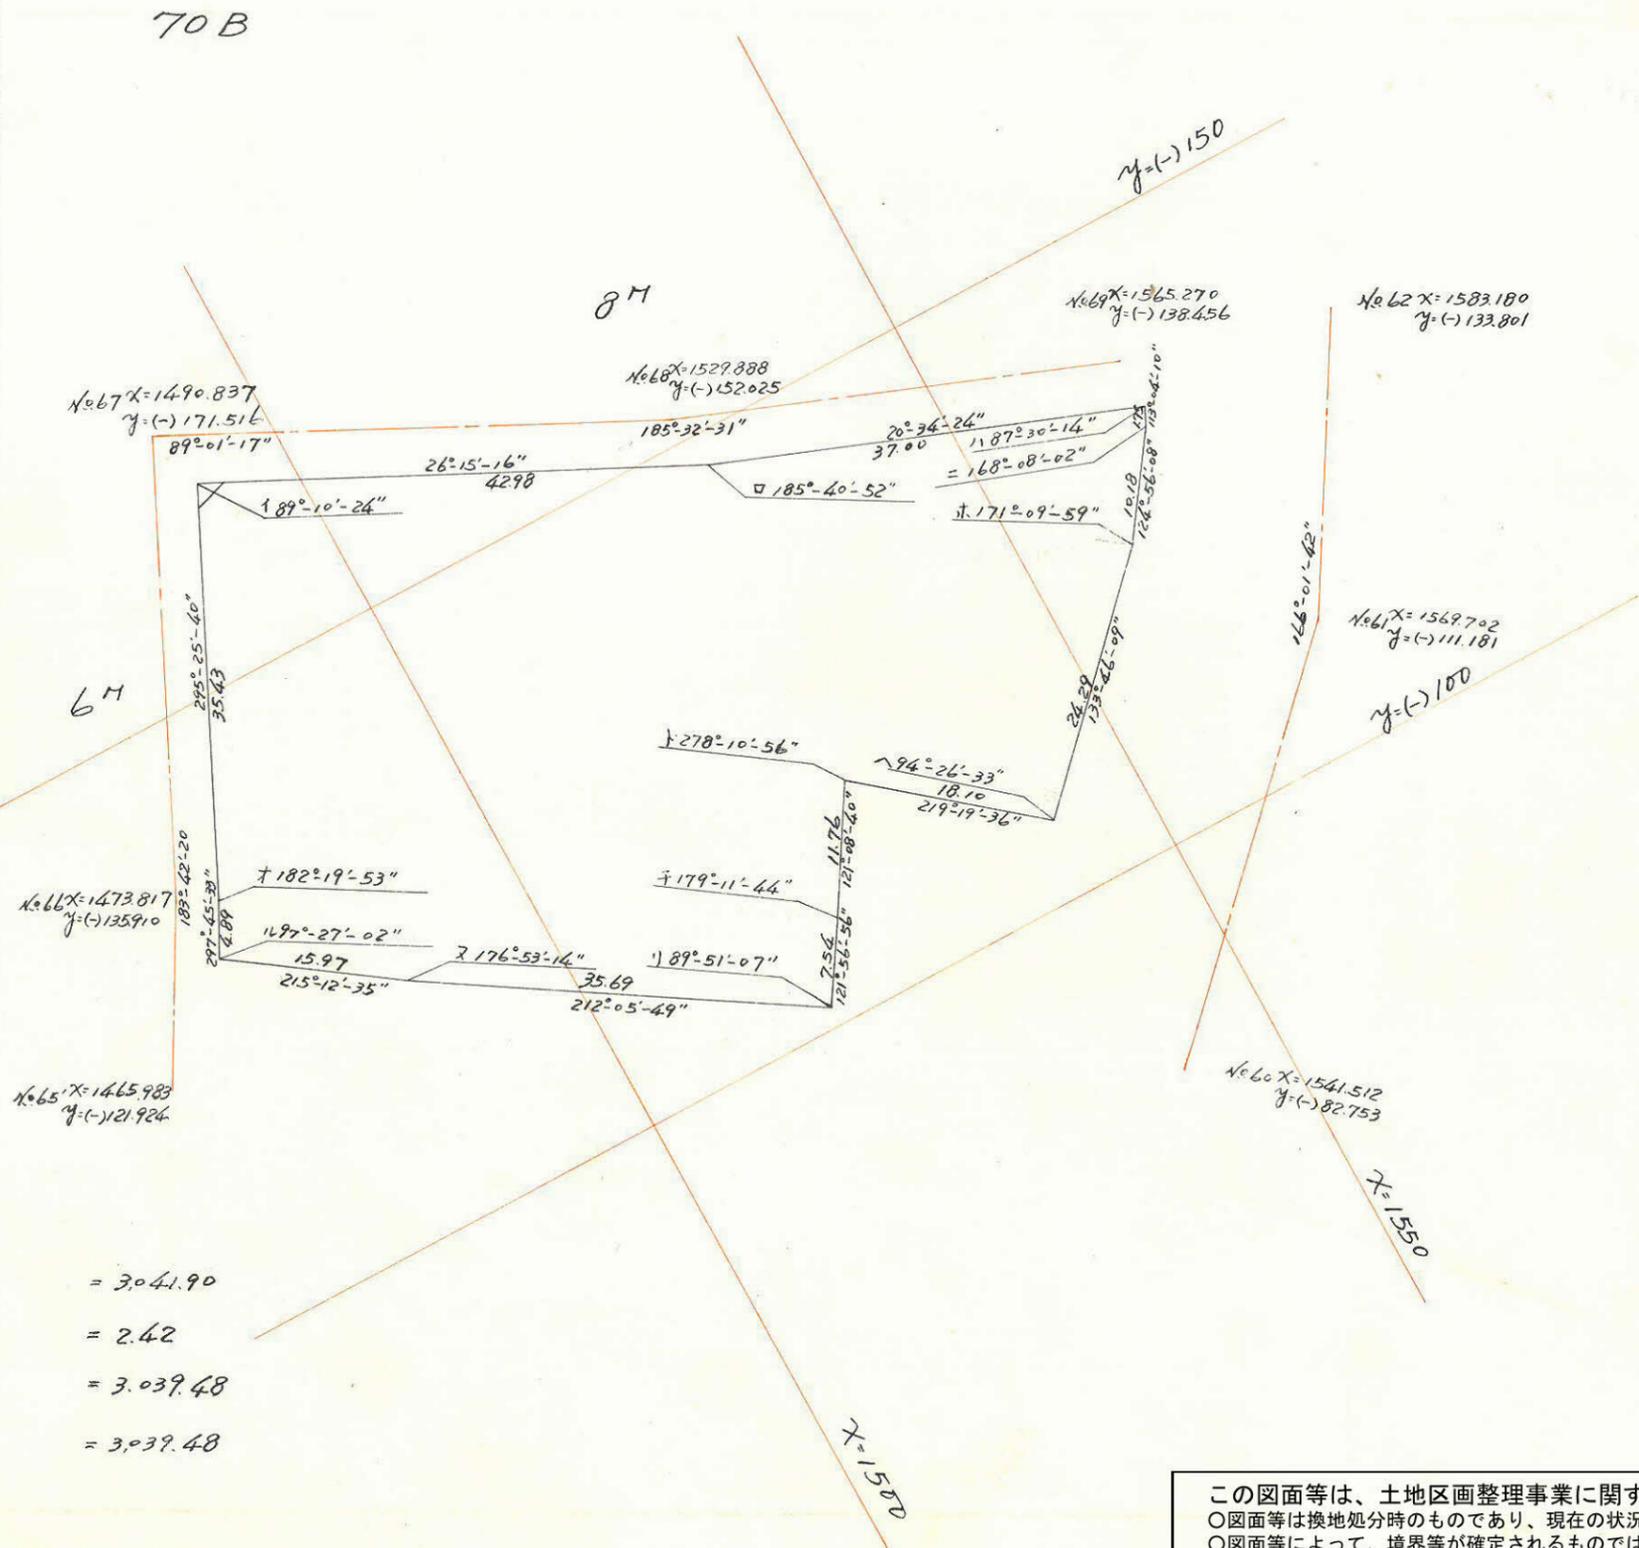

この図面等は、土地区画整理事業に関する参考資料として提供しています。
 ○図面等は換地処分時のものであり、現在の状況とは異なる場合があります。
 ○図面等によって、境界等が確定されるものではありません。