

課長	係長	測量士	係

(分 筆 前)

確定面積平面図 $S = \frac{1}{600}$

ブロック番号

天保山






77 号

新地名 町 丁目


44年 2月 日

この図面等は、土地区画整理事業に関する参考資料として提供しています。
 ○図面等は換地処分時のものであり、現在の状況とは異なる場合があります。
 ○図面等によって、境界等が確定されるものではありません。


79	78	77
80	77	76
81	76	75

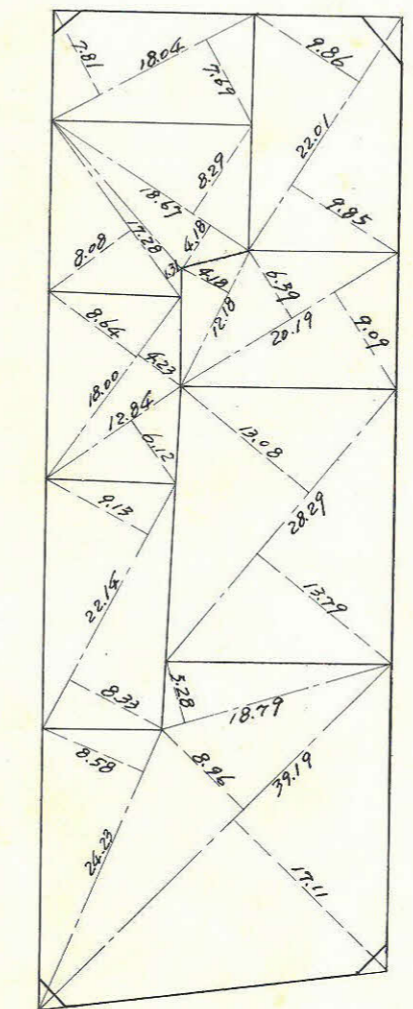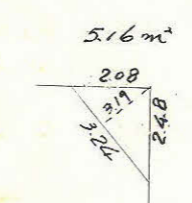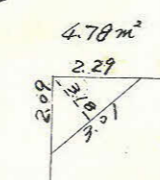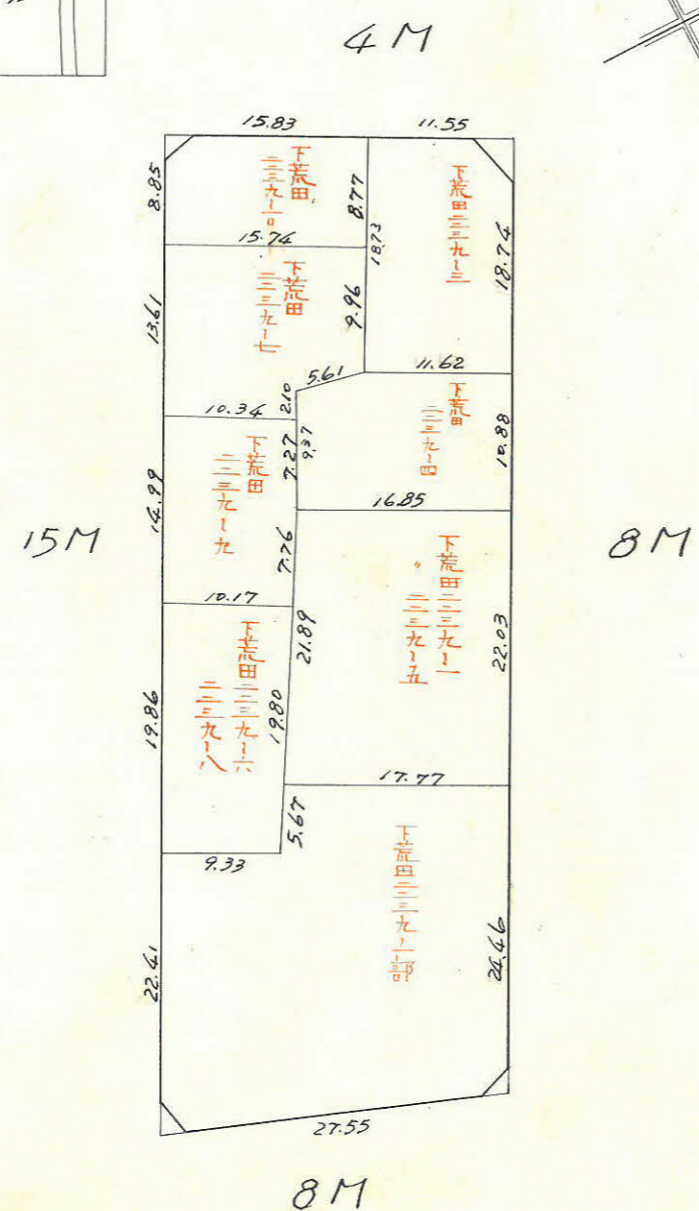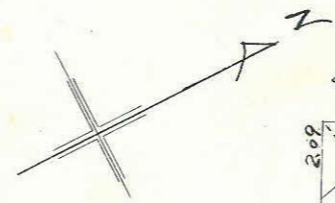

ドット 0
 杭 24本

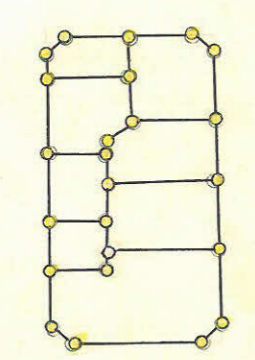

77B

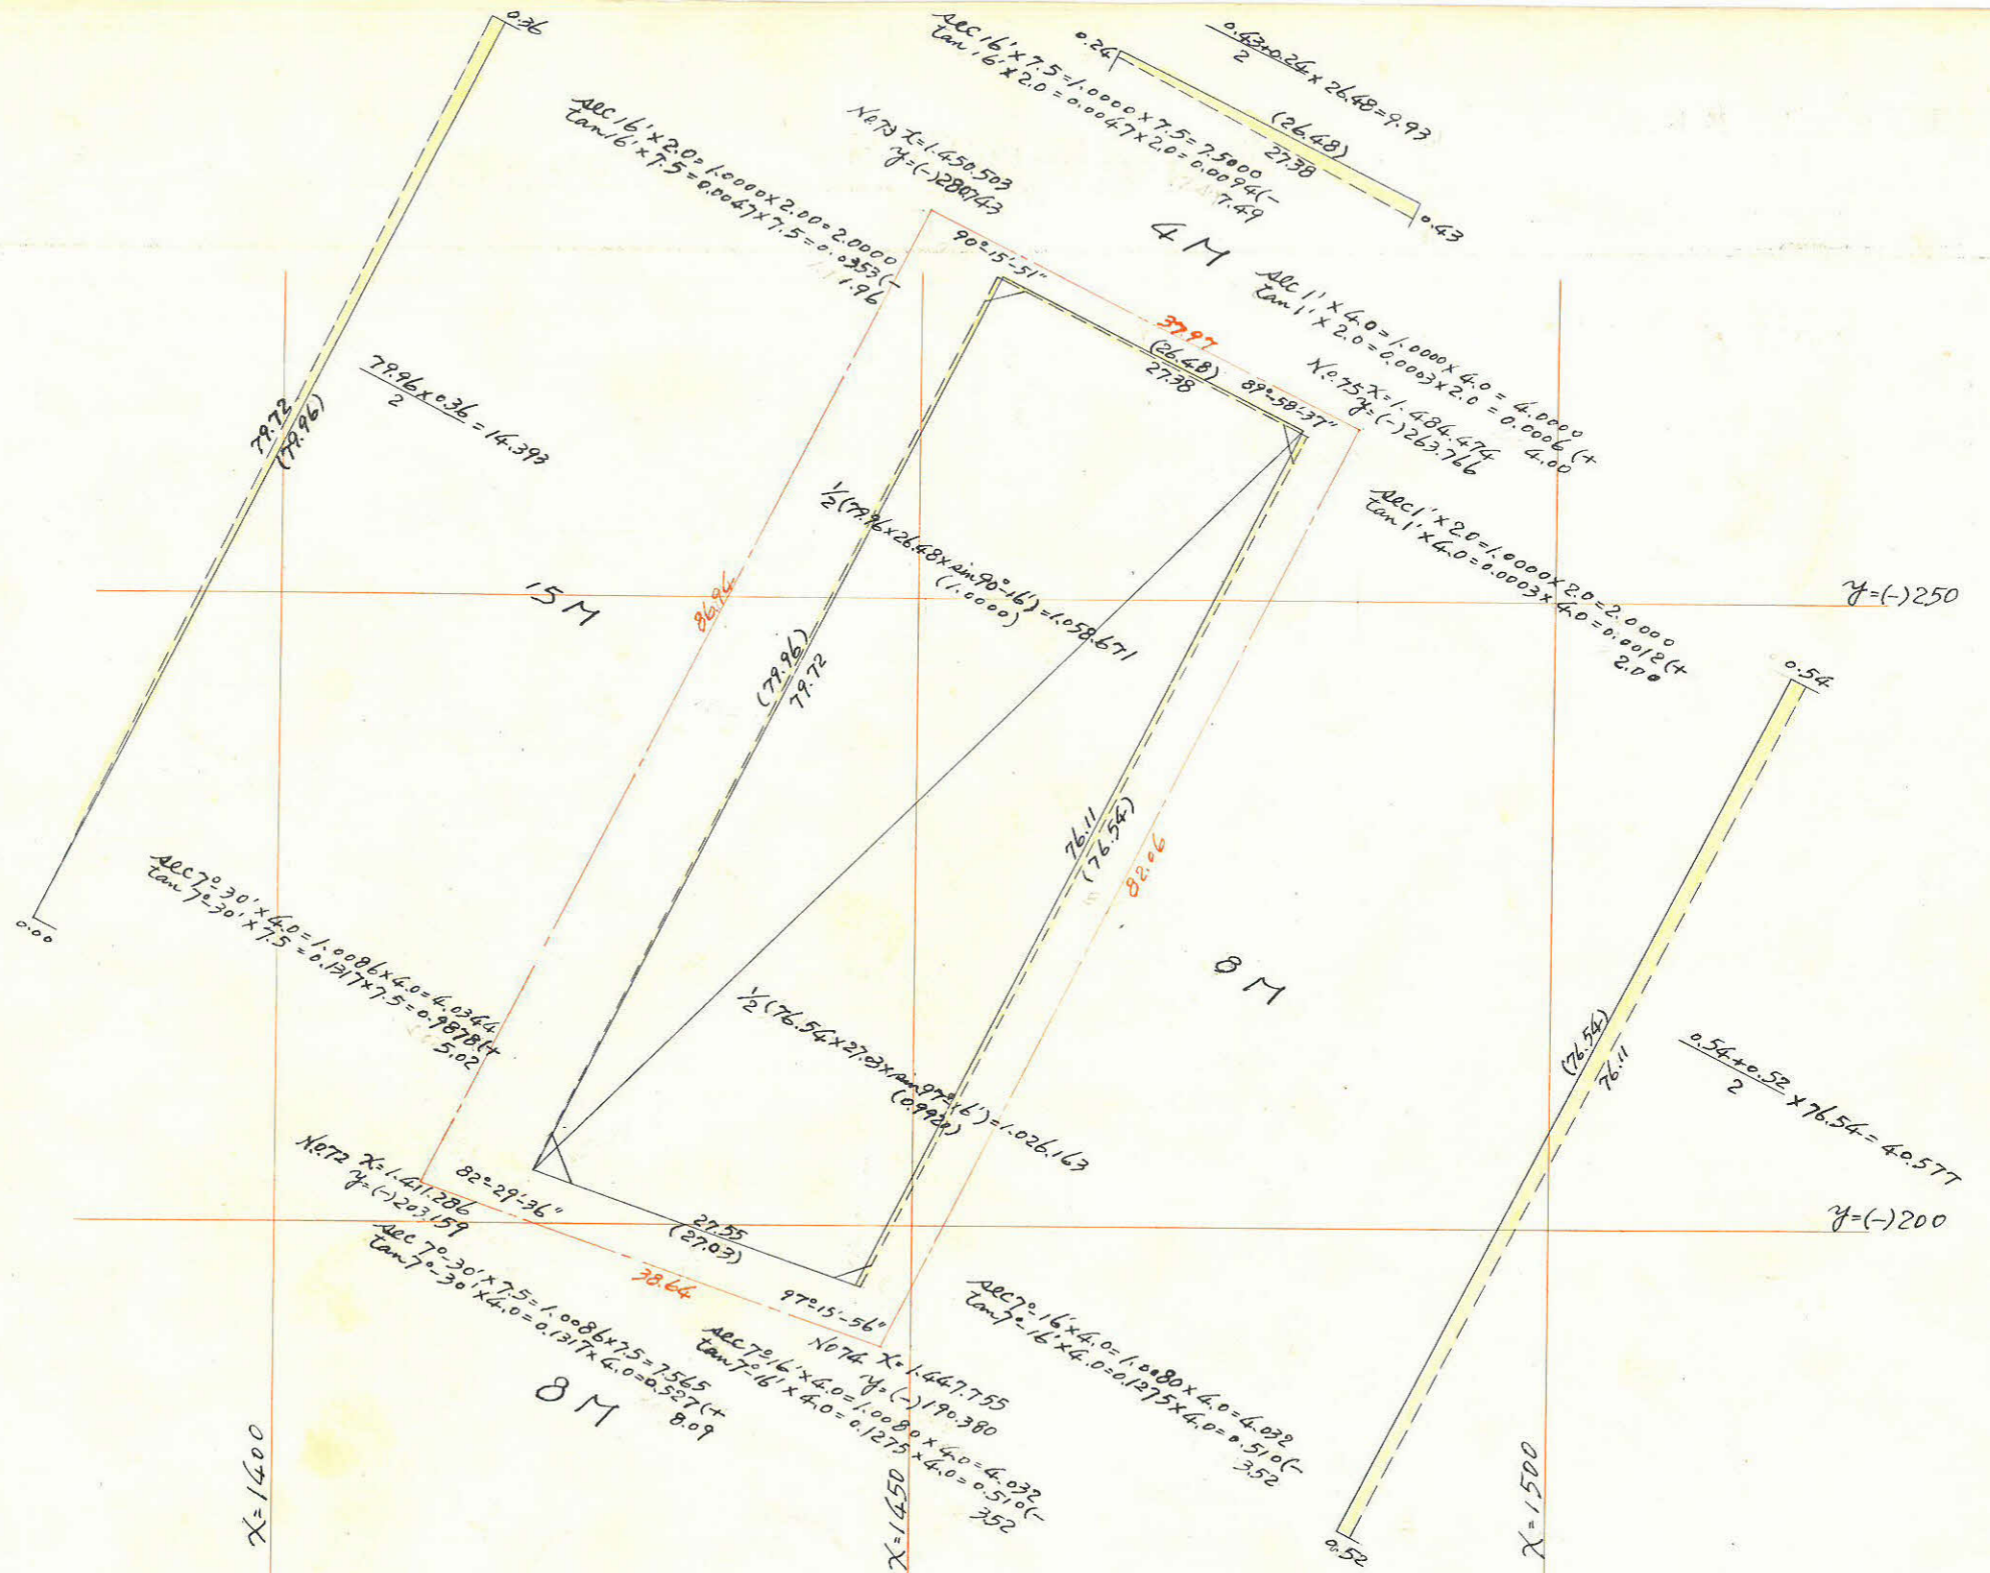

合計面積 = 1058.67 + 1026.16 + 40.57 + 14.39 - 9.93 = 2128.86
 剪除面積 = 5.16 + 4.78 + 10.05 + 4.15 = 24.14
 フロア面積 = 2105.72
 割込面積 = 2105.68

この図面等は、土地区画整理事業に関する参考資料として提供しています。
 ○図面等は換地処分時のものであり、現在の状況とは異なる場合があります。
 ○図面等によって、境界等が確定されるものではありません。