


課長	係長	測量士	係


(分筆前)
 確定面積平面図 $S = \frac{1}{600}$

ブロック番号 天保山 76 号


新地名 町 丁目
 年 月 日

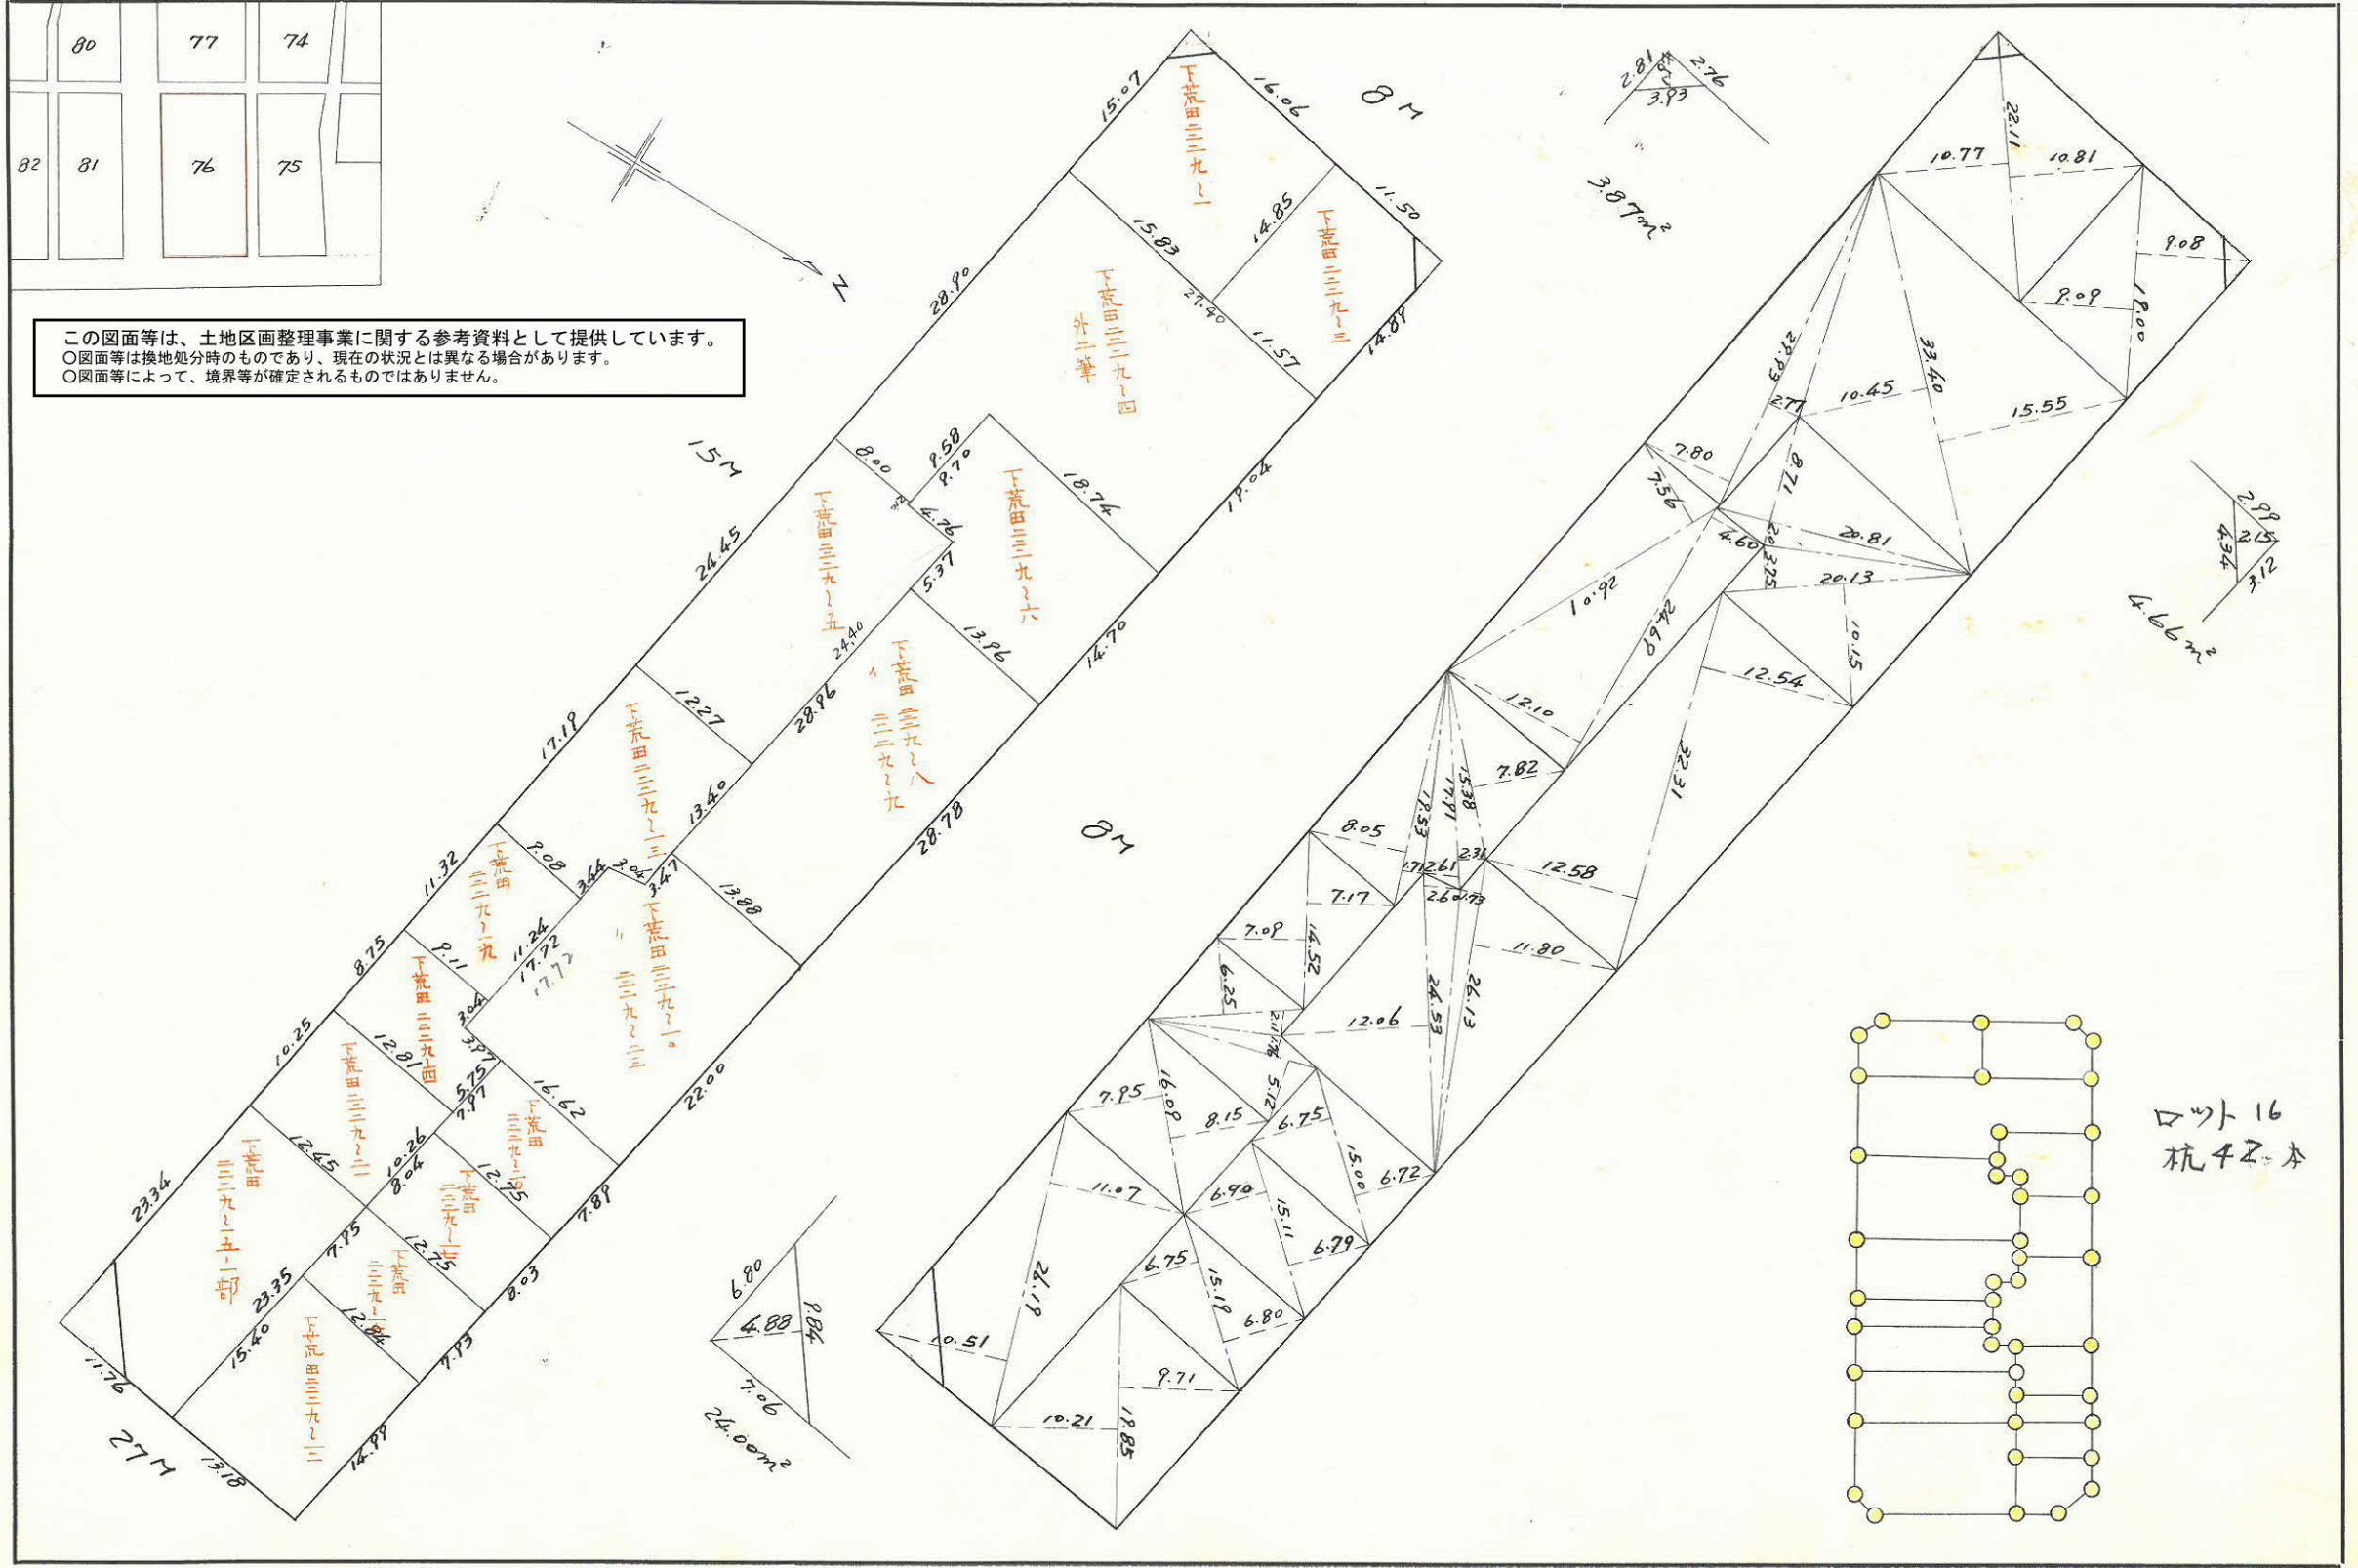

この図面等は、土地区画整理事業に関する参考資料として提供しています。
 ○図面等は換地処分時のものであり、現在の状況とは異なる場合があります。
 ○図面等によって、境界等が確定されるものではありません。

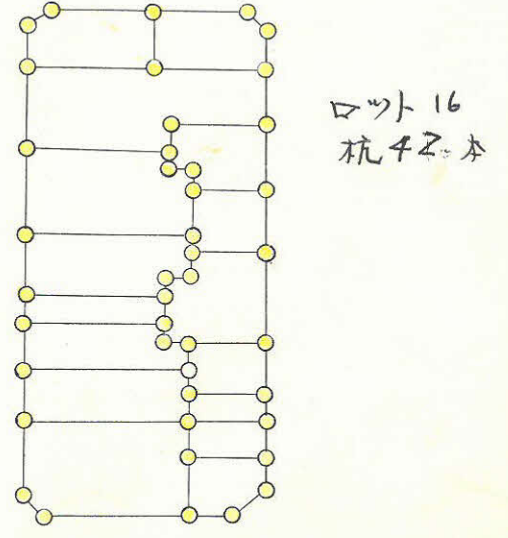

76B

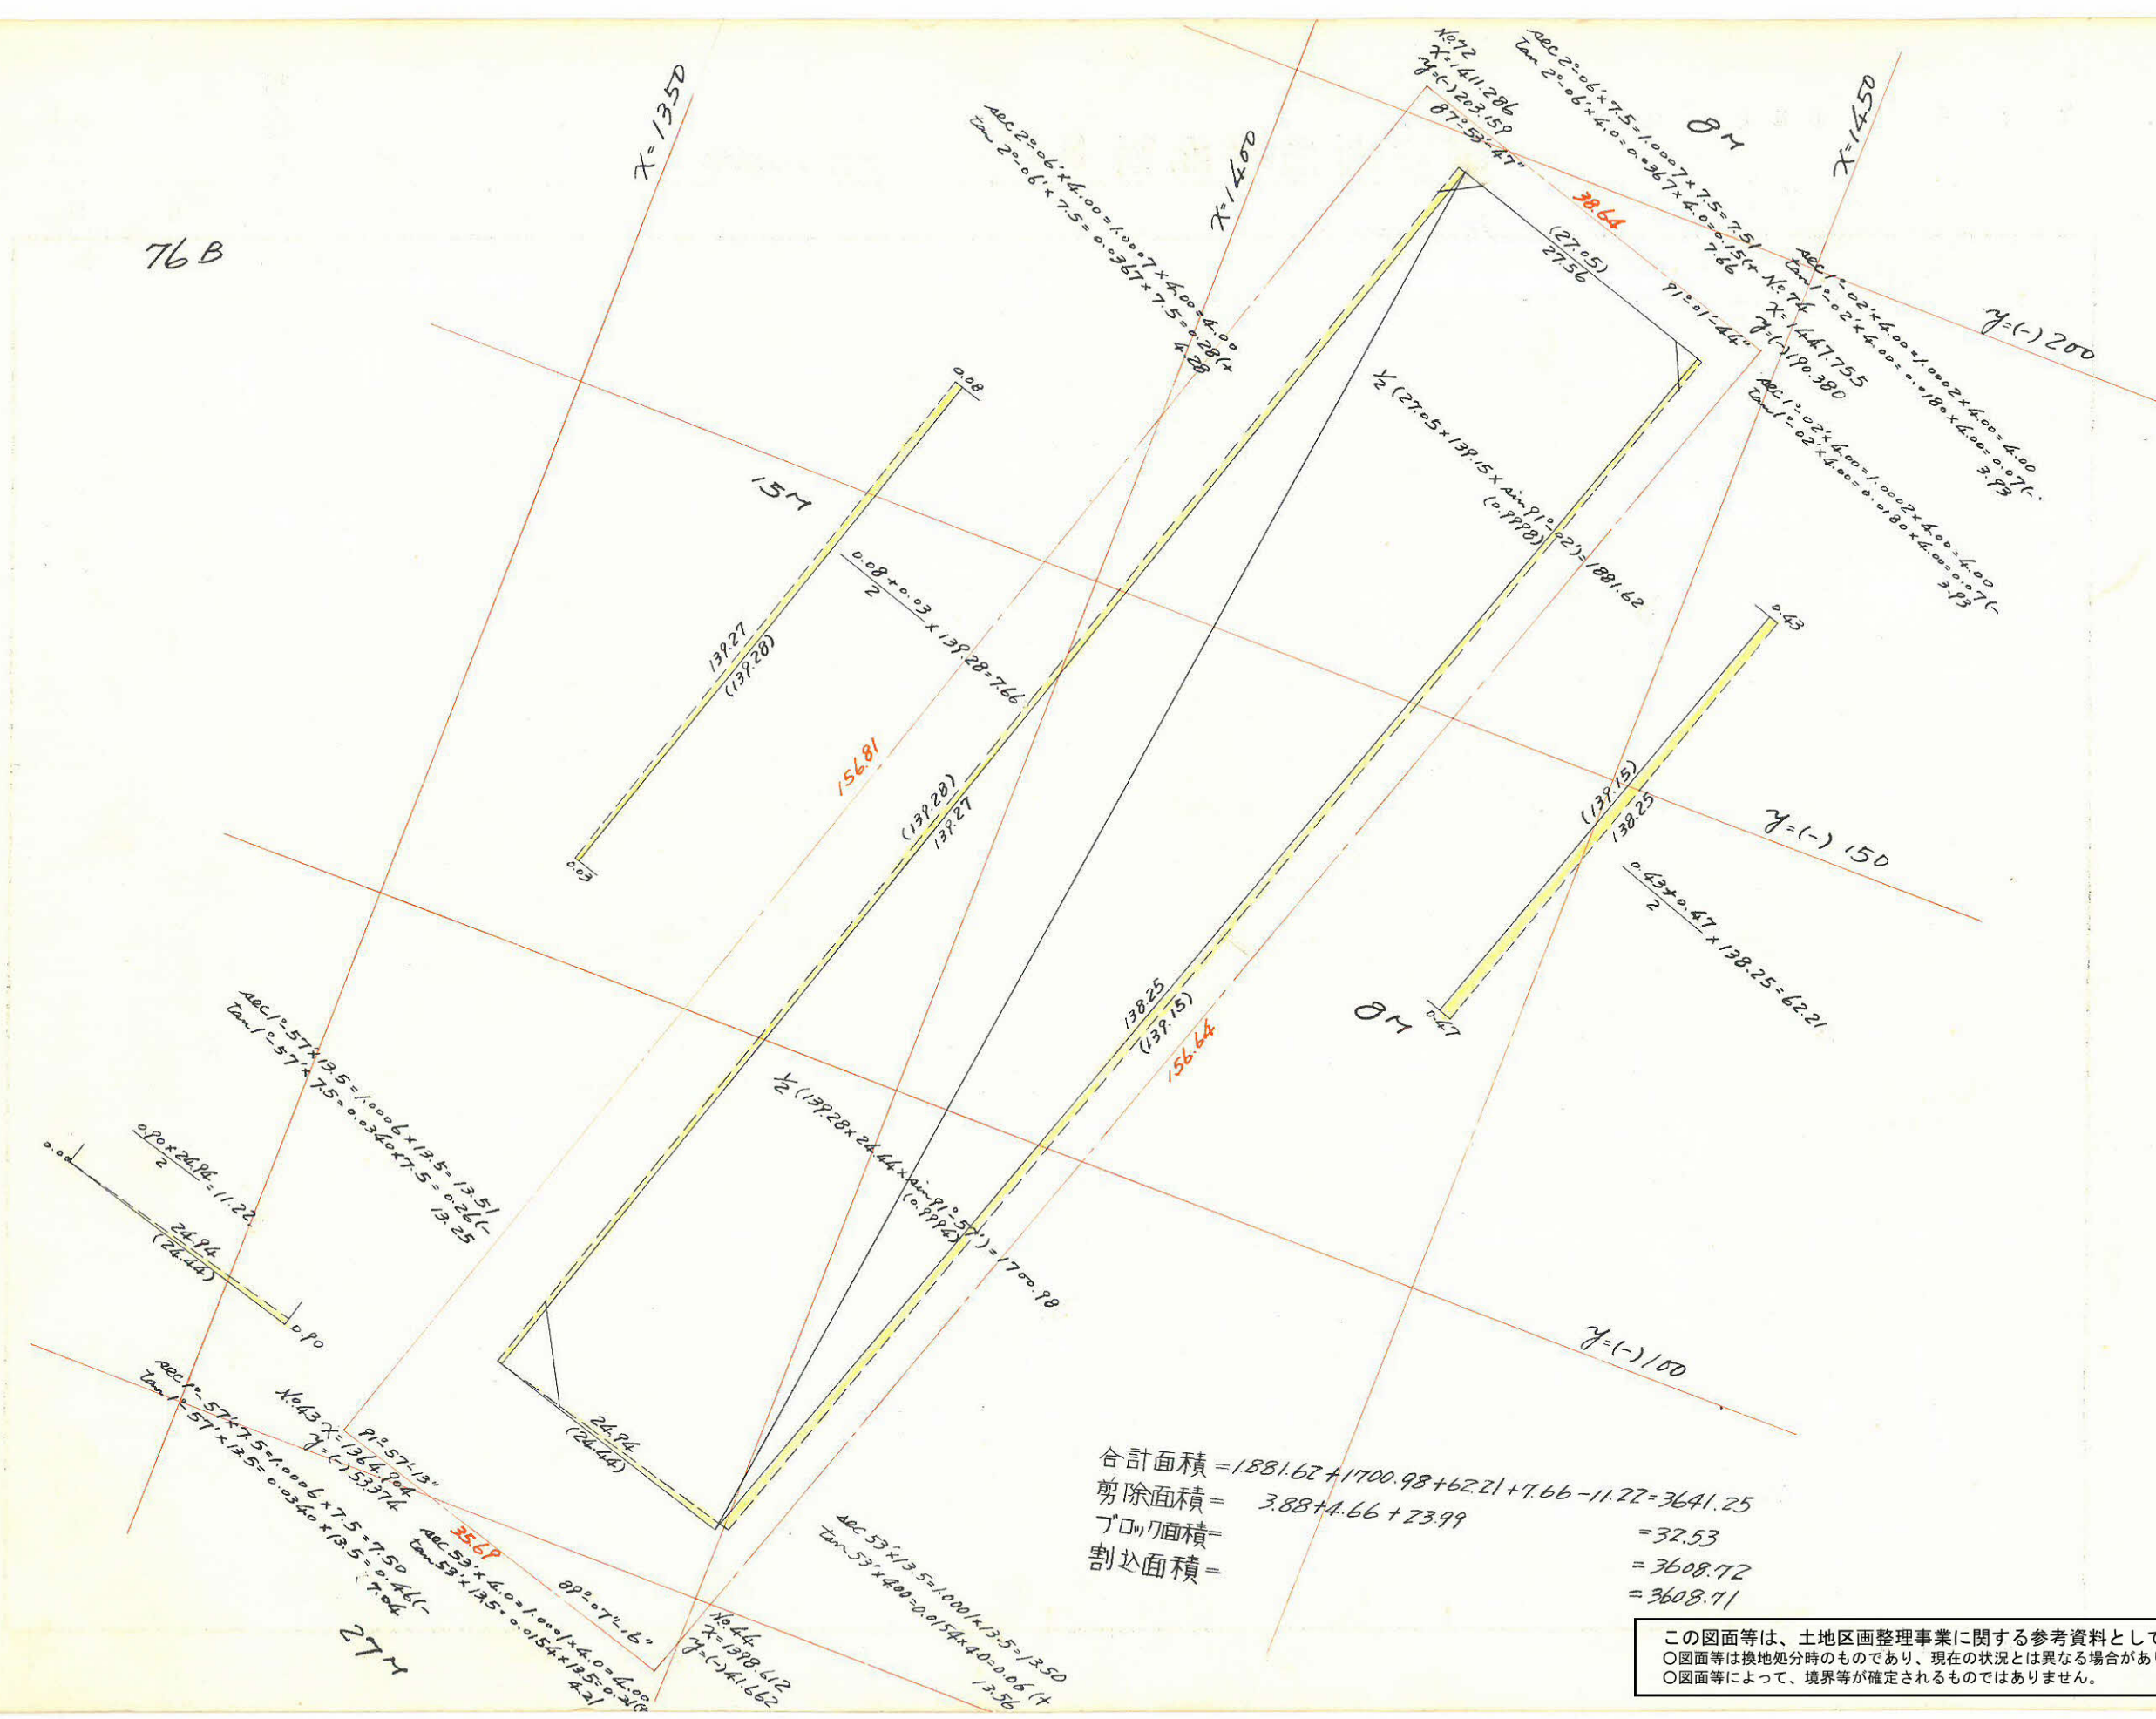

 剪除面積 = 3.88 + 4.66 + 23.99 = 32.53
 ブロック面積 = 3608.72
 割込面積 = 3608.71

この図面等は、土地区画整理事業に関する参考資料として提供しています。
 ○図面等は換地処分時のものであり、現在の状況とは異なる場合があります。
 ○図面等によって、境界等が確定されるものではありません。