



| | | | |
|----|----|-----|---|
| 課長 | 係長 | 測量士 | 係 |
| | | | |

(分筆前)
 確定面積平面図 $S = \frac{1}{600}$

ブロック番号 天保山 81 号


新地名 町 丁目

44年 2月 日

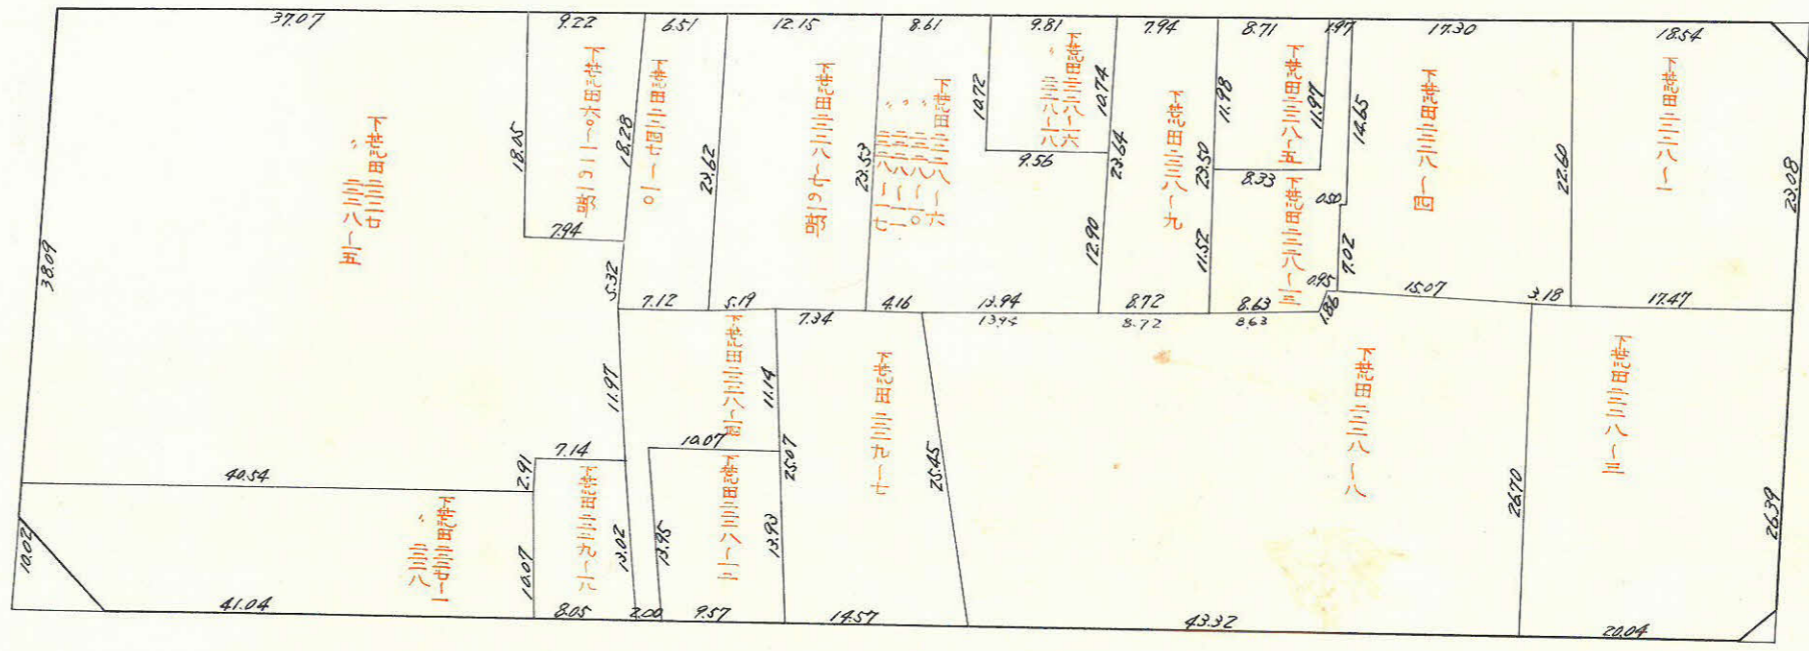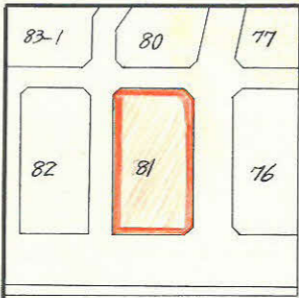

6 m


27 m

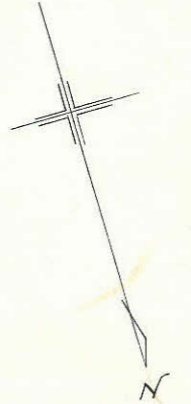

8 m

15 m

ロット 18
 杭 49本

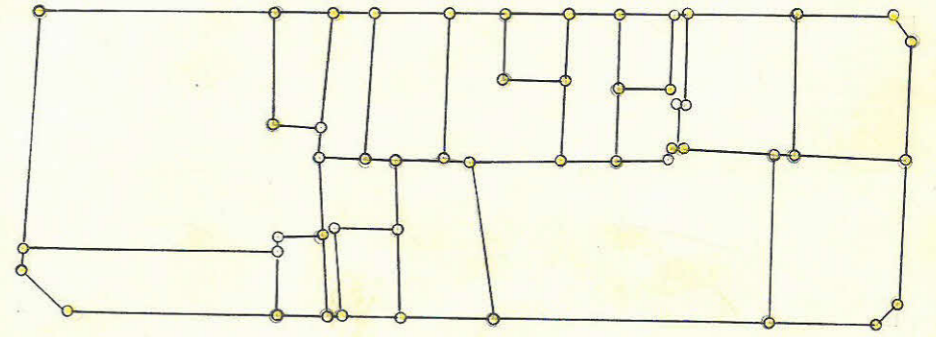

この図面等は、土地区画整理事業に関する参考資料として提供しています。
 ○図面等は換地処分時のものであり、現在の状況とは異なる場合があります。
 ○図面等によって、境界等が確定されるものではありません。

| | | | |
|----|----|-----|---|
| 課長 | 係長 | 測量士 | 係 |
| | | | |

(分筆前)
 確定面積平面図 $S = \frac{1}{600}$






ブロック番号 天保山

81 号


新地名 町 丁目

44年 2月 日

この図面等は、土地区画整理事業に関する参考資料として提供しています。
 ○図面等は換地処分時のものであり、現在の状況とは異なる場合があります。
 ○図面等によって、境界等が確定されるものではありません。

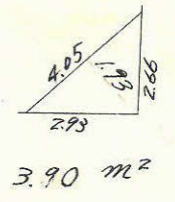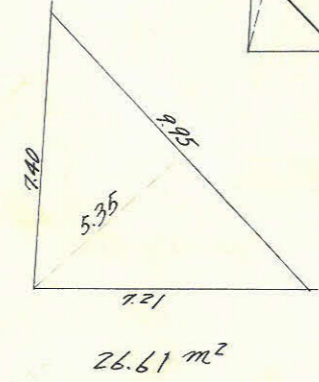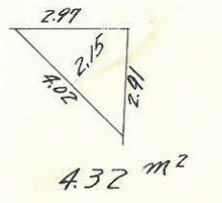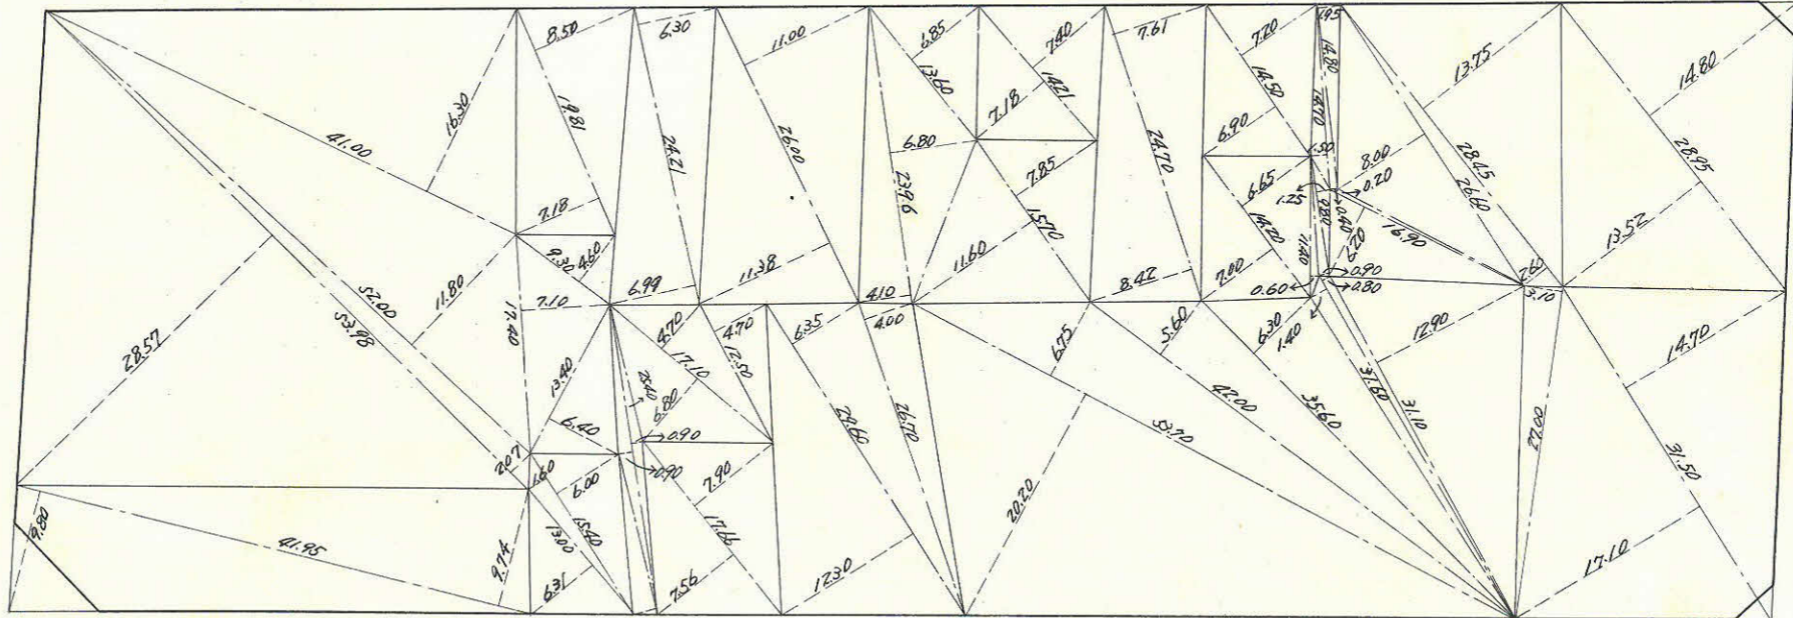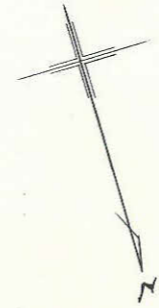

81B

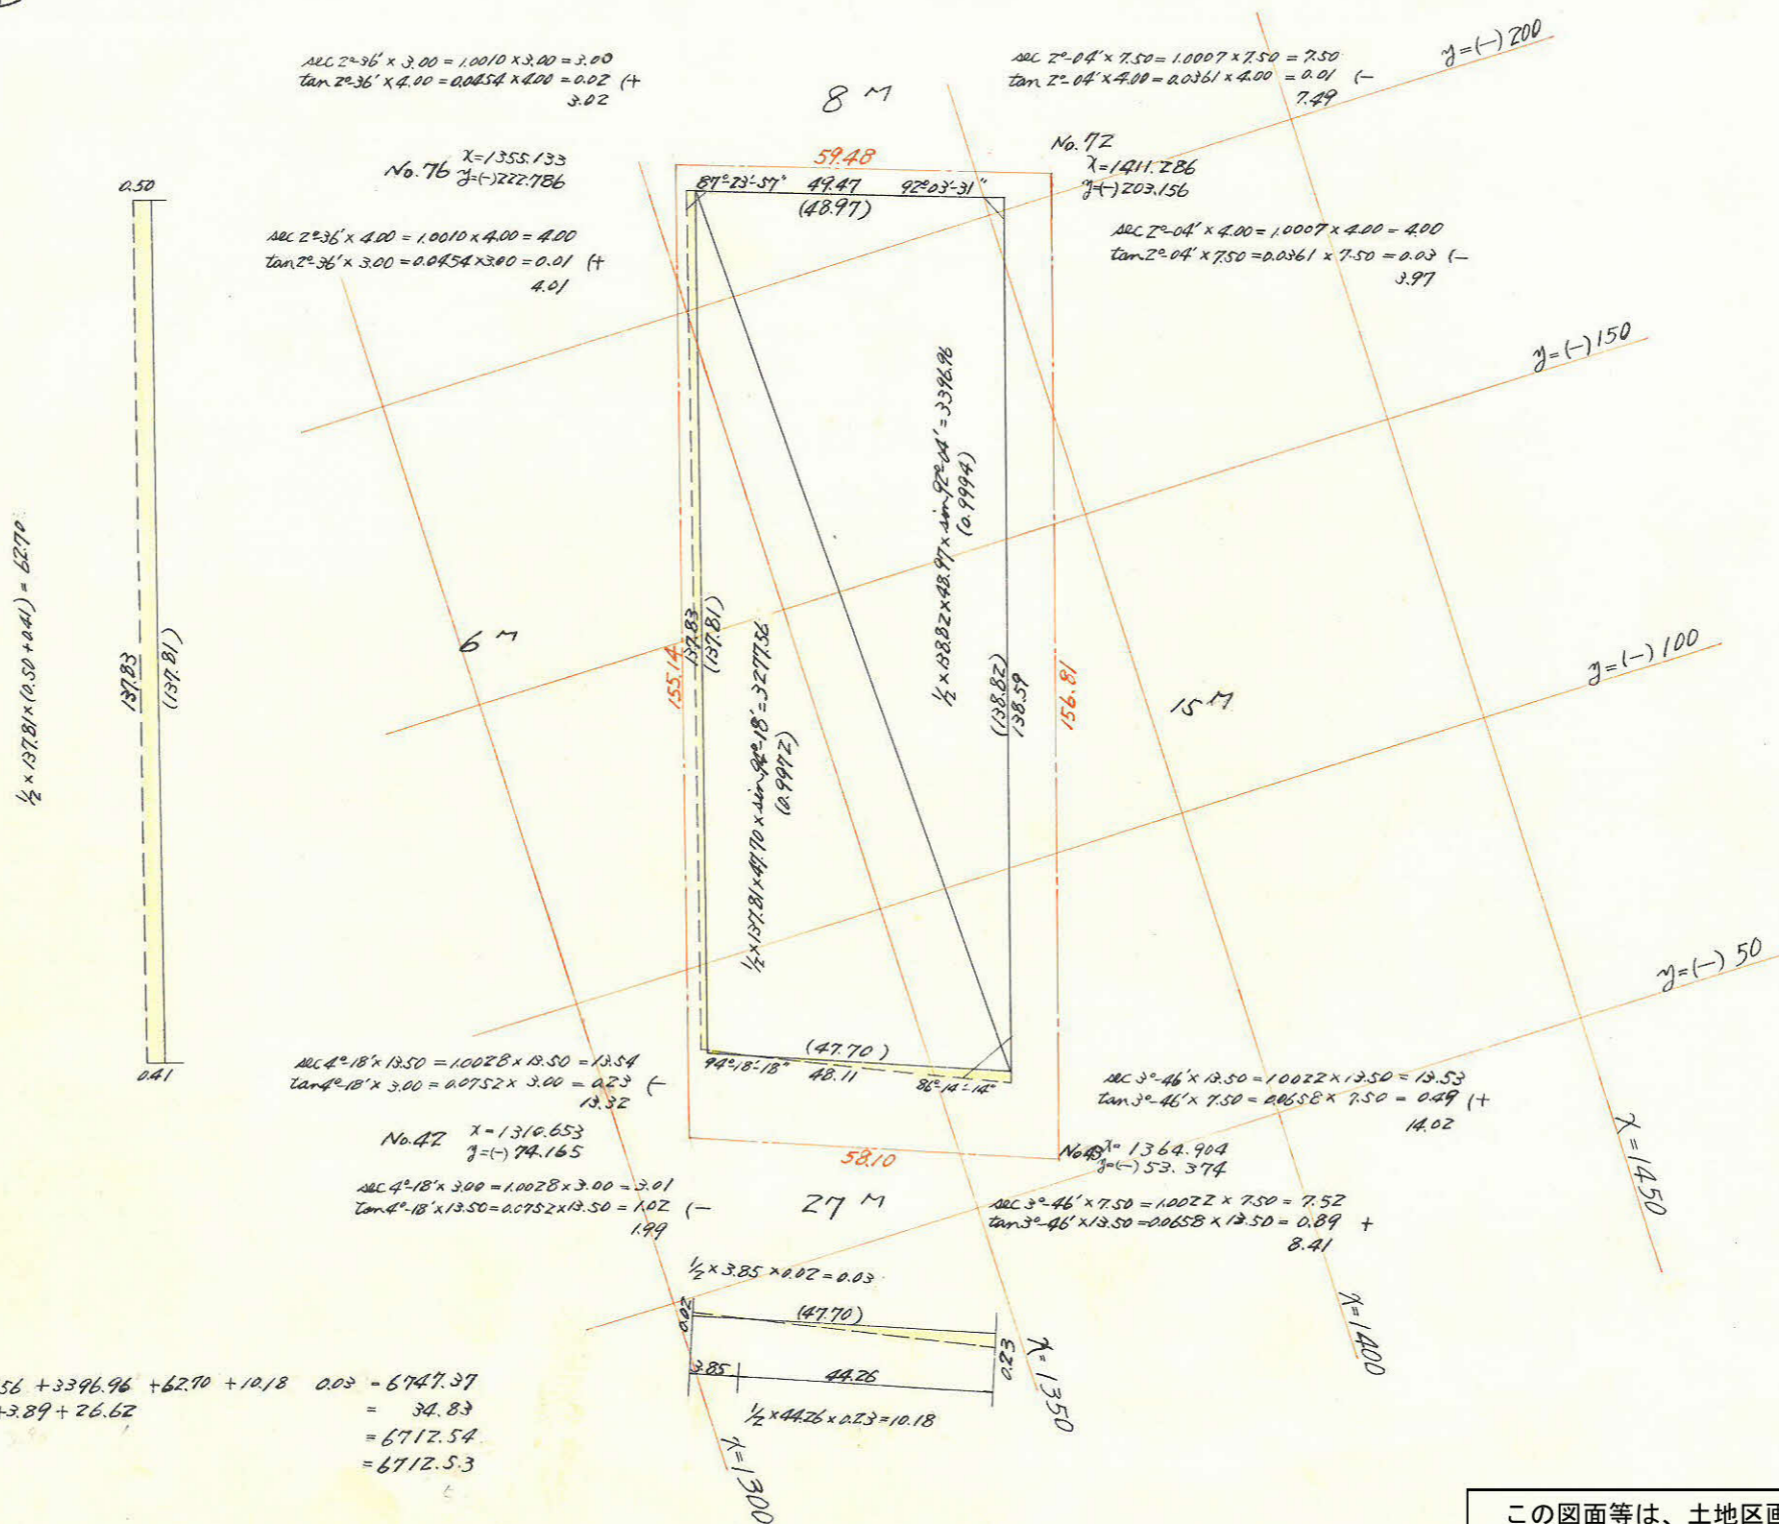

合計面積 = $3277.56 + 3396.96 + 62.70 + 10.18 \times 0.03 = 6747.37$
 剪除面積 = $4.32 + 3.89 + 26.62 = 34.83$
 加付面積 = 6712.54
 割込面積 = 6712.53

この図面等は、土地区画整理事業に関する参考資料として提供しています。
 ○図面等は換地処分時のものであり、現在の状況とは異なる場合があります。
 ○図面等によって、境界等が確定されるものではありません。