

課長	係長	測量士	係









(分筆前) 確定面積平面図  $S = \frac{1}{600}$

ブロック番号 天保山 79号


新地名 町 丁目

44年 2月 日

この図面等は、土地区画整理事業に関する参考資料として提供しています。  
 ○図面等は換地処分時のものであり、現在の状況とは異なる場合があります。  
 ○図面等によって、境界等が確定されるものではありません。

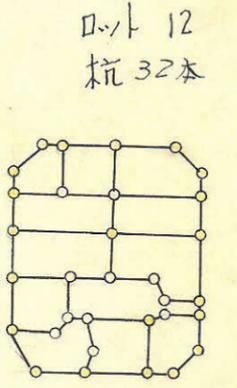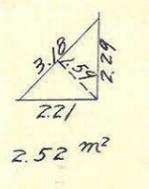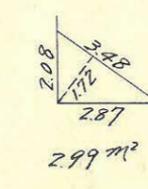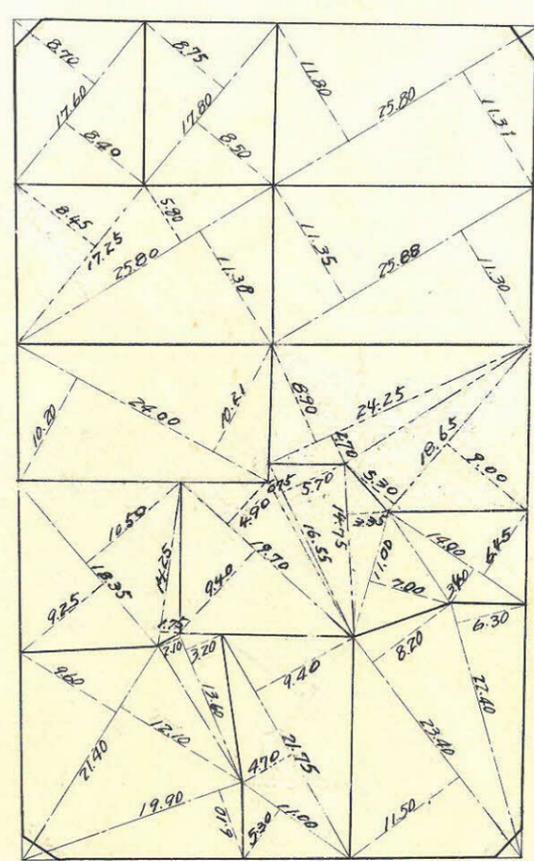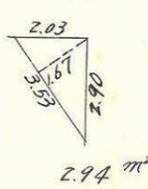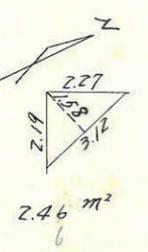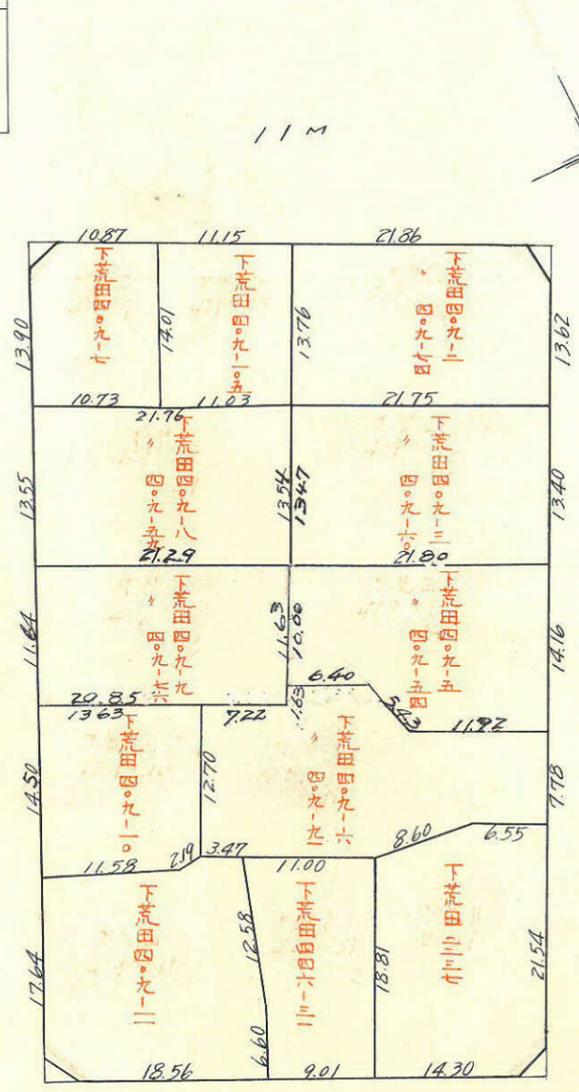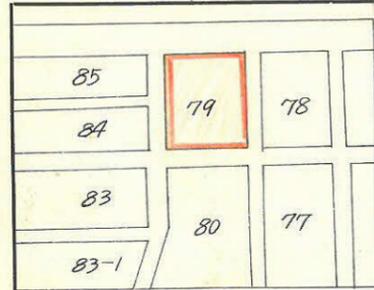

79B

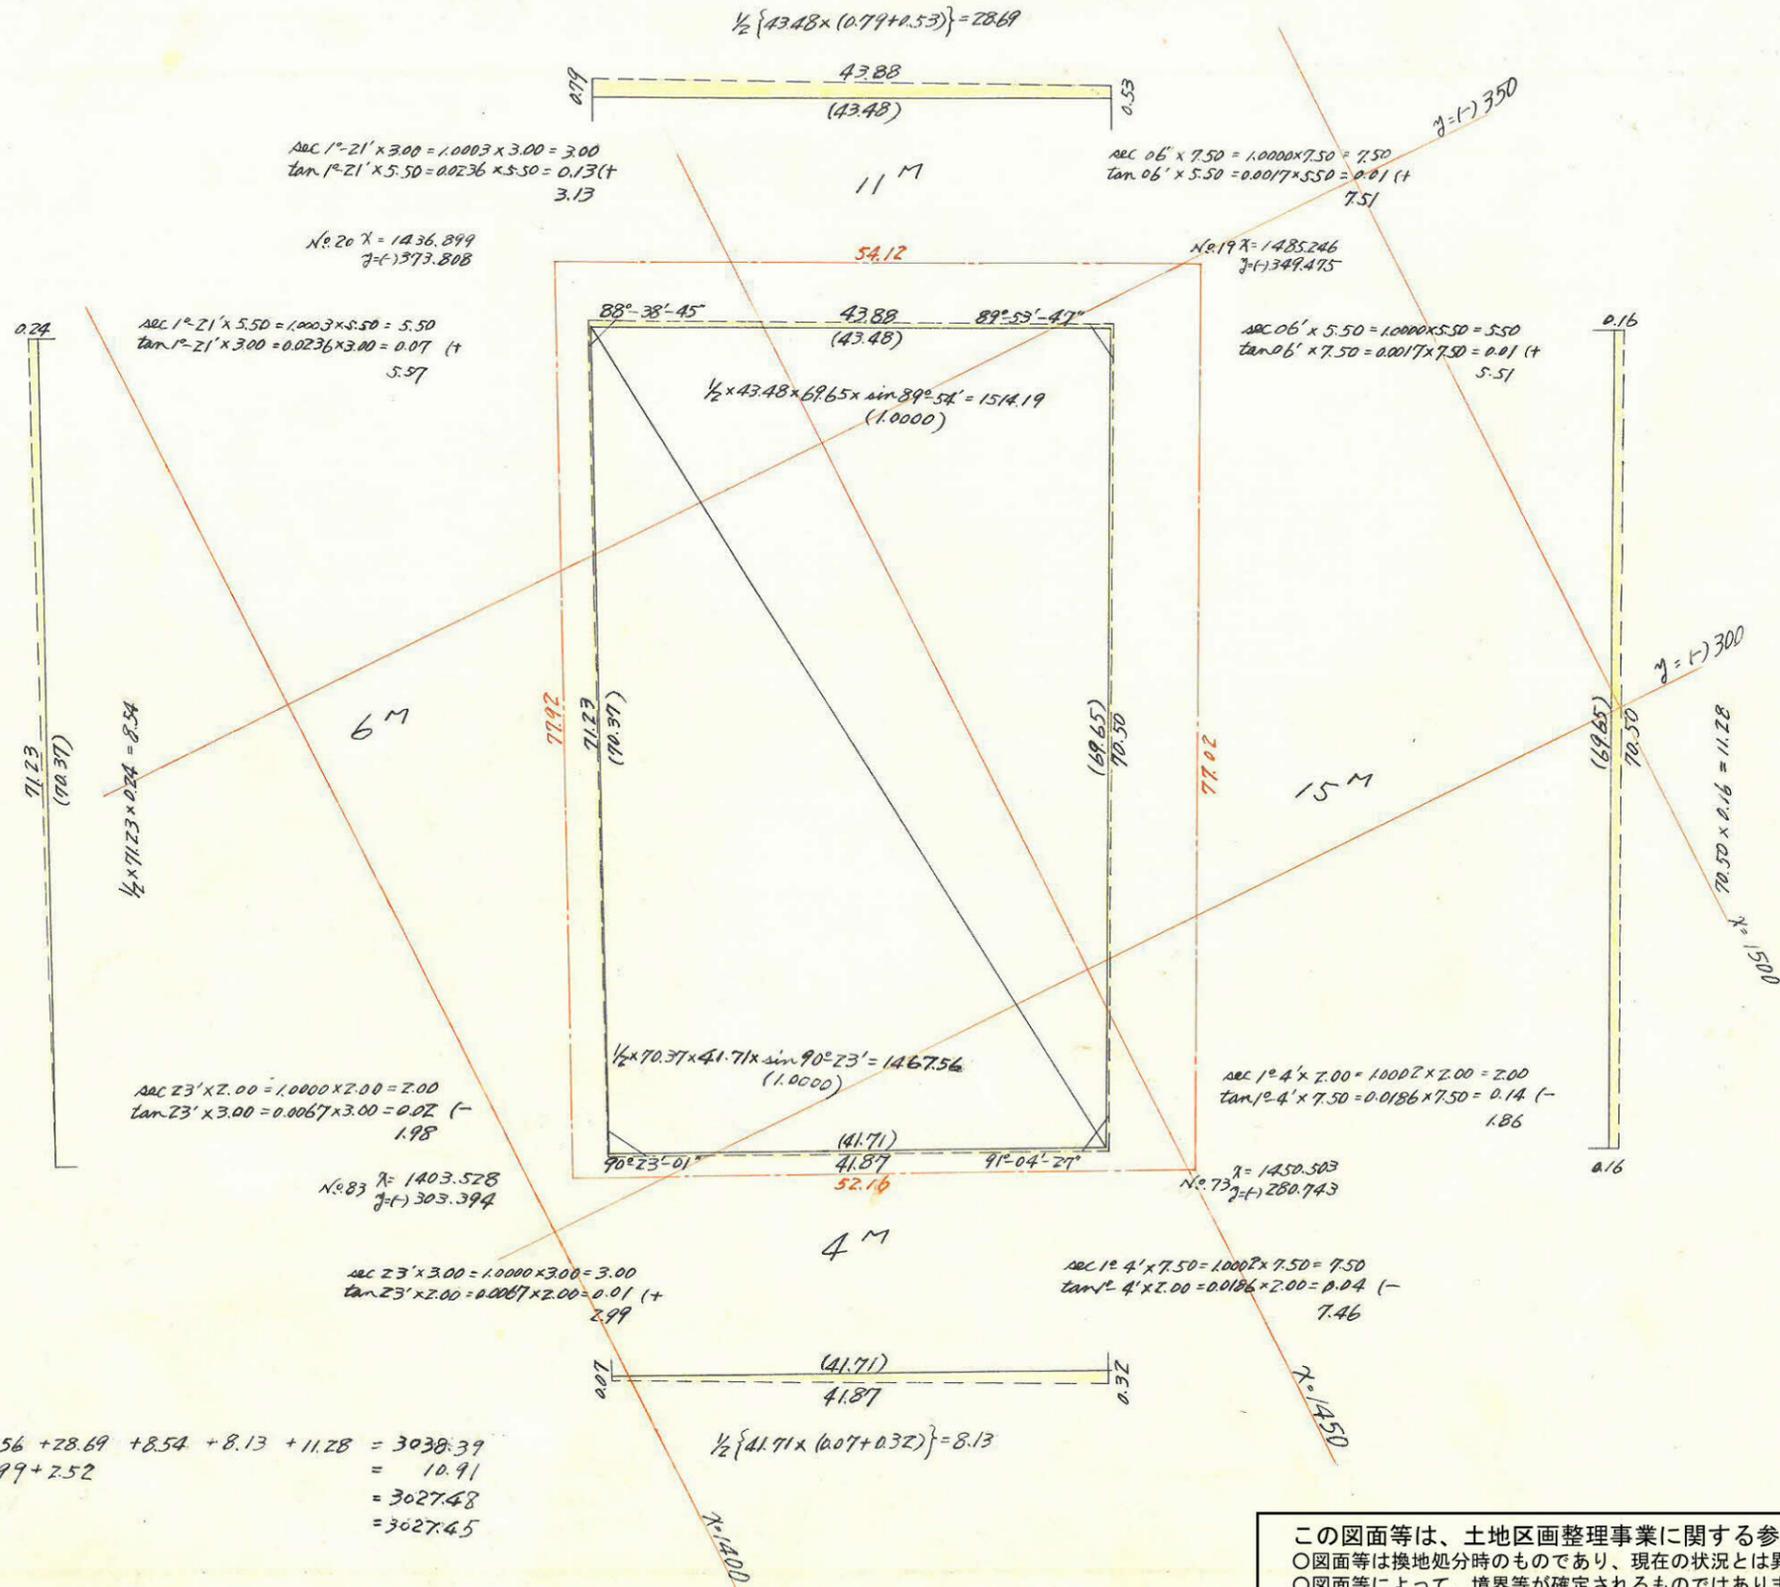

合計面積 =  $1514.19 + 1467.56 + 28.69 + 8.54 + 8.13 + 11.28 = 3038.39$   
 剪除面積 =  $2.46 + 2.94 + 2.99 + 2.52 = 10.91$   
 丁面面積 =  $3027.48$   
 割込面積 =  $3027.45$

この図面等は、土地区画整理事業に関する参考資料として提供しています。  
 ○図面等は換地処分時のものであり、現在の状況とは異なる場合があります。  
 ○図面等によって、境界等が確定されるものではありません。