

|    |    |     |   |
|----|----|-----|---|
| 課長 | 係長 | 測量士 | 係 |
|    |    |     |   |





(分筆前)  
確定面積平面図  $S = \frac{1}{600}$

ブロック番号 天保山

85号


新地名 町 丁目

44年 2月 日

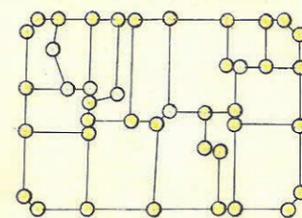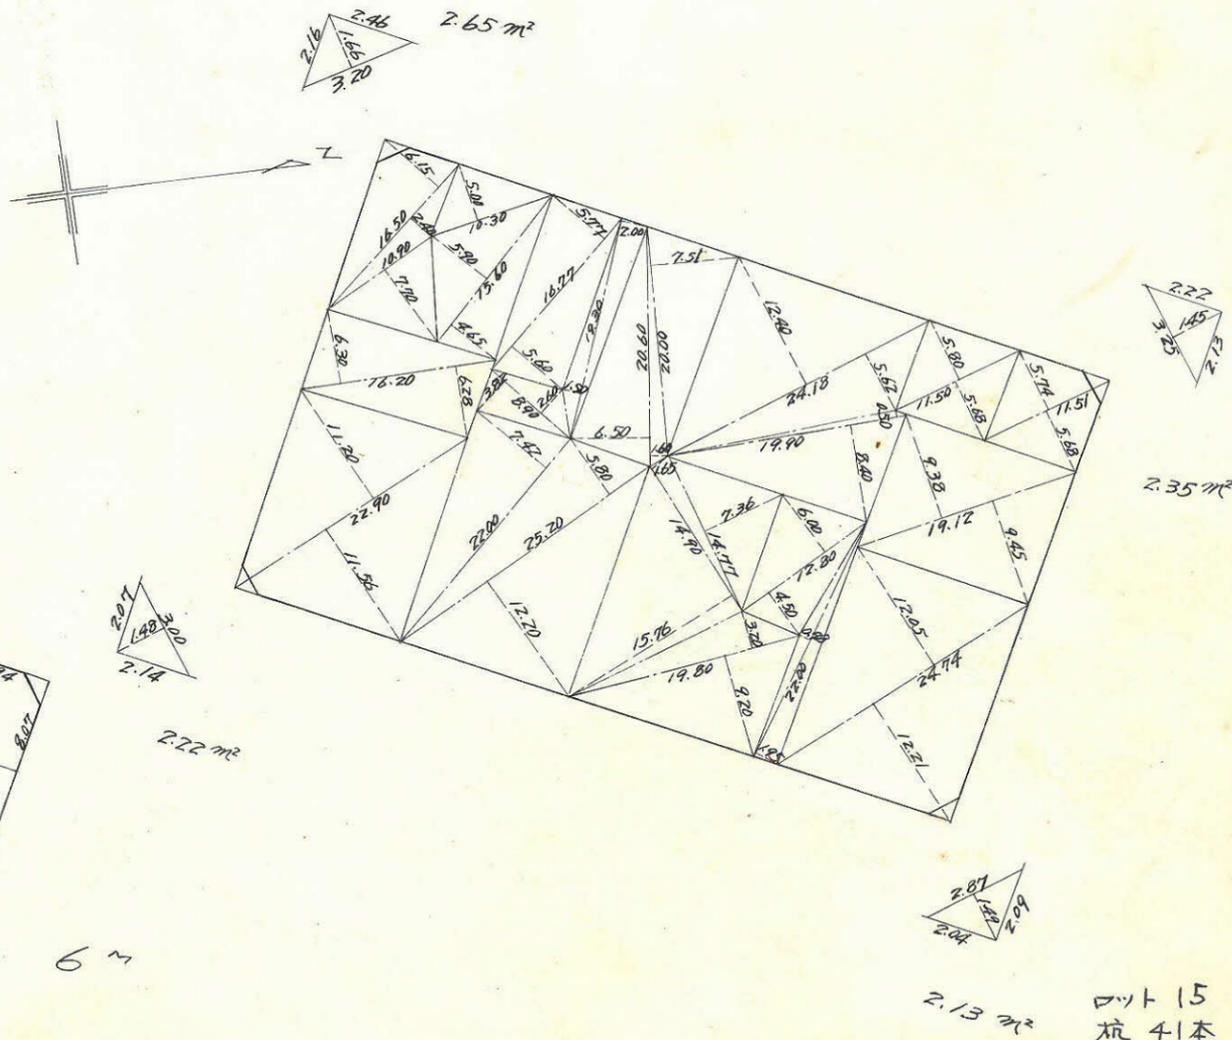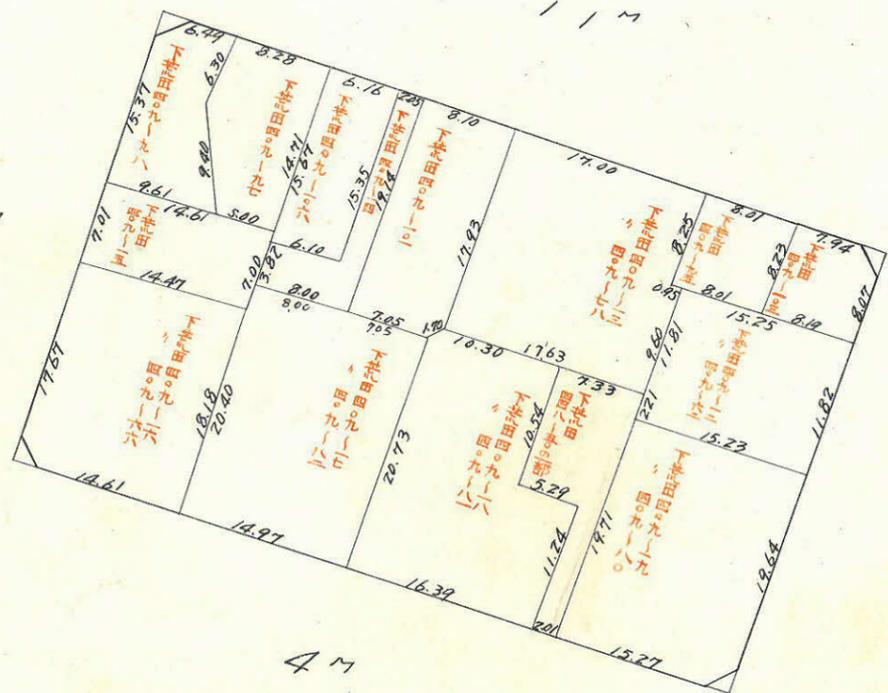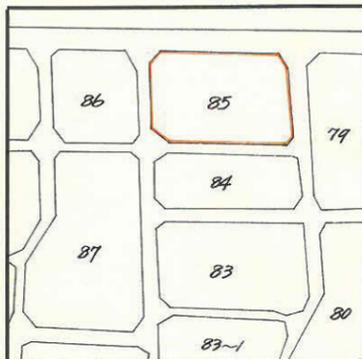

ロット 15  
杭 41本

この図面等は、土地区画整理事業に関する参考資料として提供しています。  
○図面等は換地処分時のものであり、現在の状況とは異なる場合があります。  
○図面等によって、境界等が確定されるものではありません。

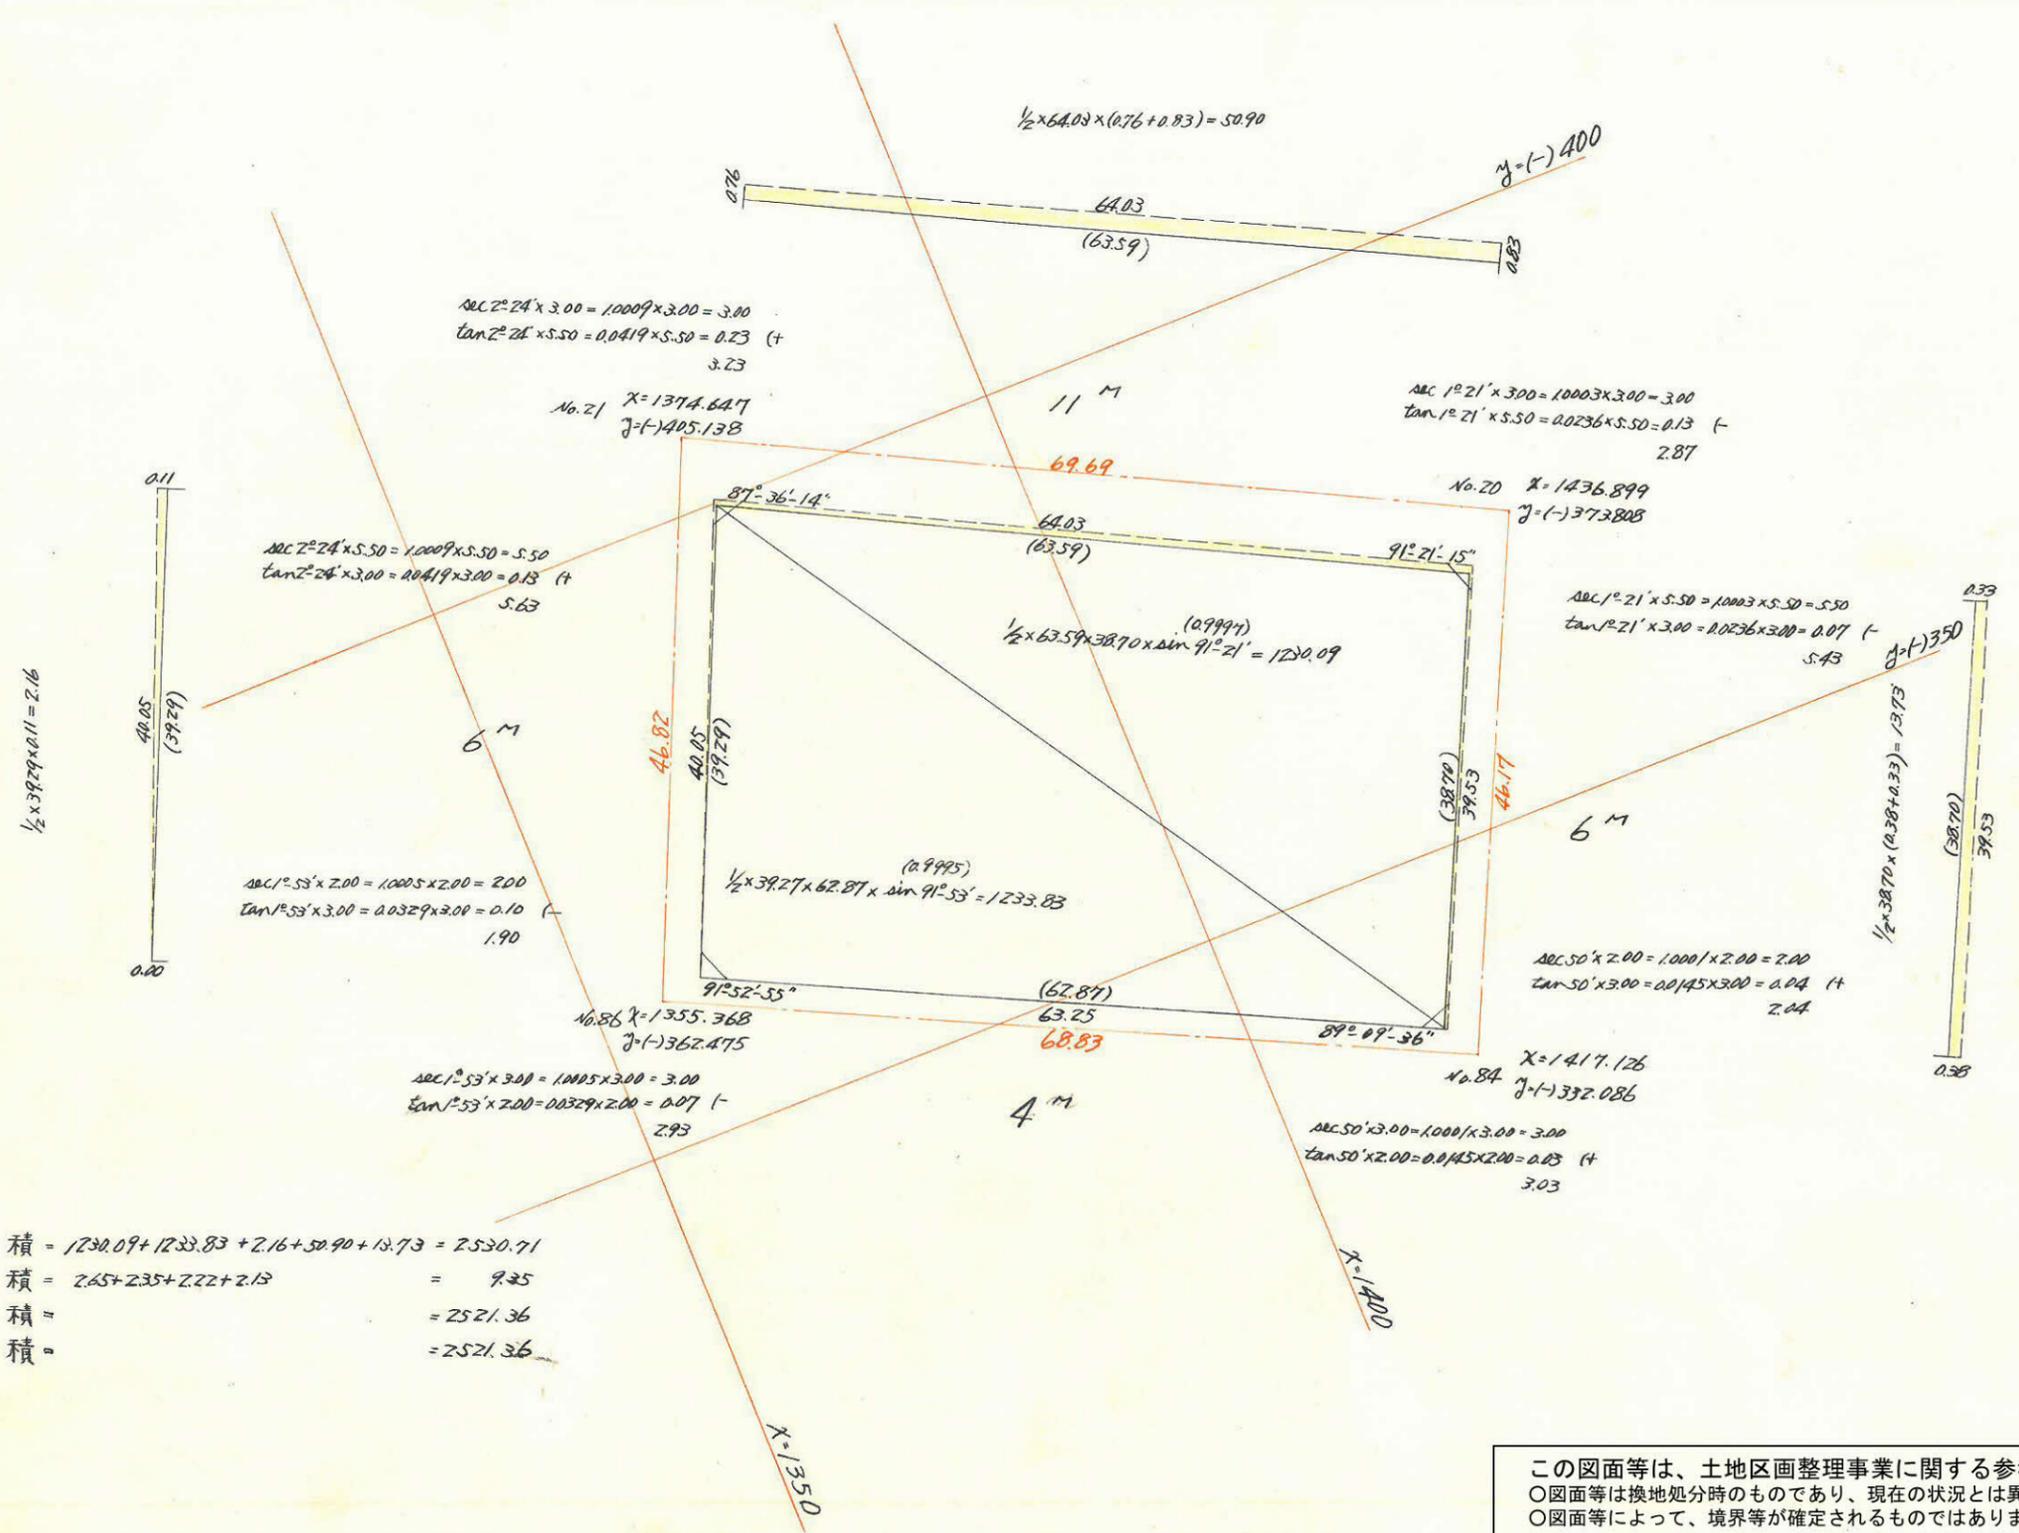

合計面積 =  $1230.09 + 1233.83 + 2.16 + 50.90 + 13.73 = 2530.71$   
 剪除面積 =  $2.65 + 2.35 + 2.22 + 2.13 = 9.35$   
 丁口面積 =  $= 2521.36$   
 割込面積 =  $= 2521.36$

この図面等は、土地区画整理事業に関する参考資料として提供しています。  
 ○図面等は換地処分時のものであり、現在の状況とは異なる場合があります。  
 ○図面等によって、境界等が確定されるものではありません。