



課長	係長	測量士	係

(分筆前)  
 確定面積平面図  $S = \frac{1}{600}$

ブロック番号 天保山 84号

新地名 町 丁目  
 44年 2月 日


86	85	79
87	84	80
	83	

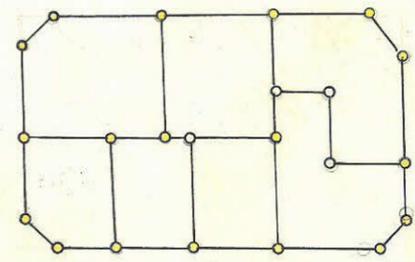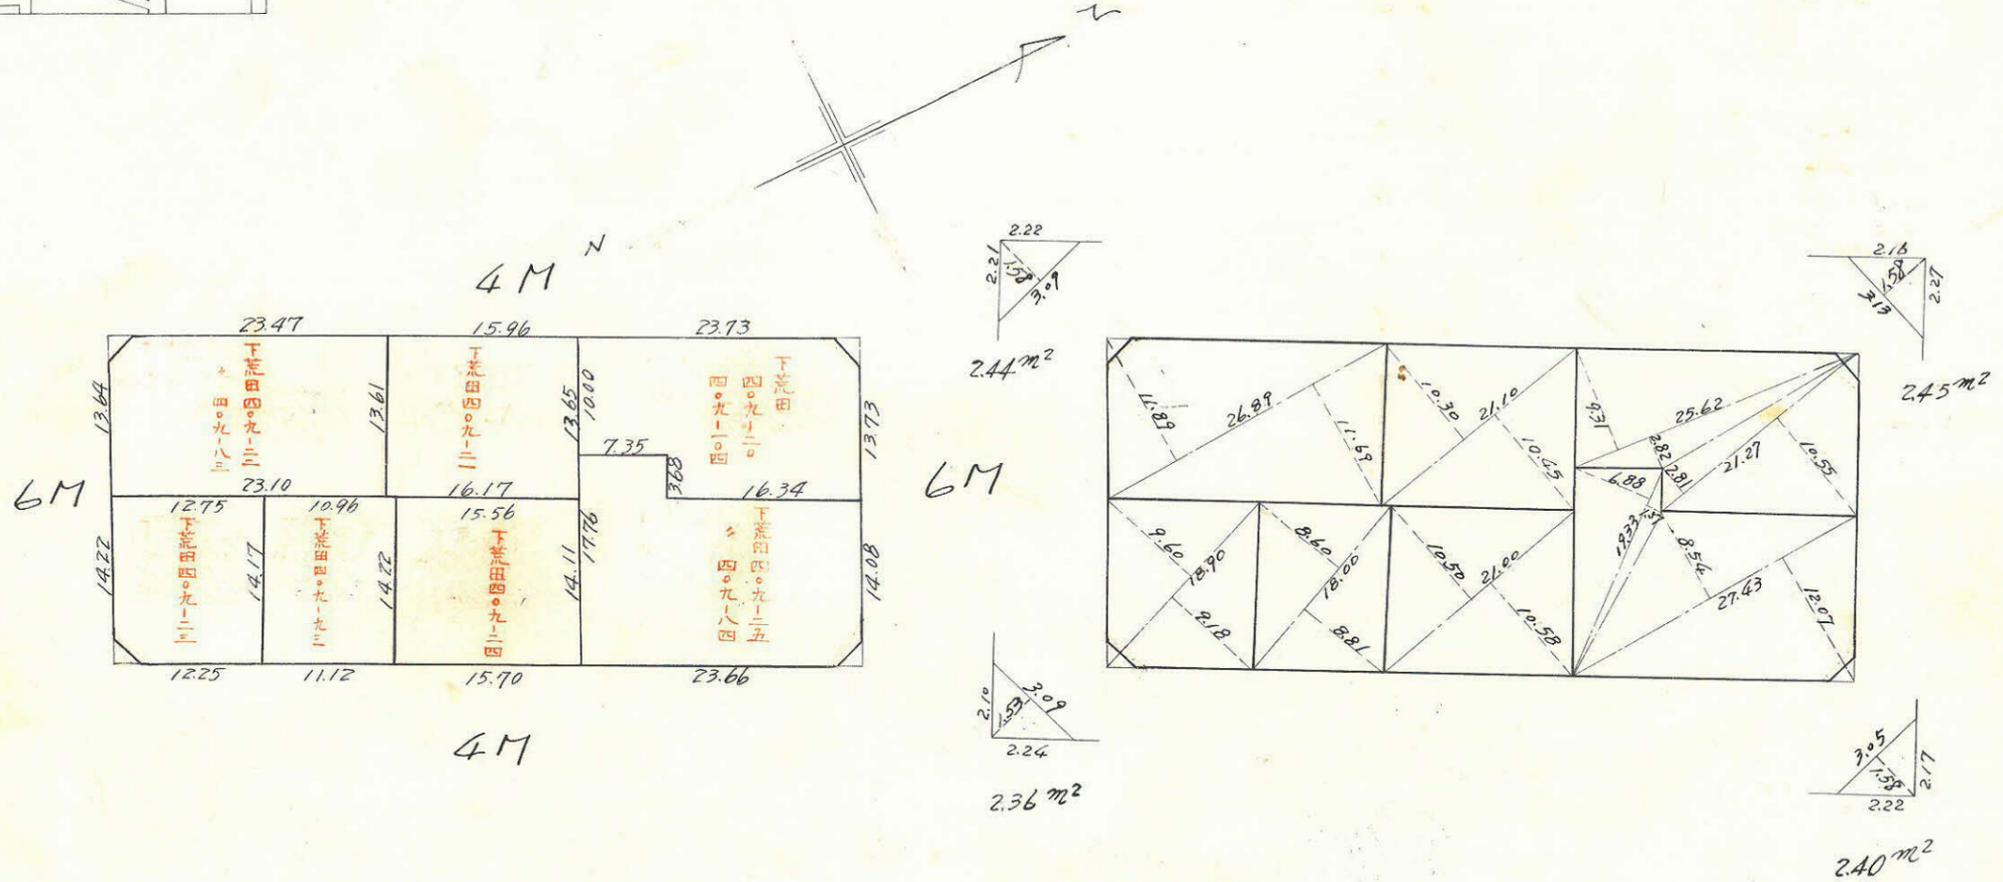

ロット 7  
 杭 22本

この図面等は、土地区画整理事業に関する参考資料として提供しています。  
 ○図面等は換地処分時のものであり、現在の状況とは異なる場合があります。  
 ○図面等によって、境界等が確定されるものではありません。

84 B

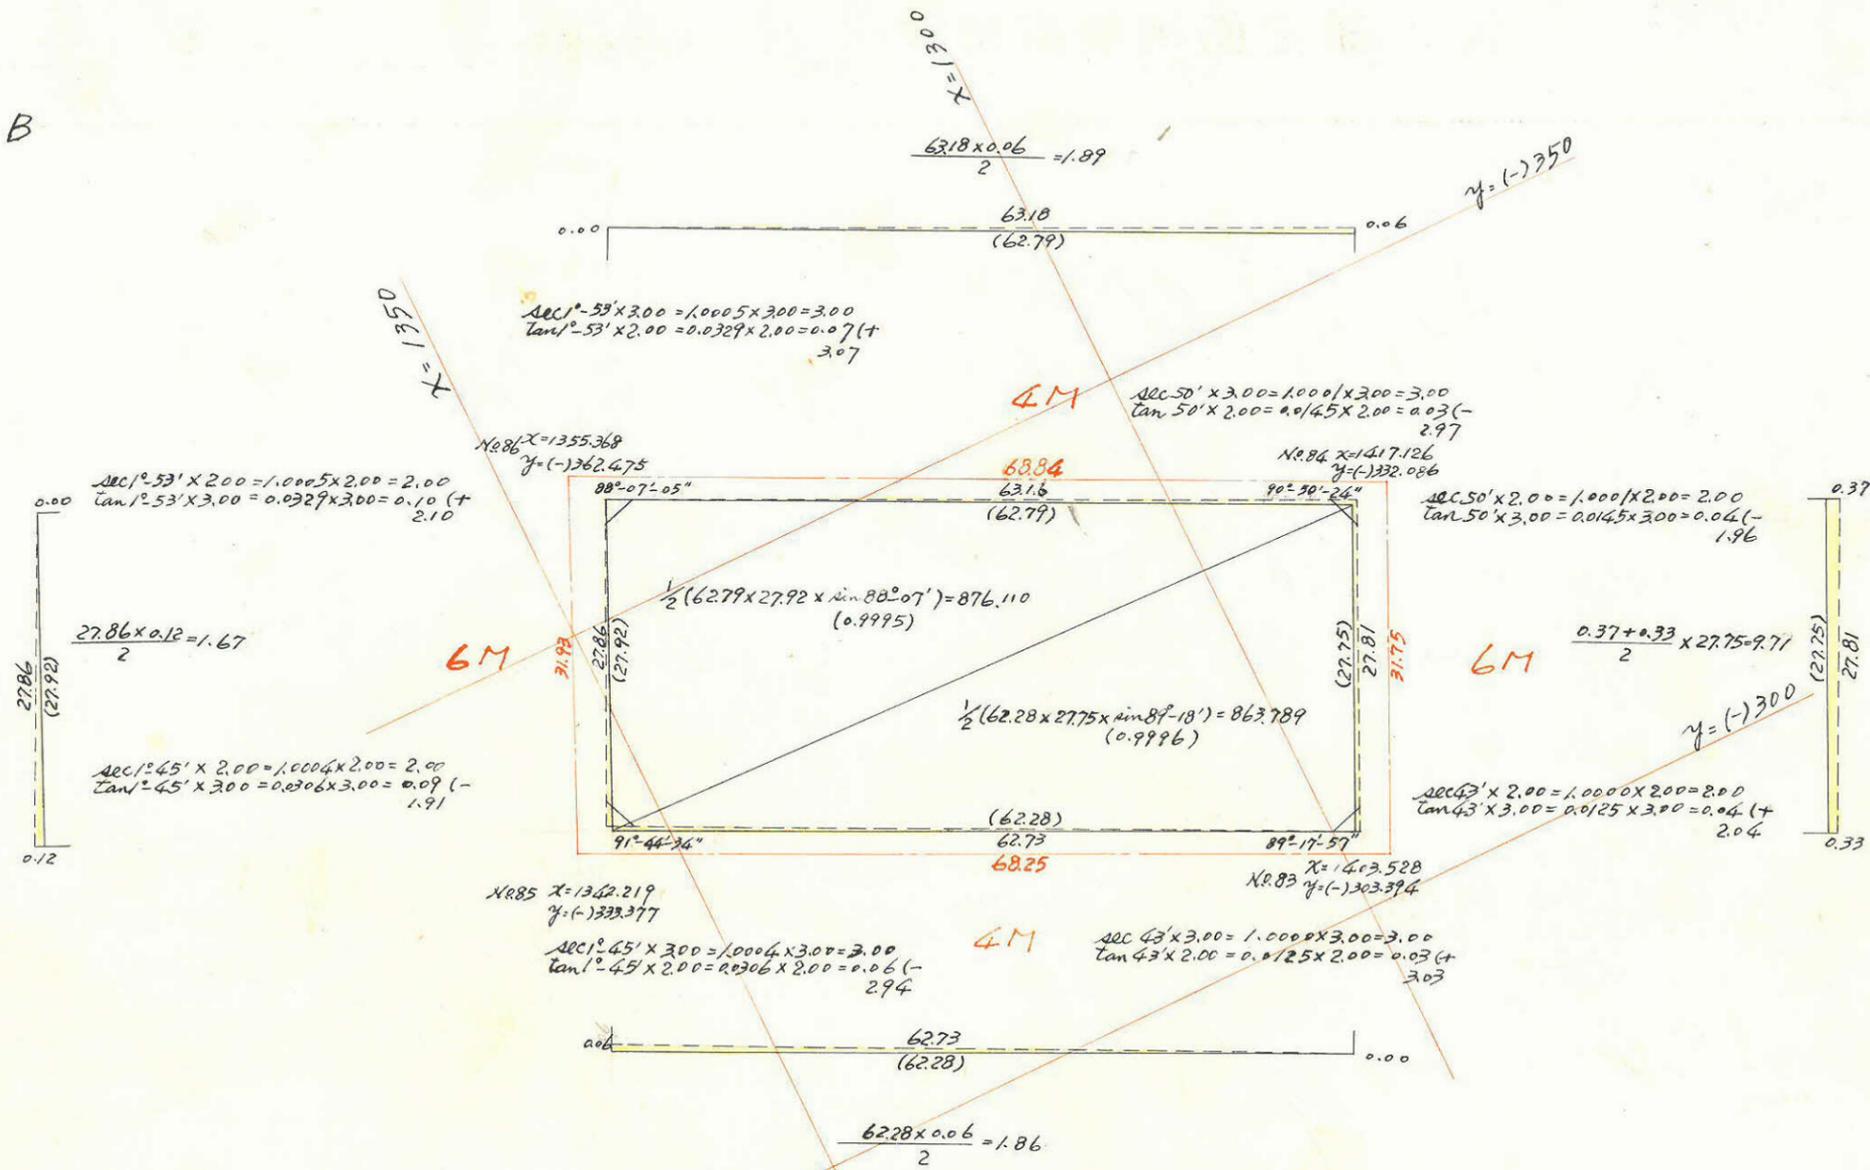

合計面積 =  $876.11 + 863.78 + 9.71 + 1.89 + 1.67 - 1.86 = 1751.30$   
 剪除面積 =  $2.47 + 2.44 + 2.36 + 2.40 = 9.65$   
 フロア面積 =  $1741.65$   
 割込面積 =  $1741.63$

この図面等は、土地区画整理事業に関する参考資料として提供しています。  
 ○図面等は換地処分時のものであり、現在の状況とは異なる場合があります。  
 ○図面等によって、境界等が確定されるものではありません。