

課長	係長	測量士	係

(分 筆 前)

確定面積平面図

$$S = \frac{1}{600} \times \frac{1}{1200}$$

ブロック番号

天保山

82

号






新地名

町


丁目

44年 2月 日


この図面等は、土地区画整理事業に関する参考資料として提供しています。
 ○図面等は換地処分時のものであり、現在の状況とは異なる場合があります。
 ○図面等によって、境界等が確定されるものではありません。

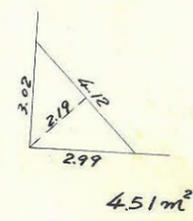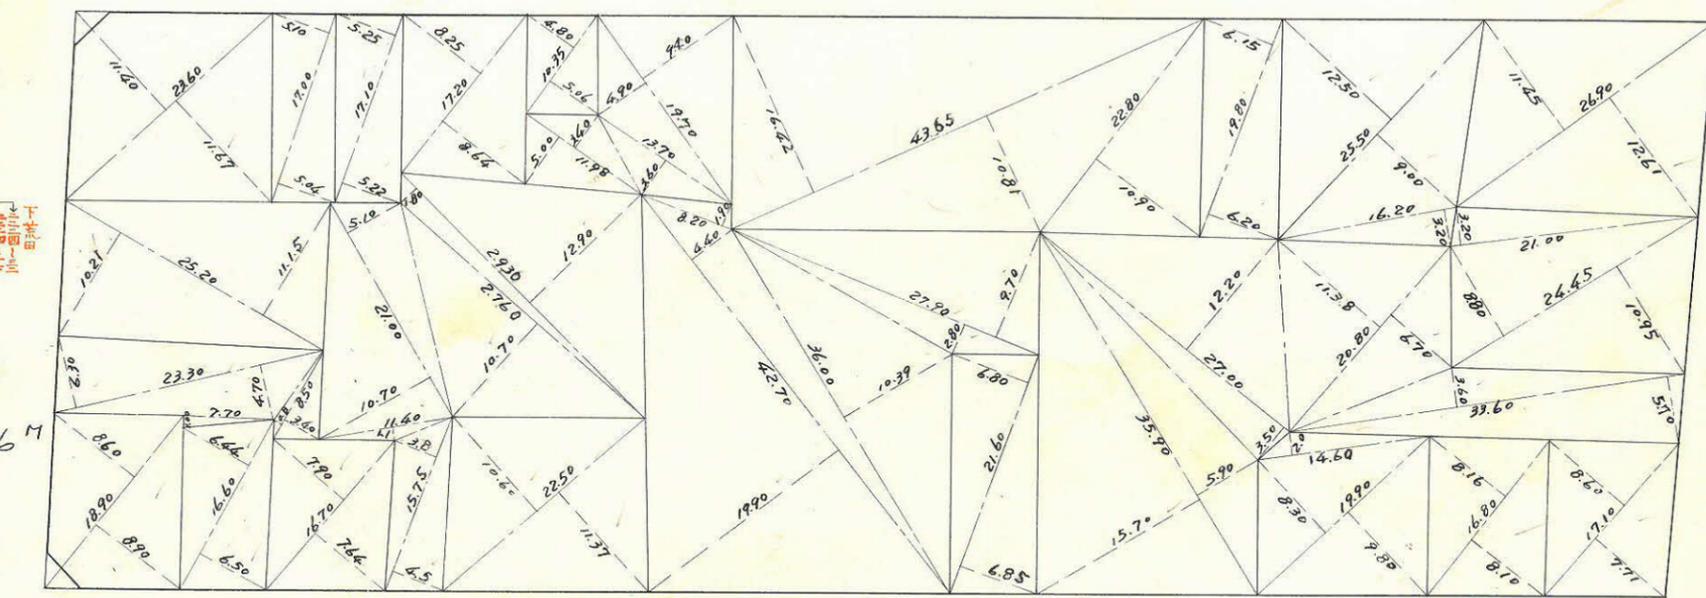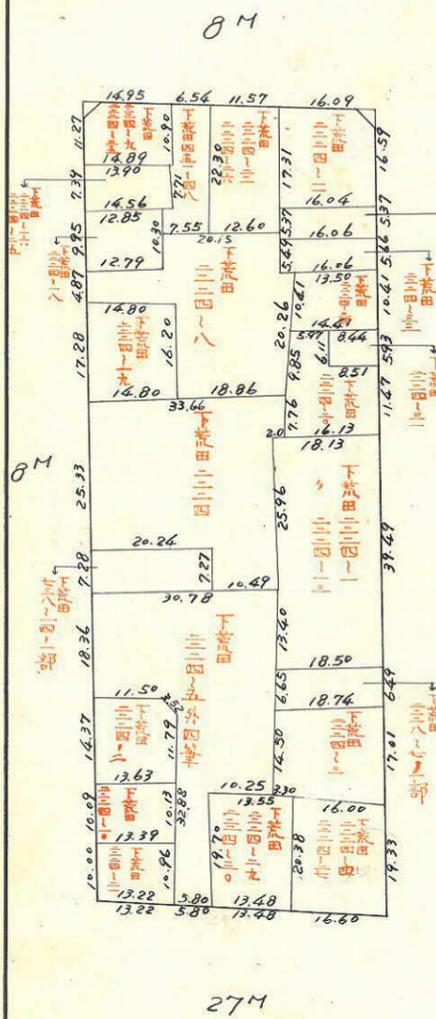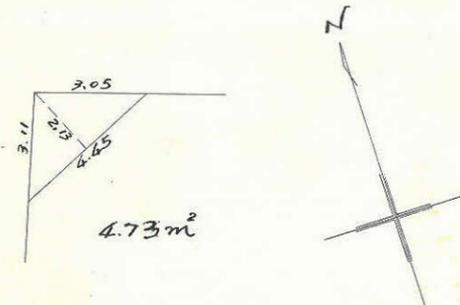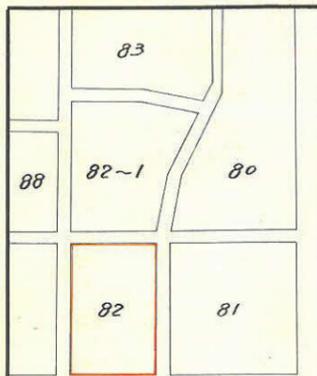

ロット 24
杭 63本

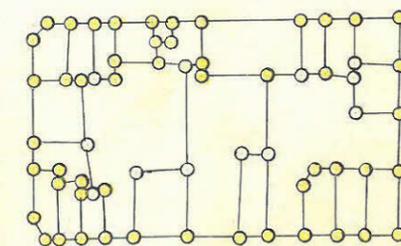

合計面積 = $3336.38 + 3273.02 + 43.25 + 66.80 = 6719.45$
 剪除面積 = $4.74 + 4.51 = 9.25$
 断面面積 = $6719.45 - 9.25 = 6710.20$

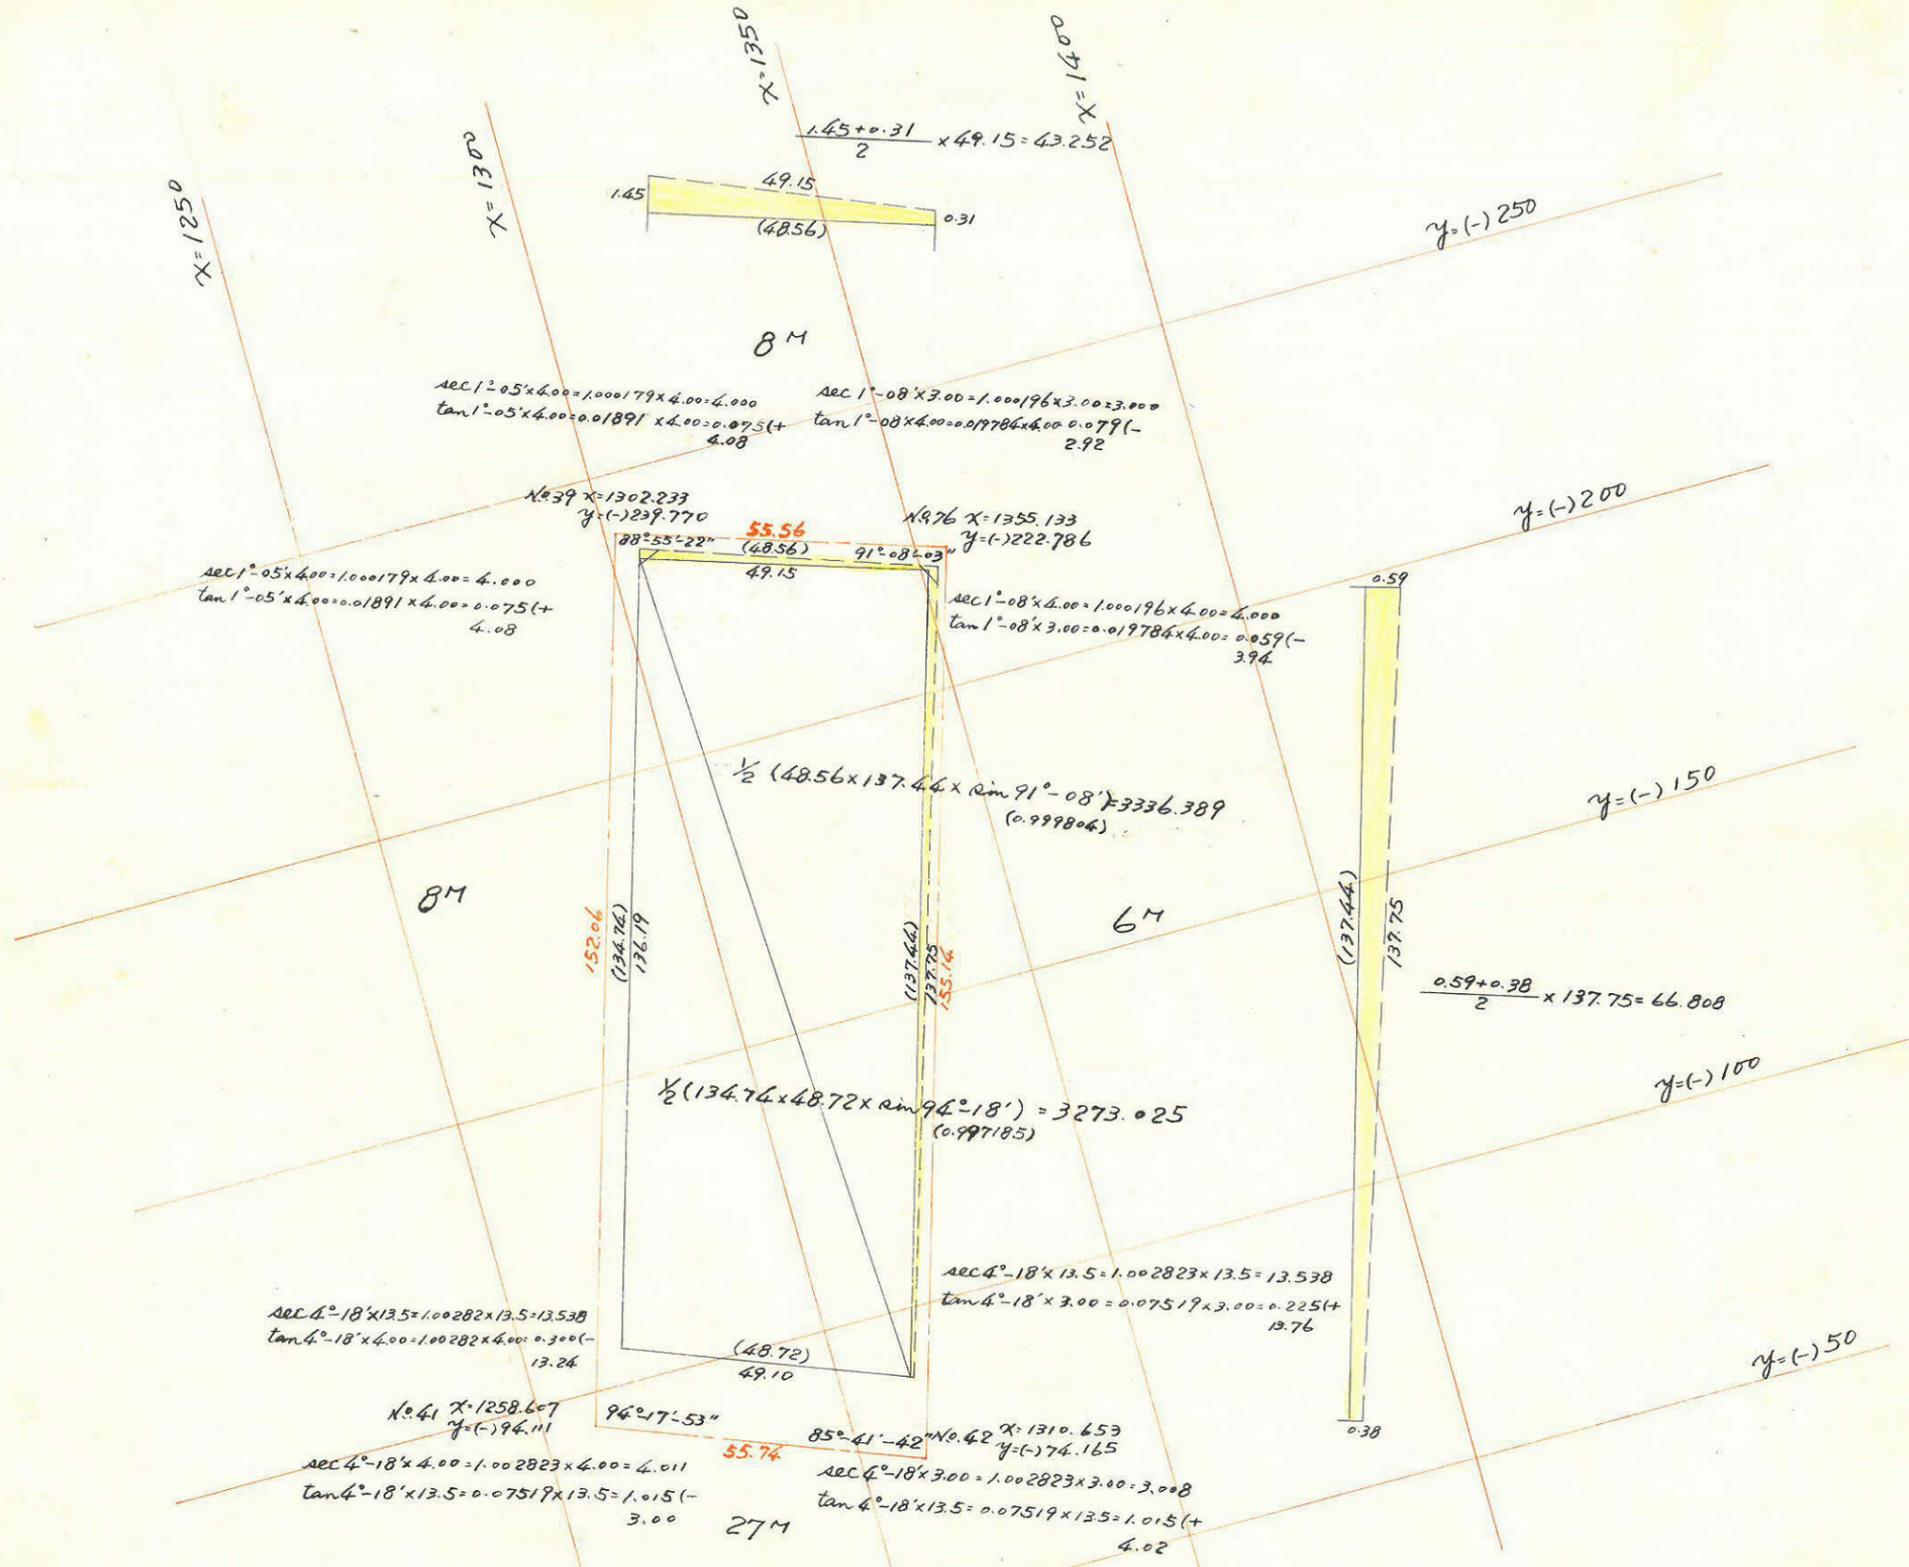

この図面等は、土地区画整理事業に関する参考資料として提供しています。
 ○図面等は換地処分時のものであり、現在の状況とは異なる場合があります。
 ○図面等によって、境界等が確定されるものではありません。