
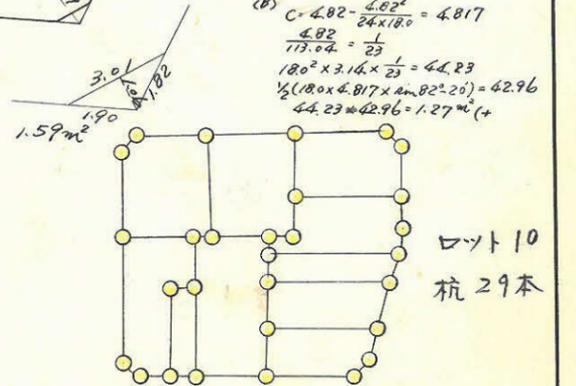
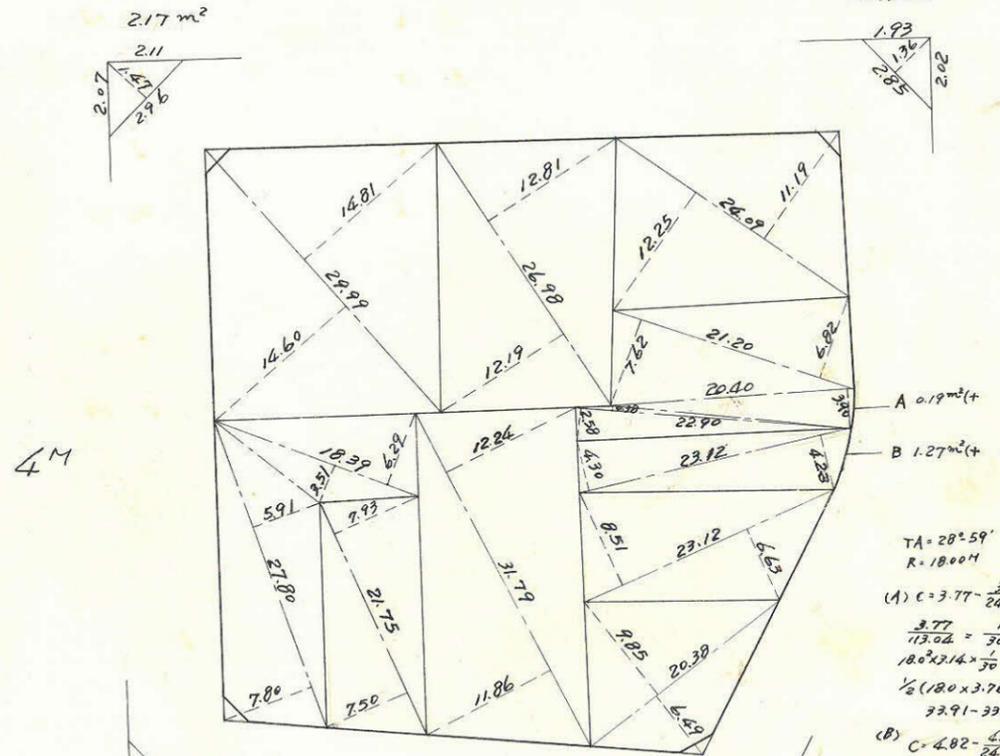
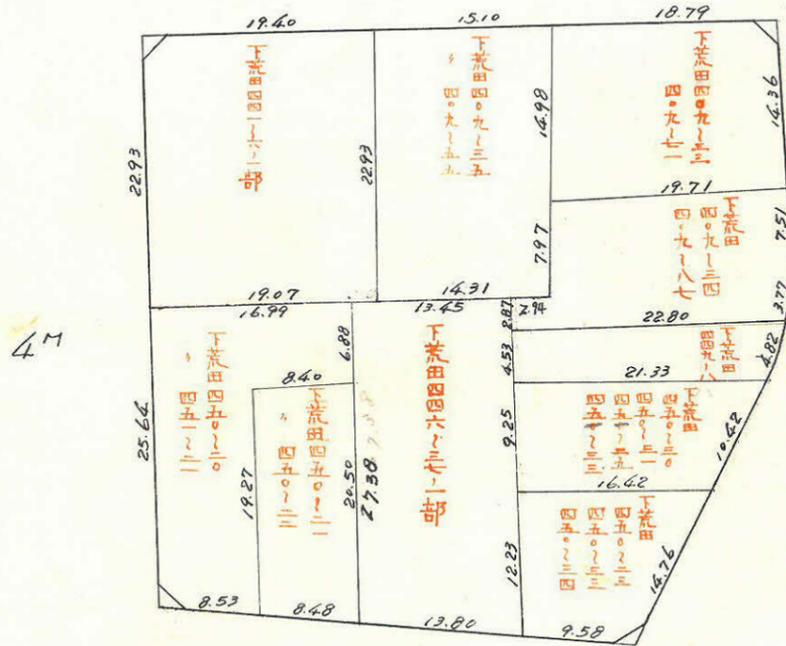
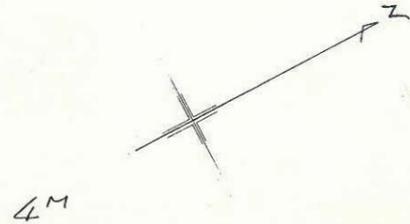


課長	係長	測量士	係

(分筆前) 確定面積平面図  $S = \frac{1}{600}$

ブロック番号 天保山 90号

新地名 町 丁目  
44年 2月 日

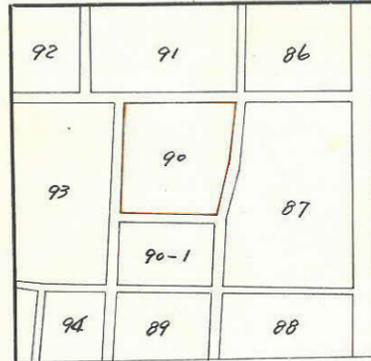


この図面等は、土地区画整理事業に関する参考資料として提供しています。  
 ○図面等は換地処分時のものであり、現在の状況とは異なる場合があります。  
 ○図面等によって、境界等が確定されるものではありません。

この図面等は、土地区画整理事業に関する参考資料として提供しています。  
 ○図面等は換地処分時のものであり、現在の状況とは異なる場合があります。  
 ○図面等によって、境界等が確定されるものではありません。

90B

内角	方位角	方位	距離	真数	修正距離	修正距離	倍横距	倍面積
96°-09'	83°-51'	N E	48.61	0.707132	0.994845	5.206	48.325	+ 251.580
89°-37'	174°-14'	S E	53.28	0.994939	0.100477	53.012	5.348	- 5407.118
91°-34'	282°-40'	S W	26.40	0.127642	0.991820	3.371	26.186	- 273.590
151°-01'	291°-39'	N W	28.57	0.368936	0.928455	10.908	27.487	+ 299.828
111°-39'	360°-0'		40.27			40.269		
540°-0'			198.13			56.383	53.673	5129.300
								2564.650

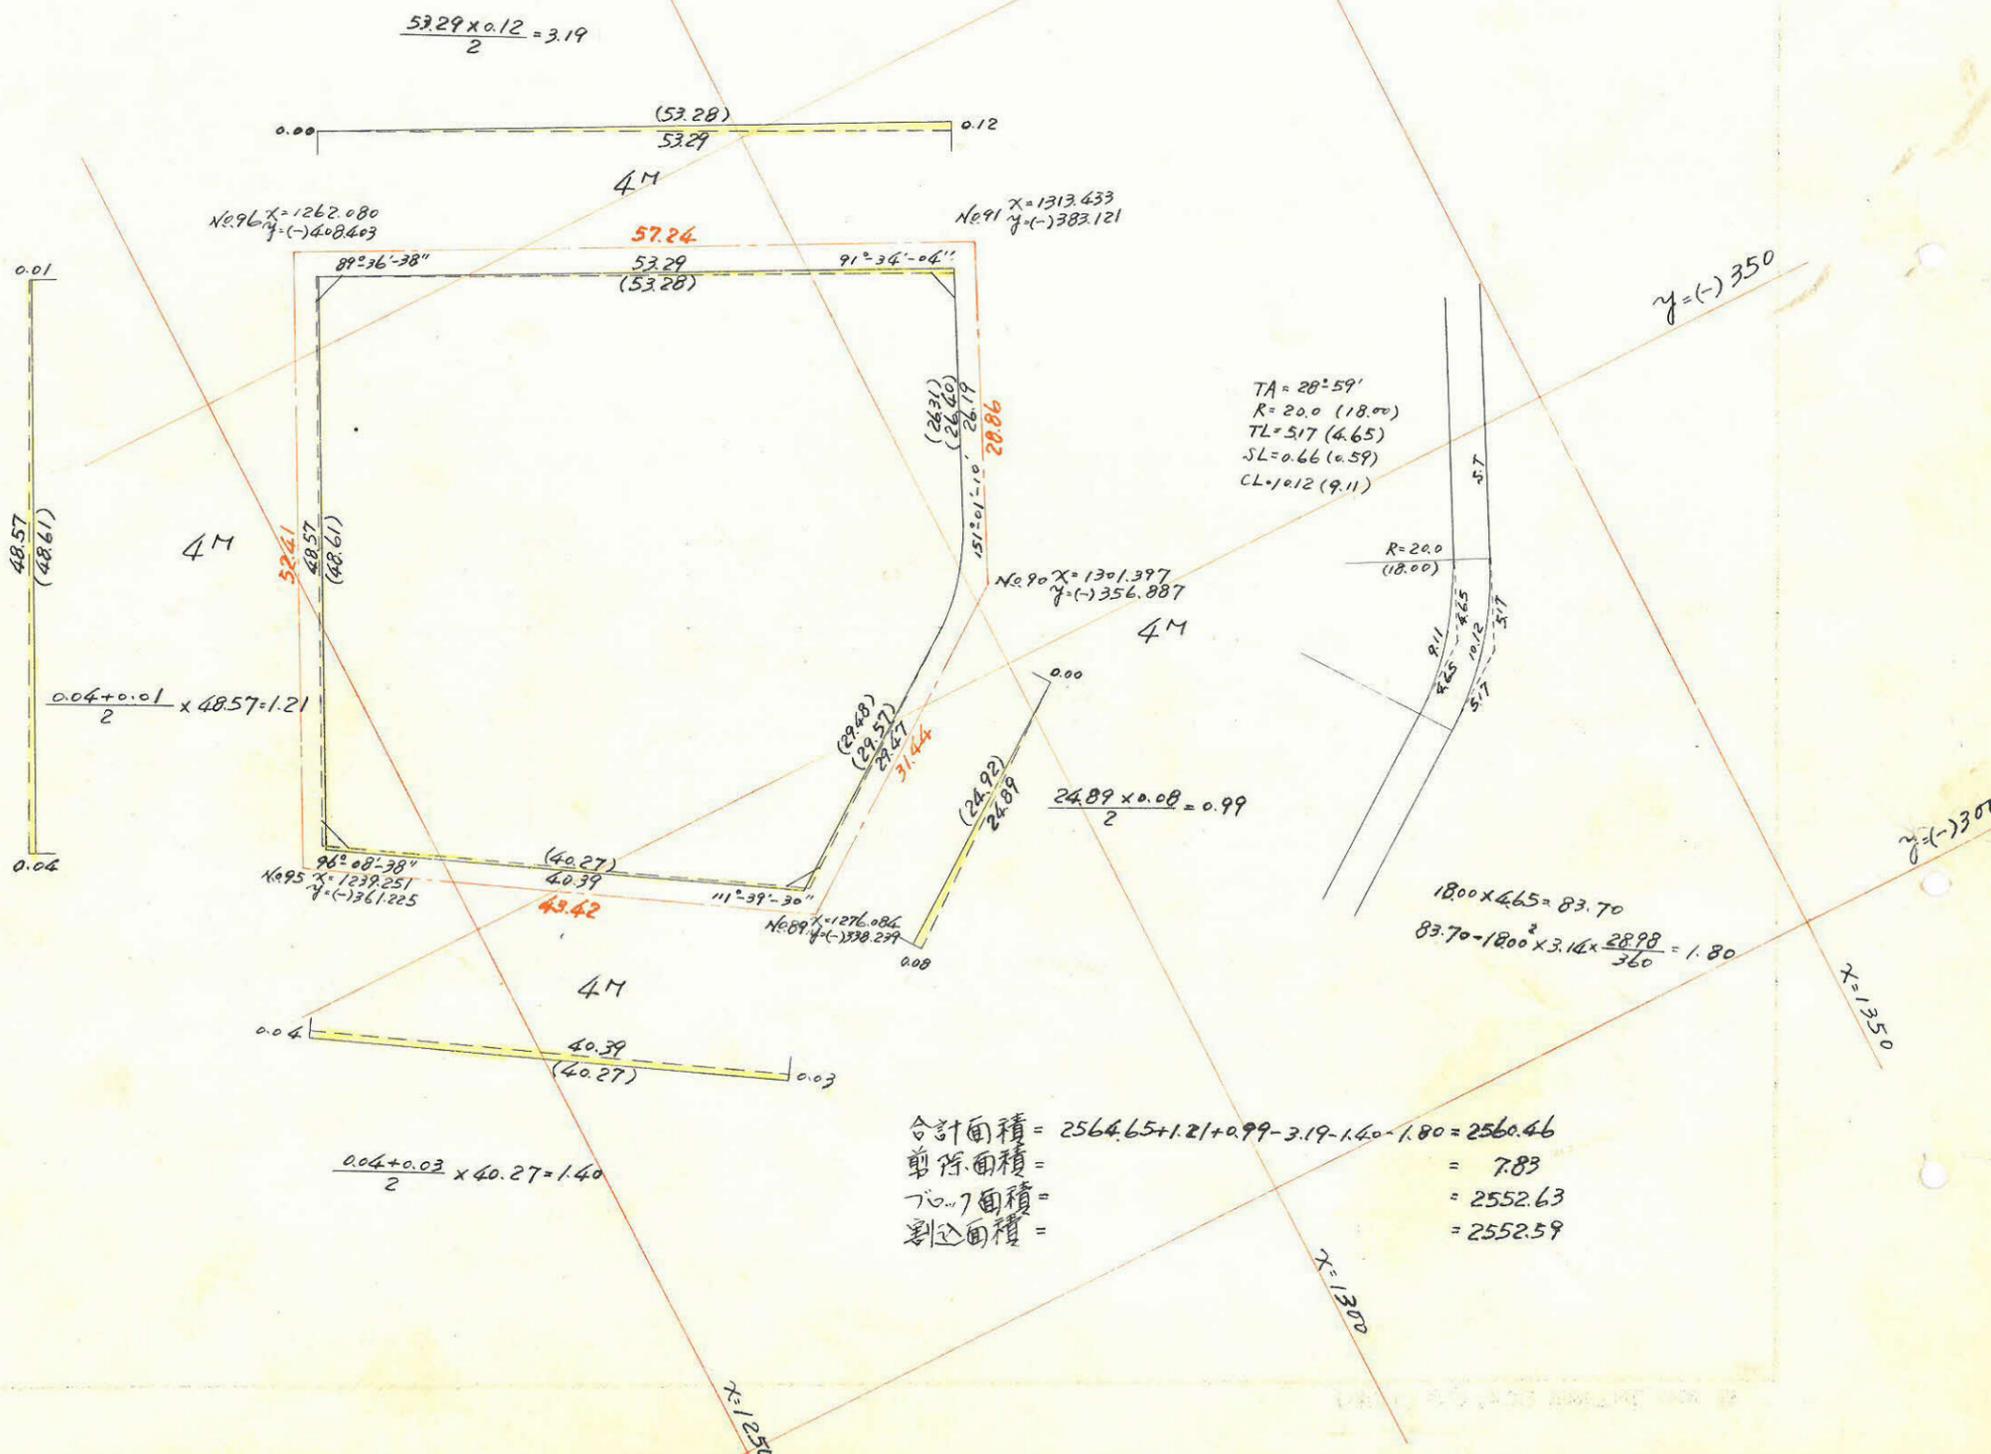

合計面積 = 2564.65 + 1.21 + 0.99 - 3.19 - 1.40 - 1.80 = 2560.46  
 削除面積 = 7.83  
