


内角	方位角	方位	距離	真数		修正緯距	修正経距	倍横距離	倍面積
				cos	sin				
96°-20'	295°-49'	N 64°-11' W	69.84	0.435493	0.900192	30.413 (-0.02)	62.867 (-0.02)	62.867	-191.974
86°-32'	29°-17'	N 29°-17' E	39.27	0.872212	0.489129	34.251 (-0.01)	19.209 (70.01)	106.525	-364.858
93°-31'	115°-46'	S 64°-14' E	41.12	0.434707	0.900572	17.876 (70.01)	37.033	50.283	+898.859
186°-47'	108°-59'	S 71°-01' E	22.28	0.325293	0.945613	7.248	21.068	7.818	-56.665
102°-08'	186°-51'	S 6°-51' W	20.62	0.992862	0.119270	20.473	24.59	26.427	-541.060
154°-42'	212°-09'	S 32°-09' W	22.52	0.846658	0.532130	19.067	11.984	11.984	-228.499
			215.65						
								5487.907	
								2743.953	

合計面積 = 2743.953 + 0.981 + 3.841 + 1.027 - (0.823 + 0.895) = 2748.08
 剪除面積 = 1.56 + 2.22 + 1.97 + 2.08 = 7.83
 丁口面積 = 2740.25
 割込面積 = 2740.21

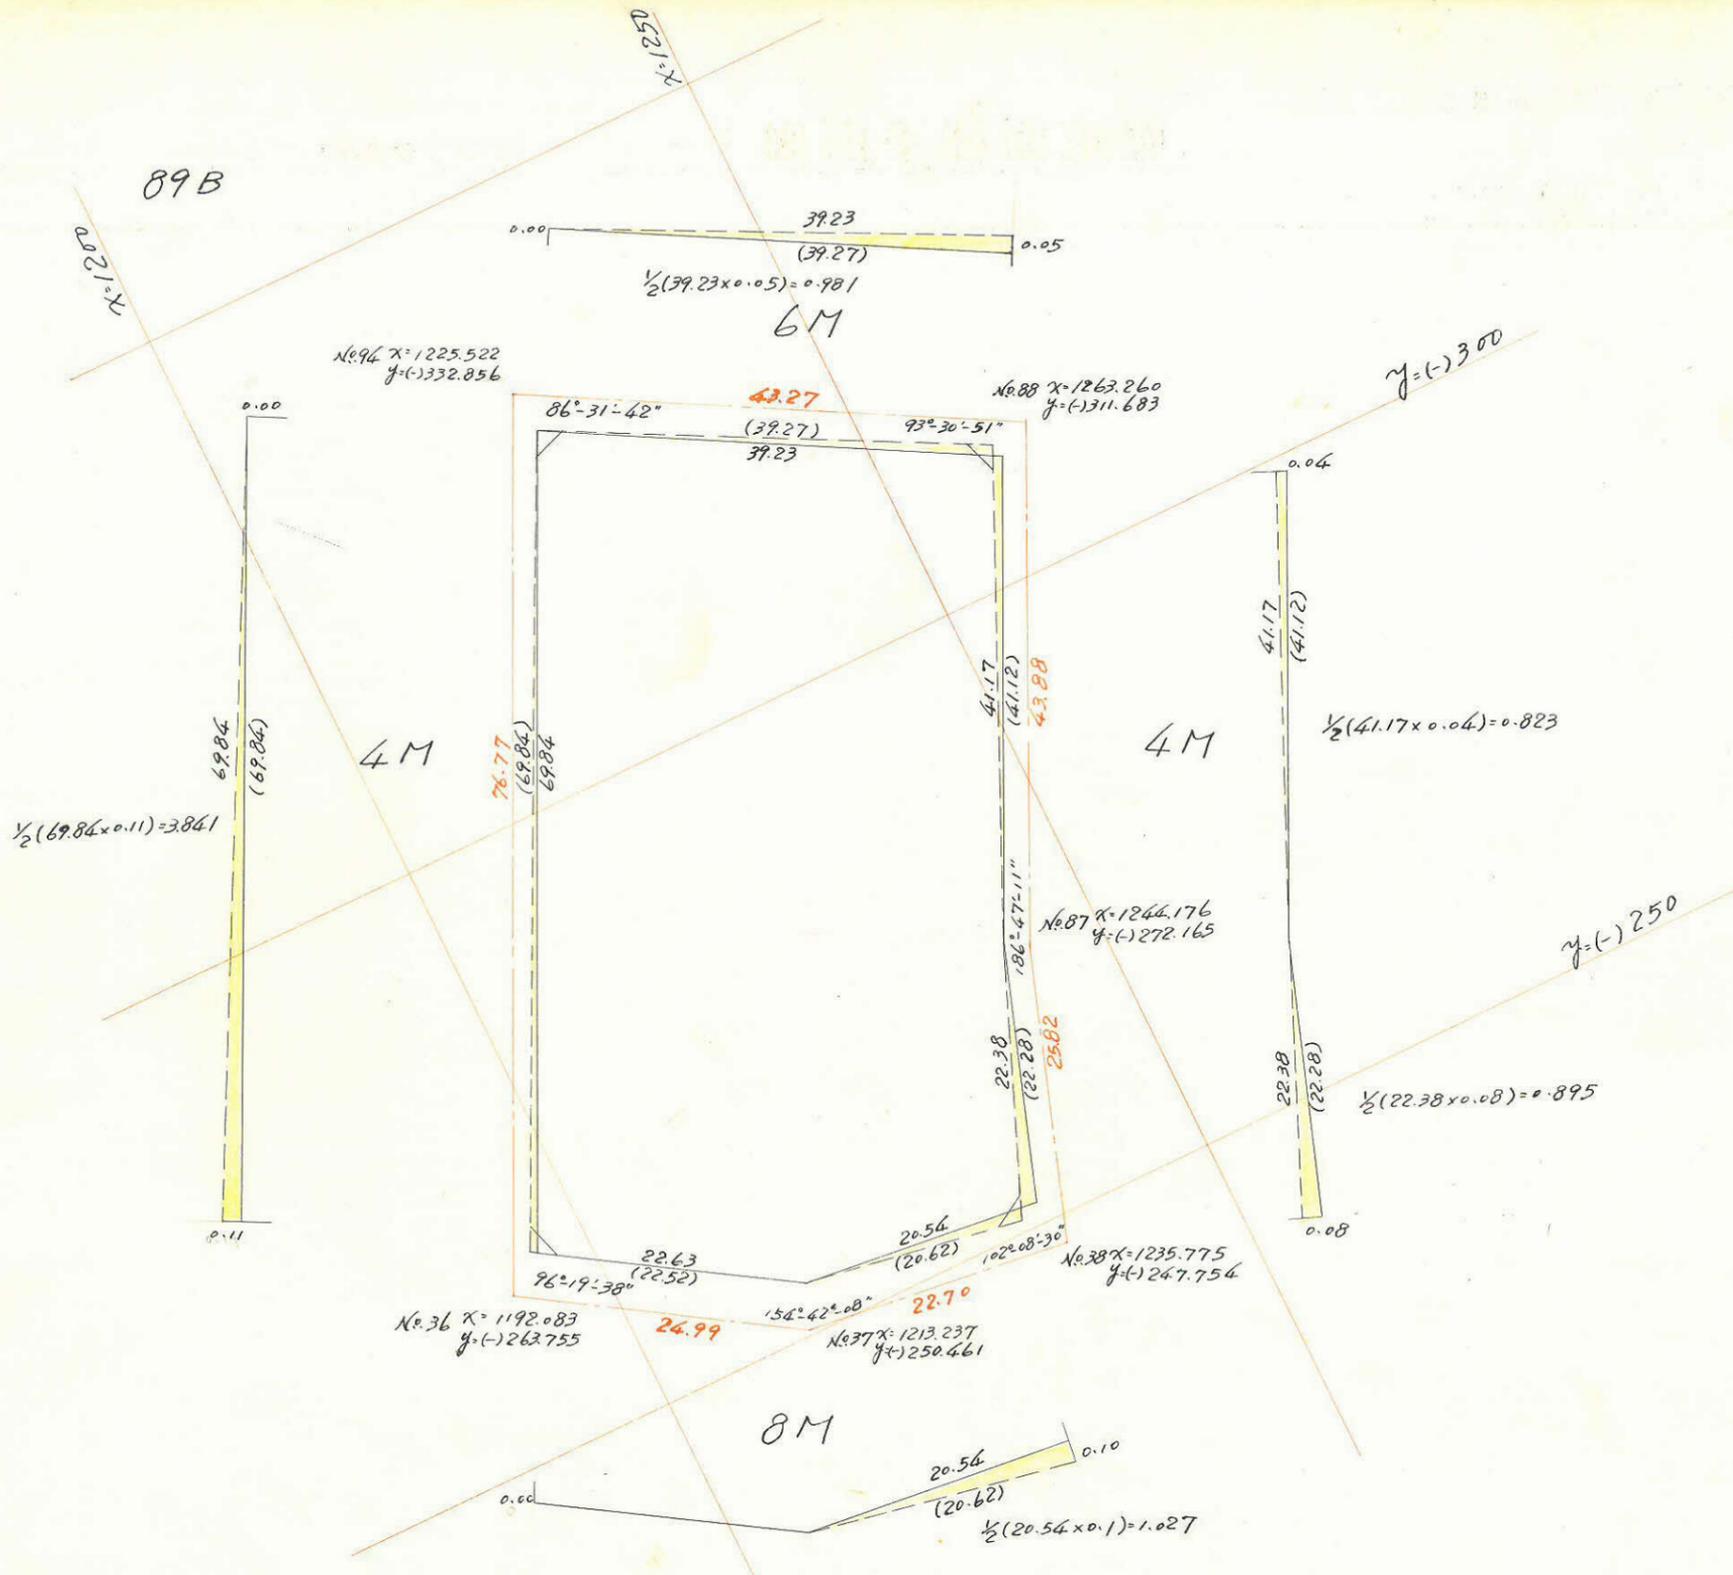

この図面等は、土地区画整理事業に関する参考資料として提供しています。
 ○図面等は換地処分時のものであり、現在の状況とは異なる場合があります。
 ○図面等によって、境界等が確定されるものではありません。