

課長	係長	測量士	係










(分筆前)  
 確定面積平面図  $S = \frac{1}{600}$

ブロック番号 天保山

94号

新地名 町 丁目


44年 2月 日

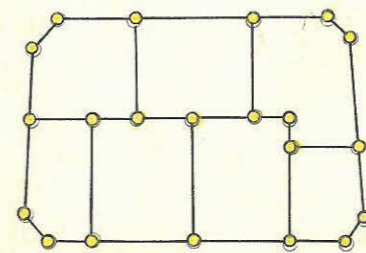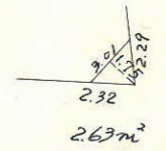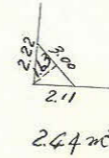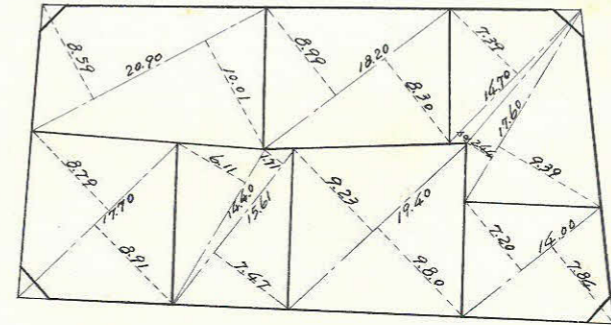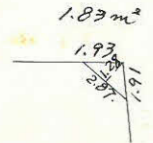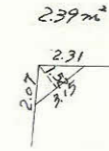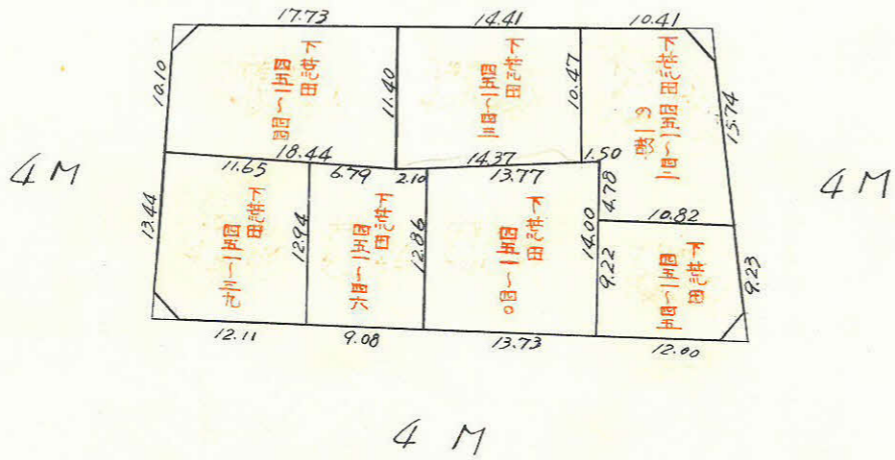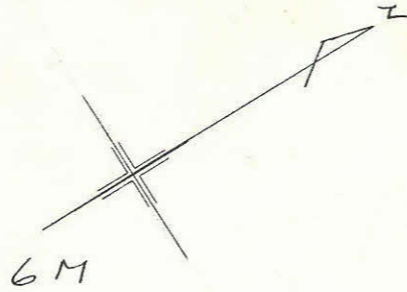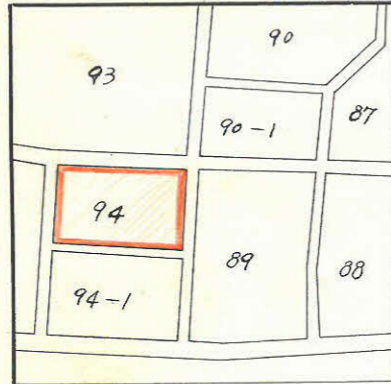

 杭 21本

この図面等は、土地区画整理事業に関する参考資料として提供しています。  
 ○図面等は換地処分時のものであり、現在の状況とは異なる場合があります。  
 ○図面等によって、境界等が確定されるものではありません。

94B

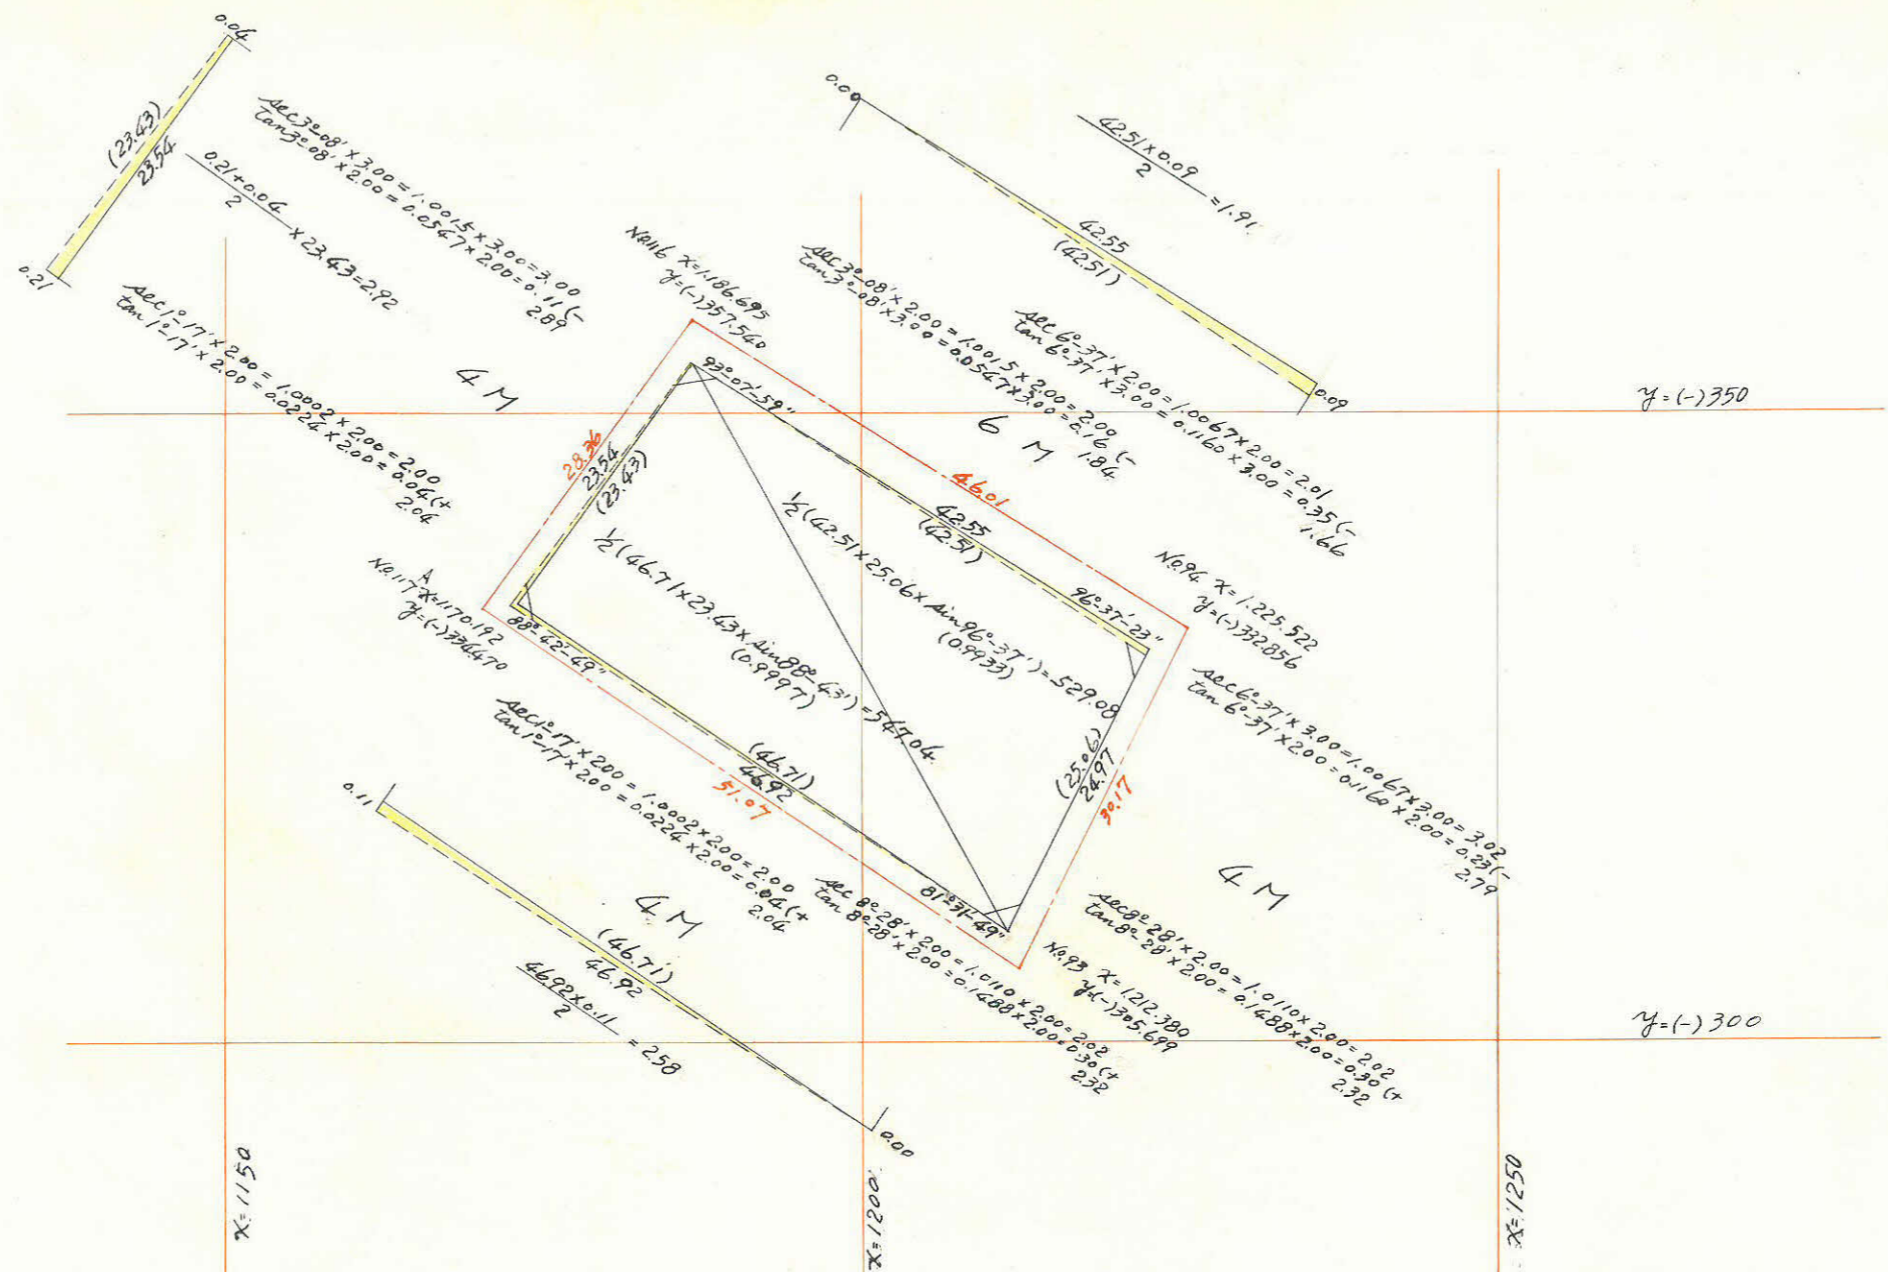

合計面積 = 529.08 + 547.04 + 258 + 292 - 1.91 = 1,079.71  
 掘除面積 = 239 + 183 + 244 + 2.63 = 9.29  
 プロ、7面積 = 1,079.41  
 割込面積 = 1,070.40

この図面等は、土地区画整理事業に関する参考資料として提供しています。  
 ○図面等は換地処分時のものであり、現在の状況とは異なる場合があります。  
 ○図面等によって、境界等が確定されるものではありません。