

課長	係長	測量士	係

(分筆前)

確定面積平面図 $S = \frac{1}{600}$



ブロック番号

天保山

97号

新地名 町 丁目


44年 2月 日

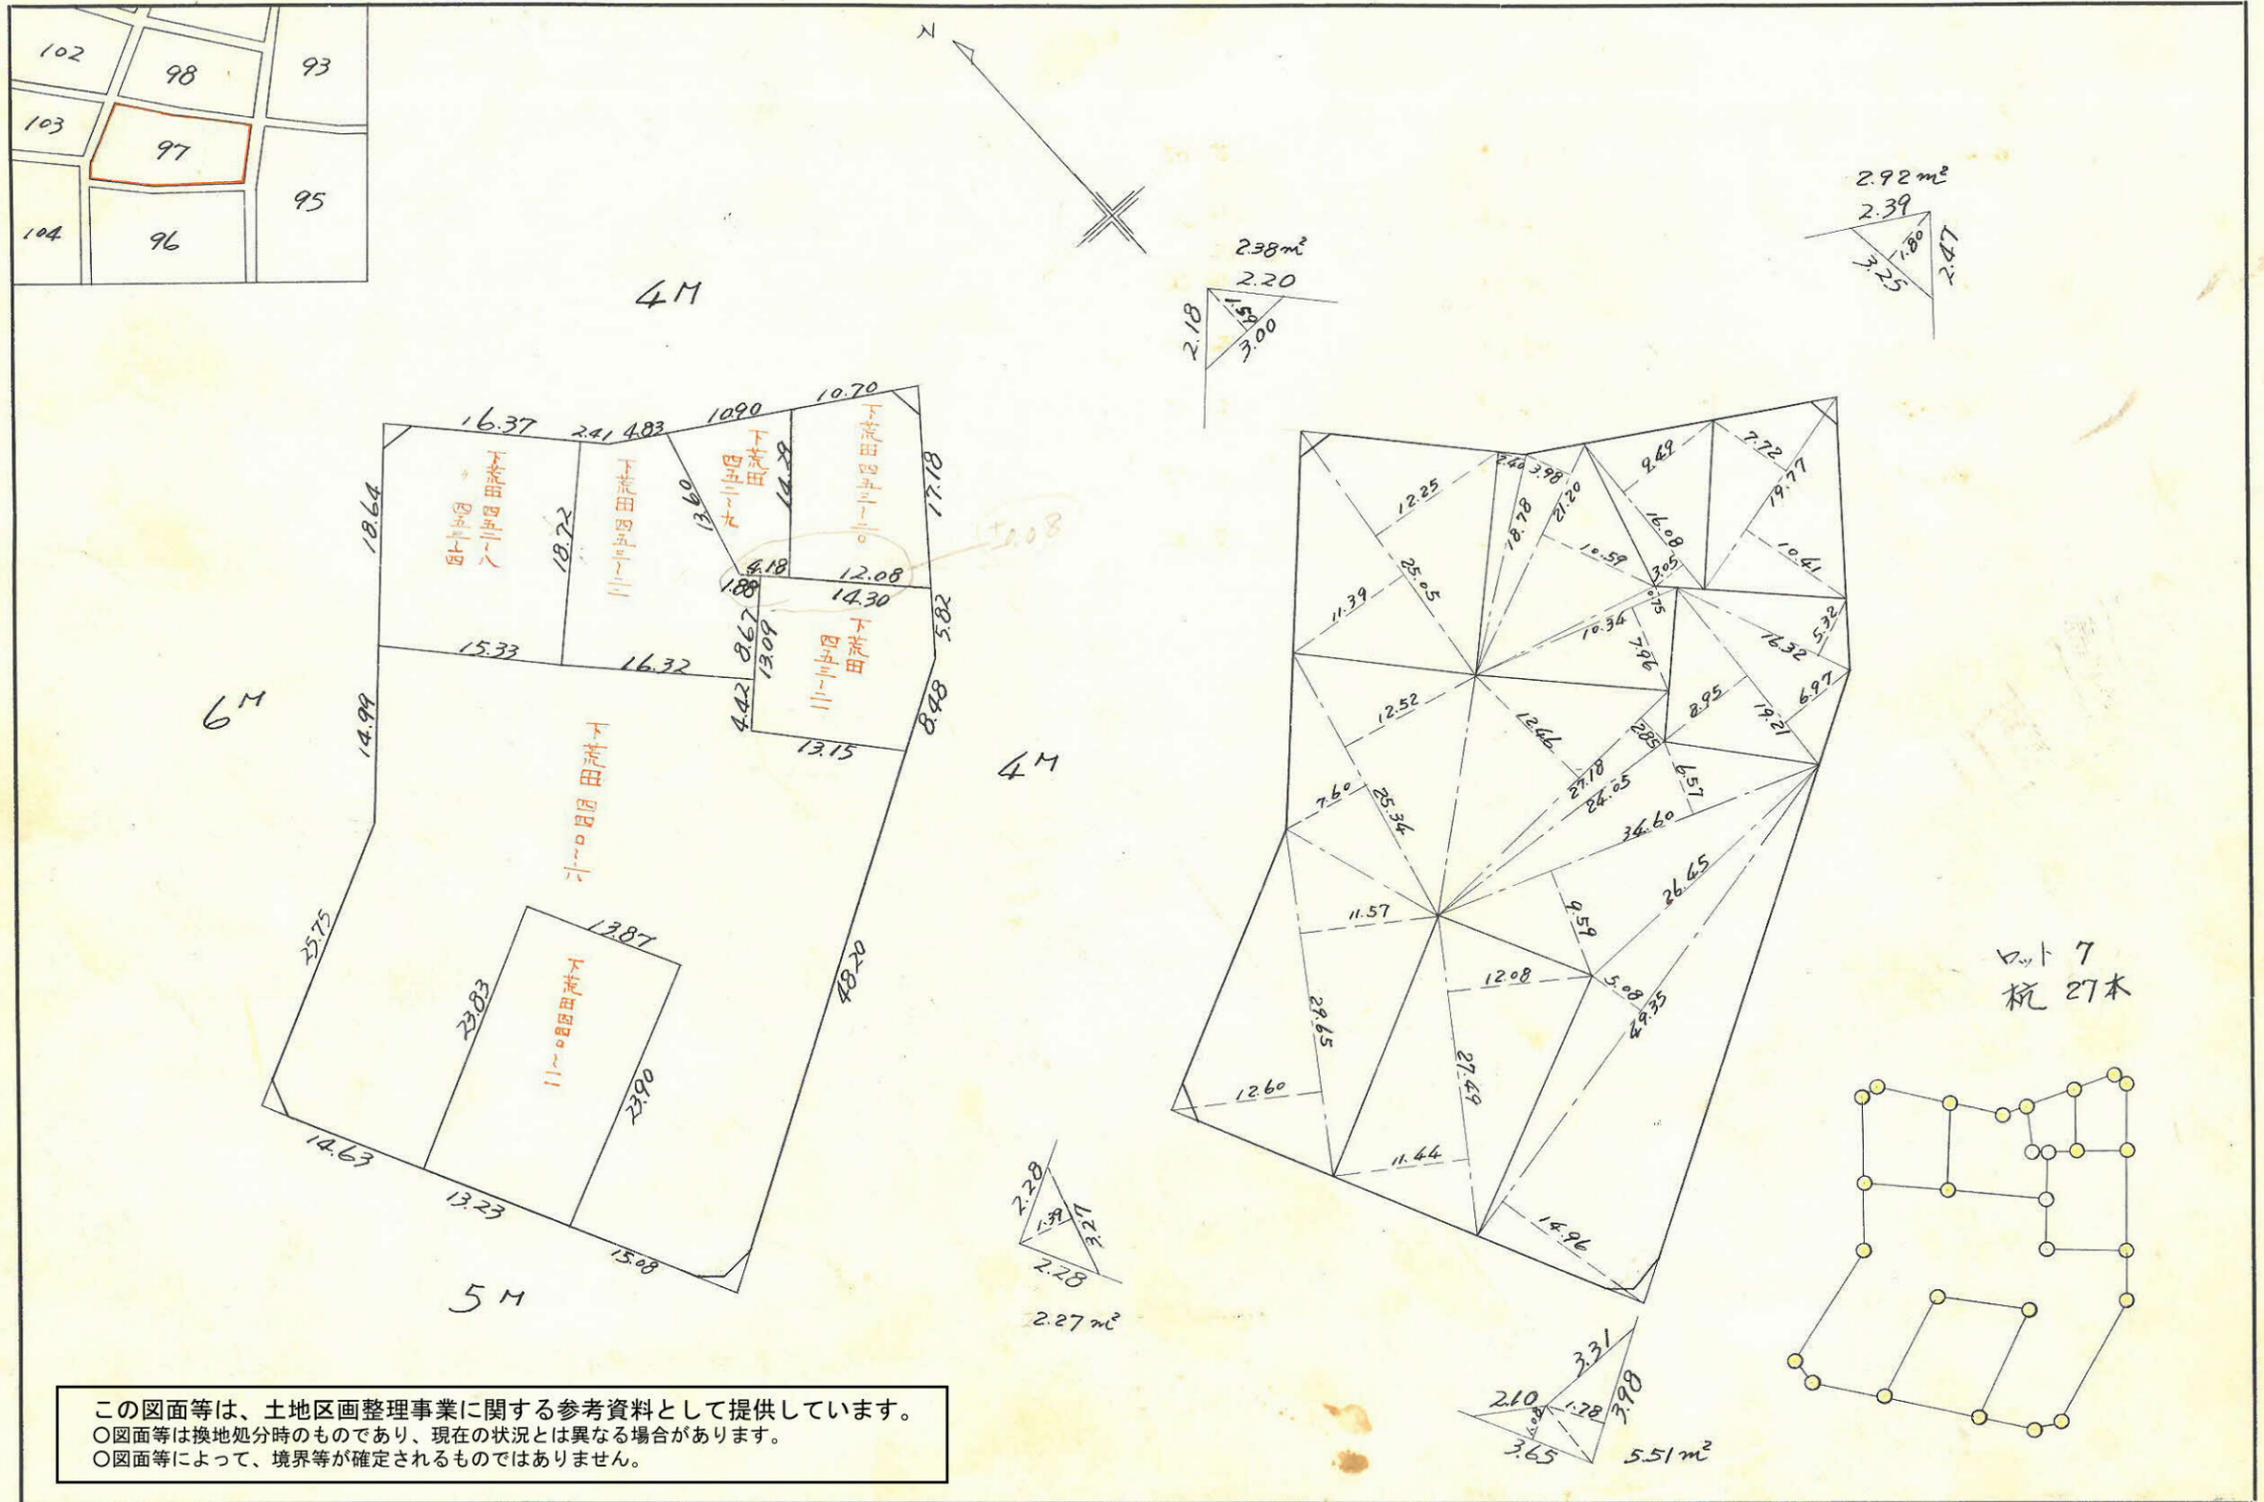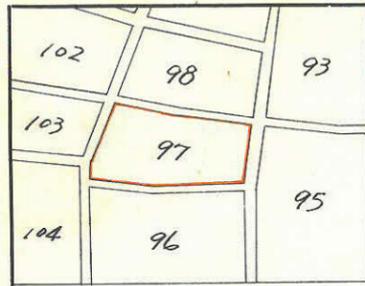

97B

測点	X	Y	X	Y	$Ax + Ax_{n+1}$	$Ay + Ay_{n+1}$	倍面積	倍面積
1	+1153.295	-383.318	+24.807	+22.806	-24.807	+22.806	+565.748	+565.748
2	+1178.102	-360.512	+13.491	+13.781	+35.123	+59.393	+484.030	+484.030
3	+1163.611	-346.731	+14.491	+13.781	+35.123	+59.393	+484.030	+484.030
4	+1150.952	-324.864	+12.659	+21.866	+7.973	+95.040	+174.338	+174.338
5	+1132.596	-338.659	+18.356	+13.794	-23.042	+103.112	+317.841	+317.841
6	+1103.027	-387.304	+29.569	+48.645	-70.967	+40.673	+3452.190	+3452.190
7	+1141.411	-406.518	+38.384	+19.214	-62.152	-27.186	+1194.189	+1194.189
8	+1153.295	-383.318	+11.884	+23.200	-11.884	-23.200	-275.709	-275.709
							-5912.627	5912.627

-5912.627 $5912.627 \times \frac{1}{2} = 2956.31$

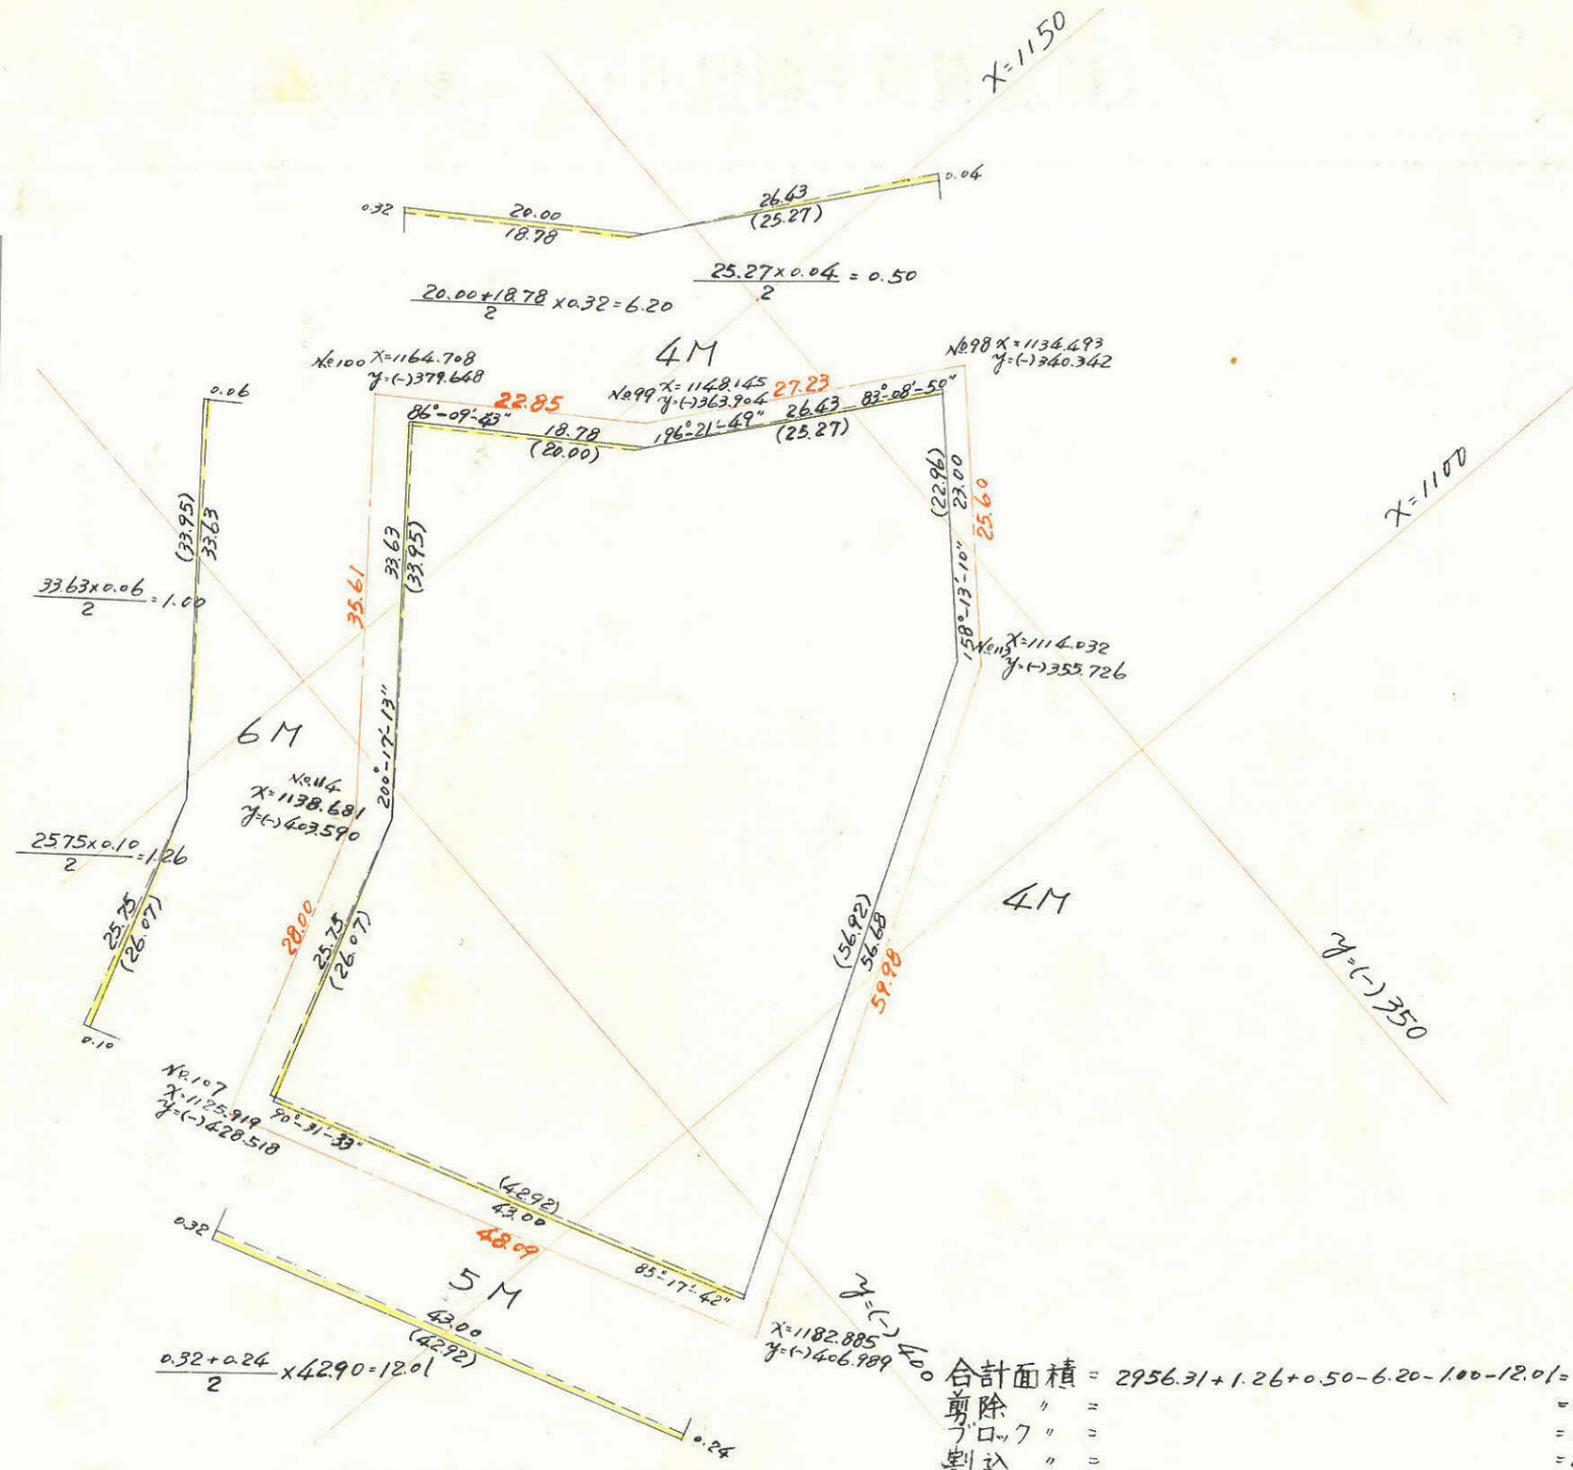

この図面等は、土地区画整理事業に関する参考資料として提供しています。
 ○図面等は換地処分時のものであり、現在の状況とは異なる場合があります。
 ○図面等によって、境界等が確定されるものではありません。