
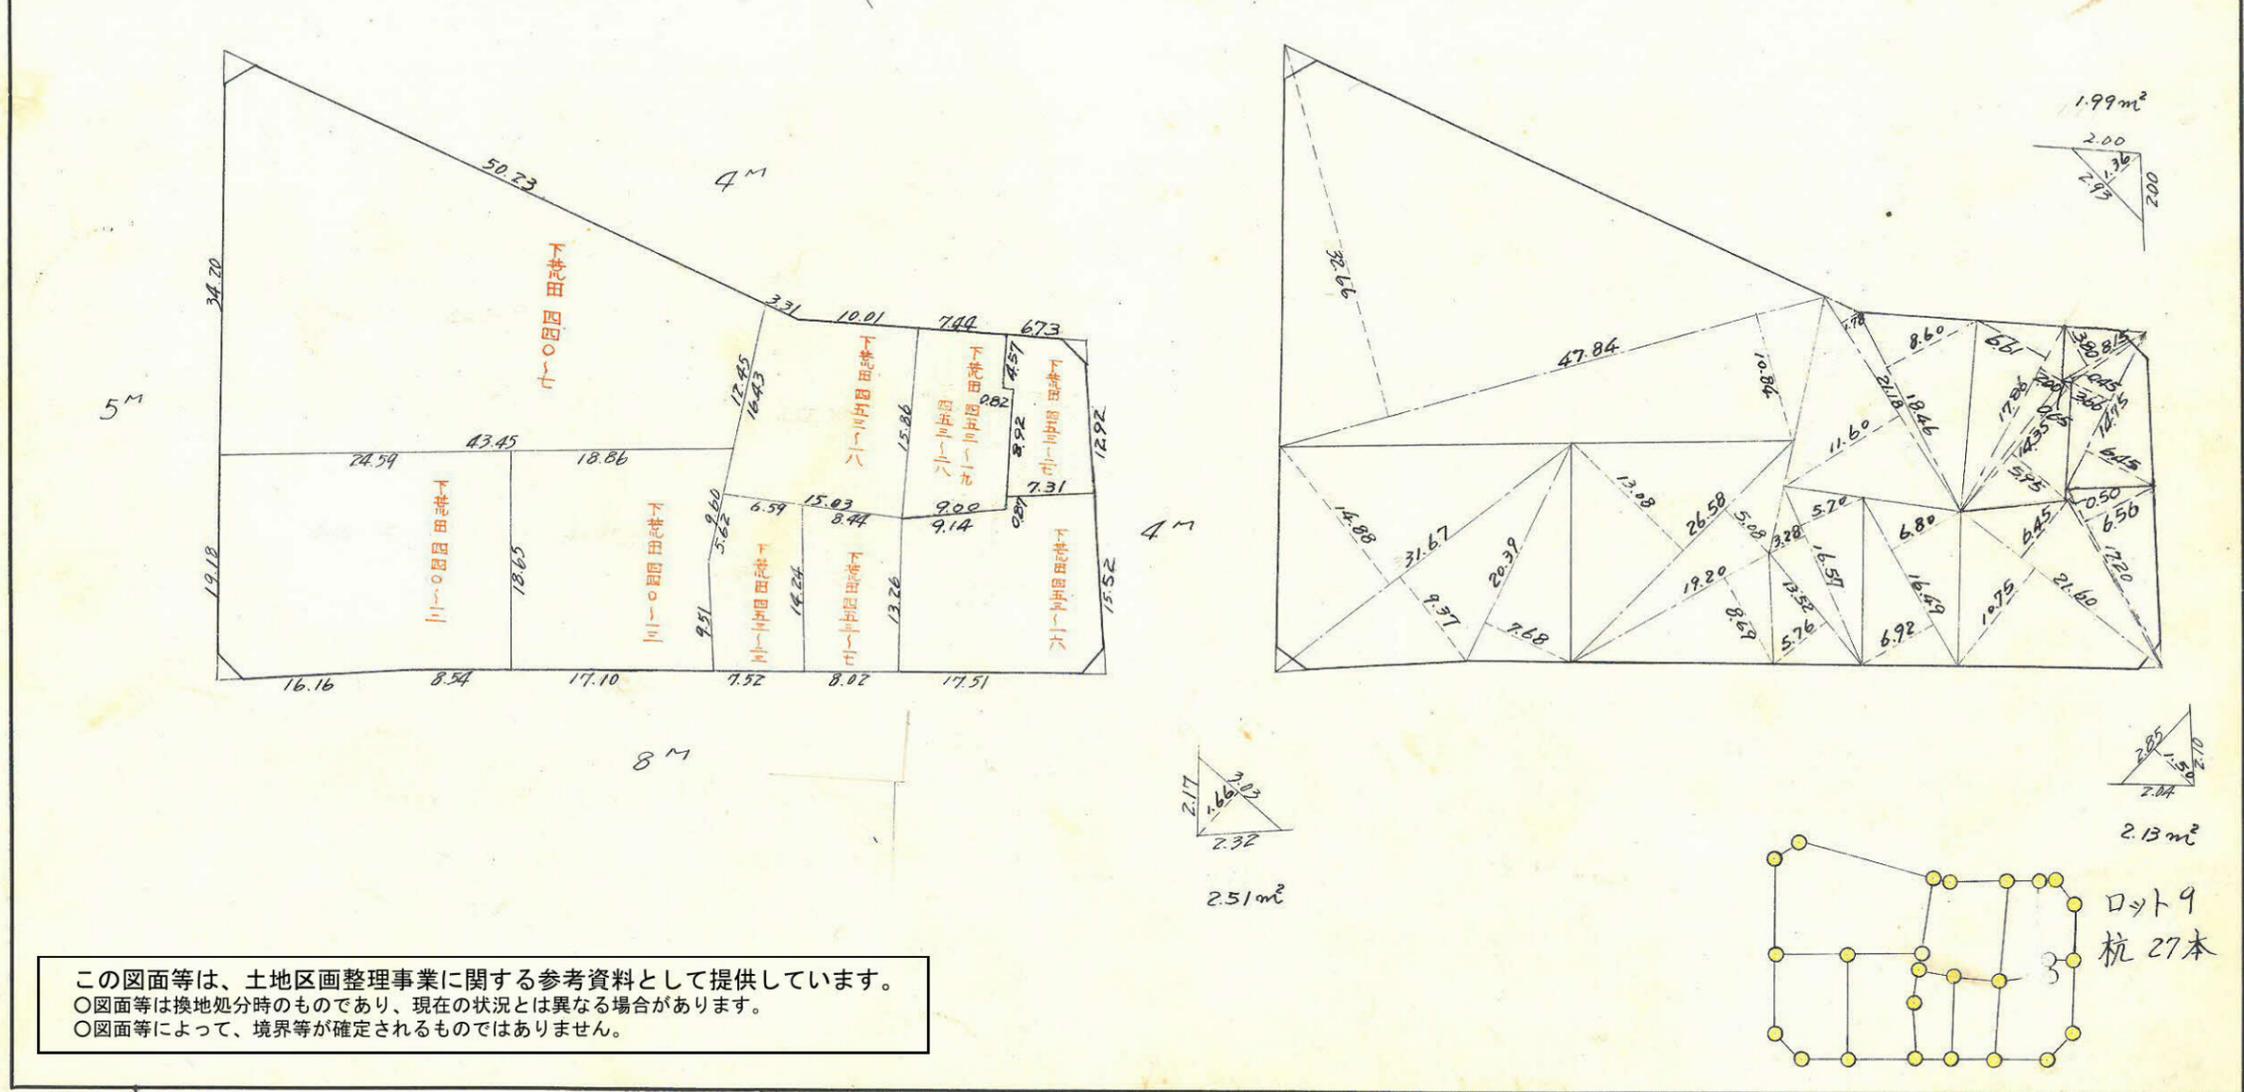


課長	係長	測量士	係


(分 筆 前)  
 確定面積平面図  $S = \frac{1}{600}$

ブロック番号 天保山 96 号

新地名 町 丁目  
 44年 2月 日

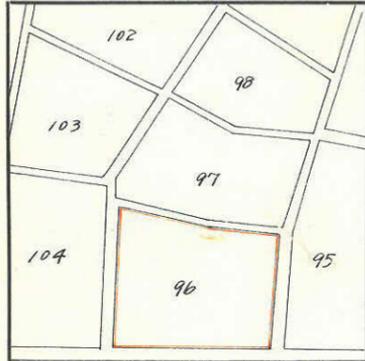

内角	方位角	方位	距離	真		修正		倍横距	倍面積
				値	数	値	数		
88°43'	91°17'	S	53.62	0.022397	0.99749	1.204	(+0.003)	53.606	-64.541
65°22'	205°55'	S	53.84	0.899431	0.437063	48.428	(+0.001)	83.680	-40.52455
201°47'	184°08'	S	24.21	0.997399	0.072078	24.148	(+0.002)	58.403	-1.410.316
96°51'	267°17'	S	28.36	0.047397	0.998876	1.346	(+0.001)	28.329	-38.131
87°17'	360°0'	W	75.13						
540°0'			235.16						
						75.126		75.126	
								53.606	53.606
									53.606
									5565.443
									2782.72

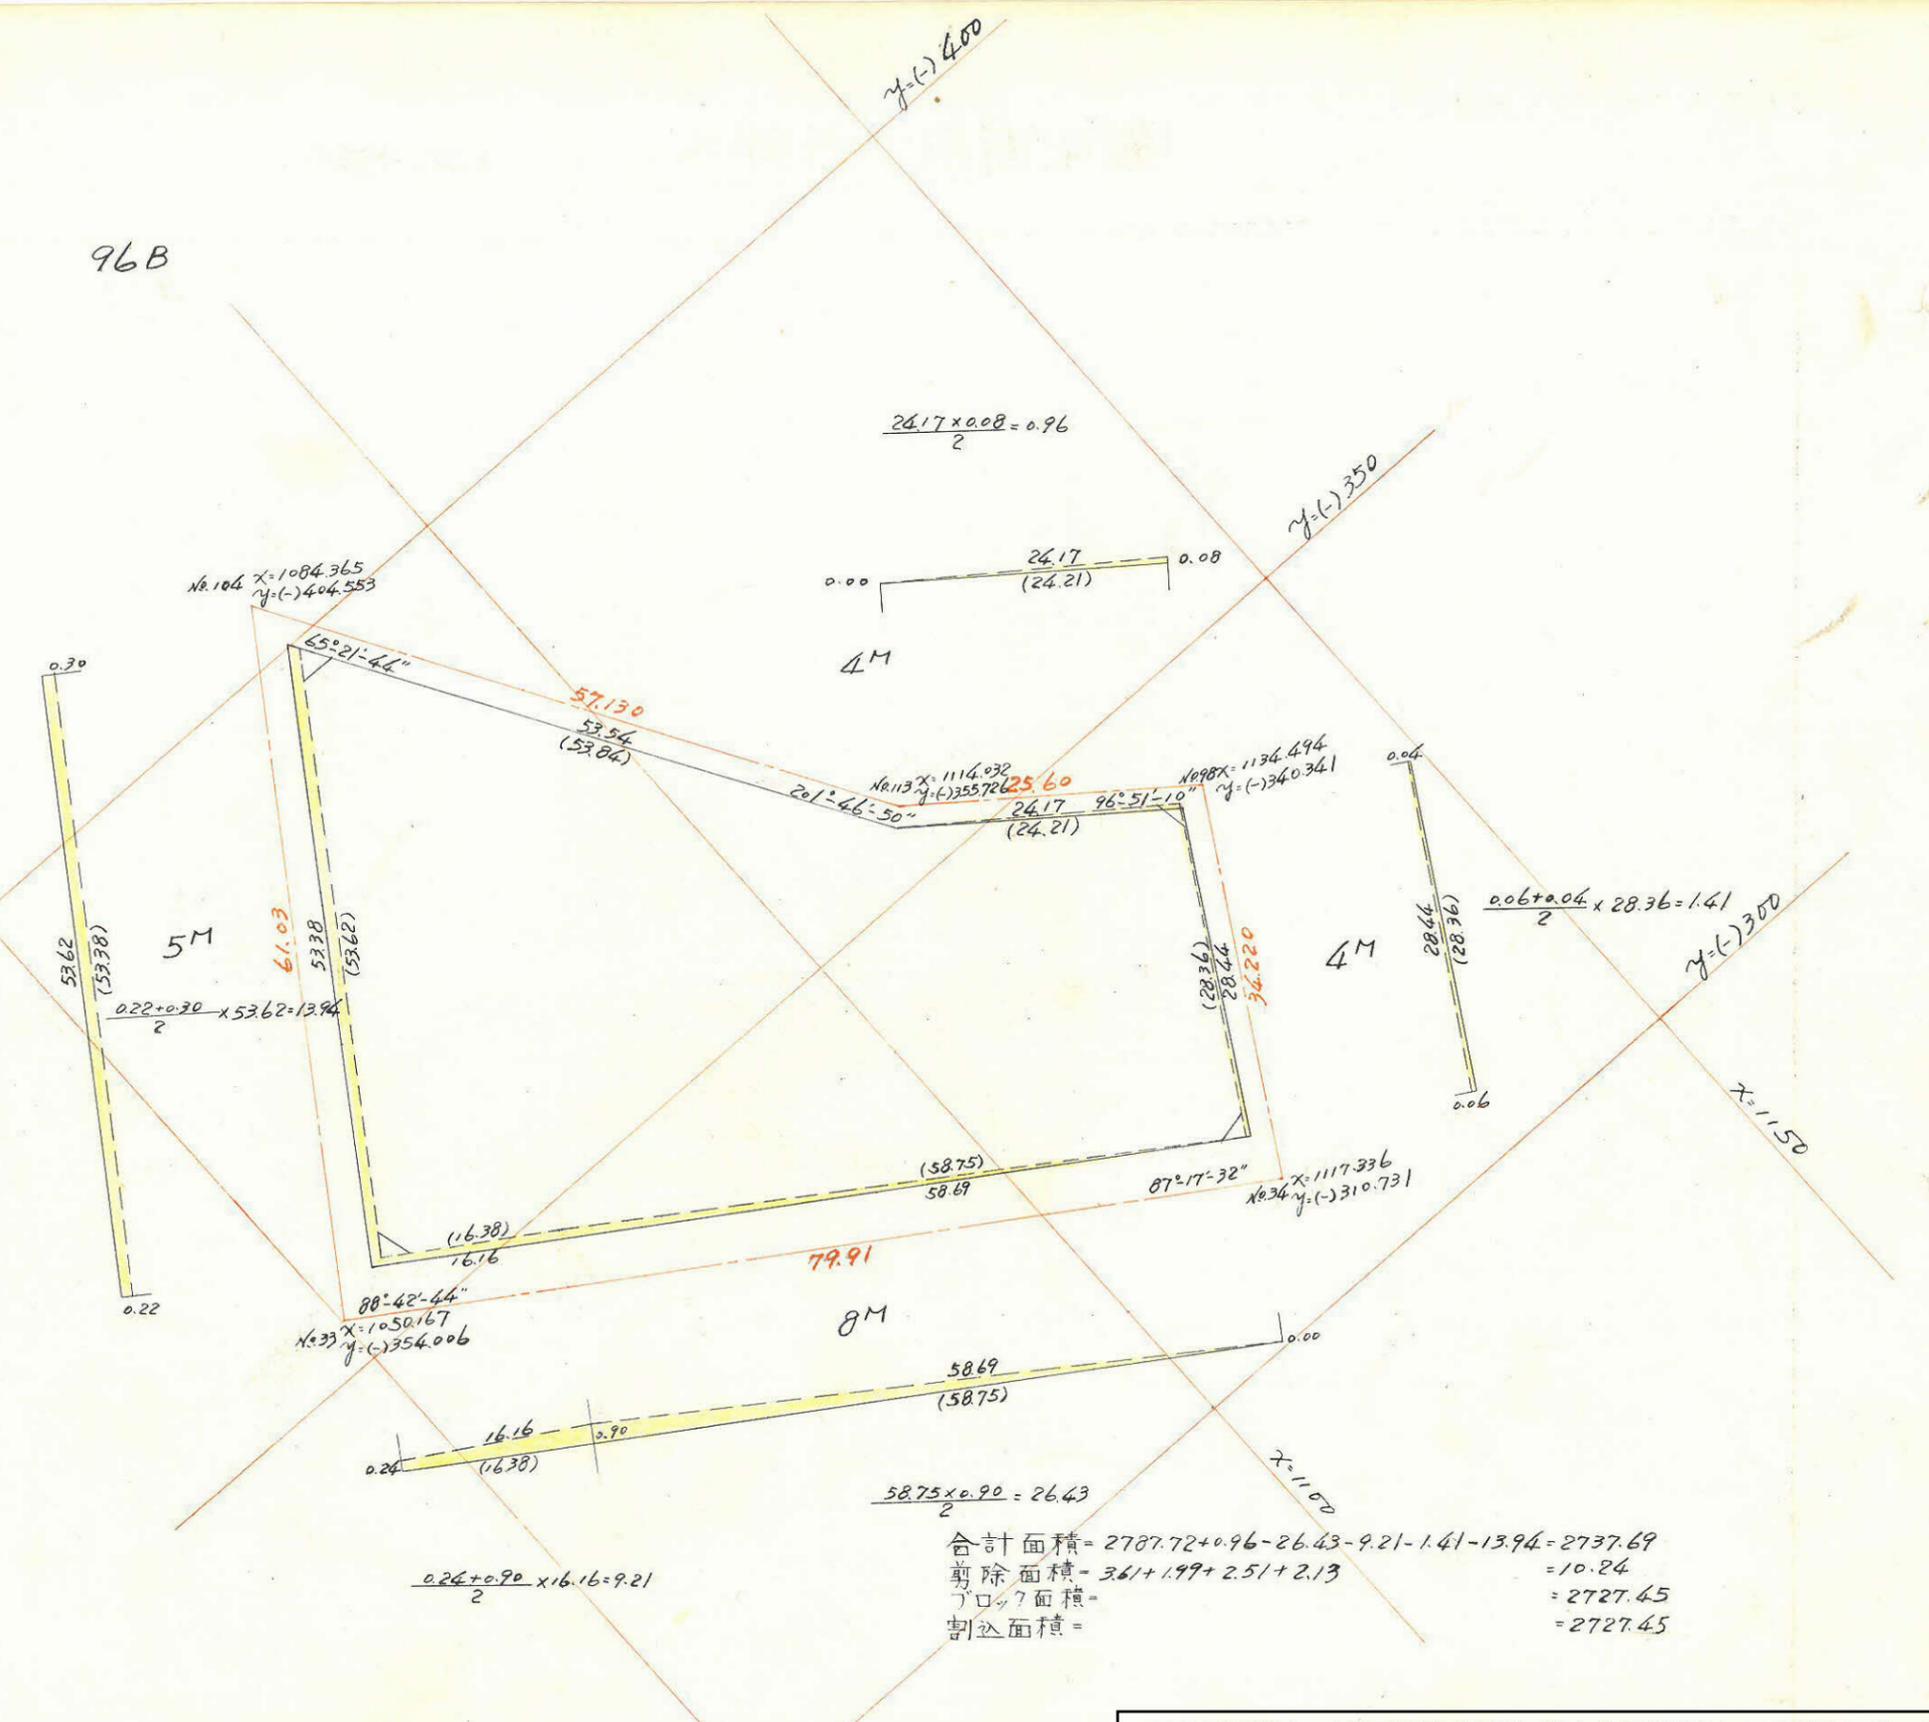

合計面積 =  $2787.72 + 0.96 - 26.43 - 9.21 - 1.41 - 13.94 = 2737.69$   
 剪除面積 =  $3.61 + 1.99 + 2.51 + 2.13 = 10.24$   
 丁口面積 =  $2727.45$   
 割込面積 =  $2727.45$

この図面等は、土地区画整理事業に関する参考資料として提供しています。  
 ○図面等は換地処分時のものであり、現在の状況とは異なる場合があります。  
 ○図面等によって、境界等が確定されるものではありません。