


この図面等は、土地区画整理事業に関する参考資料として提供しています。  
 ○図面等は換地処分時のものであり、現在の状況とは異なる場合があります。  
 ○図面等によって、境界等が確定されるものではありません。

(分筆前)  
**確定面積平面圖**  $S = \frac{1}{600}$

ブロック番号 荒田


208号

新地名 \_\_\_\_\_ 町 \_\_\_\_\_ 丁目 \_\_\_\_\_  
 年 \_\_\_\_\_ 月 \_\_\_\_\_ 日

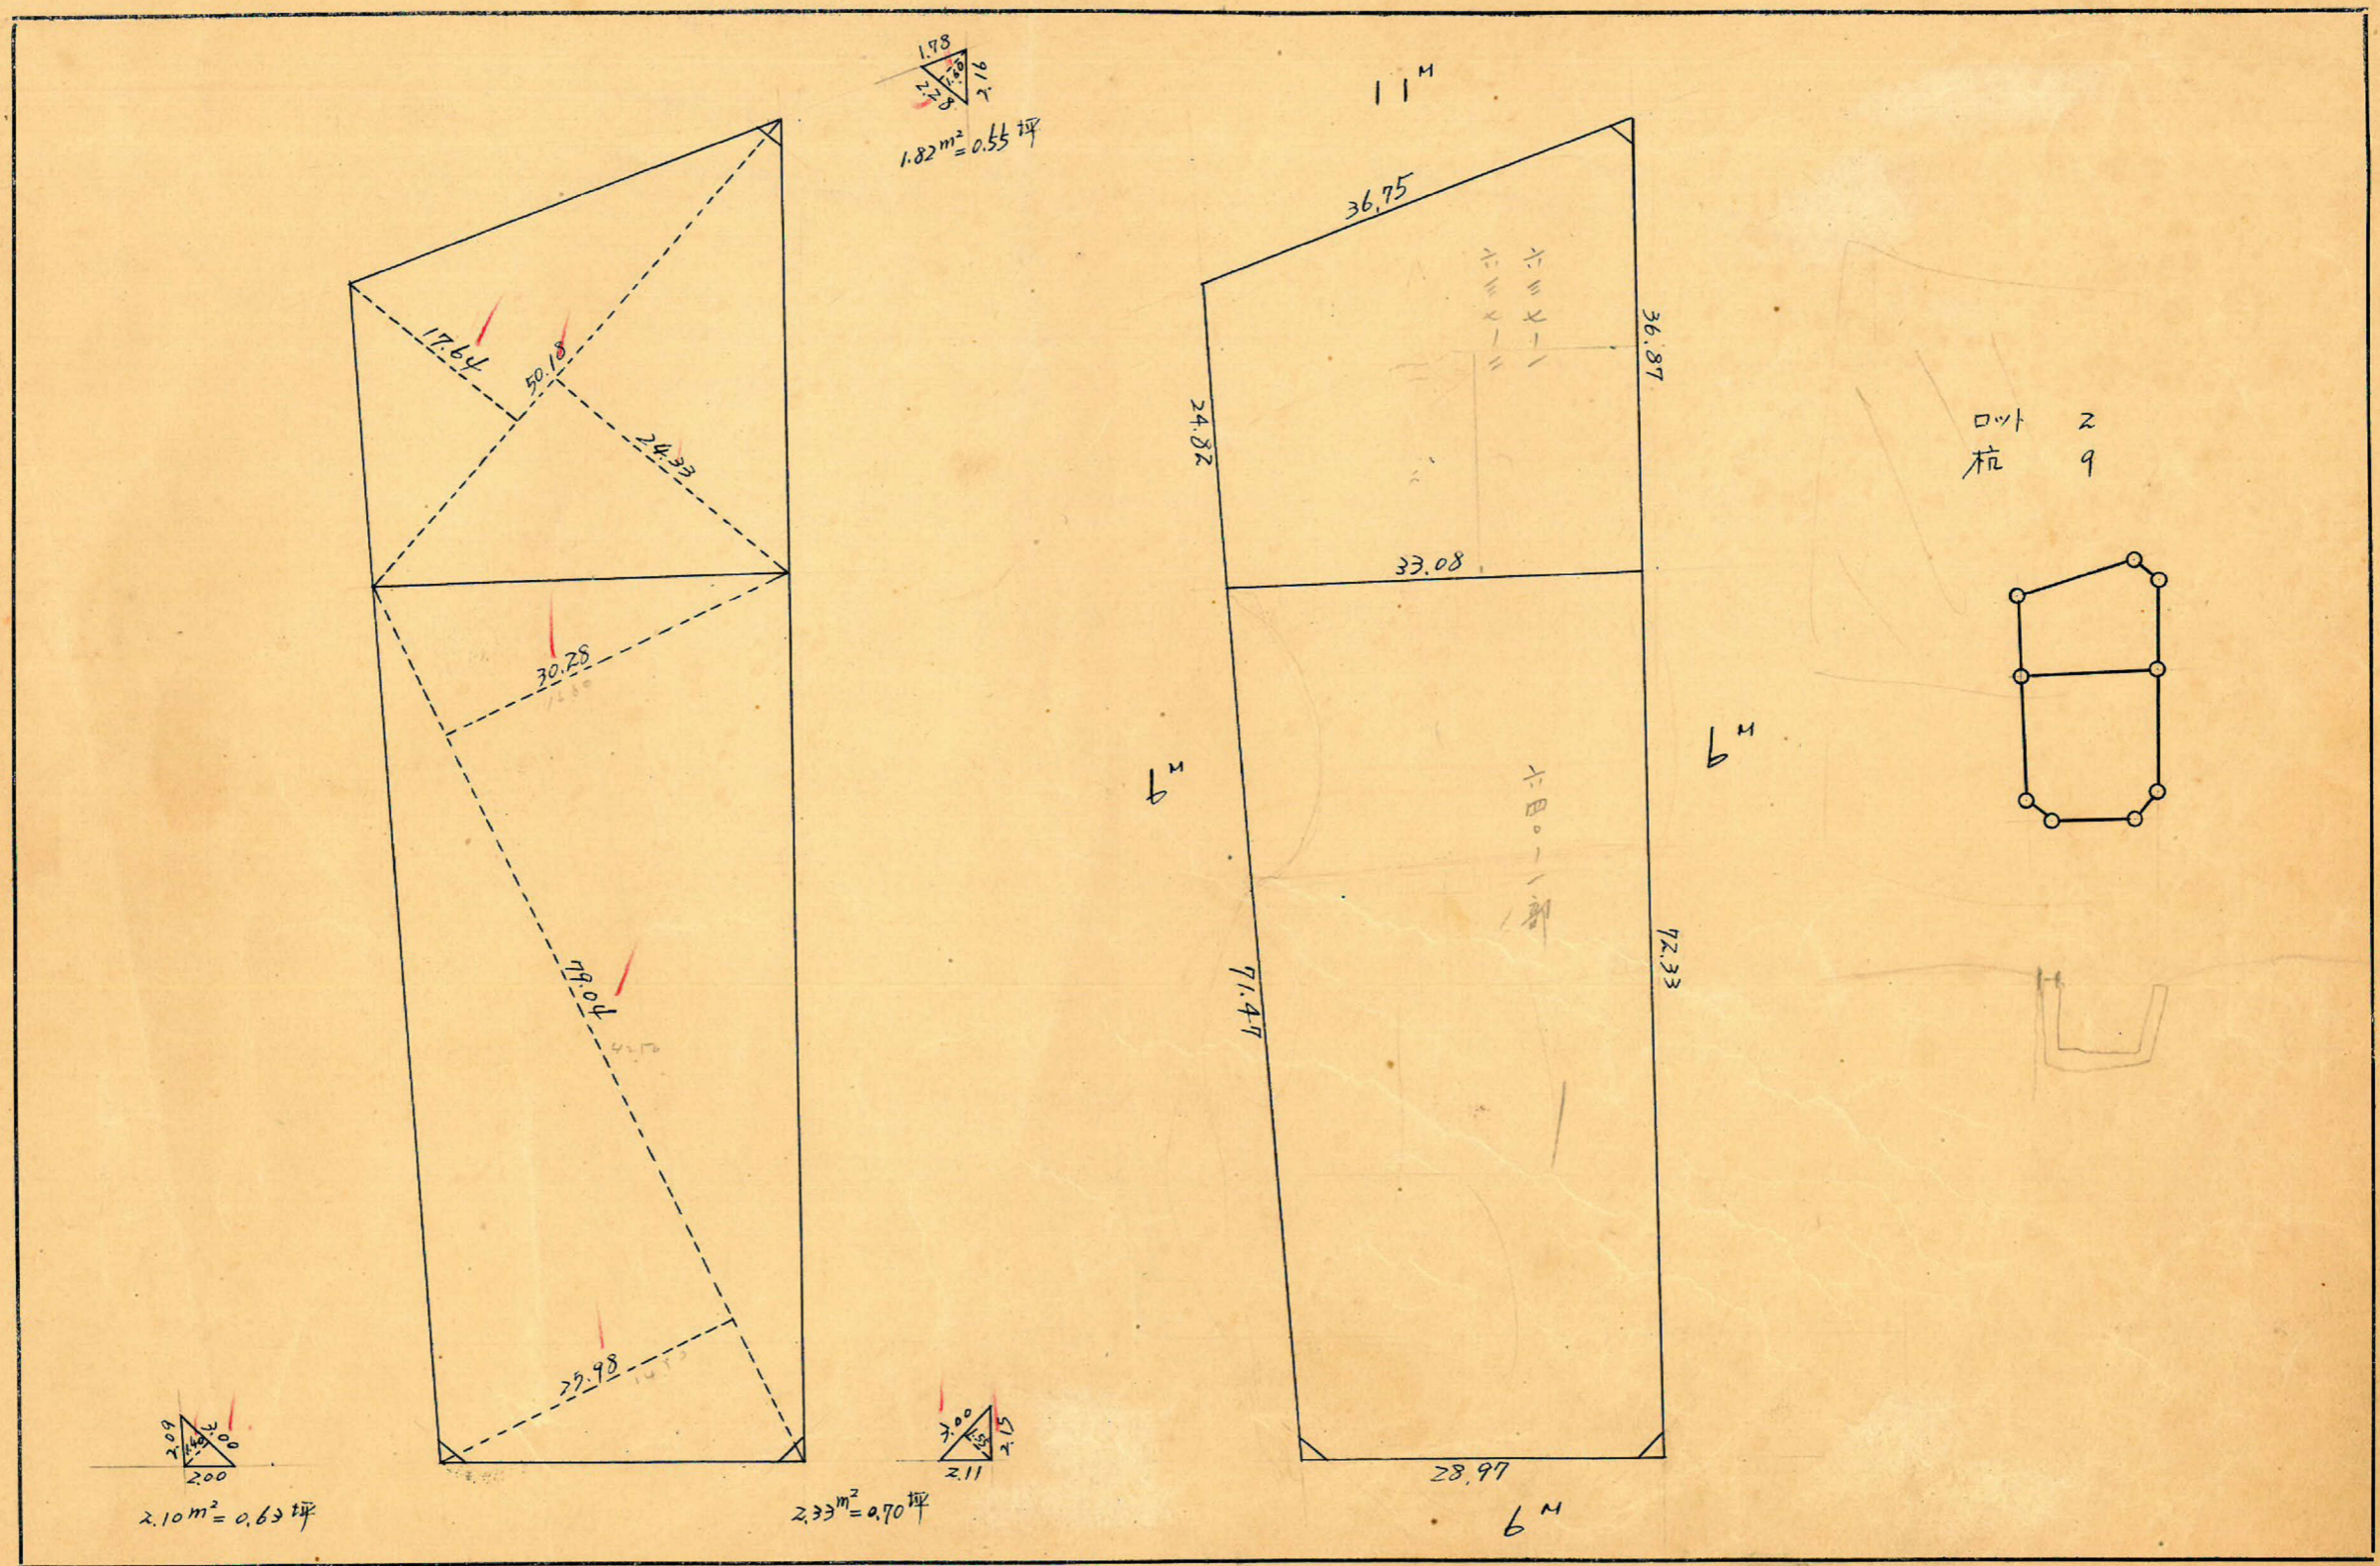

この図面等は、土地区画整理事業に関する参考資料として提供しています。  
 ○図面等は換地処分時のものであり、現在の状況とは異なる場合があります。  
 ○図面等によって、境界等が確定されるものではありません。

トラバ-精度 1/6000

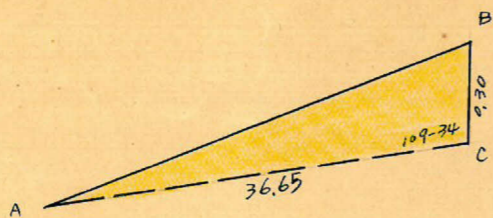

$$AB = \sqrt{36.65^2 + 0.30^2 - 2 \times 36.65 \times 0.30 \times \cos 109-34} = 36.75 \text{ m}$$

$$\text{面積} = \frac{1}{2} \times 36.65 \times 0.30 \times \sin 109-34 = 5.180 \text{ m}^2$$

y = -600

合計面積  $1880.35 + 1390.895 + 5.180 = 3276.43 \text{ m}^2$   
 剪除 "  $1.82 + 2.33 + 2.10 = 6.25 \text{ m}^2$   
 割上 "  $3270.18 \text{ m}^2$

NO74  
 $x = 1102.034$   
 $y = -549.651$

sec 16-17 (1.0418) x 3.00 = 3.13  
 tan 16-17 (0.2921) x 5.50 = 1.61 (-)

sec 19-34 (1.0613) x 3.00 = 3.18  
 tan 19-34 (0.3554) x 5.50 = 1.95 (+)

NO77  
 $x = 1139.977$   
 $y = -528.790$

sec 16-17 (1.0418) x 5.50 = 5.73  
 tan 16-17 (0.2921) x 3.00 = 0.88 (-)

log sin 70-26 = 9.9741673  
 log 36.65 = 1.5640740  
 log 108.90 = 2.0370279 (+)  
 = 3.5752692  
 = 3760.70 1/2  
 = 1880.35 m<sup>2</sup>

sec 19-34 (1.0613) x 5.50 = 5.84  
 tan 19-34 (0.3554) x 3.00 = 1.07 (+)

6 M

6 M

sec 4-16 (1.0028) x 3.00 = 3.01  
 tan 4-16 (0.0746) x 3.00 = 0.22 (-)

log sin 94-16 = 9.9987947  
 log 76.29 = 1.7825812  
 log 28.97 = 1.4619485 (+)  
 = 3.4443244  
 = 2781.79 1/2  
 = 1390.895 m<sup>2</sup>

sec 0-59 (1.0001) x 3.00 = 3.00  
 tan 0-59 (0.0172) x 3.00 = 0.05 (+)

NO79  
 $x = 1028.458$   
 $y = -476.243$

sec 4-16 (1.0028) x 3.00 = 3.01  
 tan 4-16 (0.0746) x 3.00 = 0.22 (-)

sec 0-59 (1.0001) x 3.00 = 3.00  
 tan 0-59 (0.0172) x 3.00 = 0.05 (+)

NO78  
 $x = 1051.126$   
 $y = -449.835$

6 M

y = -500

x = 1000

x = 1000