


課長	係長	測量士	係

(分筆前)  
**確定面積平面図**  $S = \frac{1}{1200}$

ブロック番号 下荒田 / 号             
 新地名            町            丁目           

36年 1月 20日

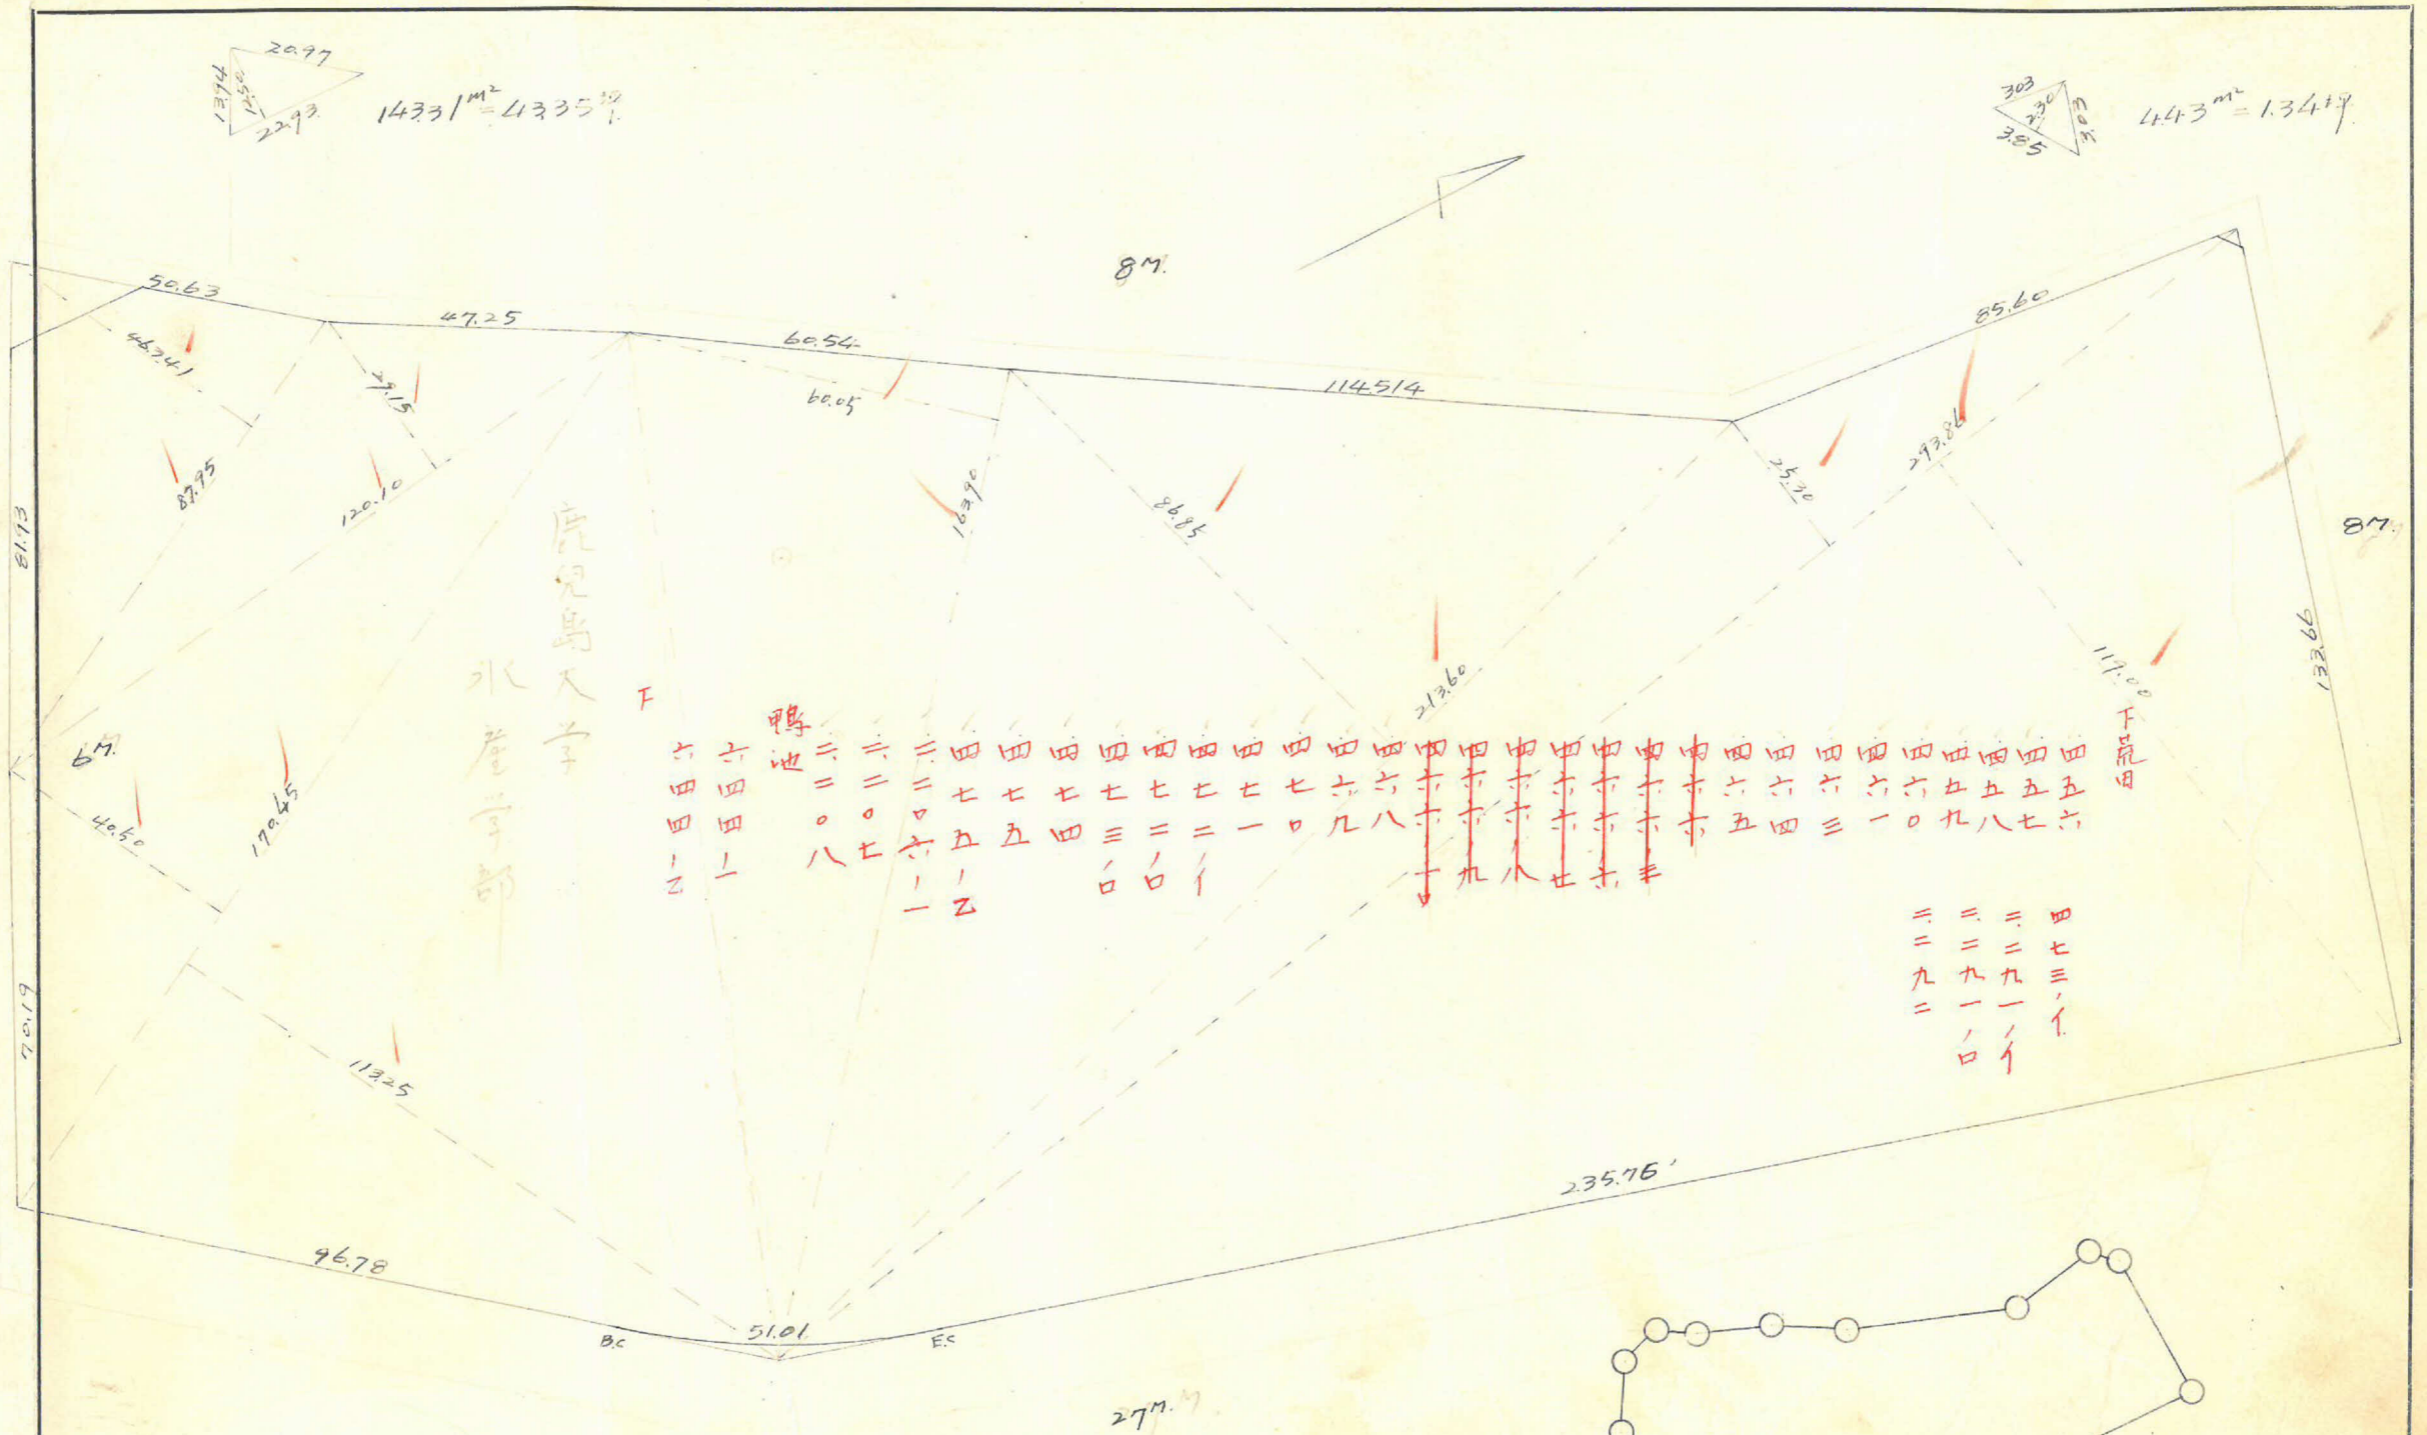


この図面等は、土地区画整理事業に関する参考資料として提供しています。  
 ○図面等は換地処分時のものであり、現在の状況とは異なる場合があります。  
 ○図面等によって、境界等が確定されるものではありません。



下荒田 Block


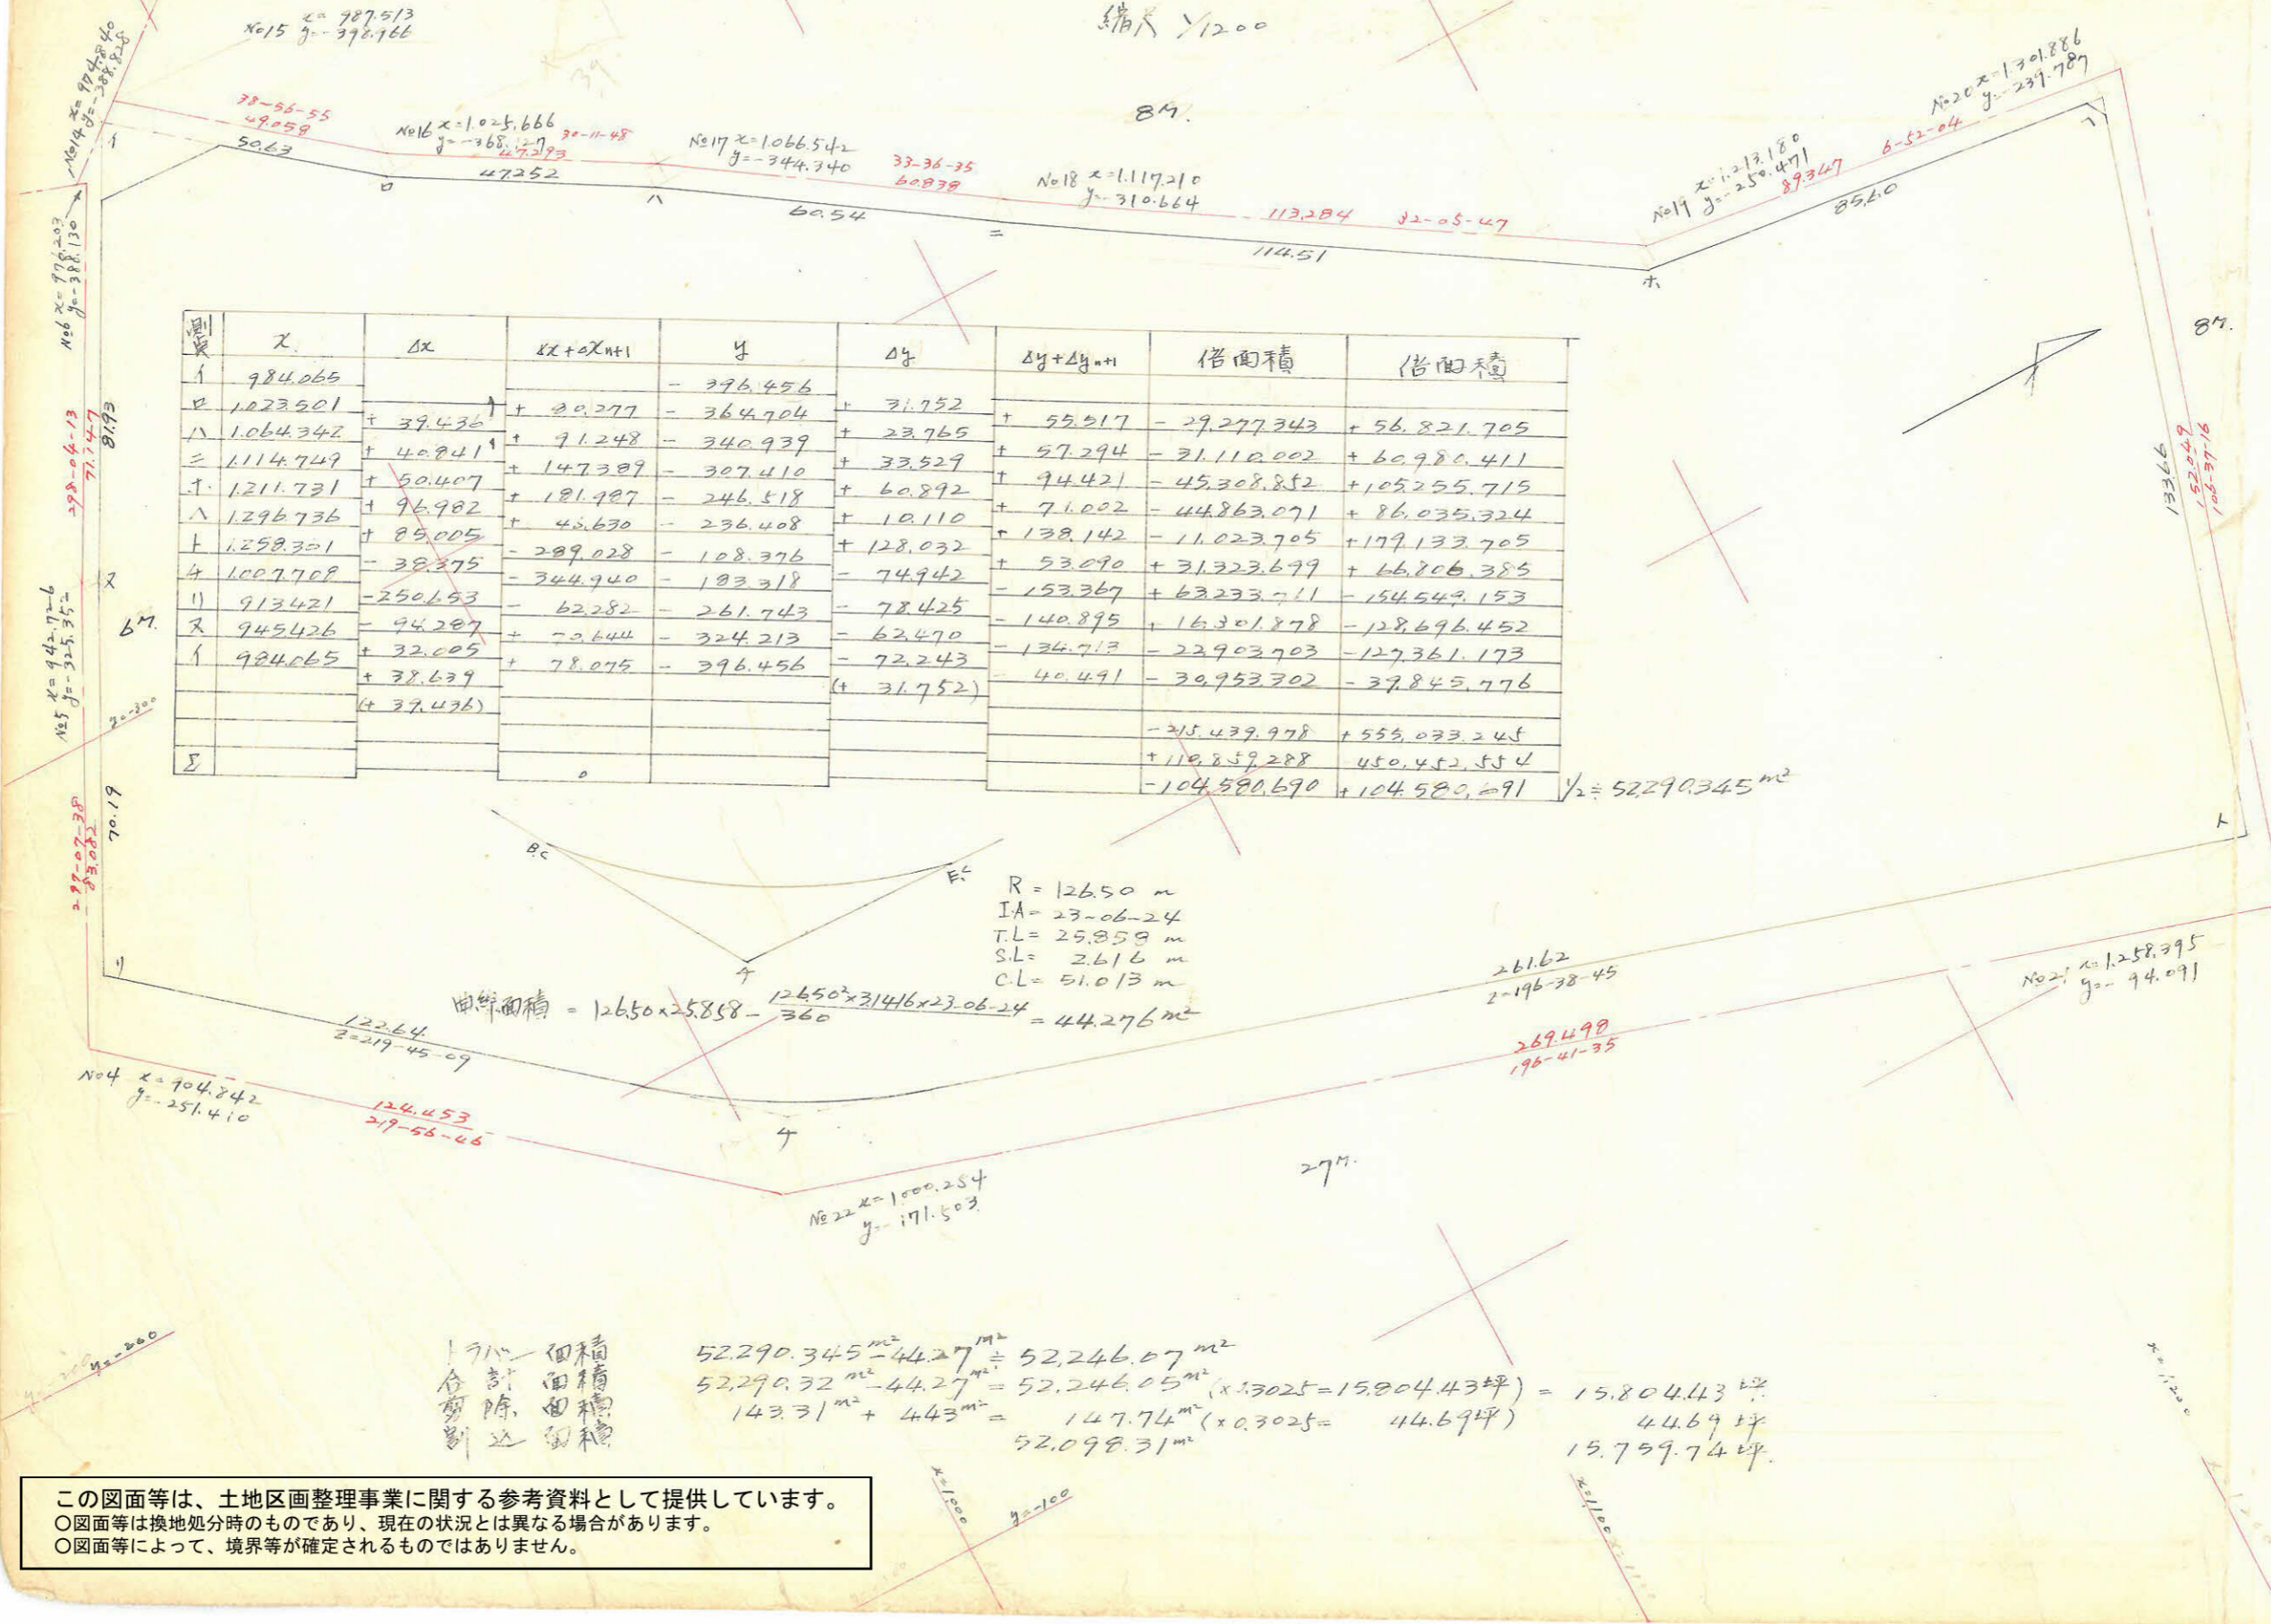

測点	X	Δx	Δx+Δx <sub>n+1</sub>	Y	Δy	Δy+Δy <sub>n+1</sub>	倍面積	倍面積
A	984.065			-396.456				
L								
M								
N								
O								
P								
Σ								

R = 126.50 m  
 IA = 23.06.24  
 TL = 25.859 m  
 SL = 2.616 m  
 CL = 51.013 m

曲线面積 =  $126.50 \times 25.858 - \frac{126.50^2 \times 31.416 \times 23.06.24}{360} = 44.276 \text{ m}^2$

1) 細積  
 合計面積  
 削除面積  
 別面積

$52290.345 \text{ m}^2 - 44.27 \text{ m}^2 = 52246.07 \text{ m}^2$   
 $52290.32 \text{ m}^2 - 44.27 \text{ m}^2 = 52246.05 \text{ m}^2$   
 $143.31 \text{ m}^2 + 44.3 \text{ m}^2 = 147.74 \text{ m}^2$   
 $52098.31 \text{ m}^2$

$(\times 0.3025 = 15804.43 \text{ 坪}) = 15.804.43 \text{ 坪}$   
 $44.69 \text{ 坪}$   
 $15.759.74 \text{ 坪}$

この図面等は、土地区画整理事業に関する参考資料として提供しています。  
 ○図面等は換地処分時のものであり、現在の状況とは異なる場合があります。  
 ○図面等によって、境界等が確定されるものではありません。