


課	長	係	長	測量士	係

(分 筆 前)
確定面積平面圖 $S = \frac{1}{100}$


ブロック番号 上 所 29 号

新地名 町 丁目
 年 月 日

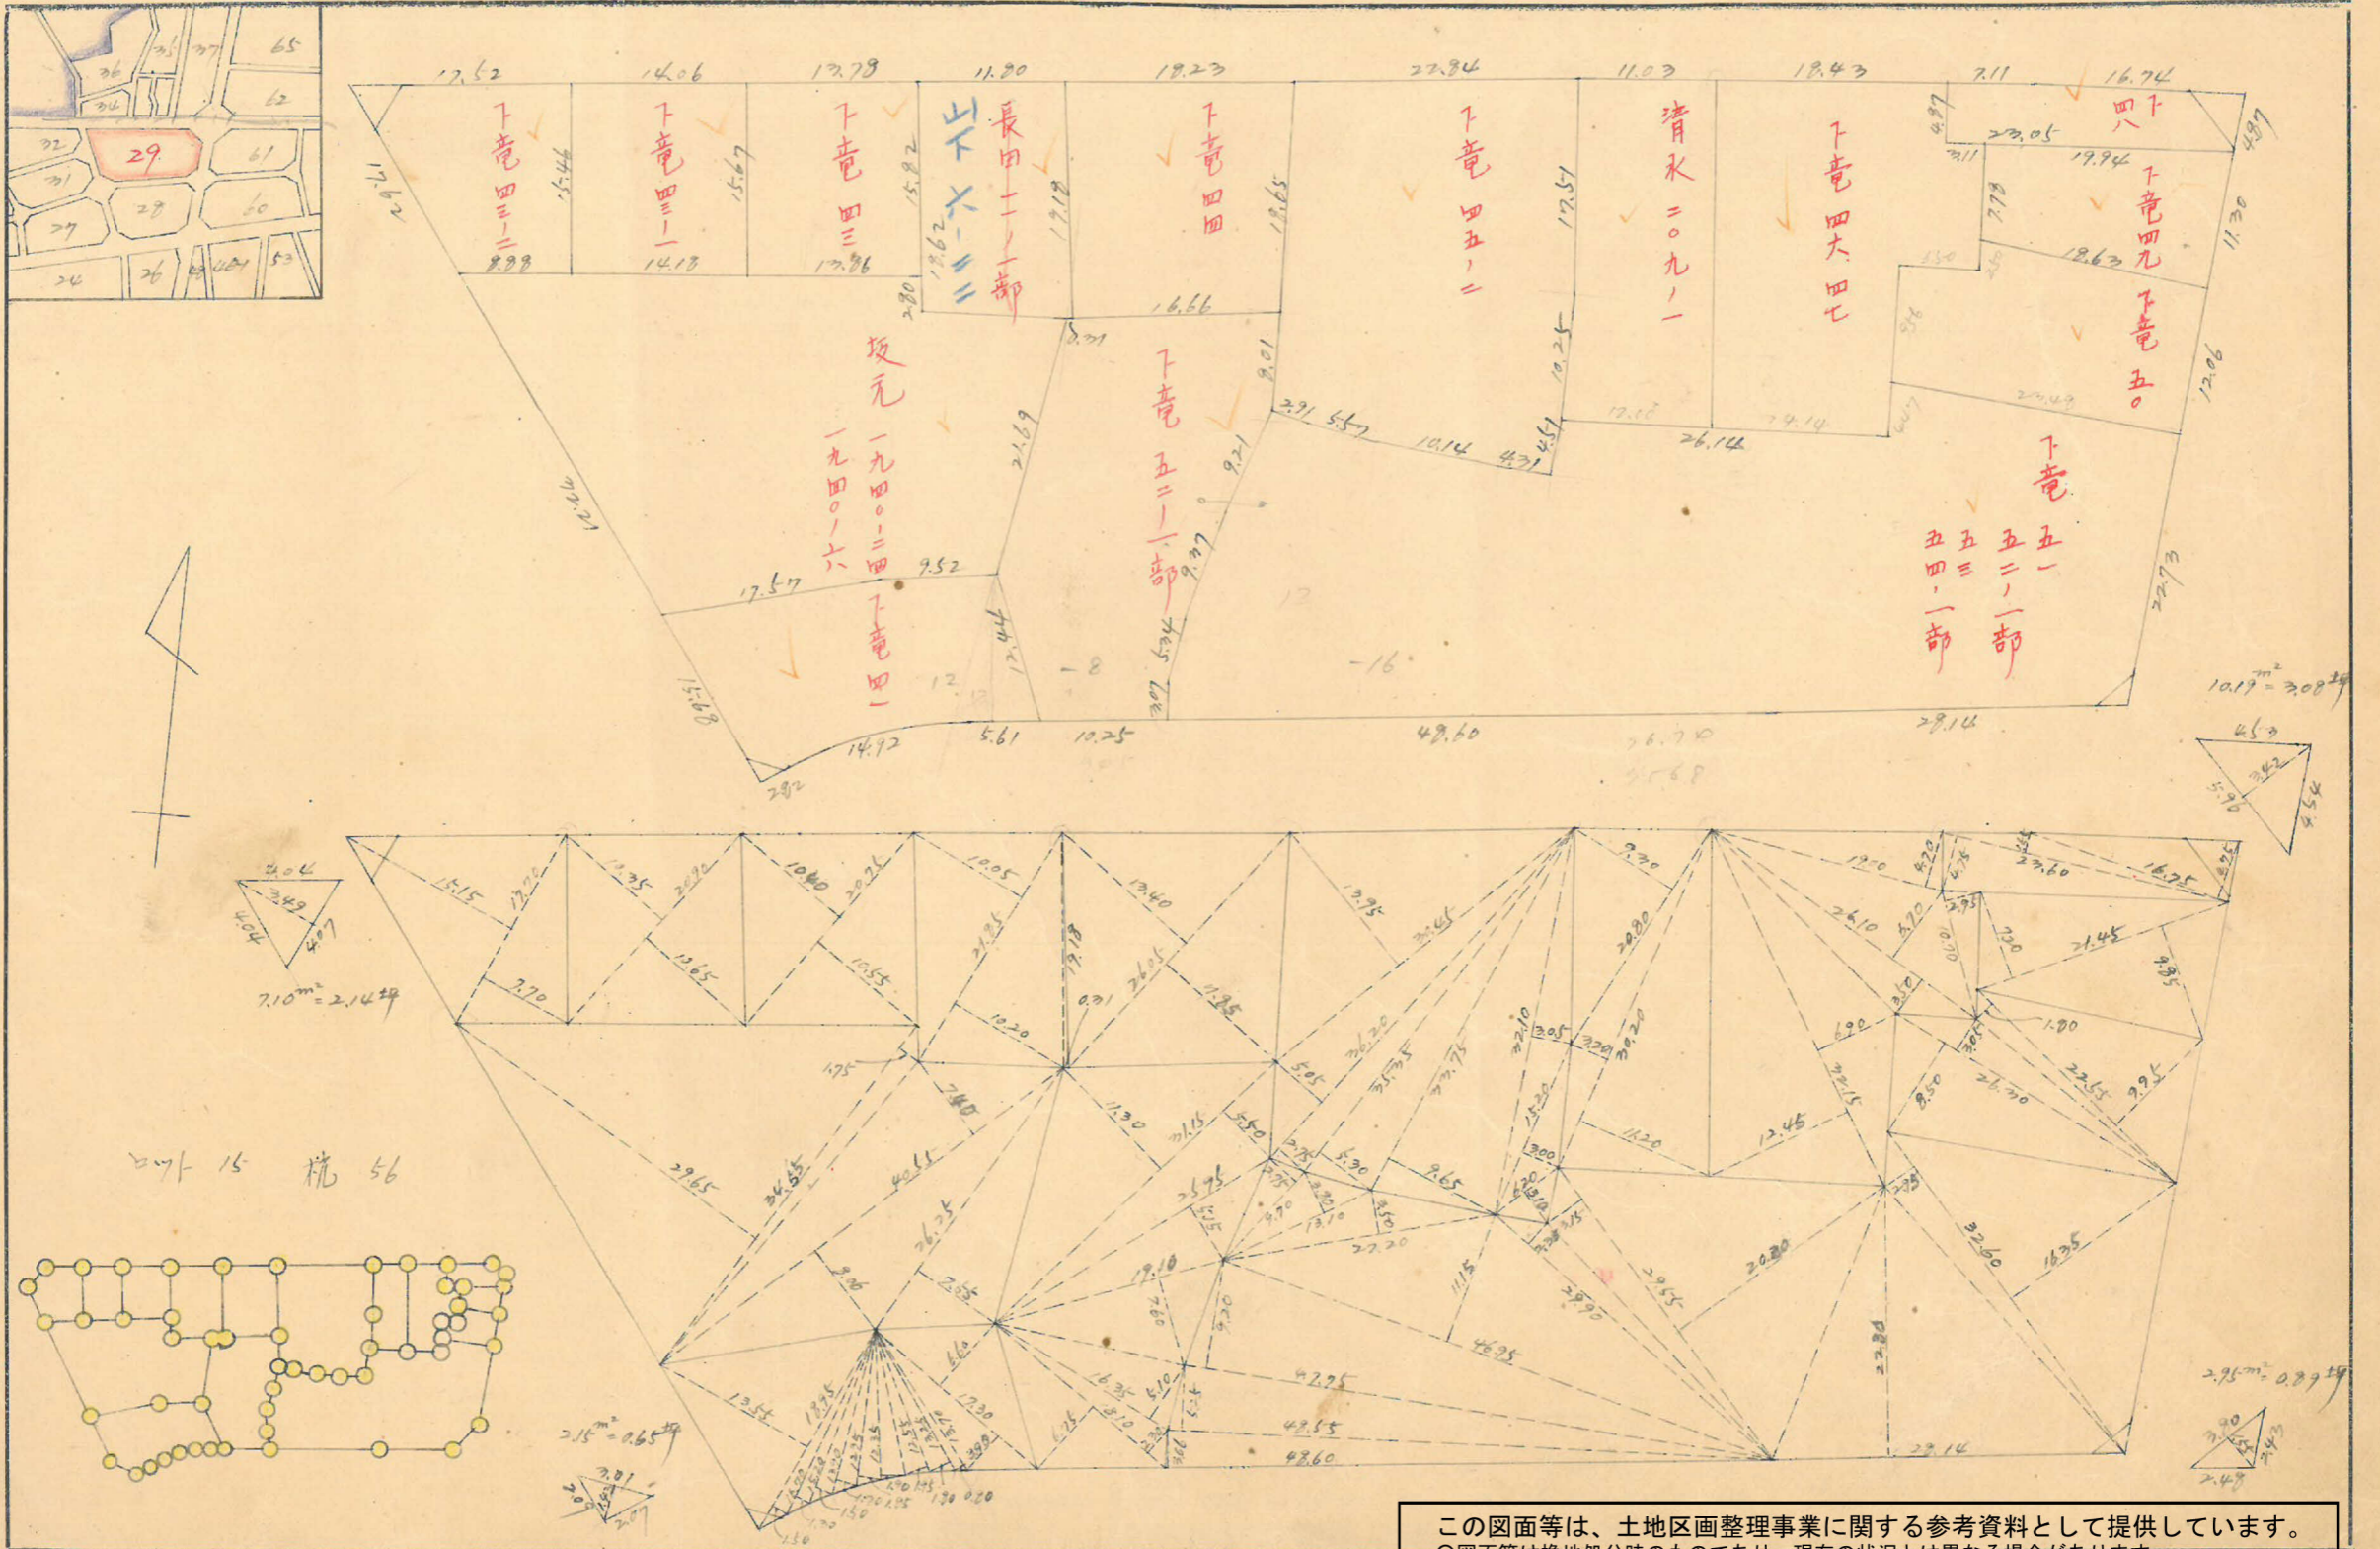

この図面等は、土地区画整理事業に関する参考資料として提供しています。
 ○図面等は換地処分時のものであり、現在の状況とは異なる場合があります。
 ○図面等によって、境界等が確定されるものではありません。

上野 29 マルマツ
トマ 精度

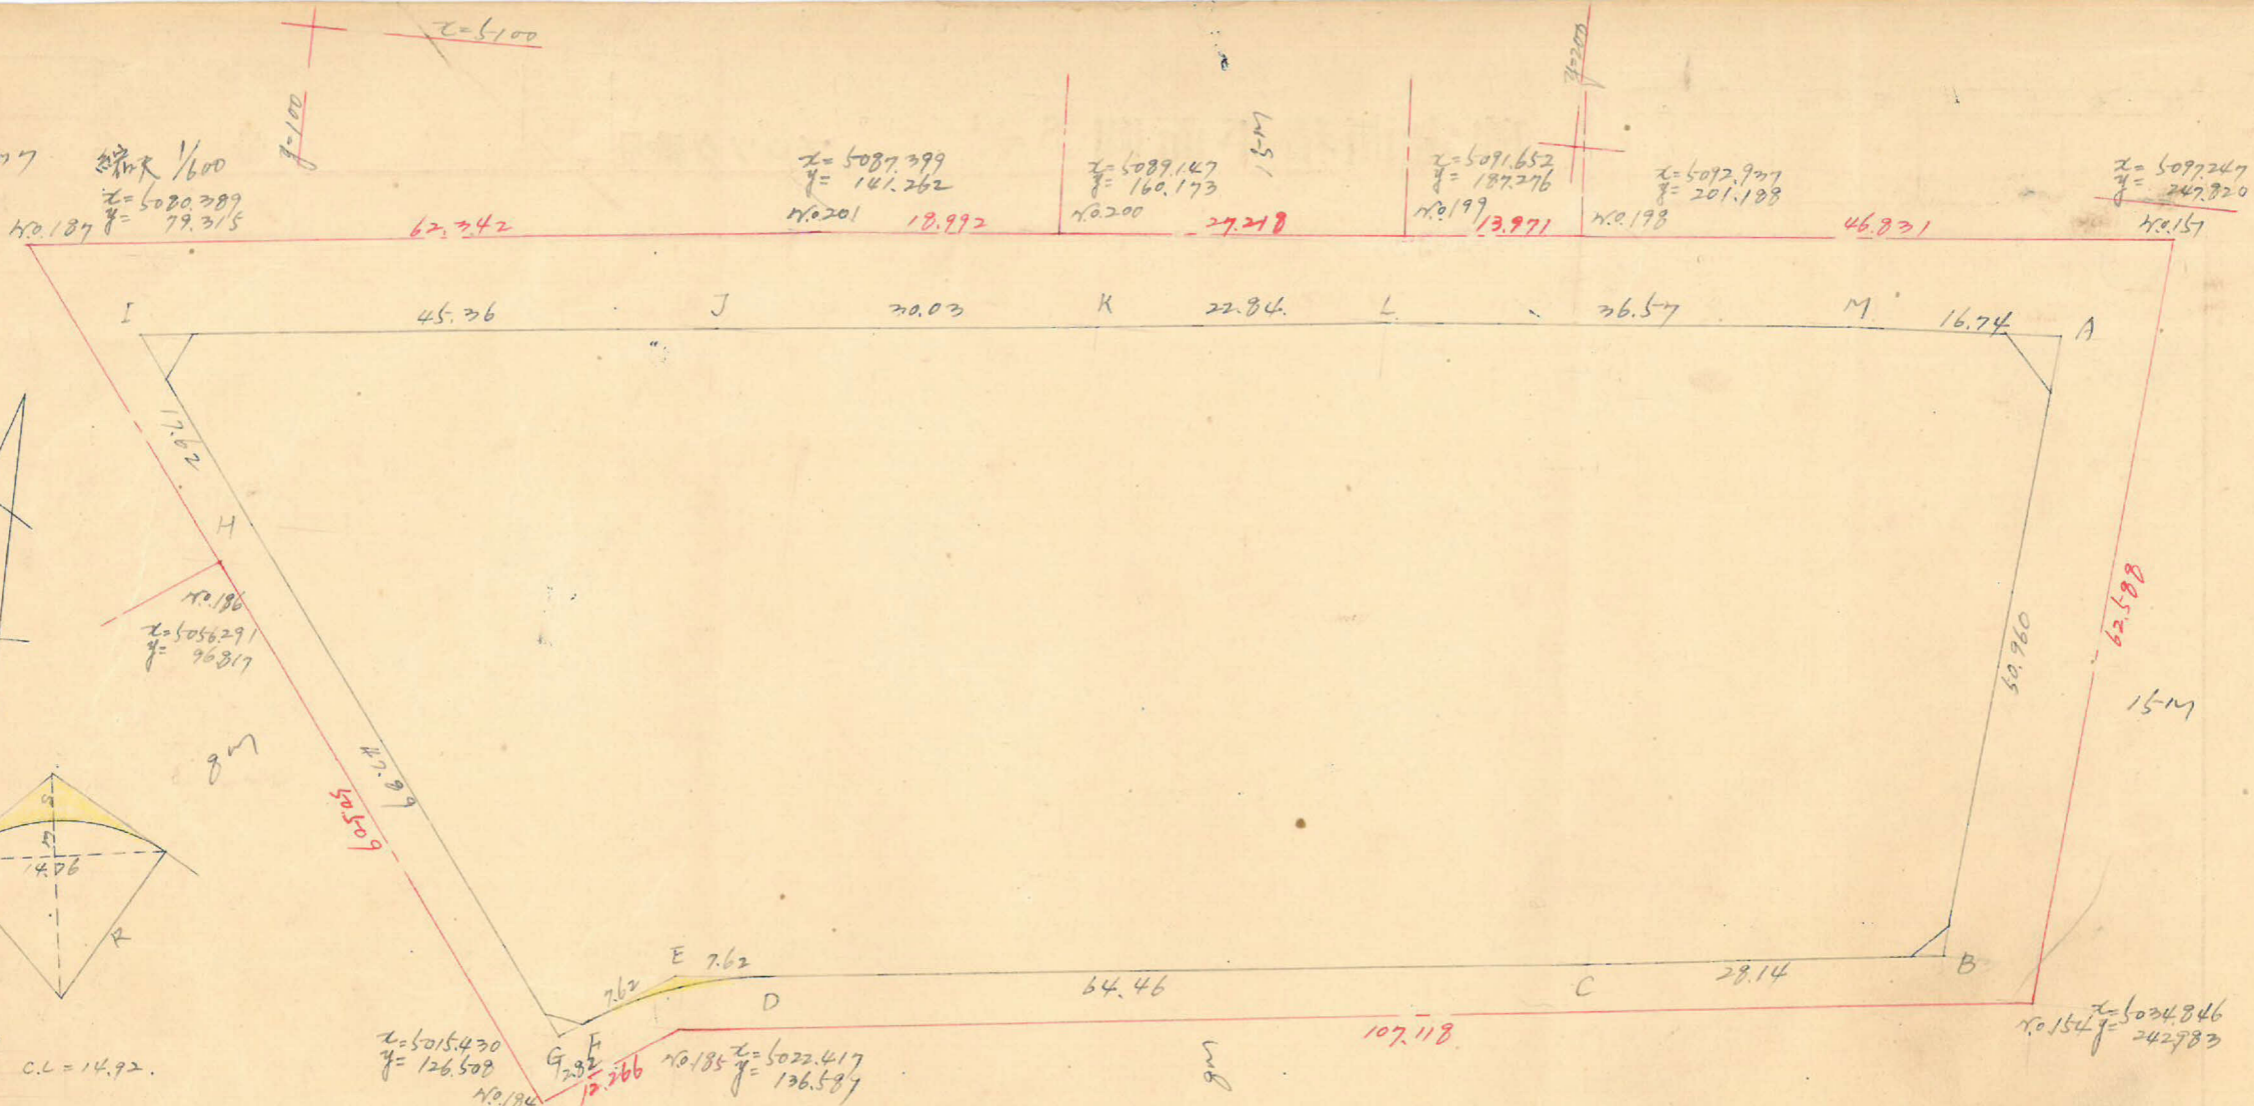

I = 28-29-8
R = 30
IL = 7.62
st = 0.97
ML = 0.70
C.L. = 14.92

面積 T.L.R. = 7.62 x 30 = 228.60 m²
T.R. = 2.146 x 20 x 30 = 1285.6 m²
228.60 - 228.60 = 0.00 m²

測点	x	Δx	Δx + Δx ⁿ⁺¹	y	Δy	Δy + Δy ⁿ⁺¹	倍面積	倍面積
A	5087.704			237.757				
B	5037.944	+ 50.760	+ 54.062	235.662	+ 4.095	+ 32.043	+ 12740.2570	+ 161430.3276
C	5034.642	+ 3.302	+ 10.589	207.714	+ 27.947	+ 91.996	+ 2199.4325	+ 463166.9254
D	5027.355	+ 7.287	+ 8.014	143.666	+ 64.048	+ 71.629	+ 1151.3373	+ 360104.4113
E	5026.628	+ 0.727	+ 4.992	136.095	+ 7.581	+ 13.899	+ 677.9755	+ 69865.1026
F	5022.373	+ 4.255	+ 5.810	129.767	+ 6.318	+ 8.669	+ 743.9463	+ 43538.9515
G	5020.318	+ 1.955	- 37.182	127.416	+ 2.351	+ 30.502	- 4767.5317	+ 153144.7906
H	5059.555	- 39.237	- 53.035	99.265	+ 28.151	+ 38.441	- 5264.5193	+ 194494.3538
I	5073.853	- 14.298	- 19.217	88.975	+ 10.290	- 34.800	- 1709.2326	- 176570.0244
J	5078.772	- 4.919	- 3.016	134.065	- 45.090	- 74.957	- 1074.6650	- 380639.5128
K	5081.869	- 3.097	- 5.675	163.932	- 29.867	- 52.564	- 930.3141	- 267123.7621
L	5074.447	- 2.578	- 5.821	126.629	- 22.697	- 59.120	- 1086.3674	- 300592.5066
M	5087.690	- 3.243	- 4.257	223.052	- 36.423	- 53.128	- 949.5324	- 270298.7943
A	5087.704	- 1.014	+ 49.746	237.757	- 16.705	- 12.610	+ 11726.9517	- 64168.5574
		+ 50.760			+ 4.095		+ 12697.2423	- 12697.2423

6848.621 m² + 4.874 m² = 6853.50 m²

合計面積 6853.50 m² x (0.7025) = 2093.1229 ÷ 2093.1229
 剪除面積 22.39 m² x (0.7025) = 6.7727 ÷ 6.7627
 割込面積 2066.3622

この図面等は、土地区画整理事業に関する参考資料として提供しています。
 ○図面等は換地処分時のものであり、現在の状況とは異なる場合があります。
 ○図面等によって、境界等が確定されるものではありません。