
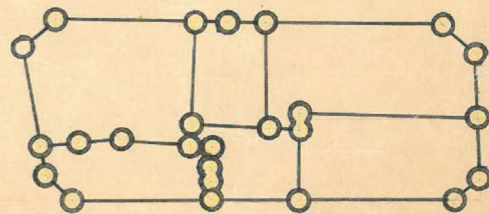
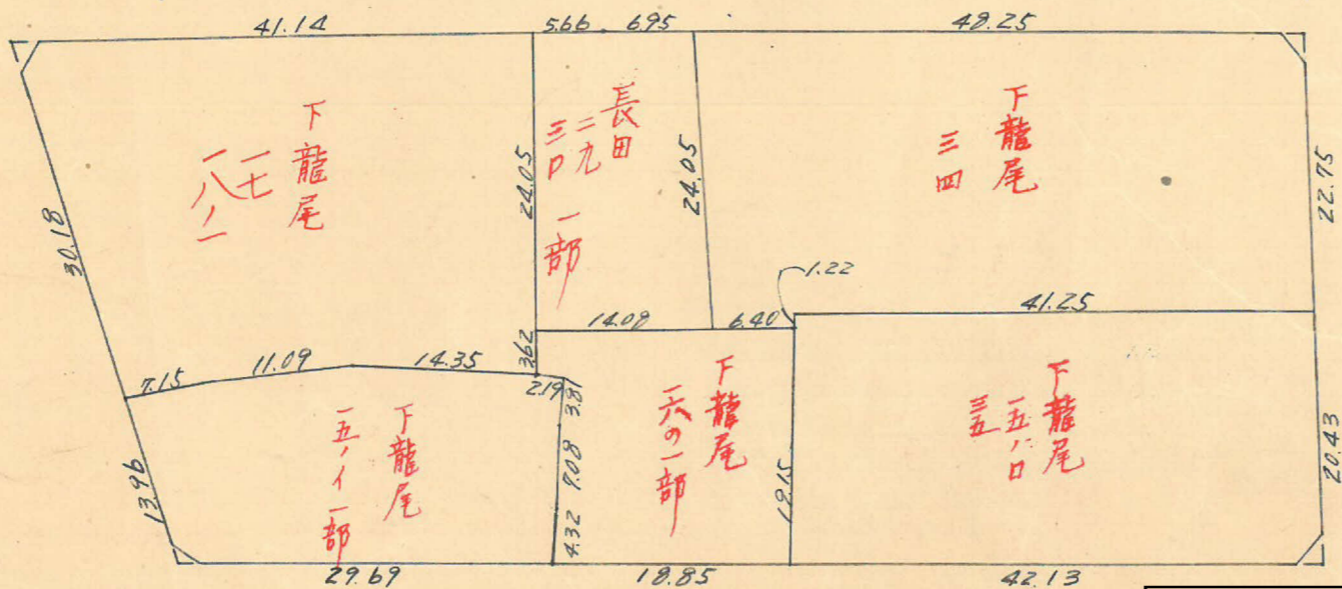
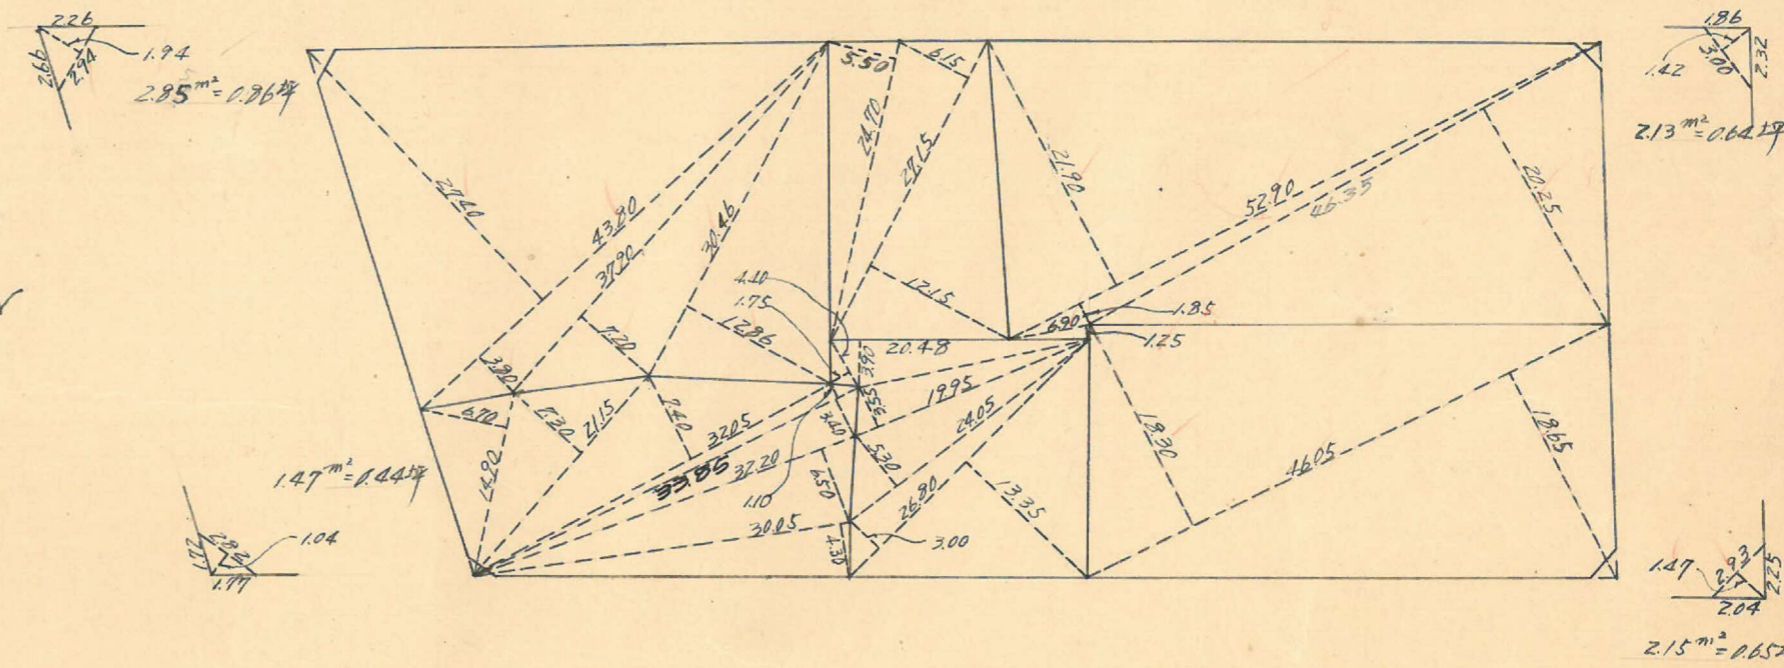
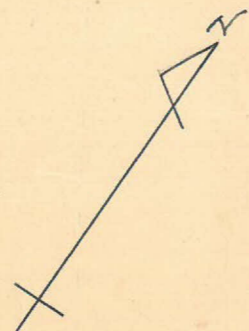


課長	係長	測量士	係

(分筆前) 確定面積平面圖 $S = \frac{1}{600}$

ブロック番号 上 3 / 号

新地名 町 丁目
年 月 日

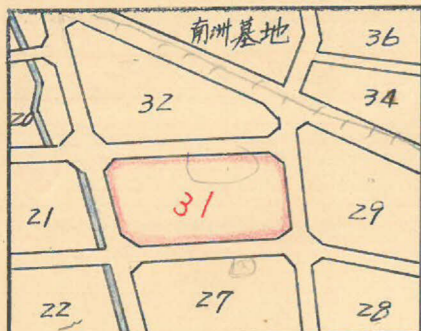


この図面等は、土地区画整理事業に関する参考資料として提供しています。
 ○図面等は換地処分時のものであり、現在の状況とは異なる場合があります。
 ○図面等によって、境界等が確定されるものではありません。

31 ブロック

トラバー精度

縮尺 1/600

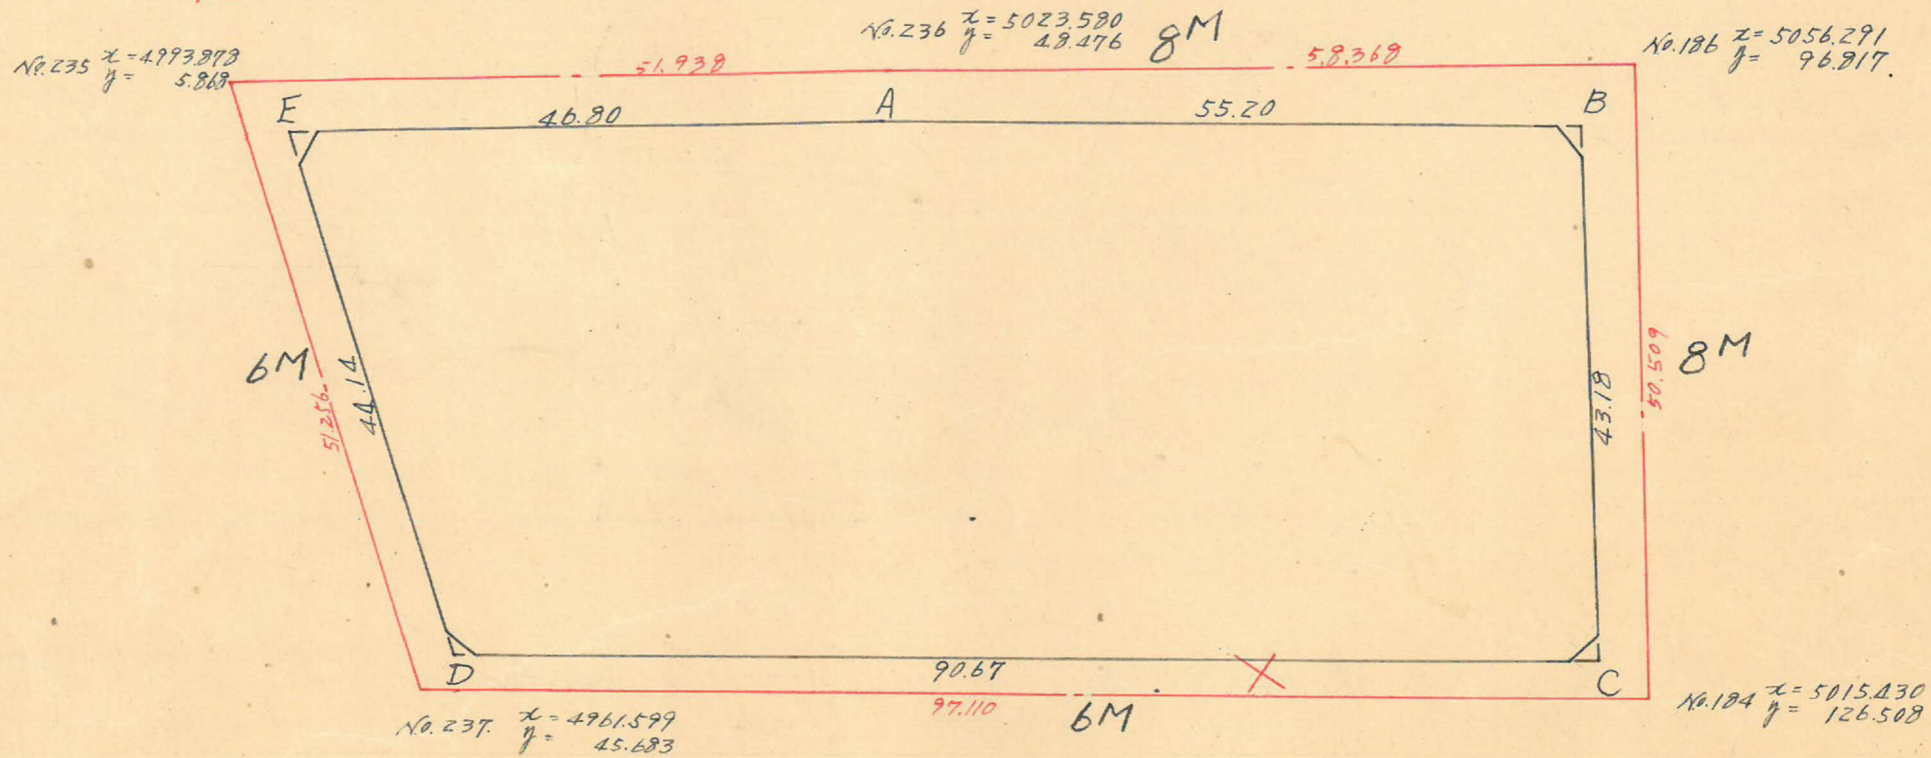

測点	1	2	3	4	5	6	3x4	1x6
A	5019.921			50.165				
B	5050.605	+30.684		96.056	-45.891			
C	5015.706	+34.899	+4.215	121.476	-25.420	-71.311	+404.8760	-360163.6932
D	4965.349	+50.357	+25.256	46.071	+75.405	-49.985	+10356.5579	+250710.0644
E	4993.141	-27.792	+22.565	11.724	+34.287	-109.692	+1039.5921	+844.6590625
A	5019.921	-26.780	-54.572	50.165	-39.381	-4.094	-6430764	-20.441.9193
Σ		-30.684	-57.464		-45.891	-84.272	-2887.6816	-473.038.7825
							+8275.2680	-8275.2681

合計面積 $4137.63 \text{ m}^2 \times 0.3025 = 1251.63 \text{ 坪} = 1.251.61 \text{ 坪}$
 除面積 $8.60 \text{ m}^2 \times 0.3025 = 2.60 \text{ 坪} = 2.59 \text{ 坪}$
 割込面積 $1.249.02 \text{ 坪}$

この図面等は、土地区画整理事業に関する参考資料として提供しています。
 ○図面等は換地処分時のものであり、現在の状況とは異なる場合があります。
 ○図面等によって、境界等が確定されるものではありません。