

課長	係長	測量士	係


(分筆前)
確定面積平面圖 $S = \frac{1}{600}$

ブロック番号 上町




35号

新地名 町 丁目
年 月 日

この図面等は、土地区画整理事業に関する参考資料として提供しています。
○図面等は換地処分時のものであり、現在の状況とは異なる場合があります。
○図面等によって、境界等が確定されるものではありません。

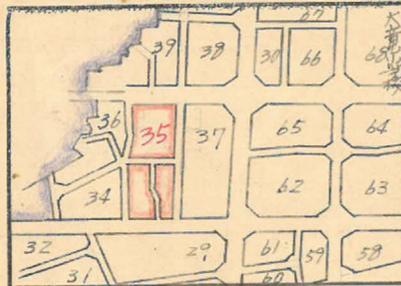


ロット24 杭65

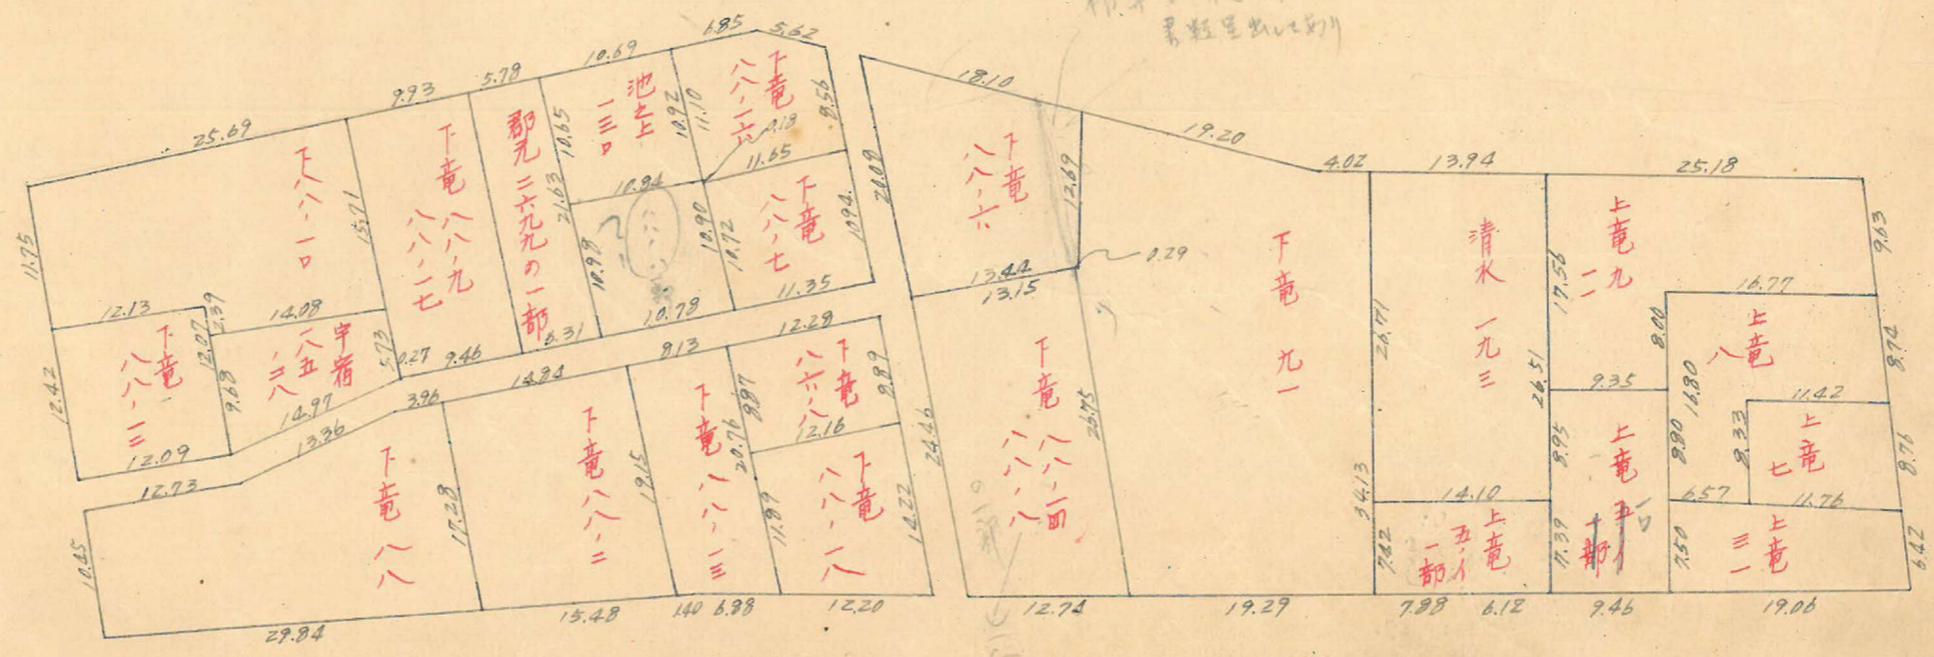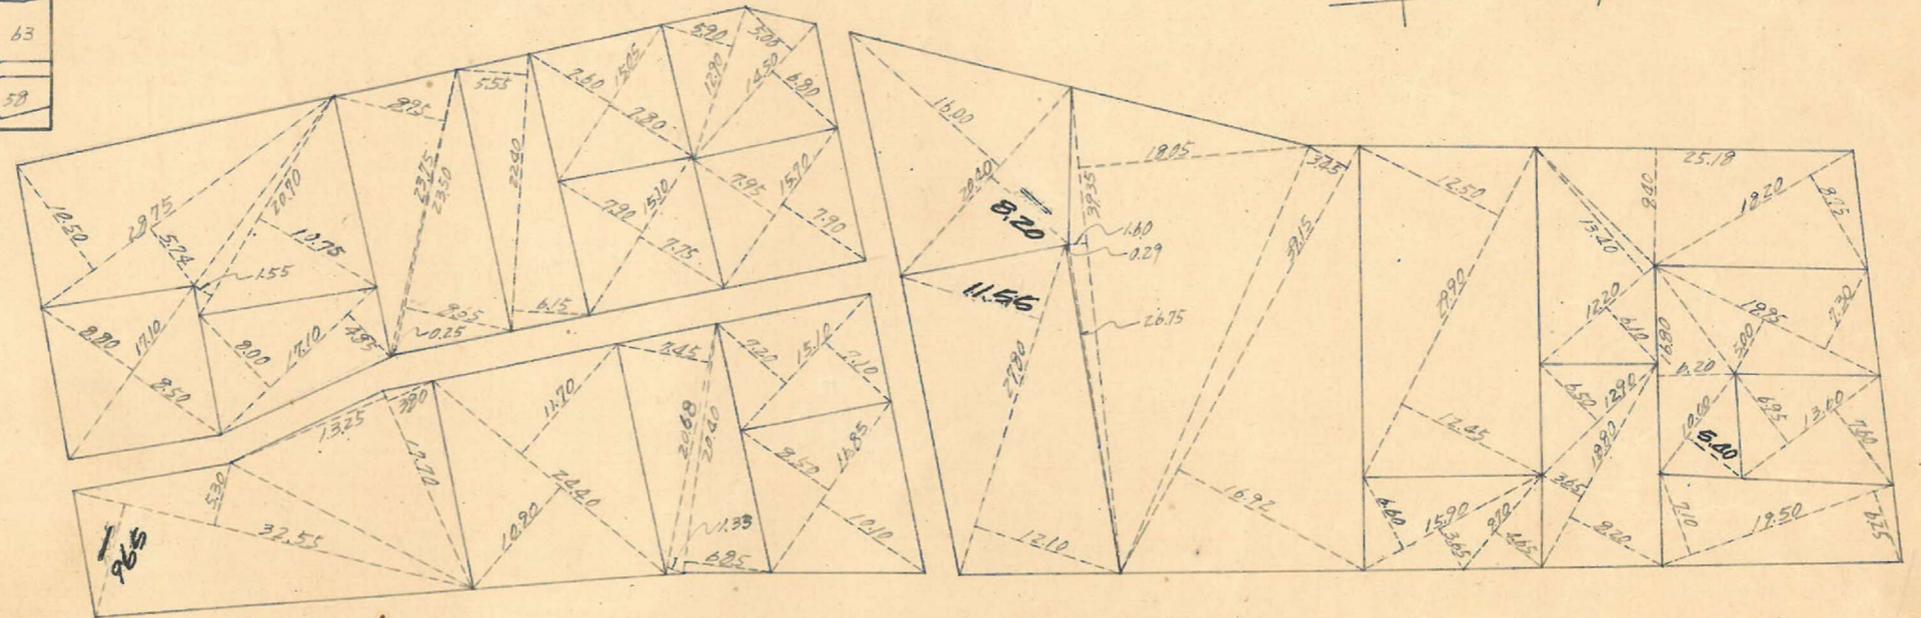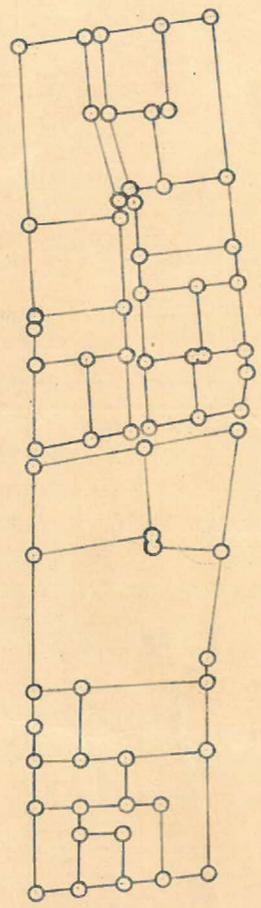

精算明細表
表紙裏出しあり

この図面等は、土地区画整理事業に関する参考資料として提供しています。
 ○図面等は換地処分時のものであり、現在の状況とは異なる場合があります。
 ○図面等によって、境界等が確定されるものではありません。

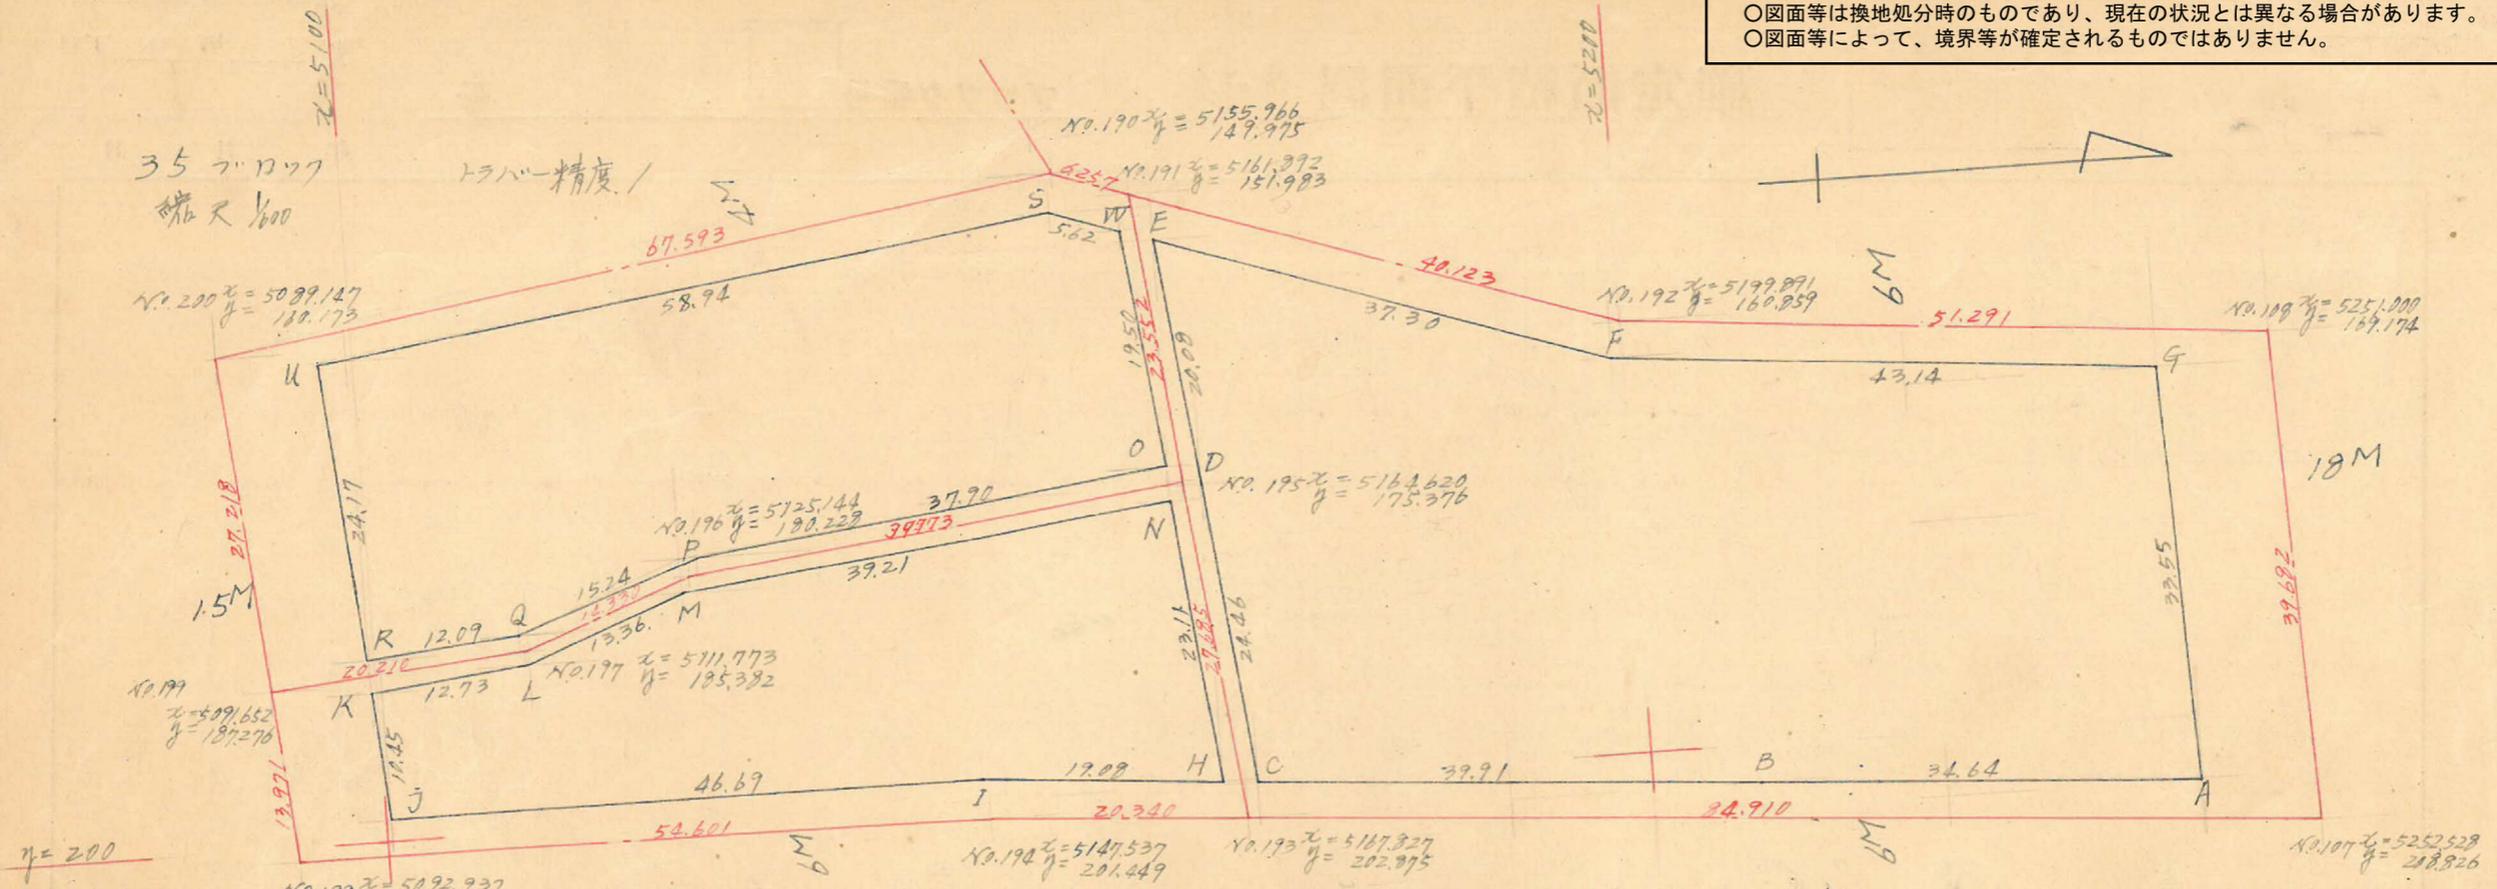

其の1

測点	X	Δx	Δx+Δx ^前	Y	Δy	Δy+Δy ^前	倍面積	倍面積
A	5243.272			205.159				
B	5209.702	+74.392		202.942	+2.217			
C	5168.990	+42.532		200.089	+2.753			
D	5166.169	+2.721		175.774	+24.312			
E	5163.767	+2.402		155.840	+19.937			
F	5199.068	-35.301		167.973	-12.033			
G	5242.053	-42.985		171.536	-3.663			
A	5243.272	-1.217		205.059	-33.523			
Σ		+34.570		205.059	+2.217			

1/2 = 2742.97 m²

其の2

測点	X	Δx	Δx+Δx ^前	Y	Δy	Δy+Δy ^前	倍面積	倍面積
H	5166.153			199.833				
I	5147.124	+19.029		199.422	+4.411			
J	5100.430	+46.694		199.263	+0.159			
K	5099.526	+2.904		197.954	+12.409			
L	5112.196	-12.670		186.604	+1.210			
M	5124.589	-12.393		181.664	+4.990			
N	5163.506	-38.917		176.875	+4.789			
H	5166.153	-2.647		199.833	-22.958			
Σ		+19.029		199.833	+4.411			

1/2 = 1095.26 m²

其の3

測点	X	Δx	Δx+Δx ^前	Y	Δy	Δy+Δy ^前	倍面積	倍面積
O	5163.223			174.163				
P	5125.600	+37.619		178.769	-4.606			
Q	5111.335	+14.269		184.111	-5.342			
R	5099.293	+12.042		185.239	-1.127			
U	5097.097	+2.196		124.073	+22.946			
S	5155.071	-58.374		161.165	+32.214			
W	5160.796	-5.725		153.024	+6.346			
D	5163.223	-2.427		154.819	-1.795			
Σ		+37.619		174.163	-4.606			

1/2 = 1442.56 m²

其の1. 合計面積 2742.97 m² × (0.3025 = 829.74%) 829.69 m²
 割込面積 829.69 m²

其の2. 合計面積 1095.26 m² × (0.3125 = 33.131%) 331.29 m²
 割込面積 331.29 m²

其の3. 合計面積 1442.56 m² × (0.3025 = 136.37%) 436.32 m²
 割込面積 436.32 m²

1/2 = 1095.26 m² 新 5280.79 m² × (0.3025 = 1597.43 = 1597.30 m²)