


係	長	係	長	測量士	係

(分筆前)  
確定面積平面図  $S = \frac{1}{600}$

ブロック番号 上町


37号

新地名 町 丁目  
年 月 日

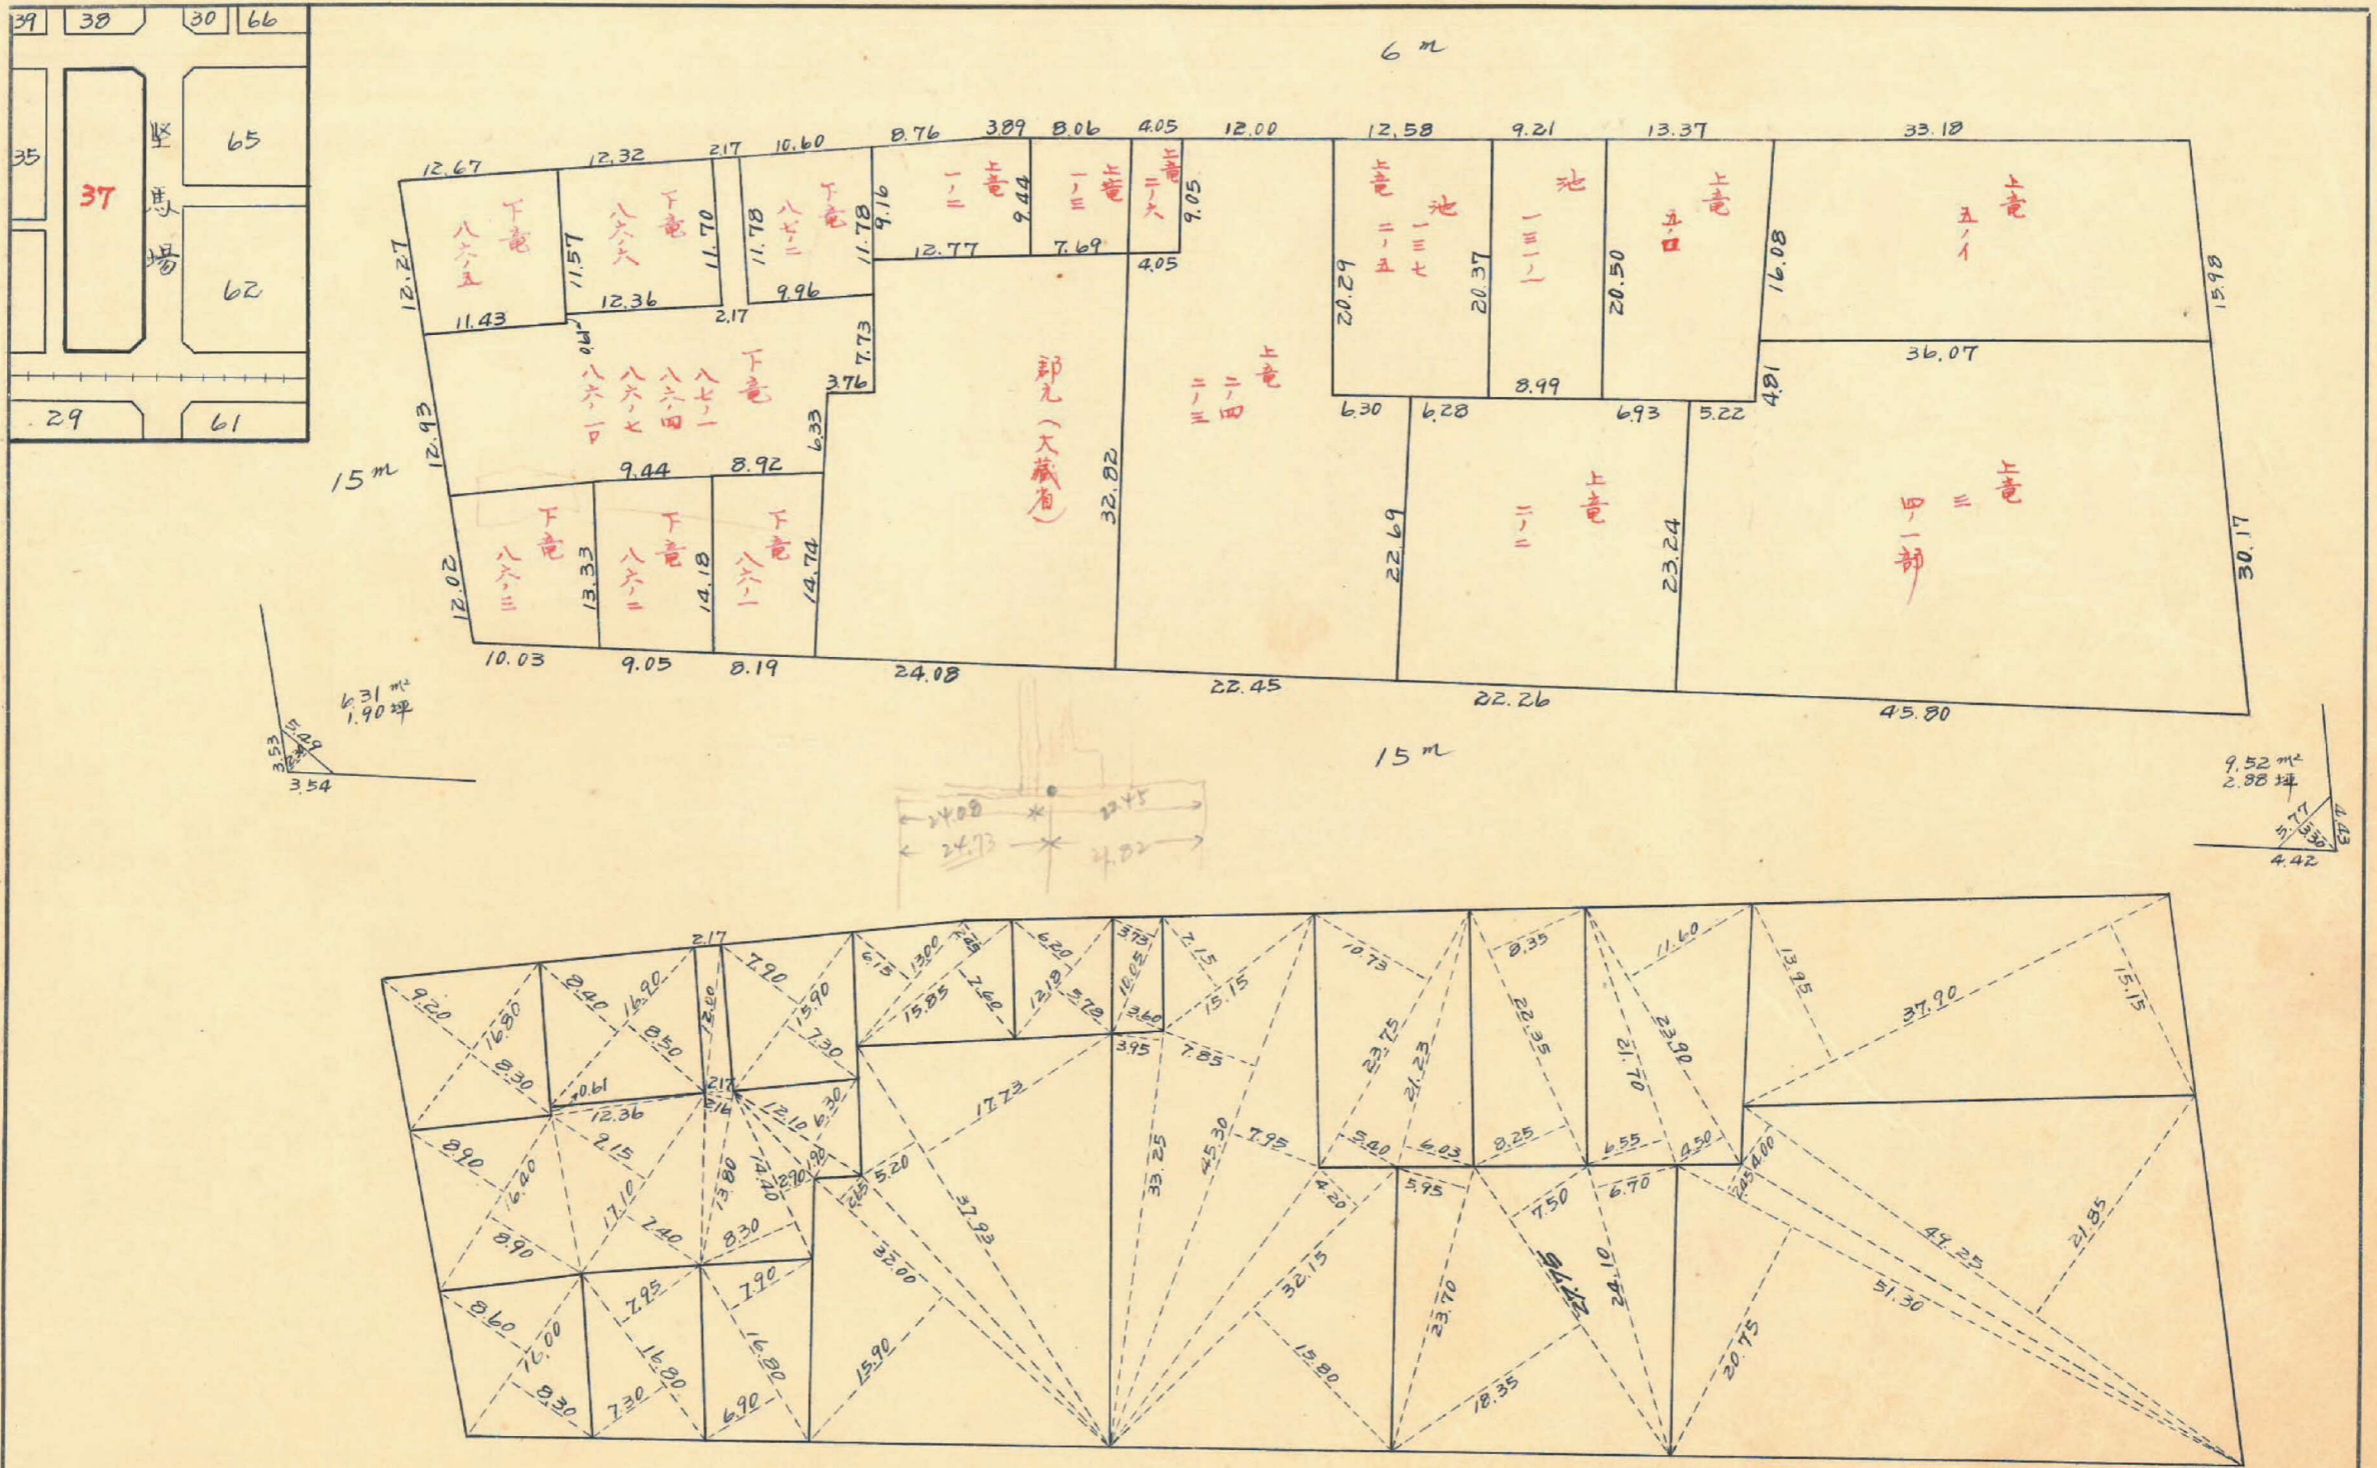

この図面等は、土地地区画整理事業に関する参考資料として提供しています。  
 ○図面等は換地処分時のものであり、現在の状況とは異なる場合があります。  
 ○図面等によって、境界等が確定されるものではありません。

測量図 土地整理計画図

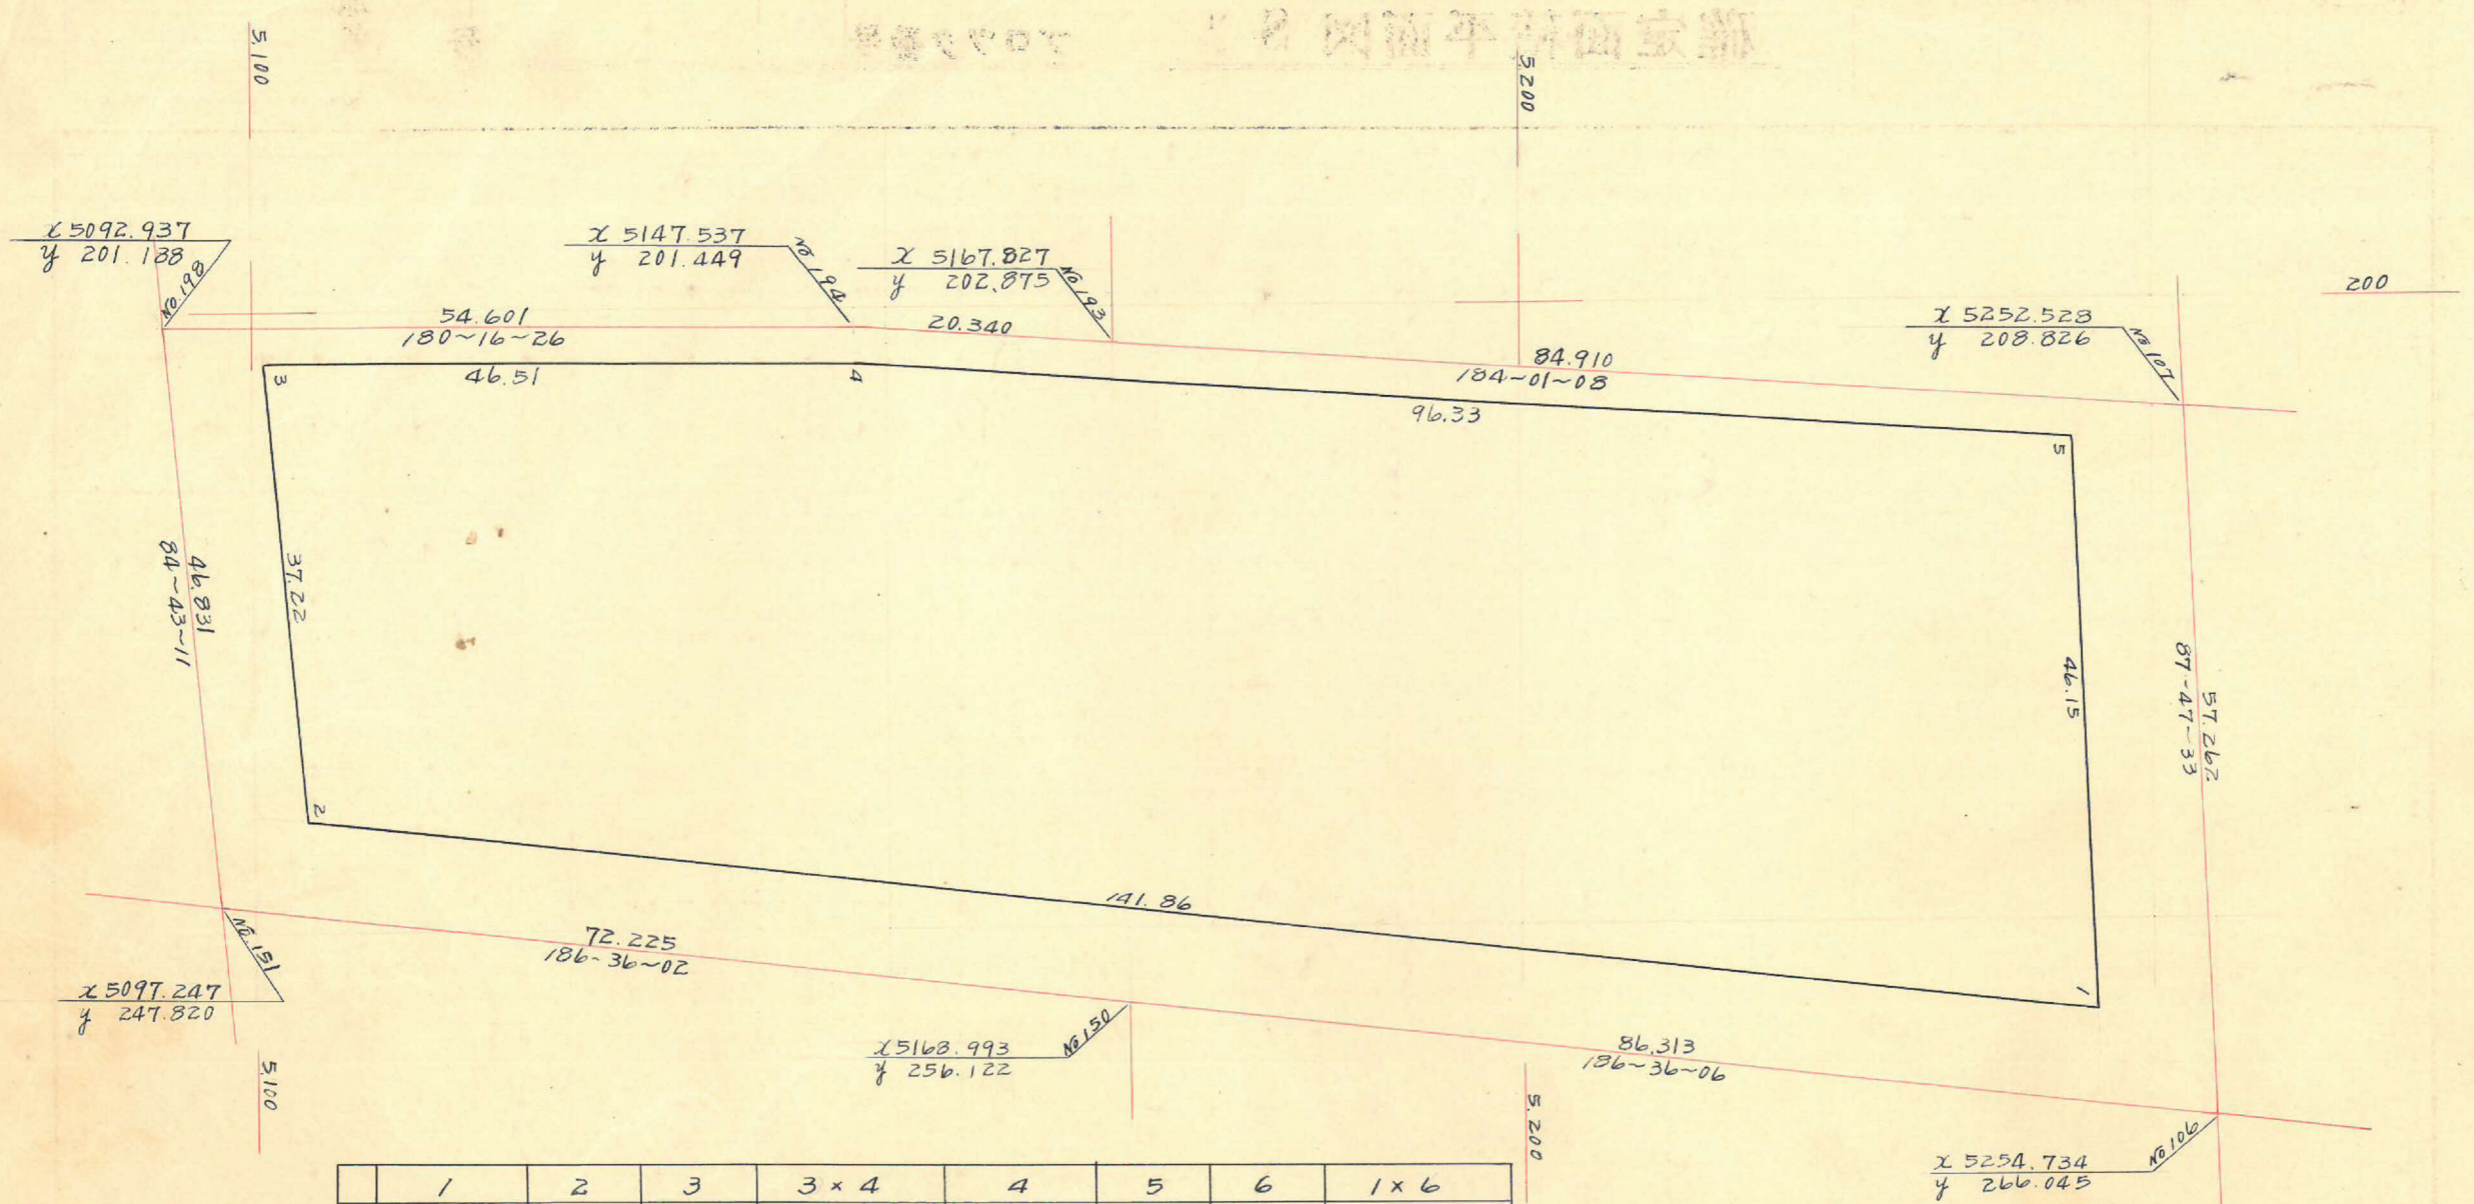

	1	2	3	3 x 4	4	5	6	1 x 6
1	5245.364				257.434	-16.115		
2	5104.418	-140.946	-144.341	-34832.226	241.319	-37.062	-53.177	271,437.636
3	5101.023	-3.395	+43.113	+8806.132	204.257	+0.164	-36.898	188,217.547
4	5147.531	+46.508	+142.591	+29148.595	204.421	+6.901	+7.065	36,367.307
5	5243.614	+96.083	+97.833	+20674.265	211.322	+46.112	+53.013	277,979.709
1	5245.364	+1.750	-139.196	-35833.783	257.434	+46.112	+29.997	157,345.184
		-140.946				-16.115		
				12,037.017				12,037.017
				6,018.51 <sup>m²</sup>				6,018.51 <sup>m²</sup>

合計面積  
 剪除  
 割込

$6018.51 \text{ m}^2 \times 0.3025 = 1820.60 \text{ 坪} = 1820.60 \text{ 坪}$   
 $9.52 \times 6.31 = 60.32 \text{ m}^2 \times 0.3025 = 18.24 \text{ 坪} = 18.24 \text{ 坪}$   
 $6002.68 \text{ m}^2 \times 0.3025 = 1815.81 \text{ 坪} = 1815.74 \text{ 坪}$

この図面等は、土地区画整理事業に関する参考資料として提供しています。  
 ○図面等は換地処分時のものであり、現在の状況とは異なる場合があります。  
 ○図面等によって、境界等が確定されるものではありません。