


課長	係長	測量士	係


(分筆前)
確定面積平面圖 $S = \frac{1}{600}$

ブロック番号 上野 36 号

新地名 町 丁目
年 月 日

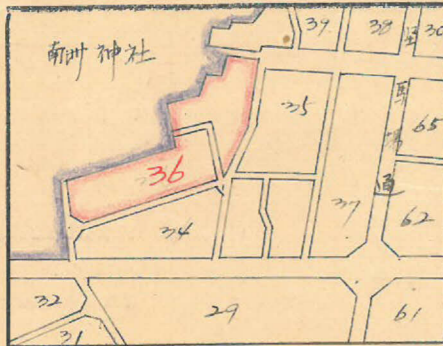

この図面等は、土地区画整理事業に関する参考資料として提供しています。
○図面等は換地処分時のものであり、現在の状況とは異なる場合があります。
○図面等によって、境界等が確定されるものではありません。

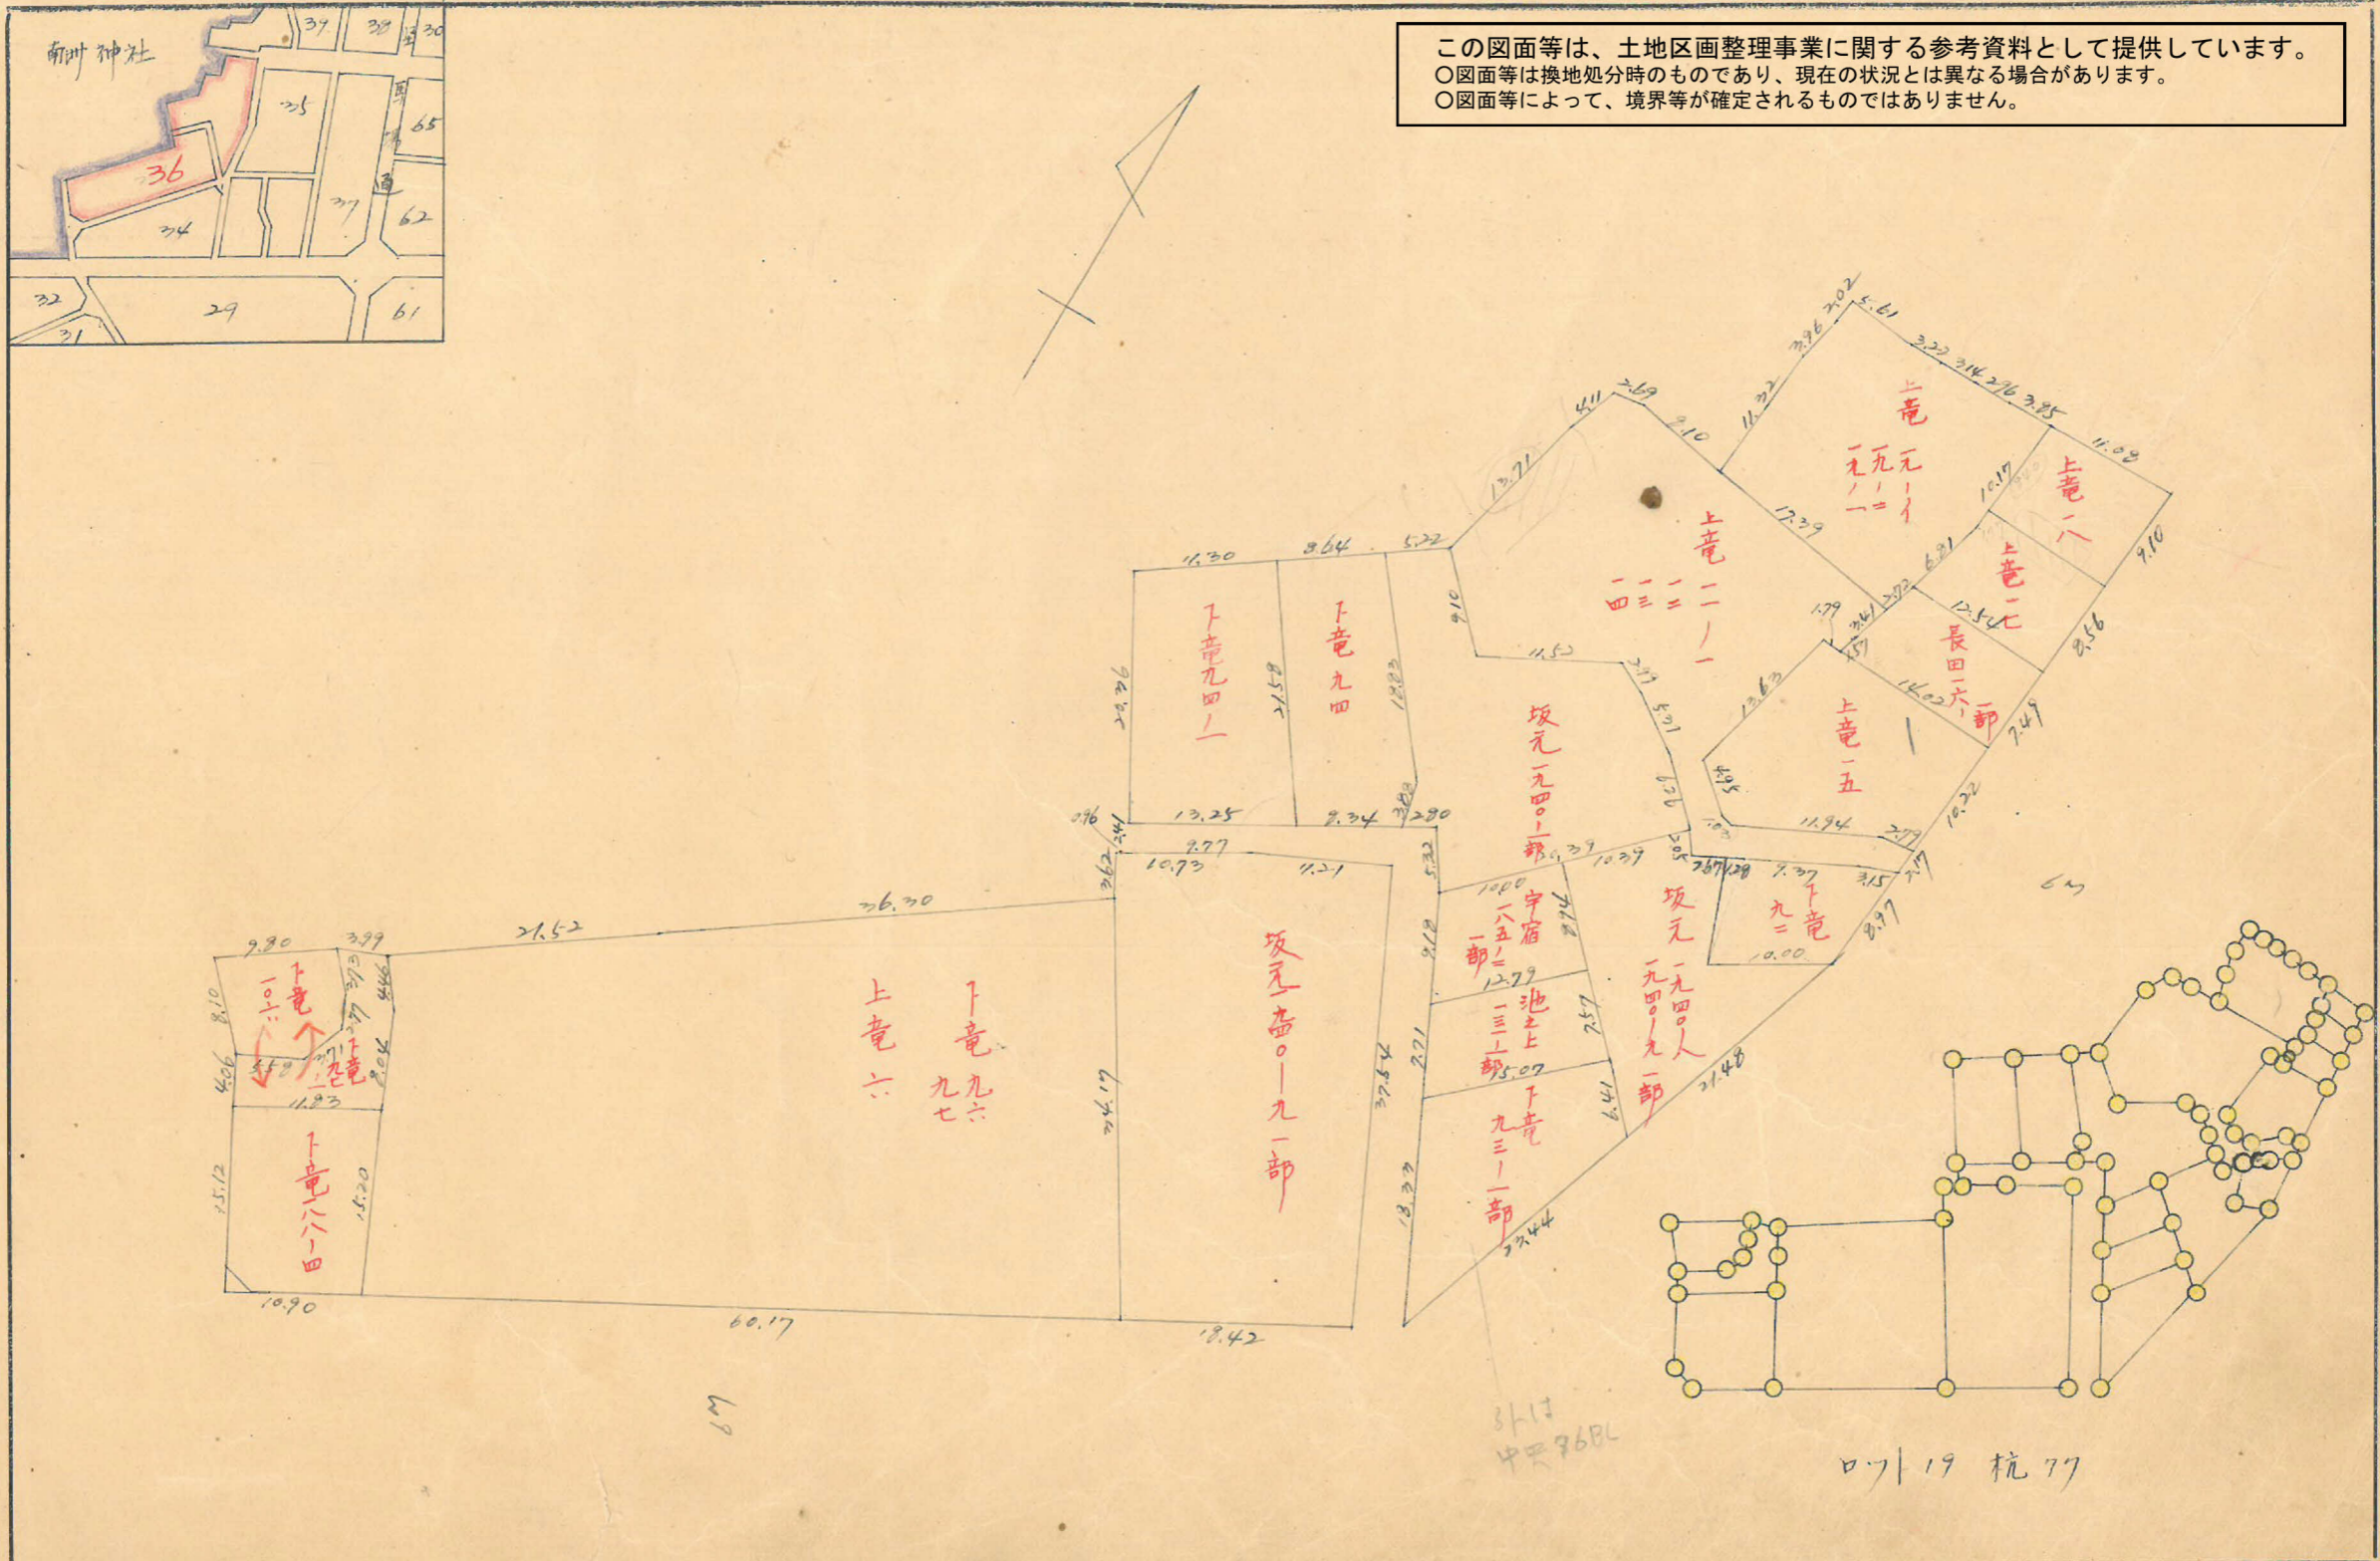

3117
中央768L


07119 杭77

~~x=5200~~

~~y=100~~

上田 267077 縮尺 1/600

この図面等は、土地区画整理事業に関する参考資料として提供しています。
○図面等は換地処分時のものであり、現在の状況とは異なる場合があります。
○図面等によって、境界等が確定されるものではありません。

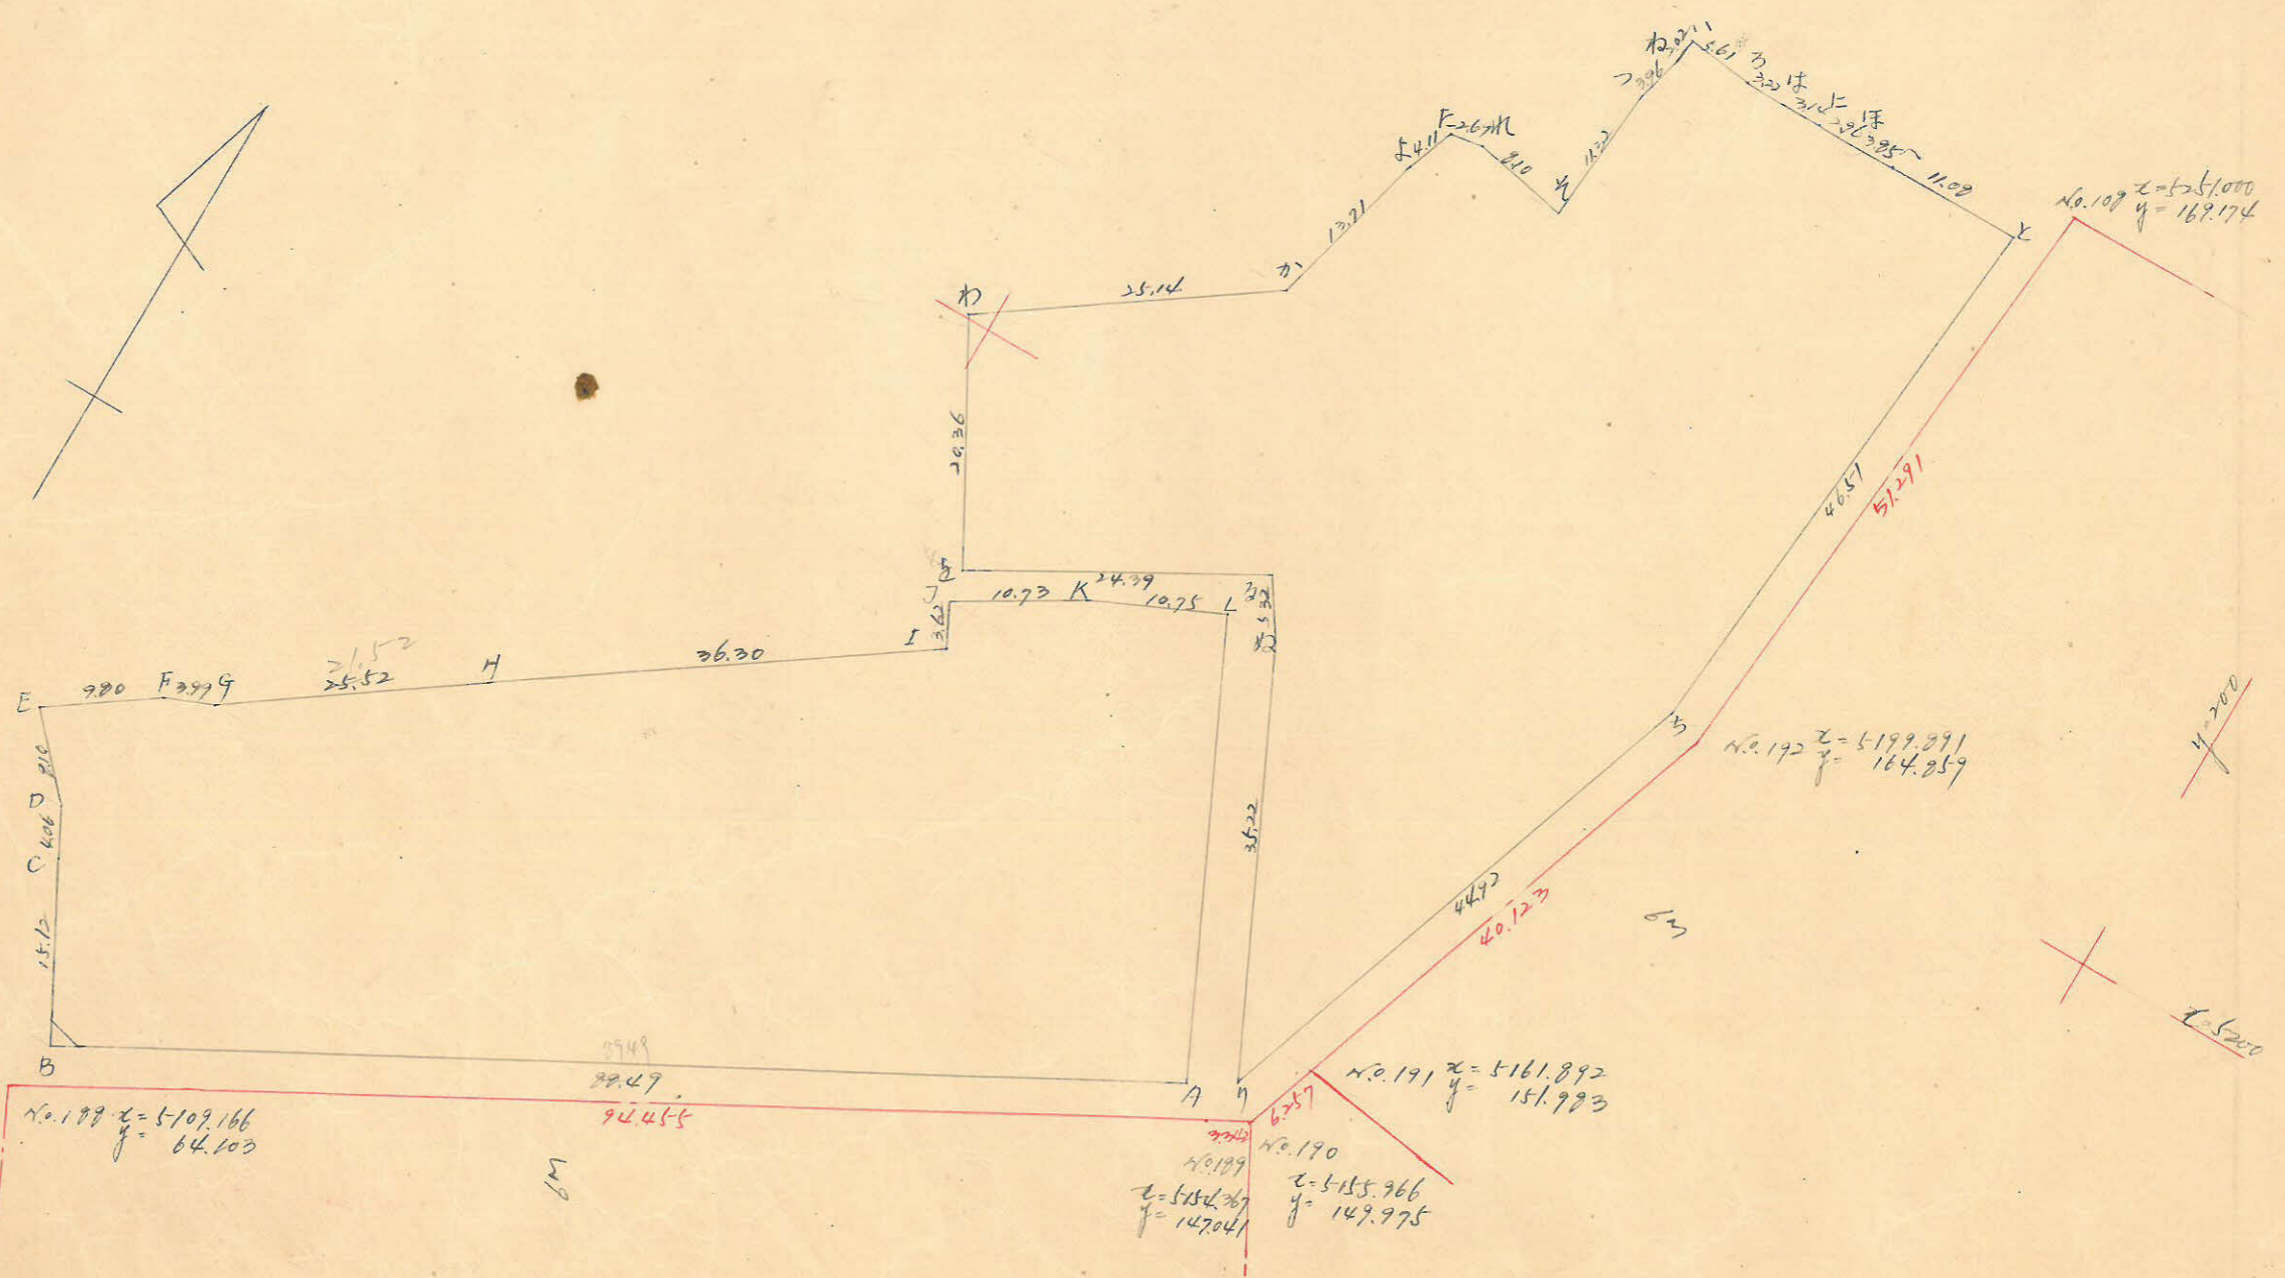

~~1/2000~~

