





課長	係長	測量士	係
			140

# 確定面積平面圖 $S = \frac{1}{600}$

ブロック番号 城南 140 号

新地名 町 丁目


20 年 7 月 1 日

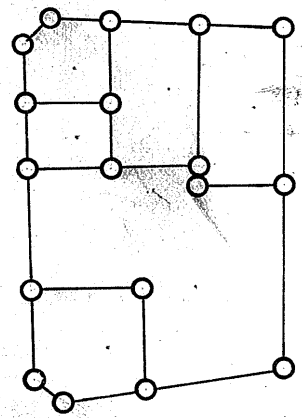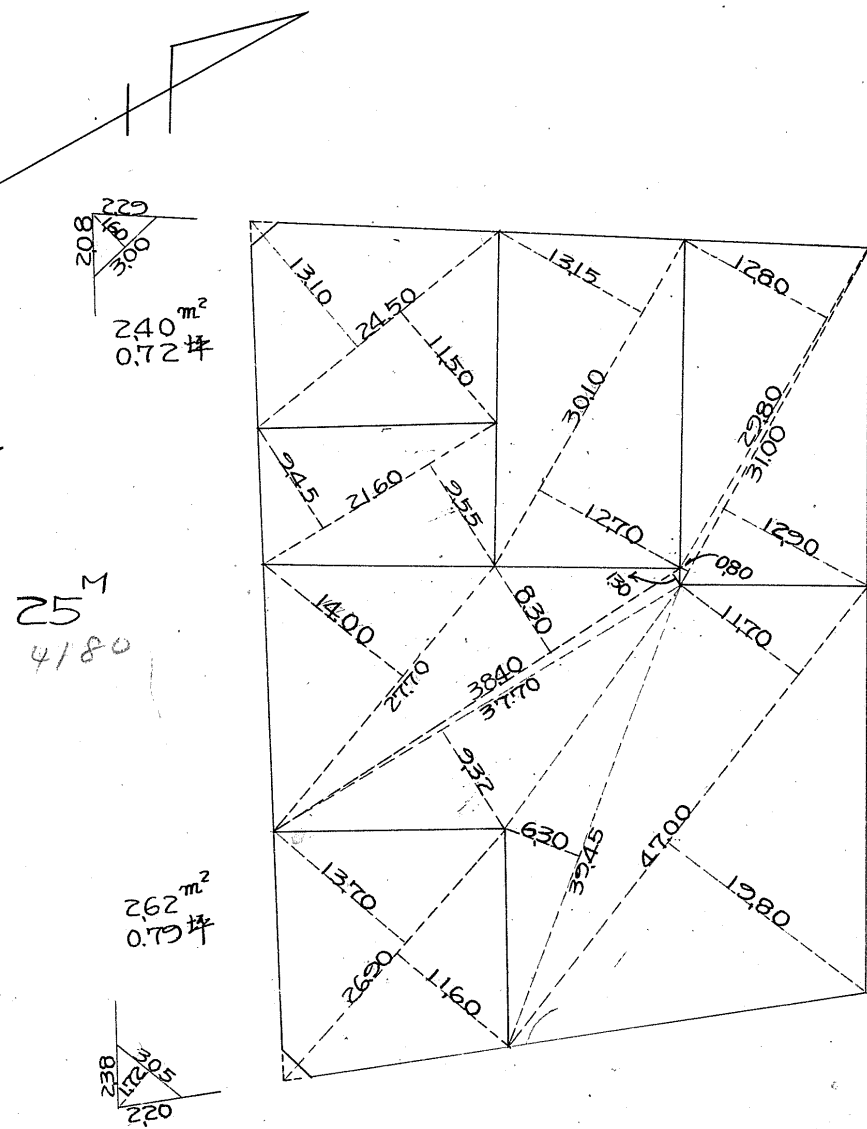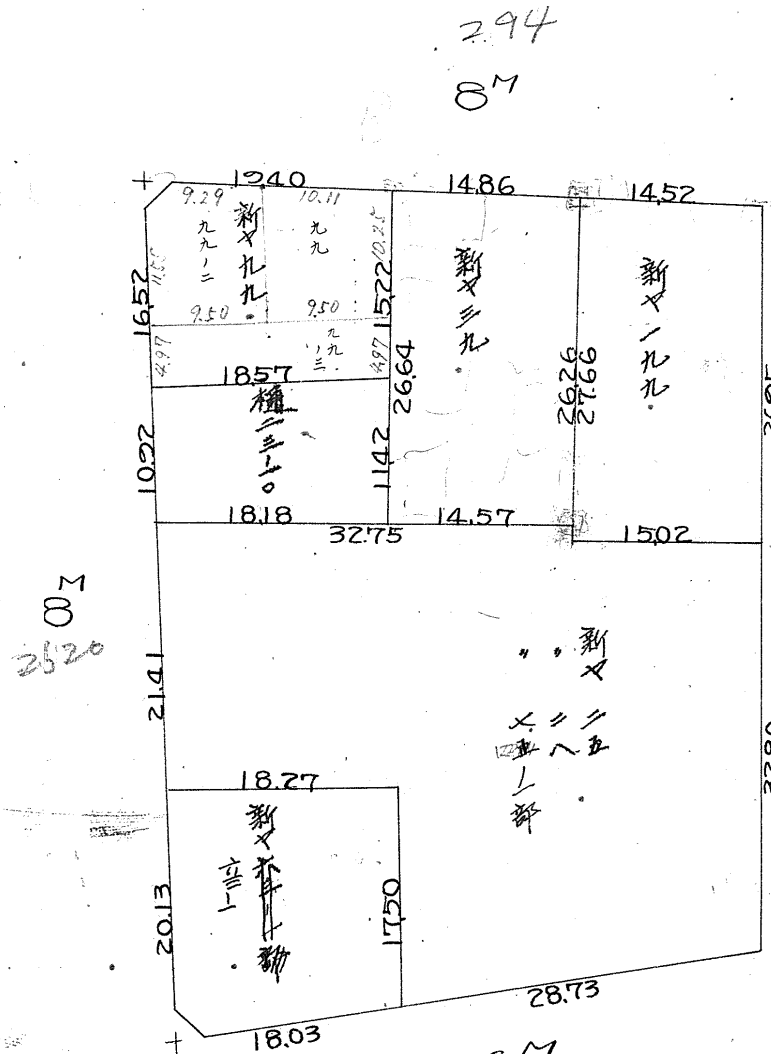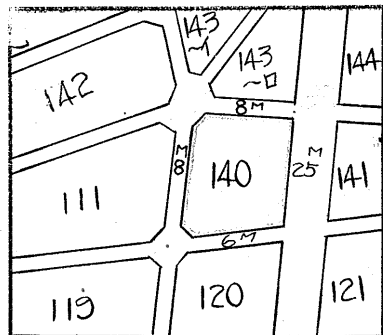

杭=18 口ツト=6


この図面等は、土地区画整理事業に関する参考資料として提供しています。  
 ○図面等は換地処分時のものであり、現在の状況とは異なる場合があります。  
 ○図面等によって、境界等が確定されるものではありません。

城南140B  
トラーバ精度1/1000

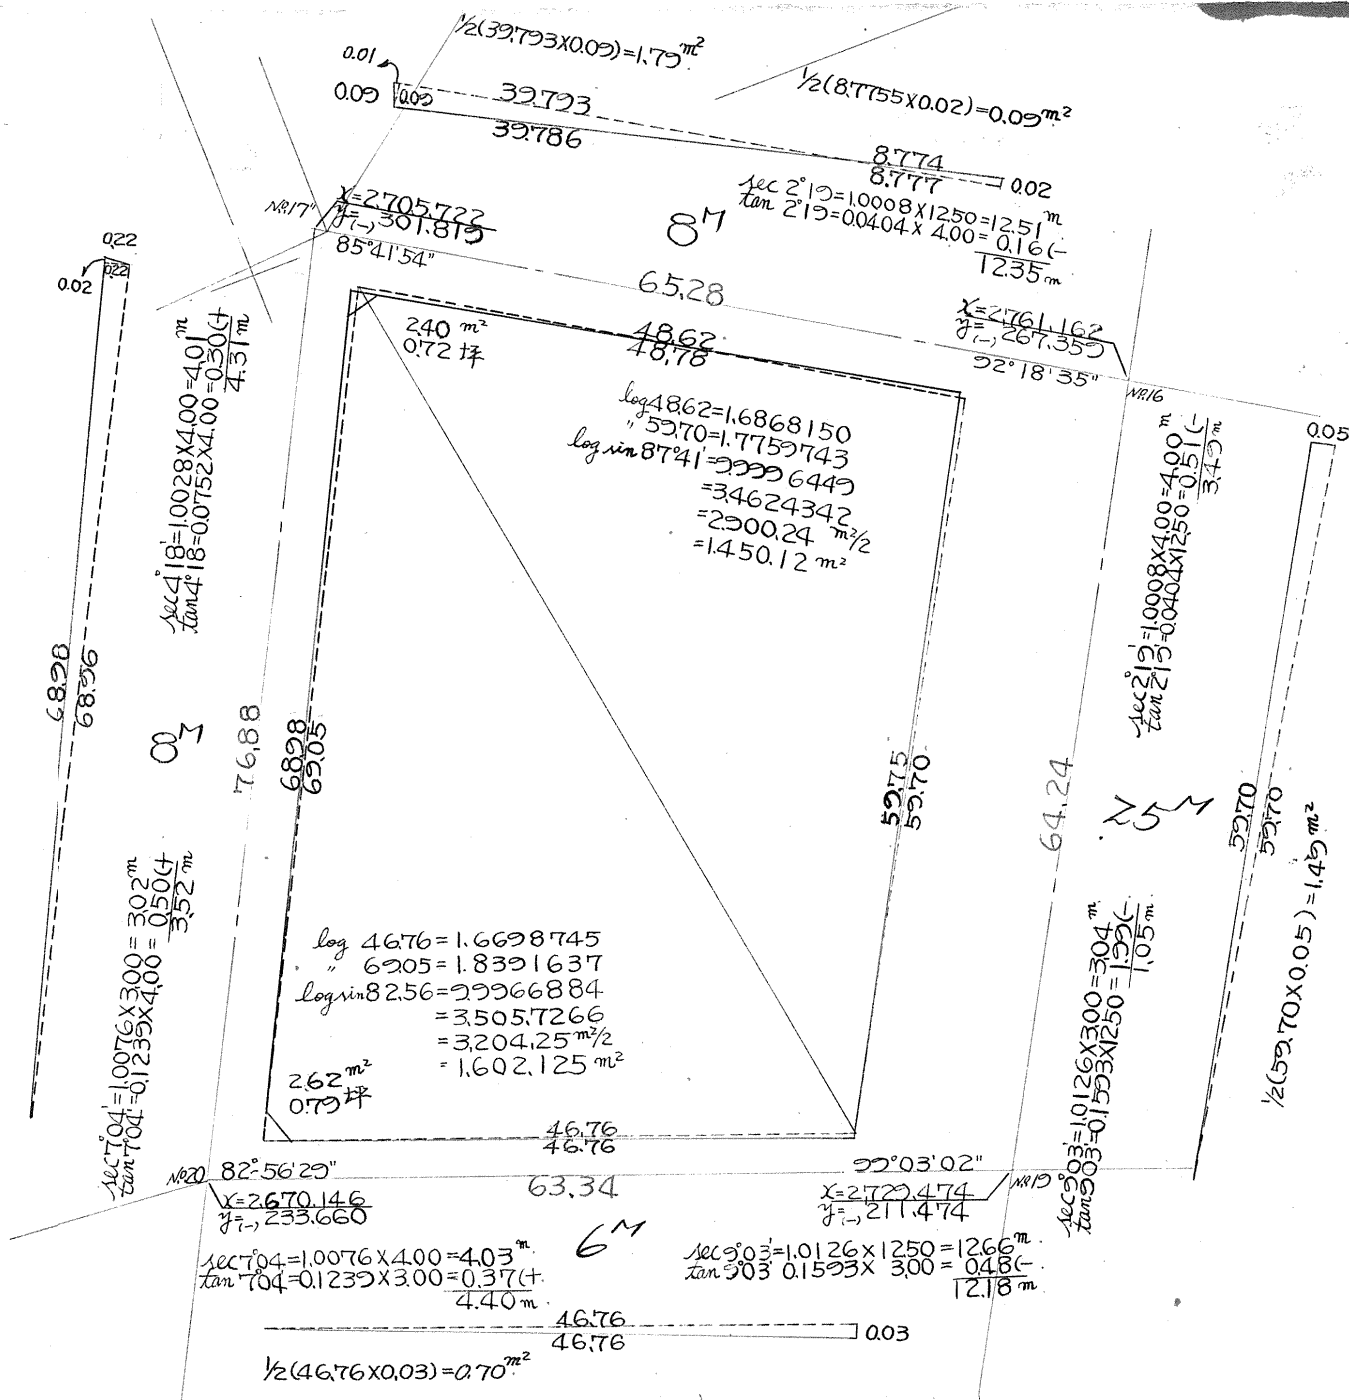

合計面積  $1.450.12 + 1.602.13 + 7.59 + 0.09 + 0.70 - 1.79 - 1.49 = 3.057.35 = (x0.3025 = 924.84) = 924.82$  坪  
 剪除面積  $240 + 262 = 502 = (x0.3025 = 1.51) = 1.51$  坪  
 割込面積  $265.23 = 923.31$  坪

この図面等は、土地区画整理事業に関する参考資料として提供しています。  
 ○図面等は換地処分時のものであり、現在の状況とは異なる場合があります。  
 ○図面等によって、境界等が確定されるものではありません。

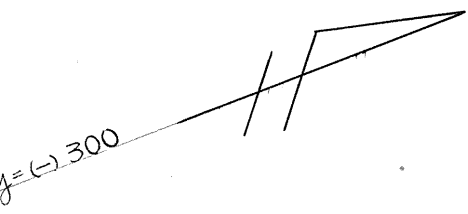

$x=2660$

$y=(-)200$

$x=770$