









課長	係長	測量士	係
			

確定面積平面圖 $S = \frac{1}{600}$

ブロック番号 147 - 1号



新地名 町 丁目

27年 4月 25日

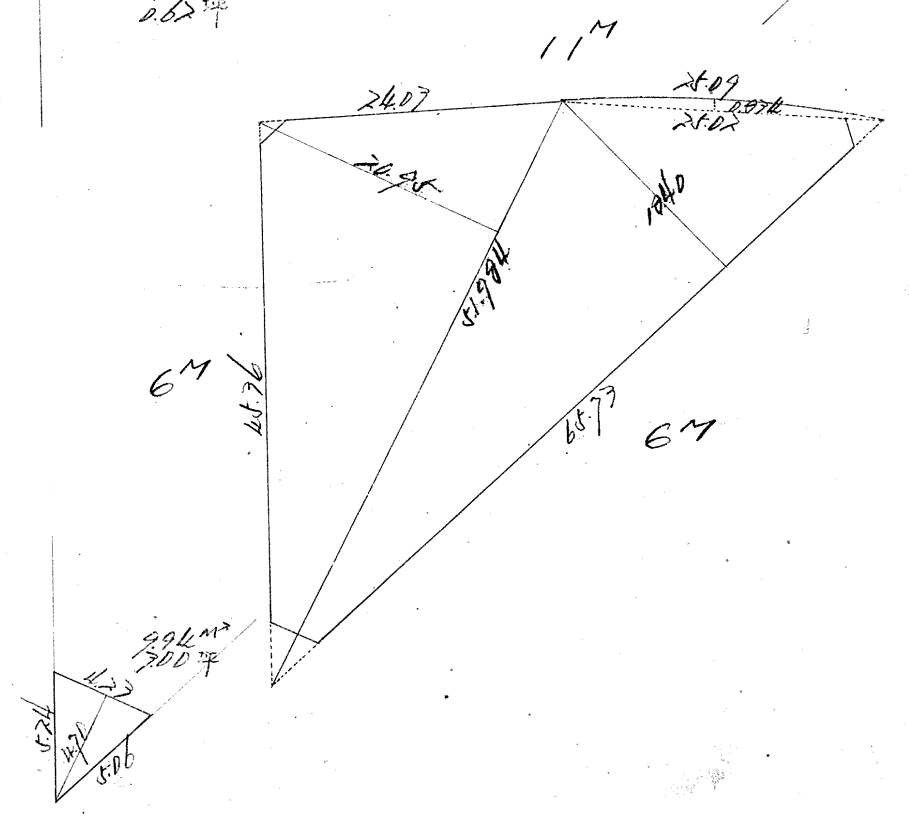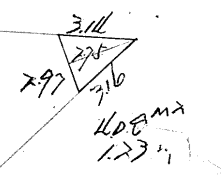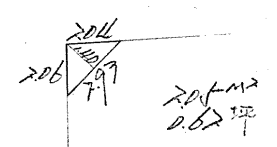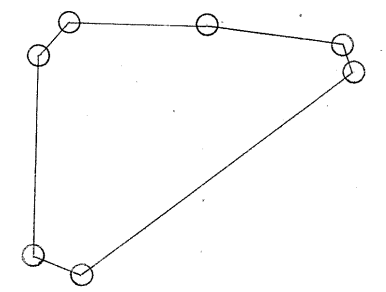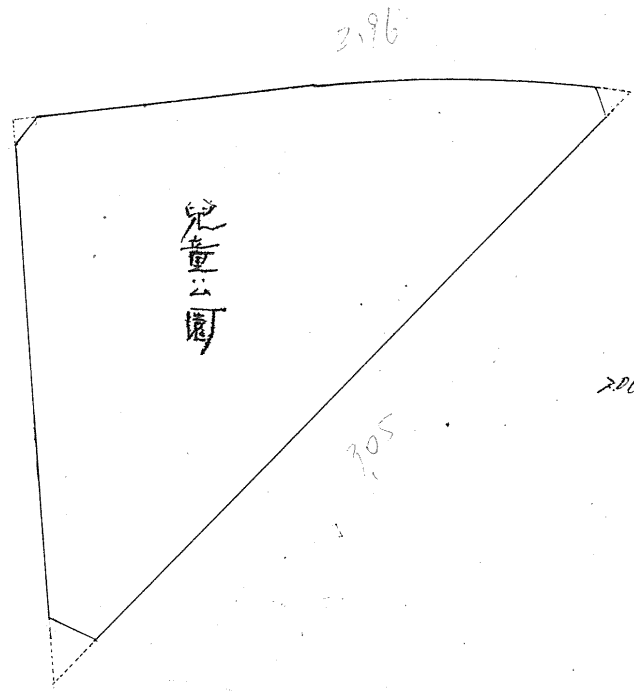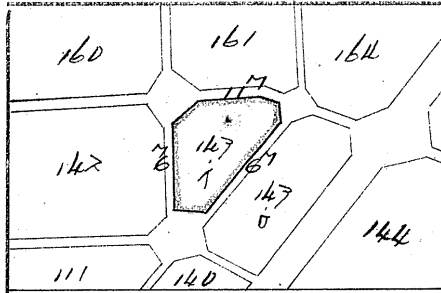

この図面等は、土地区画整理事業に関する参考資料として提供しています。
 ○図面等は換地処分時のものであり、現在の状況とは異なる場合があります。
 ○図面等によって、境界等が確定されるものではありません。

精度 1/1000
y = -400

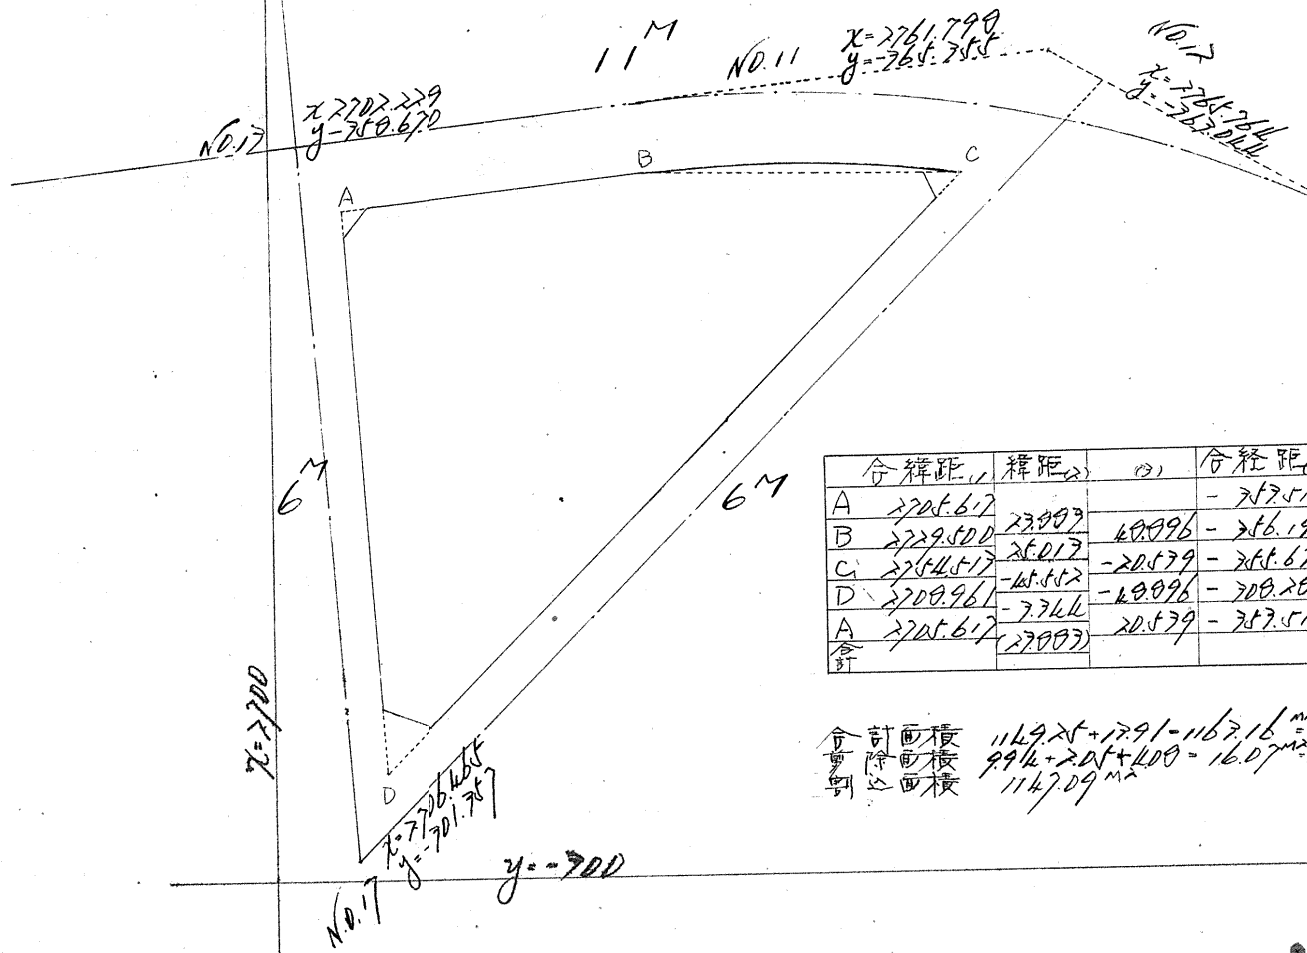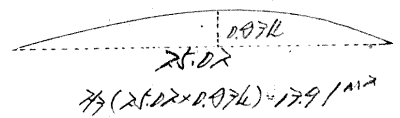

合緯距	緯距	(a)	合経距	経距	(b)	(7x4)	(1x6)

合計面積 $1149.25 + 77.91 = 1167.16 \text{ m}^2$
 算除面積 $99.6 + 20.5 + 400 = 16.07 \text{ m}^2$
 算入面積 1147.09 m^2

751.05 坪
 4.05 坪
 747.00 坪

この図面等は、土地区画整理事業に関する参考資料として提供しています。
 ○図面等は換地処分時のものであり、現在の状況とは異なる場合があります。
 ○図面等によって、境界等が確定されるものではありません。