

課長	係長	測量士	係



確定面積平面圖 $S = \frac{1}{600}$

ブロック番号 城南

145号

新地名 町 丁目


27年 9月 15日

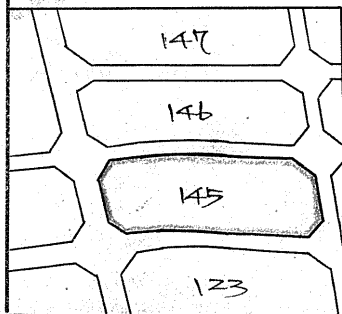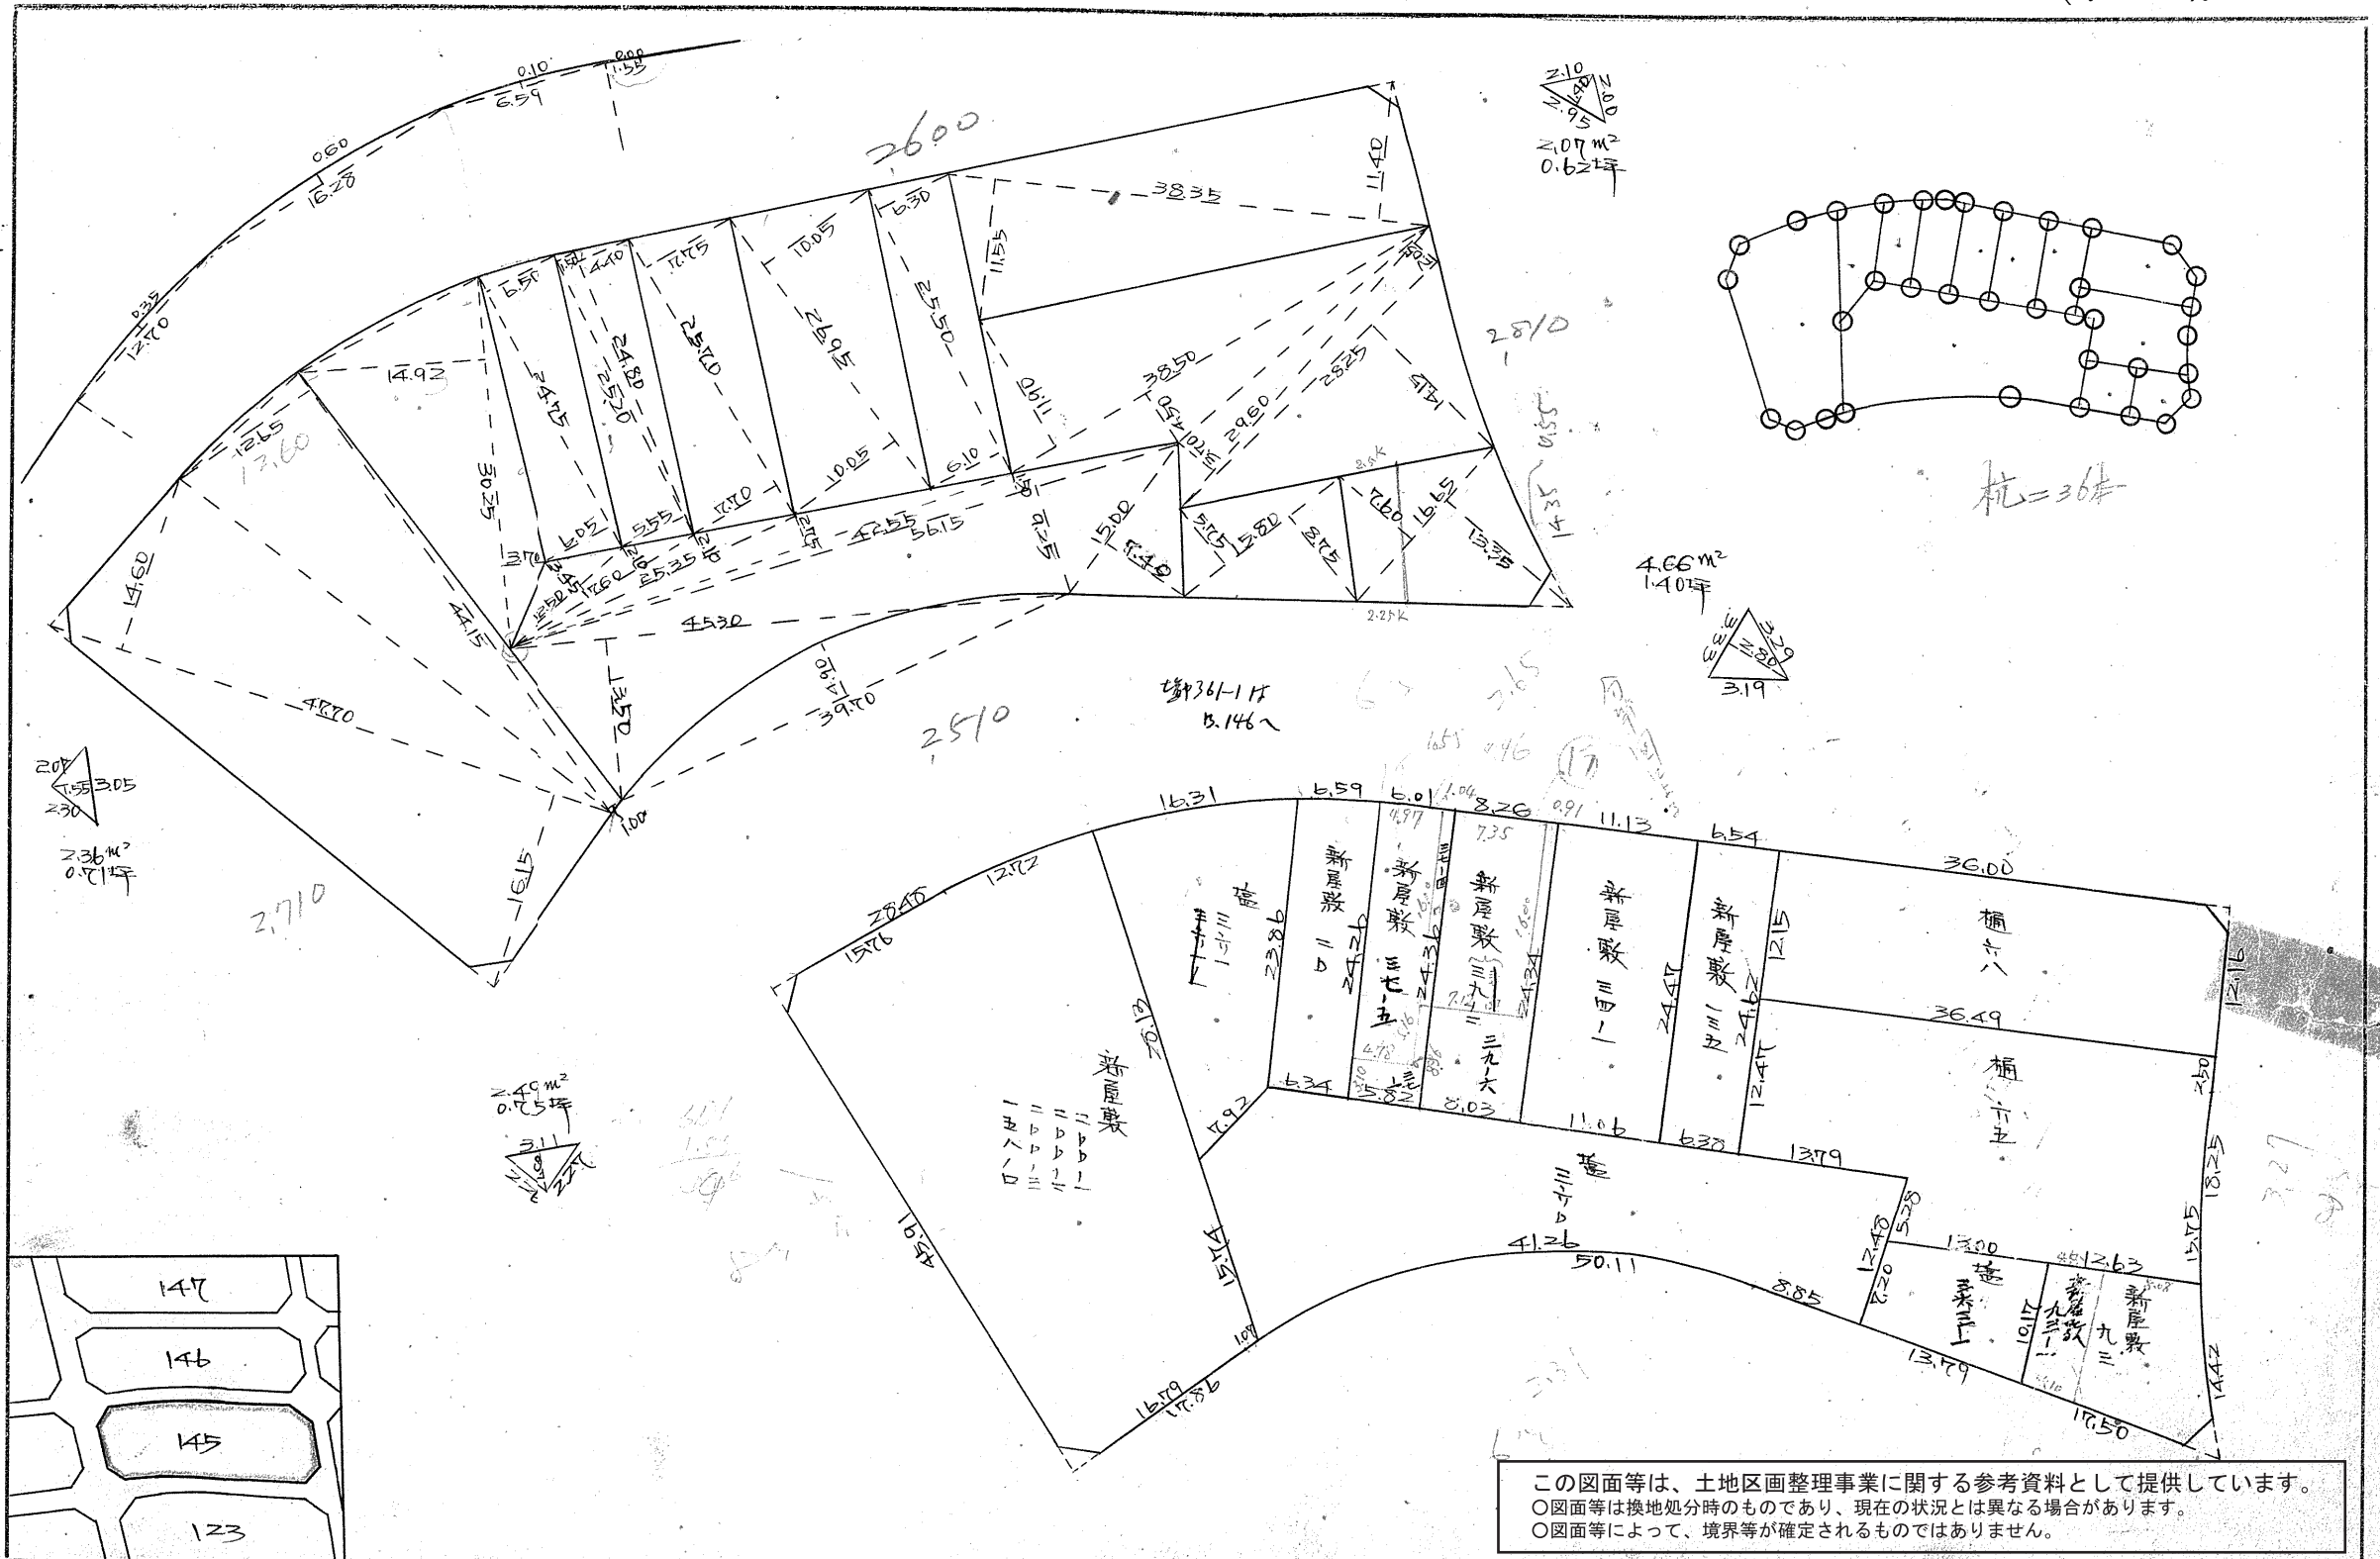

この図面等は、土地区画整理事業に関する参考資料として提供しています。

○図面等は換地処分時のものであり、現在の状況とは異なる場合があります。

○図面等によって、境界等が確定されるものではありません。

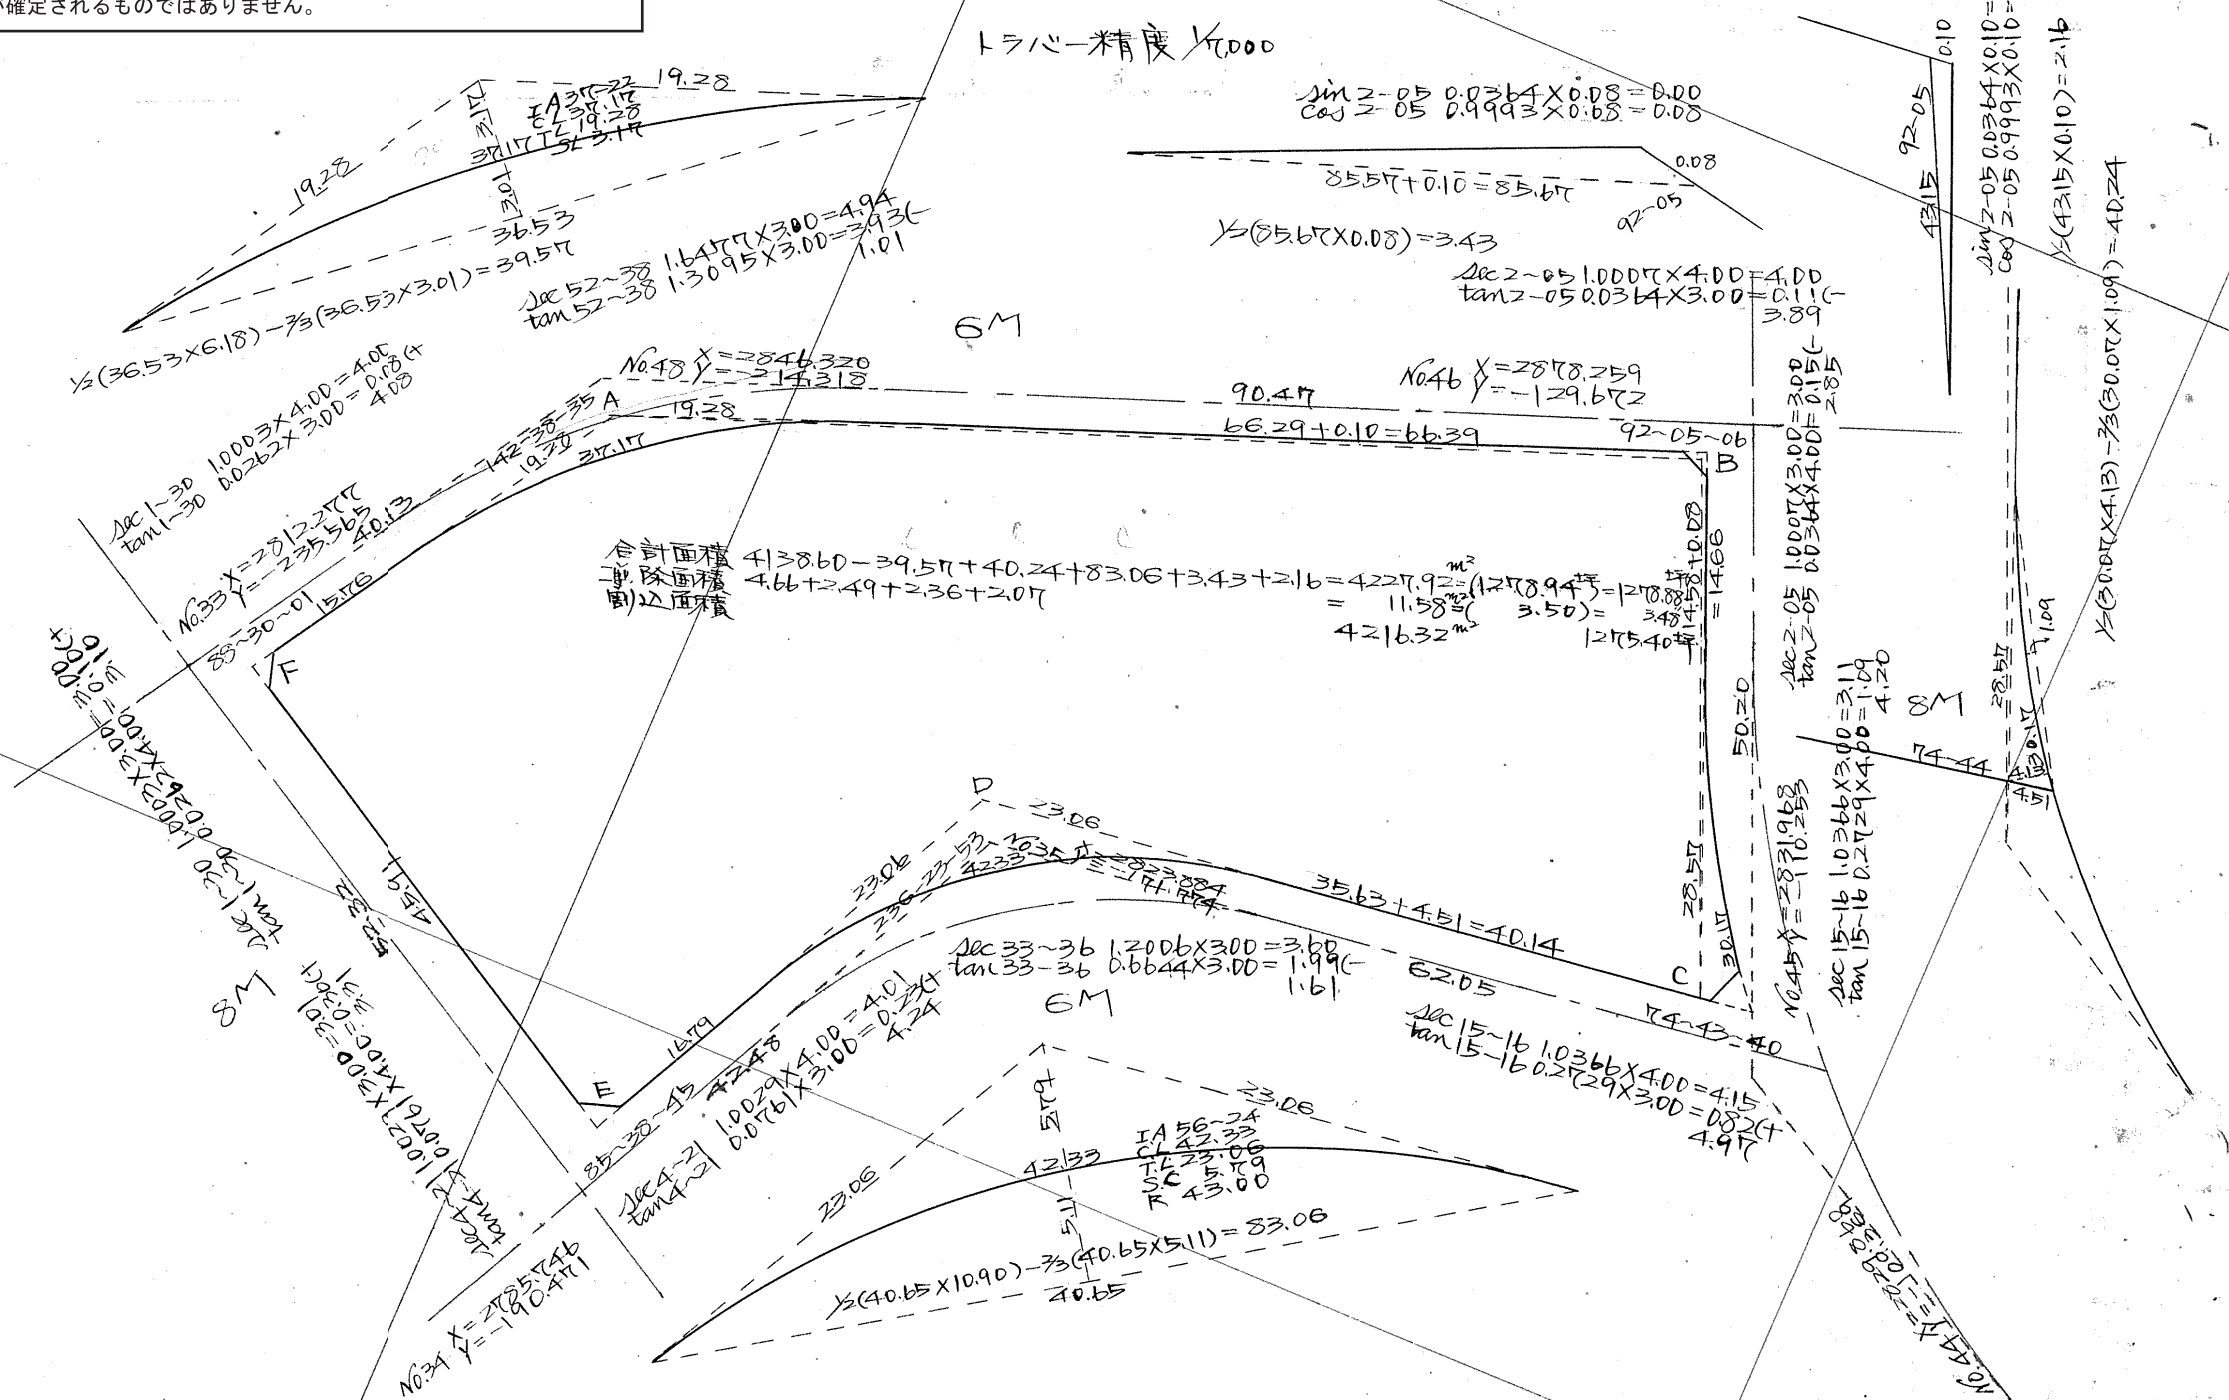

4138.600m²