


課	長	係	長	測量士	係



(分 筆 前)
 確定面積平面図 S = 1/1200

ブロック番号 **宇宿** 124 号


新地名 町 丁目
 年 月 日

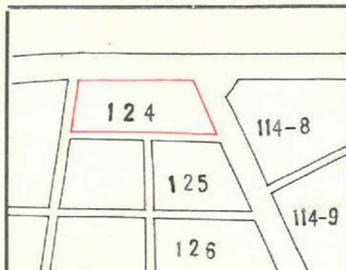


注 下荒田工区の換地処分(349年8月12日)
 仮換地変更

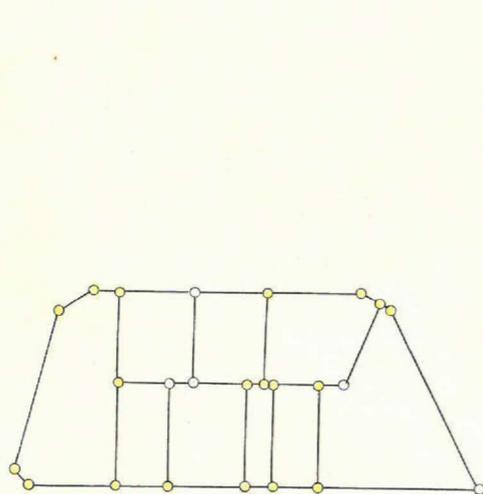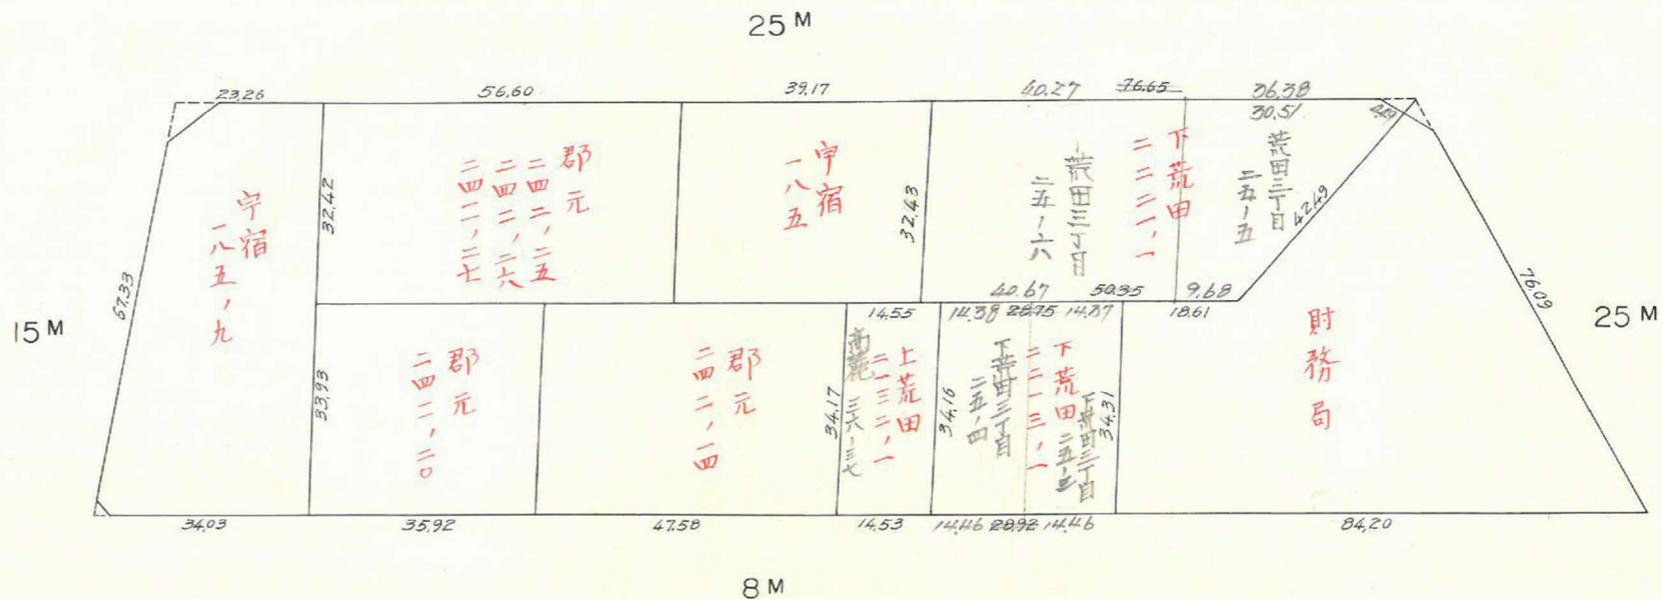

杭 24
 ロット 9

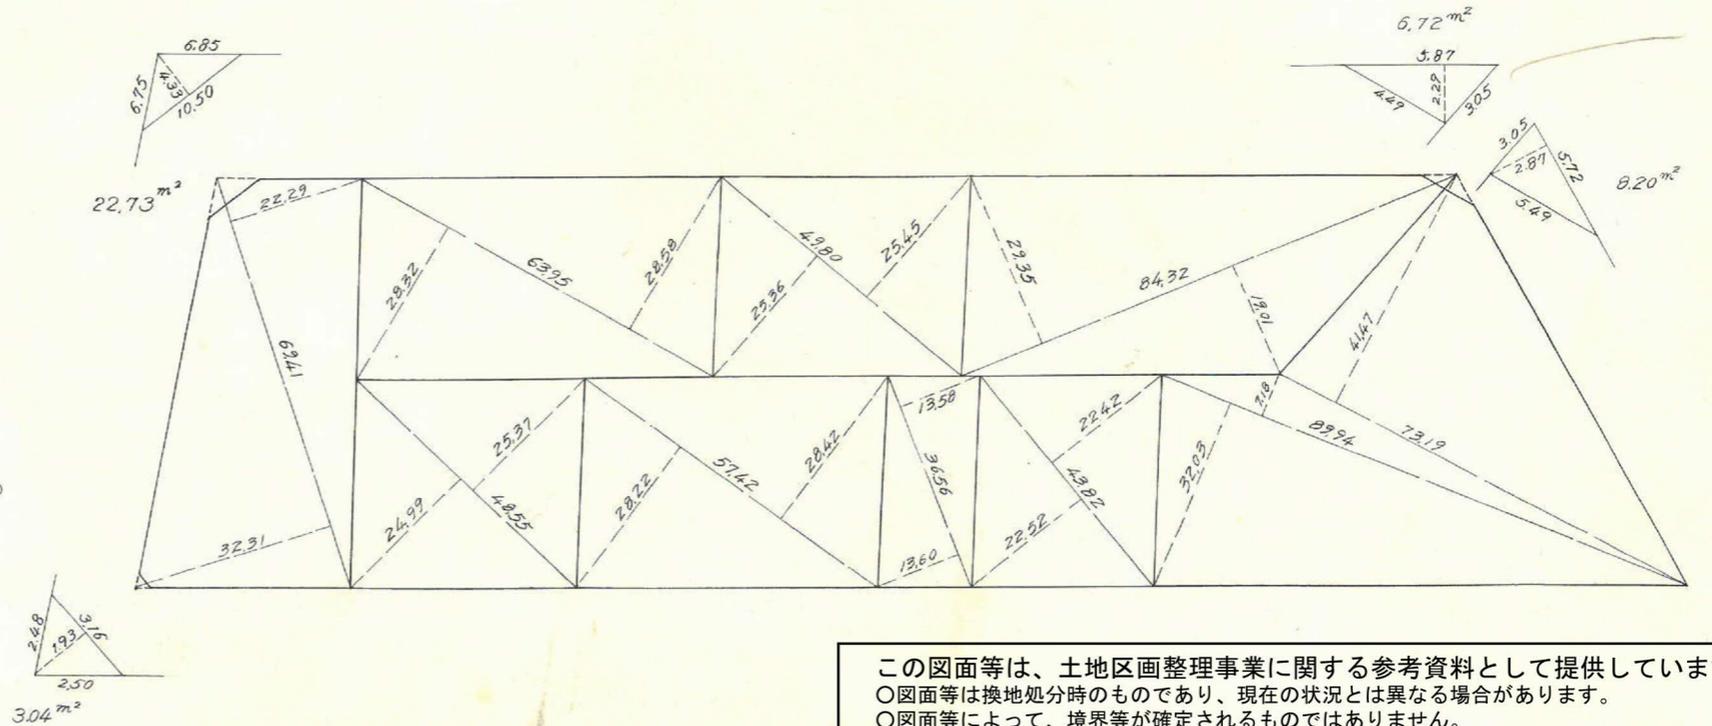

この図面等は、土地区画整理事業に関する参考資料として提供しています。
 ○図面等は換地処分時のものであり、現在の状況とは異なる場合があります。
 ○図面等によって、境界等が確定されるものではありません。

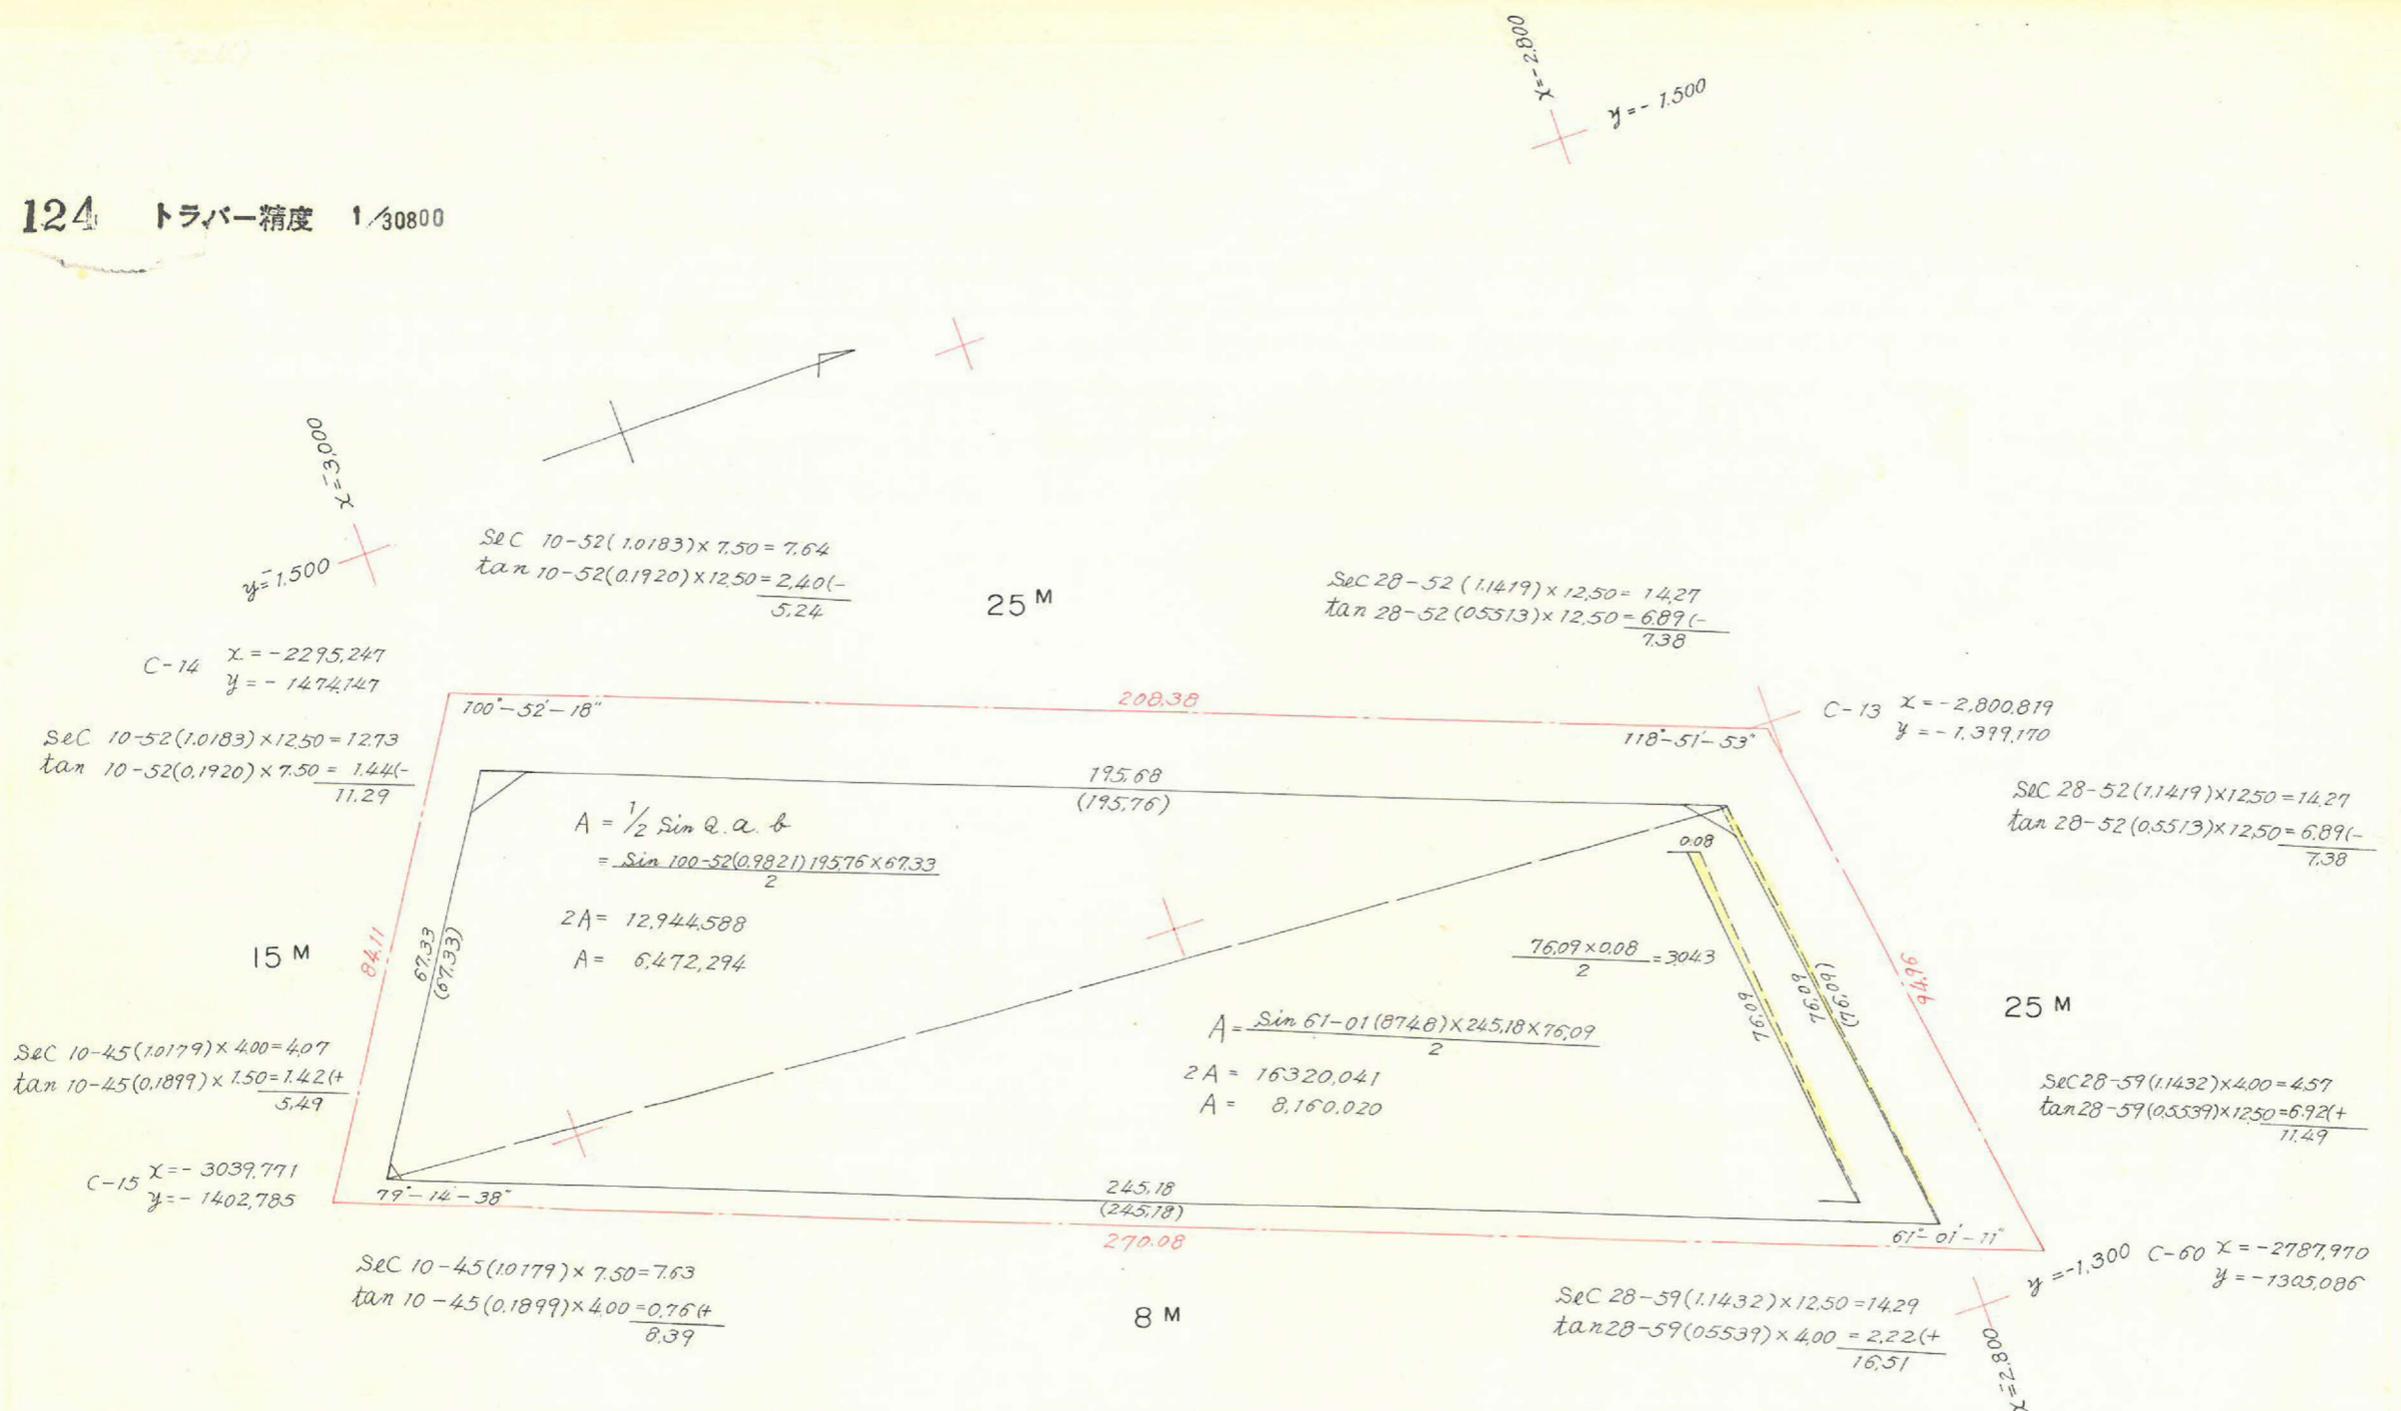

合計面積 = $6472.294 + 8160.020 - 3043 = 14588.27 \text{ m}^2$

剪除 \searrow = $22.73 + 3.04 + 6.72 + 8.20 = 40.69 \text{ m}^2$


この図面等は、土地区画整理事業に関する参考資料として提供しています。
 ○図面等は換地処分時のものであり、現在の状況とは異なる場合があります。
 ○図面等によって、境界等が確定されるものではありません。