


課長	係長	測量士	係





(分筆前)
確定面積平面図 $S = \frac{1}{1200}$

ブロック番号 **宇宿** **125** 号



新地名 町 丁目
 年 月 日

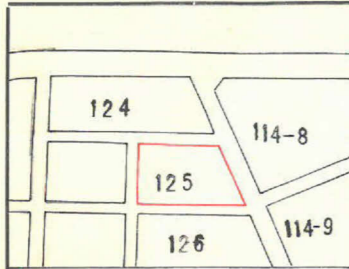

この図面等は、土地区画整理事業に関する参考資料として提供しています。
 ○図面等は換地処分時のものであり、現在の状況とは異なる場合があります。
 ○図面等によって、境界等が確定されるものではありません。

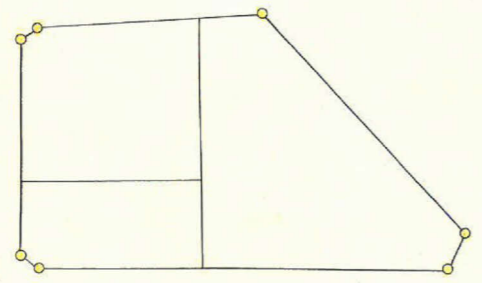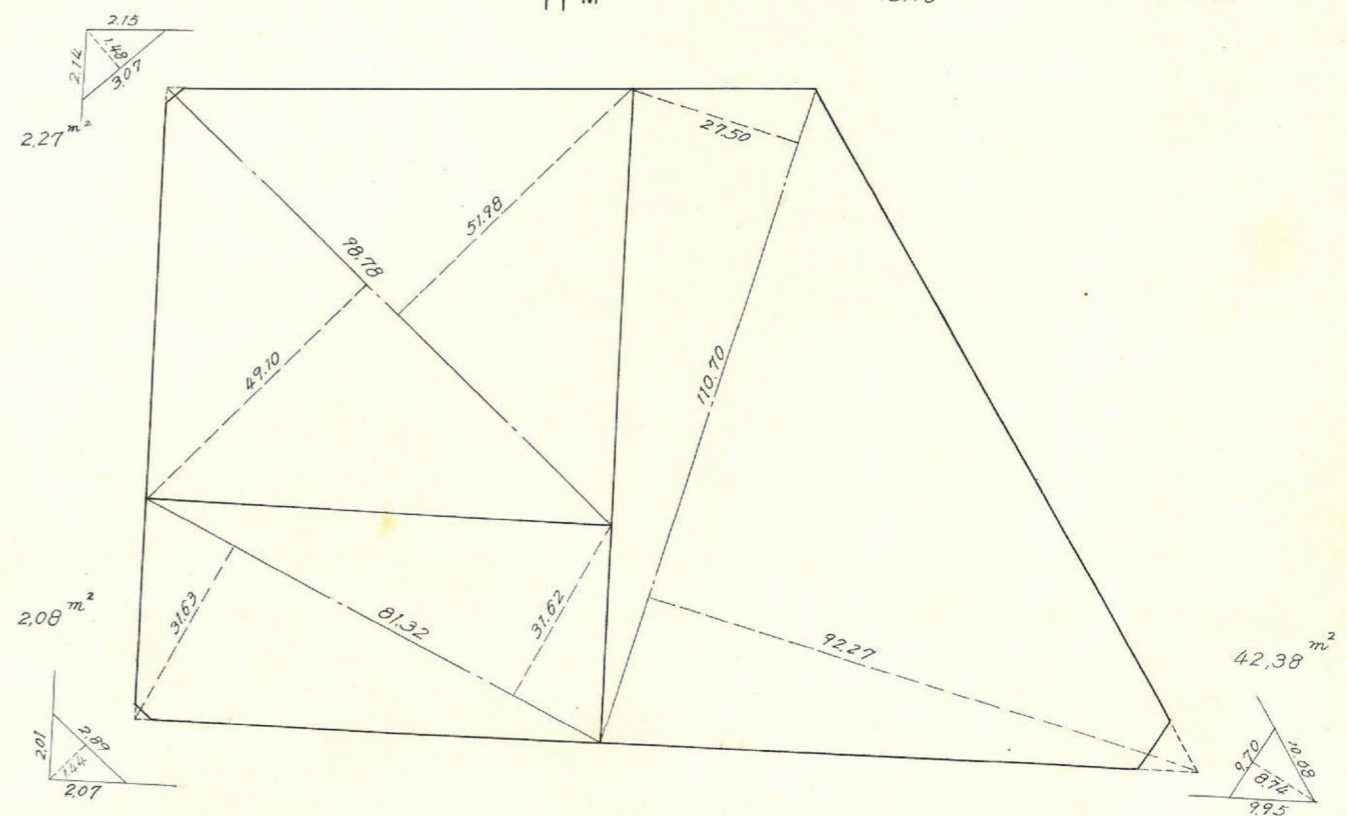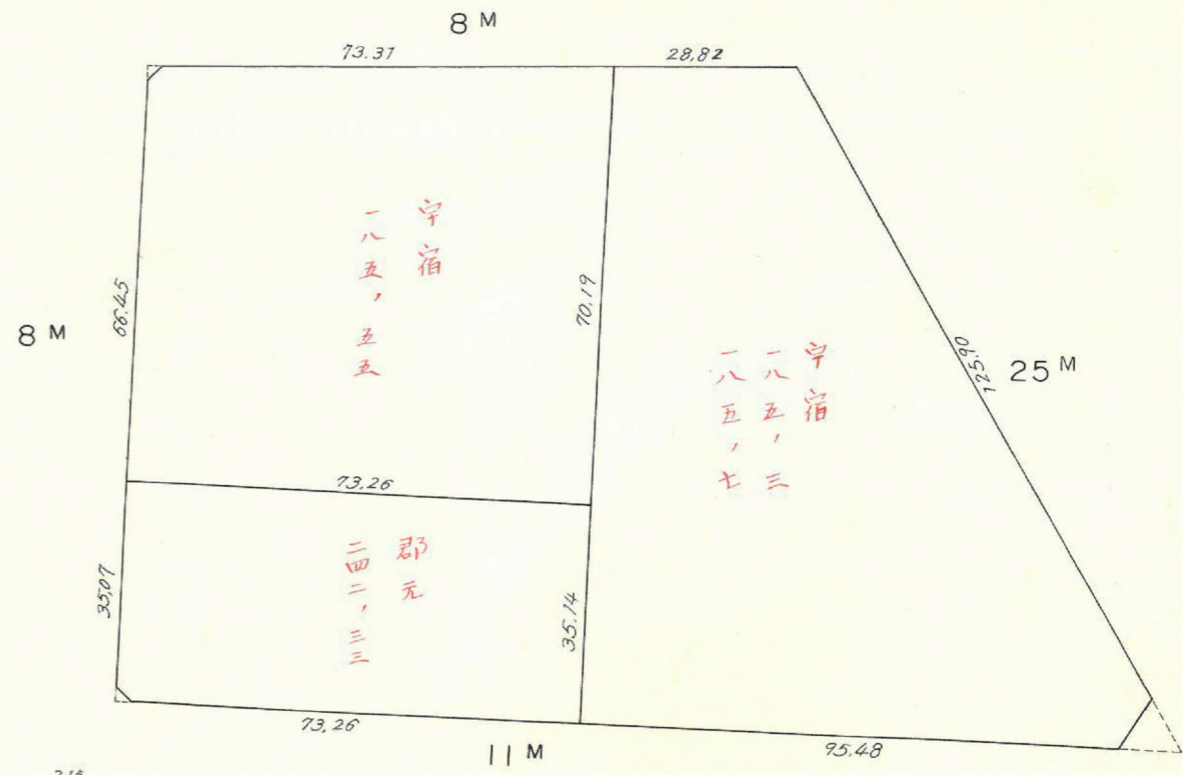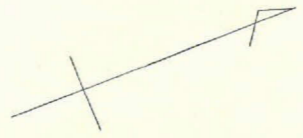

杭 7
 ロツト 3

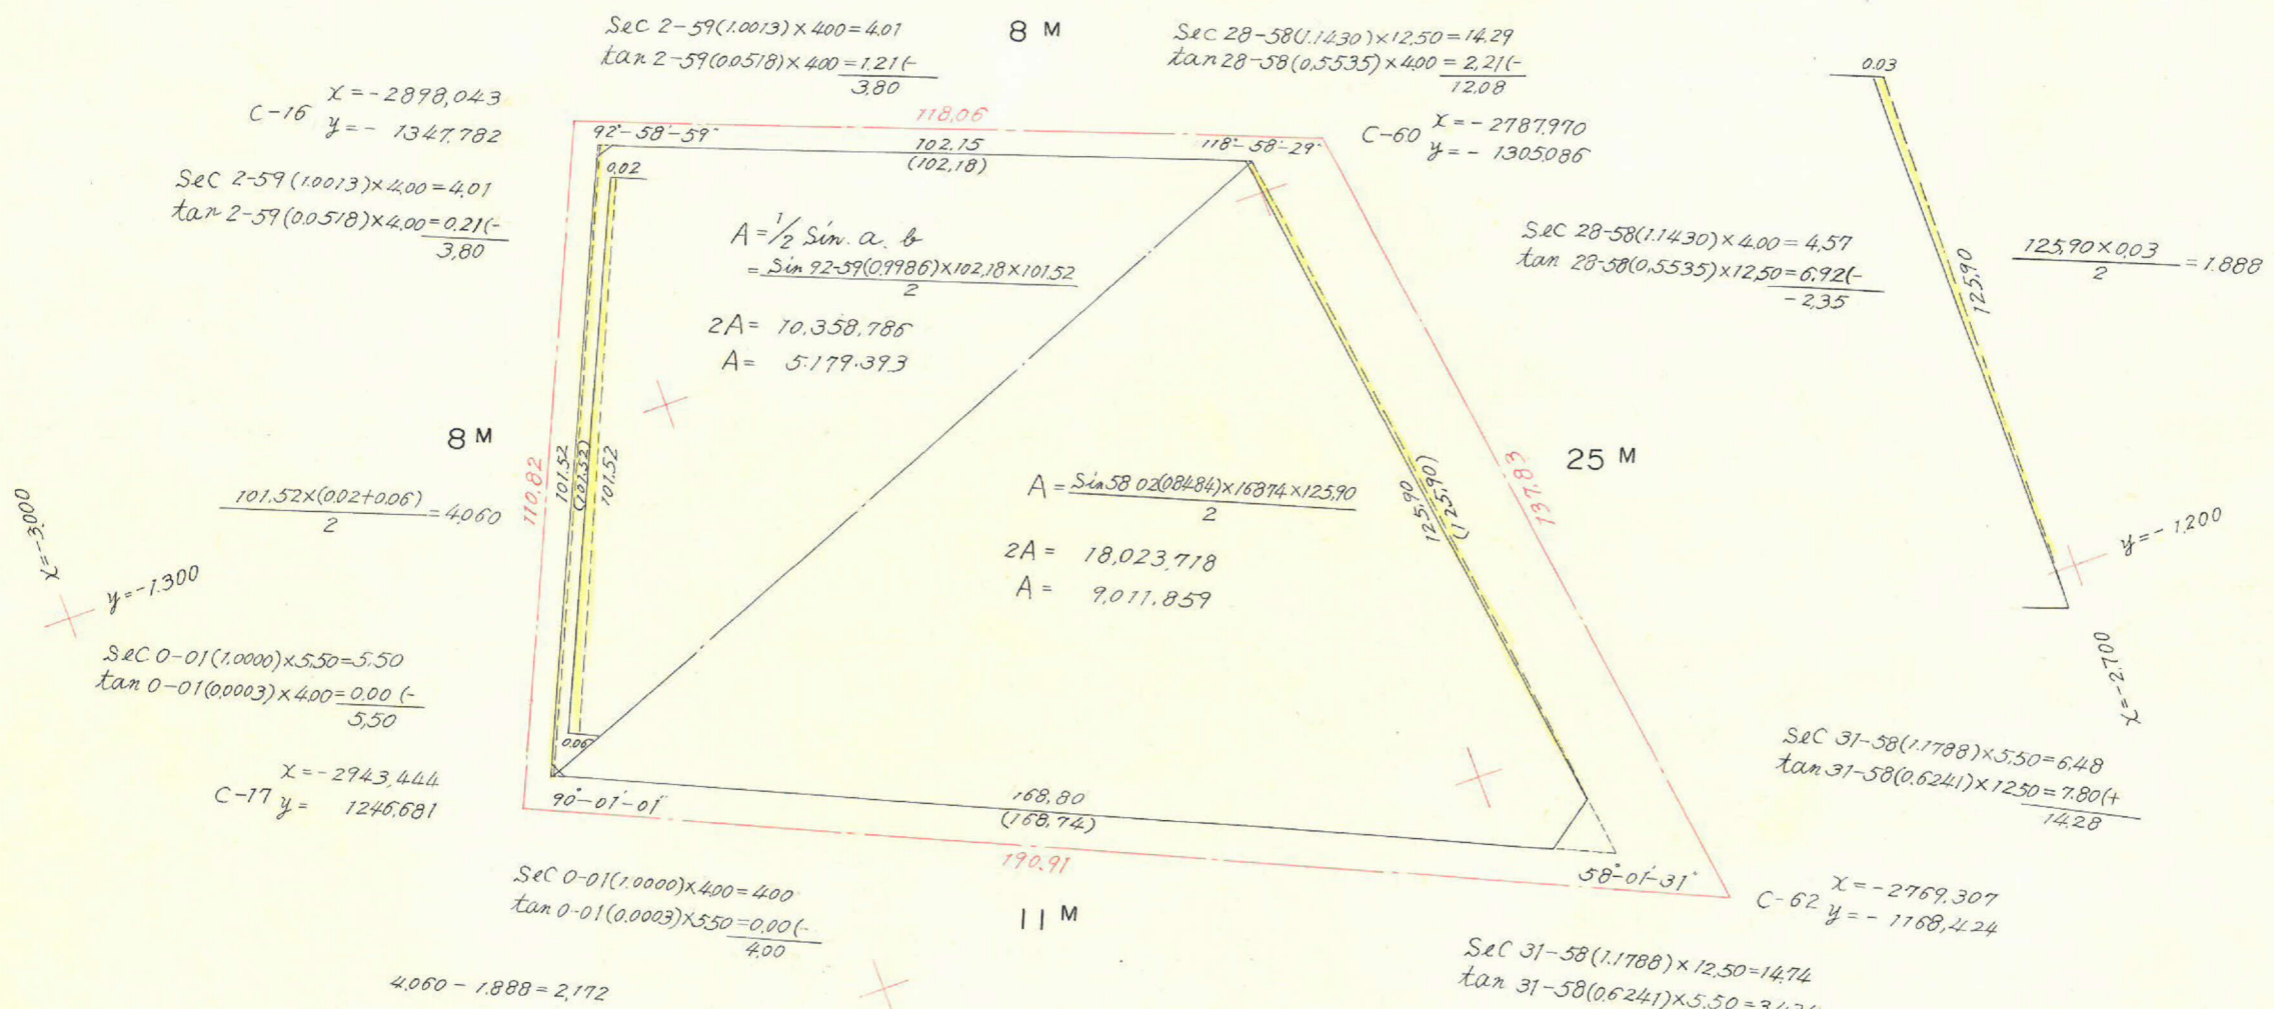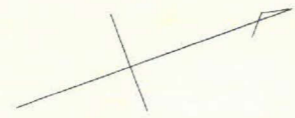

合計面積 = $5.179,393 + 9.011,859 + 2.172 = 14,193.42\ m^2$
 剪除 " = $2.27 + 2.07 + 42.38 = 46.72\ m^2$
 プロット " = $= 14,146.64\ m^2$

この図面等は、土地区画整理事業に関する参考資料として提供しています。
 ○図面等は換地処分時のものであり、現在の状況とは異なる場合があります。
 ○図面等によって、境界等が確定されるものではありません。