

課	長	係	長	測	量	士	係

(分筆前)
確定面積平面圖 $S = \frac{1}{200}$




ブロック番号 **城南**

67号

新地名 町 丁目



平成 25 年 10 月 13 日

73	74	75
	36.4	
66	67	68
	15.7	14 15.4
51	59	60

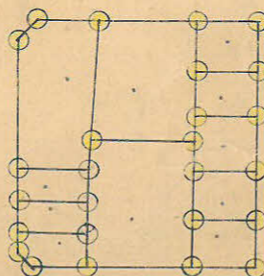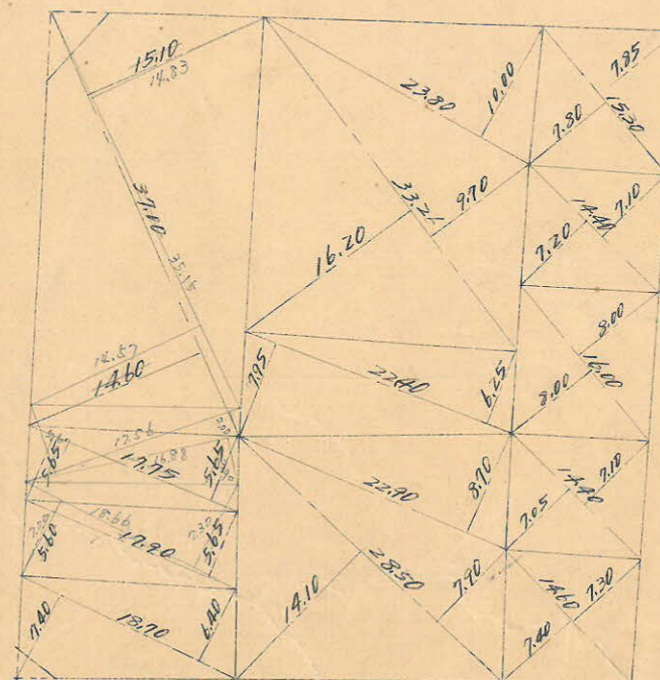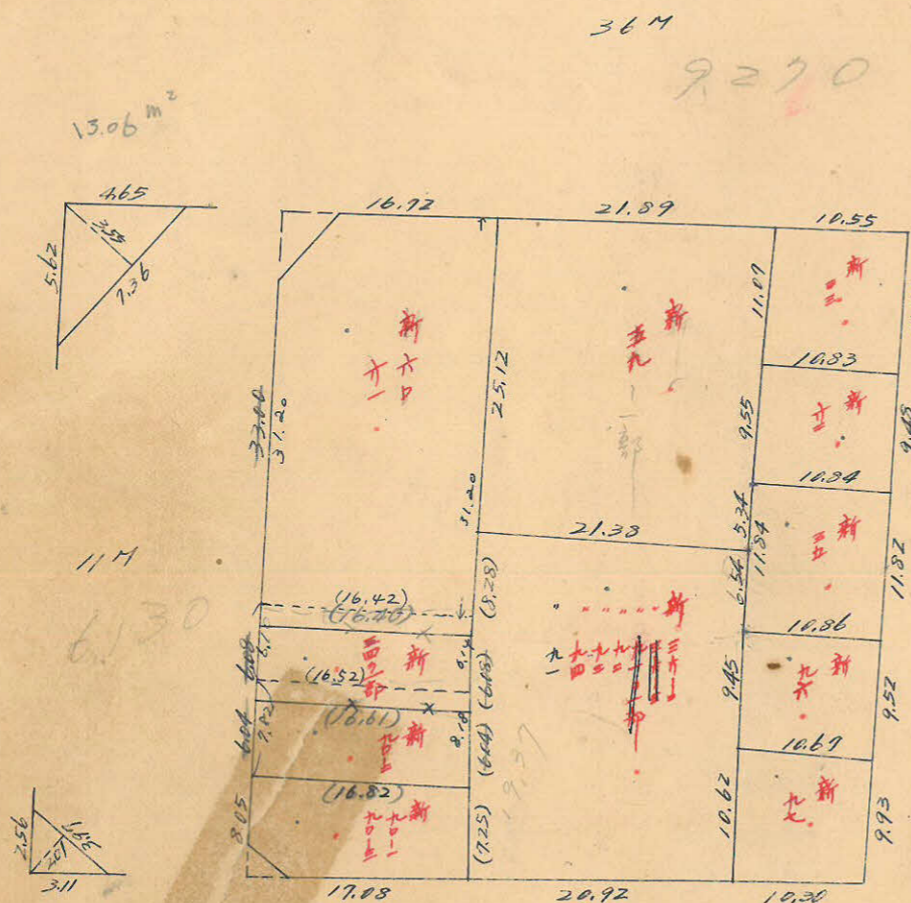

この図面等は、土地区画整理事業に関する参考資料として提供しています。
○図面等は換地処分時のものであり、現在の状況とは異なる場合があります。
○図面等によって、境界等が確定されるものではありません。

x=3400

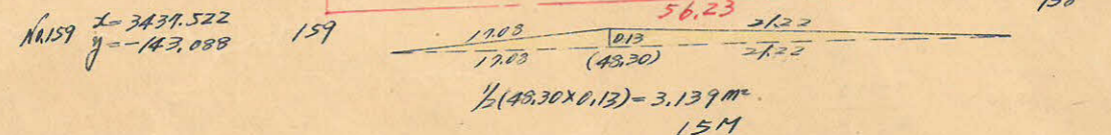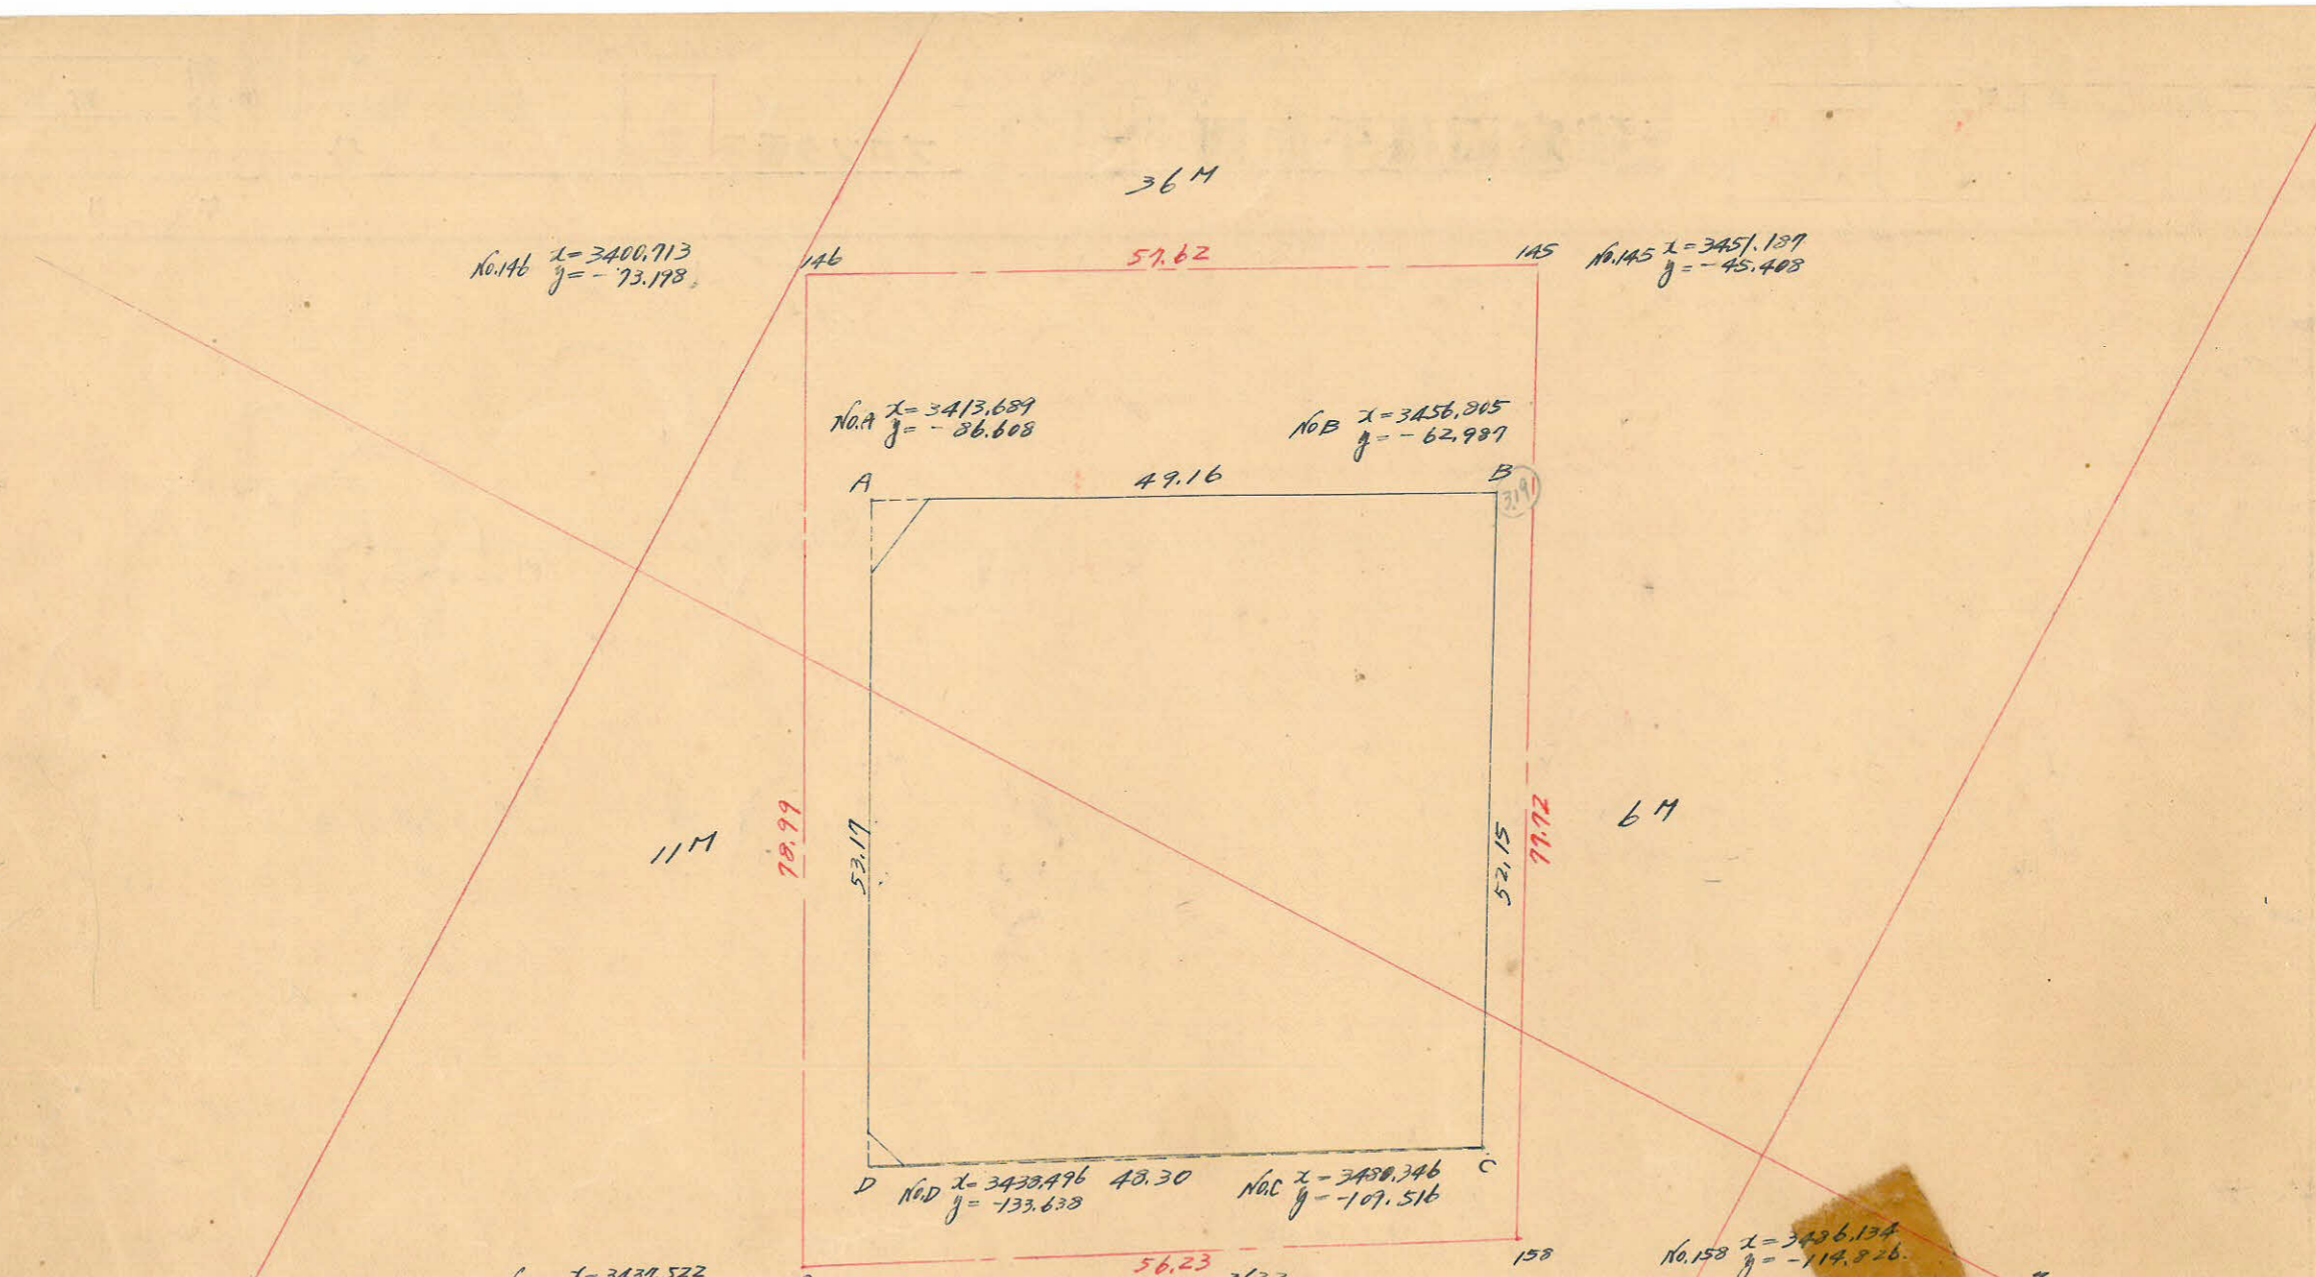

細長	1	2	3	3x4	4	5	6	1x6
	x	dx	dx, 12m+1		y	dy	dy, 12m+1	
A	+3413.689	-34.116			-86.608	-23.621		
B	+3456.805	-23.541	+118.309	+4,178.524	-62.987	+46.527	+27.908	+79,133.489
C	+3480.346	+41.850	+118.309	-2,005.128	-109.516	+24.122	+70.651	+245,889.925
D	+3438.496	+24.807	+118.309	-3,907.703	-133.638	-22.903	-78.767	-78,767.066
A	+3413.689		118.309	+1,535.706	-86.608	-47.030	-70.651	-241,130.542
計								

計 - 5,128,806

+ 5,128,806 x 1/2 = 2564.403

70.7 合計面積 (2564.403 - 3.139) = 2561.26 m²

x=3500

この図面等は、土地区画整理事業に関する参考資料として提供しています。
 ○図面等は換地処分時のものであり、現在の状況とは異なる場合があります。
 ○図面等によって、境界等が確定されるものではありません。