
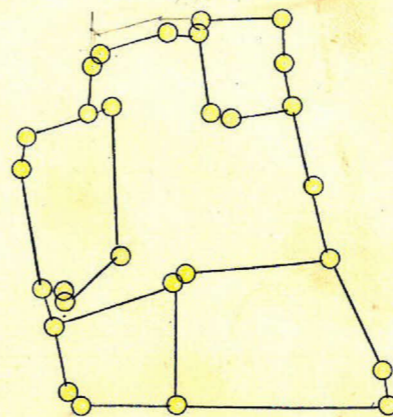
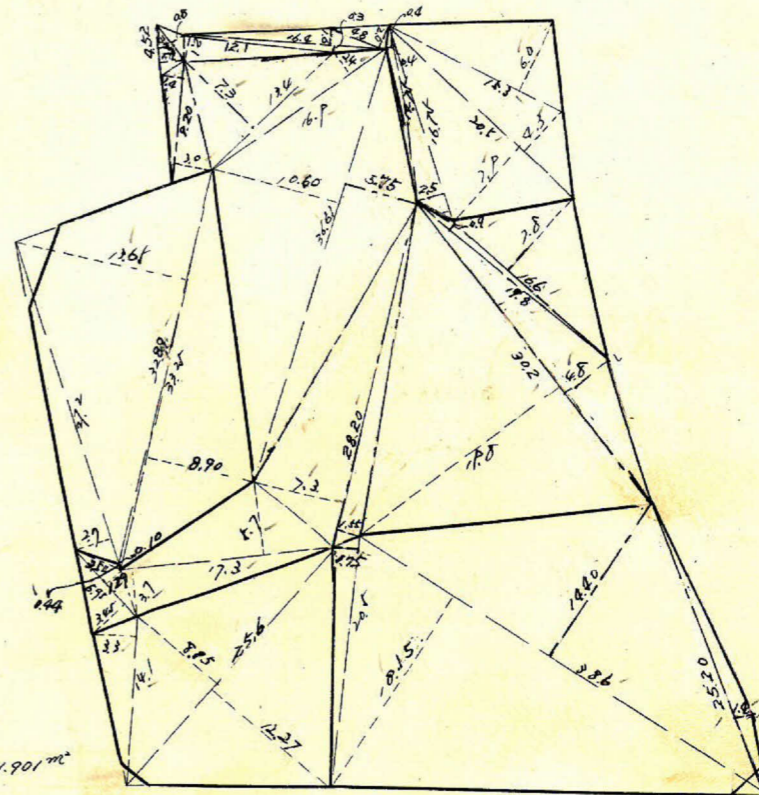
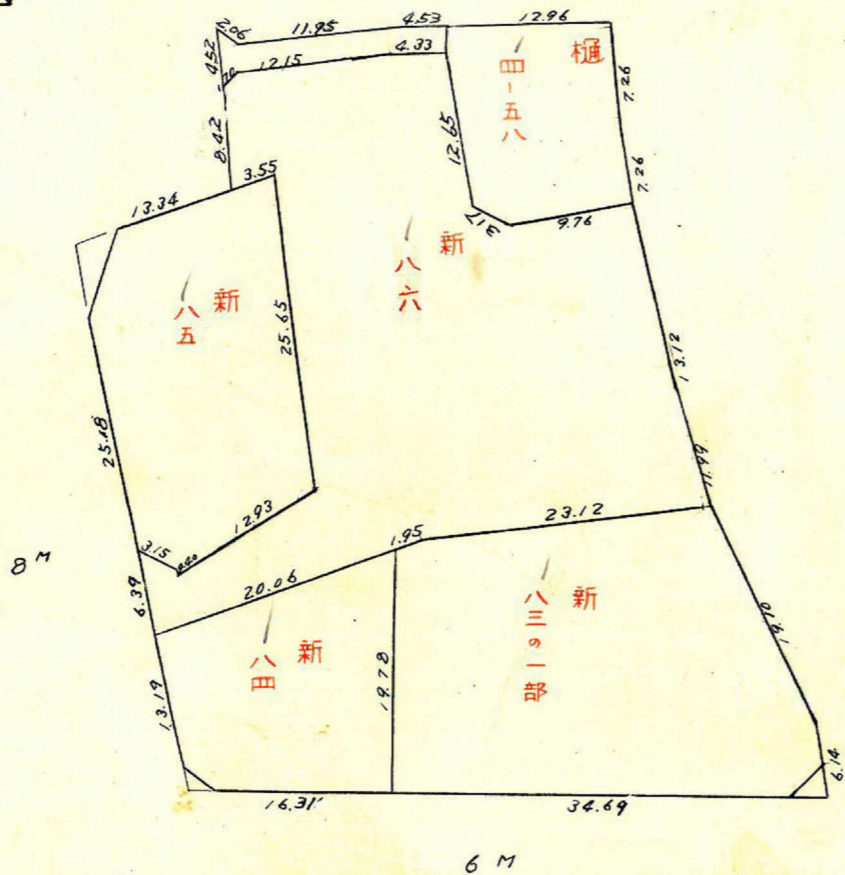


課長	係長	測量士	係

(分筆前)
 確定面積平面図 $S = \frac{1}{600}$

ブロック番号 草 田 40-3 号

新地名 町 丁目
 年 月 日

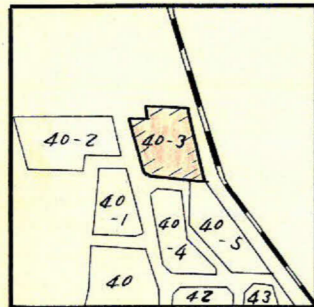

ロット 5
 杭 20本



この図面等は、土地区画整理事業に関する参考資料として提供しています。
 ○図面等は換地処分時のものであり、現在の状況とは異なる場合があります。
 ○図面等によって、境界等が確定されるものではありません。


草牟田 40-37017

縮尺 = $\frac{1}{600}$
 トラバ = 精度 = $\frac{1}{39,000}$

No178
 x-3348.587
 y-1292.874

No17
 x-3379.973
 y-1327.424

No16
 x-3424.586
 y-1394.819

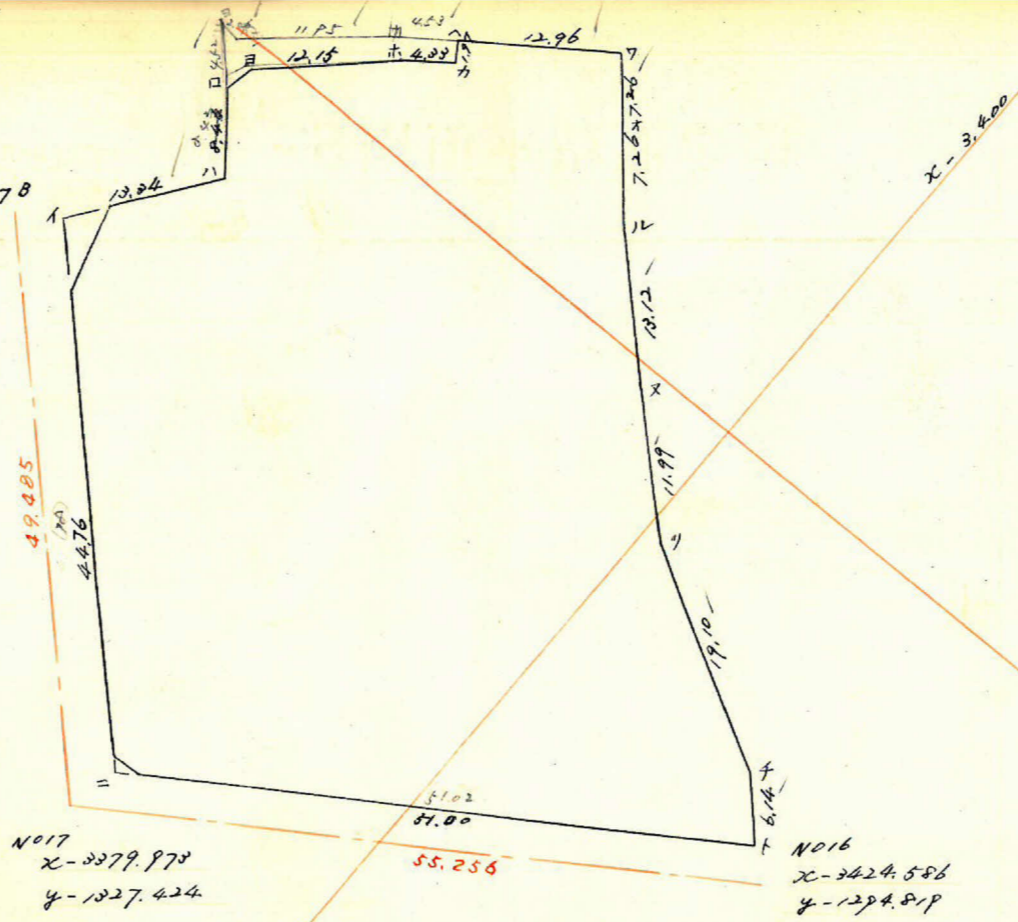

測点	x	Δx	Δx ⁿ + Δx ⁿ⁺¹	y	Δy	Δy ⁿ + Δy ⁿ⁺¹	倍面積	倍面積	
I	-3348.106	+ 32.938		-1292.737	- 30.351				
=	-3381.044	+ 40.983	+ 73.921	-1329.088	+ 30.400	+ 0.049	- 97.803.988	- 165.6.1	
ト	-3422.027	- 43.91	+ 36.592	-1292.688	+ 4.286	+ 34.886	- 47.302.039	- 118.696.428	
ケ	-3417.636	- 4.381	- 21.473	-1288.402	+ 8.527	+ 12.823	+ 27.665.856	- 43.824.346	
リ	-3400.554	- 17.082	- 26.319	-1279.865	+ 7.650	+ 16.187	+ 33.684.766	- 55.044.767	
ヌ	-3391.317	- 9.237	- 19.050	-1272.215	+ 8.708	+ 16.358	+ 24.235.695	- 55.475.163	
ル	-3381.504	- 9.813	- 15.099	-1263.507	+ 8.708	+ 12.621	+ 19.077.692	- 46.296.171	
ヘ	-3376.218	- 5.286	- 10.042	-1258.524	+ 4.983	+ 10.561	+ 12.638.098	- 35.656.238	
エ	-3371.462	- 4.756	- 15.054	-1252.946	+ 5.578	+ 2.283	+ 18.861.849	+ 7.697.047	
セ	-3361.164	- 10.298	- 13.884	-1260.807	- 7.861	- 10.427	+ 17.505.044	+ 25.719.089	
テ	-3357.528	- 3.586	- 11.701	-1263.573	- 2.766	- 11.533	+ 14.785.068	+ 38.722.997	
チ	-3349.463	- 8.115	- 10.172	-1292.340	- 8.767	- 8.703	+ 12.942.242	+ 29.150.376	
リ	-3347.406	+ 2.057	+ 1.074	-1272.276	+ 9.064	- 3.254	- 12.920.088	+ 10.892.459	
ロ	-3350.477	+ 3.071	+ 8.578	-1275.594	- 3.318	- 9.689	- 10.942.045	+ 32.462.723	
ハ	-3355.984	+ 5.507	+ 2.971	-1281.965	- 6.371	- 17.143	+ 3.029.539	+ 57.531.633	
イ	-3348.106	+ 7.878	+ 25.060	-1292.737	- 10.772	- 17.143	+ 3.029.539	+ 57.531.633	
		+ (32.938)			- (30.351)	- (41.123)	- 32.395.989	+ 137.684.163	
							+ 5.298.300	- 5298.298	1/2 = 2649.150 = 801.367

合計面積 = 2649.150 = 801.367[㎡]
 切除面積 = 1603.1[㎡] = 4.849[㎡]
 剥下面積 = 2633.049 = 796.518[㎡]

この図面等は、土地区画整理事業に関する参考資料として提供しています。
 ○図面等は換地処分時のものであり、現在の状況とは異なる場合があります。
 ○図面等によって、境界等が確定されるものではありません。