
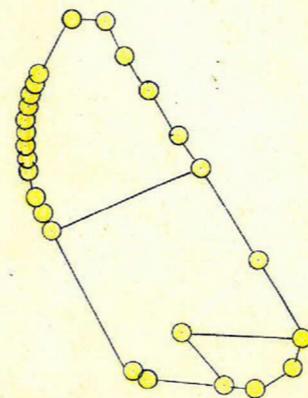
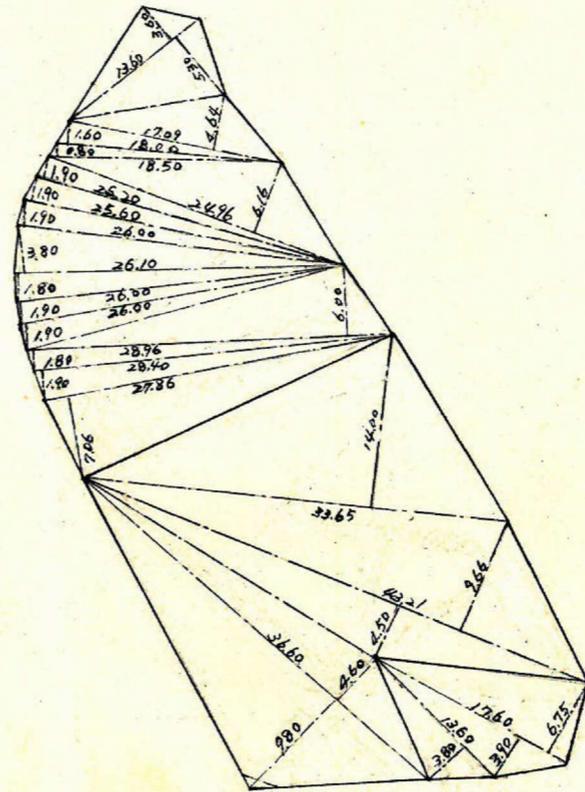


課長	係長	測量士	係

(分筆前)
 確定面積平面図 $S = \frac{1}{600}$

ブロック番号 草平用 40-5 号

新地名 _____ 町 _____ 丁目 _____
 年 _____ 月 _____ 日

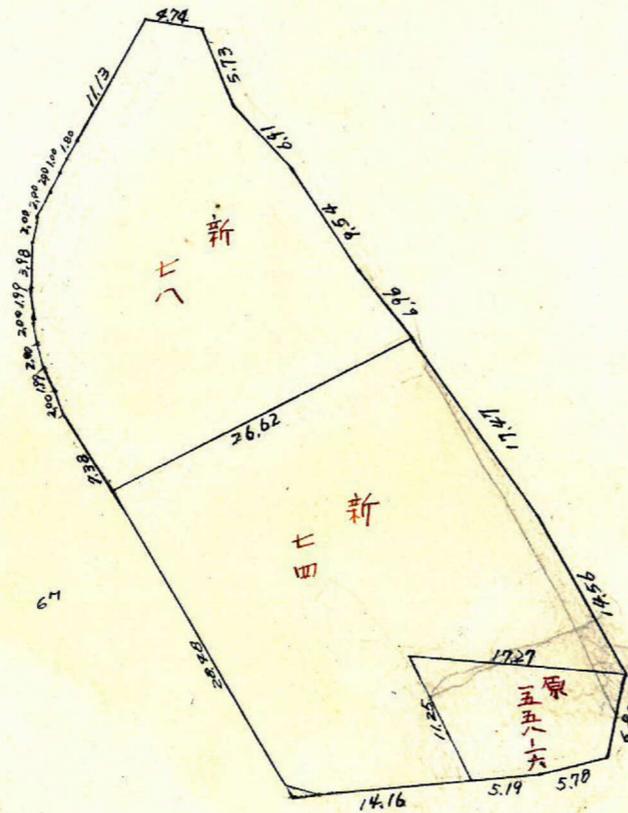

口 3
 柱 26本

この図面等は、土地区画整理事業に関する参考資料として提供しています。
 ○図面等は換地処分時のものであり、現在の状況とは異なる場合があります。
 ○図面等によって、境界等が確定されるものではありません。

草牟田 40-57^〇47

縮尺 $\frac{1}{600}$
 1/2000

この図面等は、土地区画整理事業に関する参考資料として提供しています。
 ○図面等は換地処分時のものであり、現在の状況とは異なる場合があります。
 ○図面等によって、境界等が確定されるものではありません。

No.15 $x = -3426.365$
 $y = 1297.325$

$x = 3428.328$
 $y = 1320.462$
 $x = 3428.802$
 $y = 1324.885$
 $x = 3429.536$
 $y = 1327.207$
 $x = 3431.077$
 $y = 1330.452$
 $x = 3433.110$
 $y = 1333.110$
 $x = 3436.064$
 $y = 1336.426$

No.14
 No.13
 No.12
 No.11
 No.10
 No.9
 No.8

$x = 3439.486$
 $y = 1339.163$

No.7 $x = 3472.088$
 $y = 1347.906$

測点	x	Δx	$\Delta x^2 + \Delta x^{\prime 2}$	y	Δy	$\Delta y^2 + \Delta y^{\prime 2}$	倍面積	倍面積
1	3431.860			-1306.486				
0	3436.363	+ 4.503	+ 20.996	1305.006	+ 1.480	- 2.083	- 11.739.833	+ 7157.944
ハ	3440.856	+ 4.493	+ 20.805	1308.569	- 3.563	- 5.954	- 14.139.088	+ 20.486.556
ニ	3447.168	+ 6.312	+ 40.843	1310.960	- 2.391	- 6.560	- 19.458.579	+ 22.613.422
ホ	3455.699	+ 8.531	+ 72.800	1315.129	- 4.169	- 7.202	- 19.463.909	+ 24.887.944
ヘ	3461.968	+ 6.269	+ 39.299	1318.162	- 3.033	- 10.853	- 28.919.156	+ 37.572.738
キ	3477.638	+ 15.670	+ 245.172	1325.982	- 7.820	- 15.262	- 37.355.565	+ 53.082.666
ク	3490.140	+ 12.502	+ 156.268	1333.424	- 7.444	- 13.889	- 19.825.378	+ 48.474.554
コ	3497.506	- 2.366	- 5.600	1339.871	- 6.445	- 11.337	+ 23.963.367	+ 39.594.540
サ	3489.421	- 3.085	- 9.515	1344.763	- 4.892	+ 14.375	+ 26.836.090	+ 50.160.426
シ	3472.550	- 16.871	- 284.130	1354.246	+ 9.483	+ 7.997	+ 65.179.860	- 27.769.982
チ	3441.291	- 31.259	- 975.374	1336.766	+ 17.480	+ 18.941	+ 45.949.494	- 68.623.782
リ	3438.176	- 3.115	- 9.707	1334.305	+ 2.461	+ 3.920	+ 5.972.349	- 13.477.650
ロ	3436.815	- 1.361	- 1.851	1332.846	+ 1.459	+ 3.030	+ 34.94.722	- 10.413.549
ヲ	3435.554	- 1.261	- 1.588	1331.275	+ 1.571	+ 3.130	+ 3333.513	- 10.753.284
ヅ	3434.311	- 1.243	- 1.545	1329.716	+ 1.559	+ 2.444	+ 2445.348	- 8.393.456
ヅ	3433.715	- 0.596	- 0.355	1328.831	+ 0.885	+ 3.479	+ 2576.603	- 11.945.894
ヅ	3432.372	- 1.343	- 1.804	1326.237	+ 2.694	+ 4.492	+ 2648.495	- 15.418.215
ヅ	3431.718	- 0.654	- 0.428	1324.339	+ 1.898	+ 3.849	+ 1365.394	- 13.208.682
ヅ	3431.341	- 0.377	- 0.141	1322.388	+ 1.951	+ 3.949	+ 579.042	- 13.550.365
ヅ	3431.265	+ 0.076	+ 0.006	1320.390	+ 1.998	+ 3.000	+ 62.058	- 10.293.795
ヅ	3431.294	+ 0.029	+ 0.001	1319.388	+ 1.002	+ 2.802	- 137.216	- 9.614.485
ヅ	3431.369	+ 0.075	+ 0.006	1317.588	+ 1.800	+ 12.902	- 745.755	- 44.271.522
ヅ	3431.860	+ 4.491	+ 20.169	1306.486	+ 11.102	+ 12.582	- 6524.591	- 43.179.622
		(+ 4.503)	+ 20.996		(+ 1.480)			

合計面積 $= 1557.224^m^2 = 471.060^坪$
 切欠面積 $0.867^m^2 = 0.26^坪$
 割込面積 $1556.357^m^2 = 470.800^坪$

$\frac{1}{2} \cdot 1557.224^m^2 = 471.060^坪$