
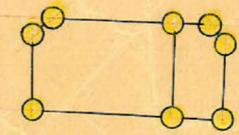
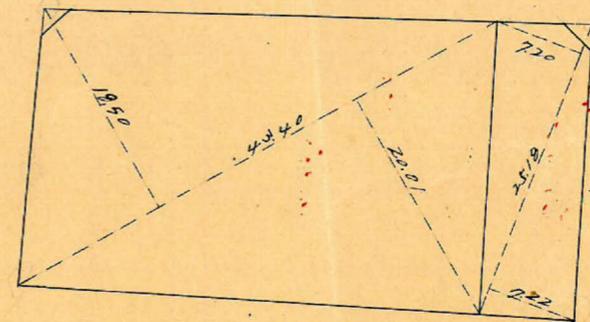
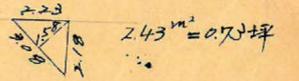
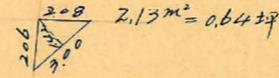
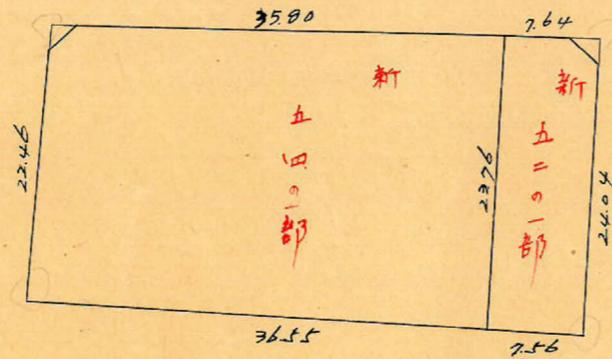


課長	係長	測量士	係

(分筆前)
 確定面積平面圖 $S = \frac{1}{600}$

ブロック番号 草津田 49 号

新地名 町 丁目
 年 月 日

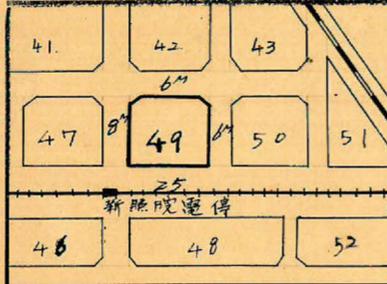


ロット 2 枚 8本

この図面等は、土地区画整理事業に関する参考資料として提供しています。
 ○図面等は換地処分時のものであり、現在の状況とは異なる場合があります。
 ○図面等によって、境界等が確定されるものではありません。

草牟田 497077

縮尺 1/600 トレーパー 精度 24.7m

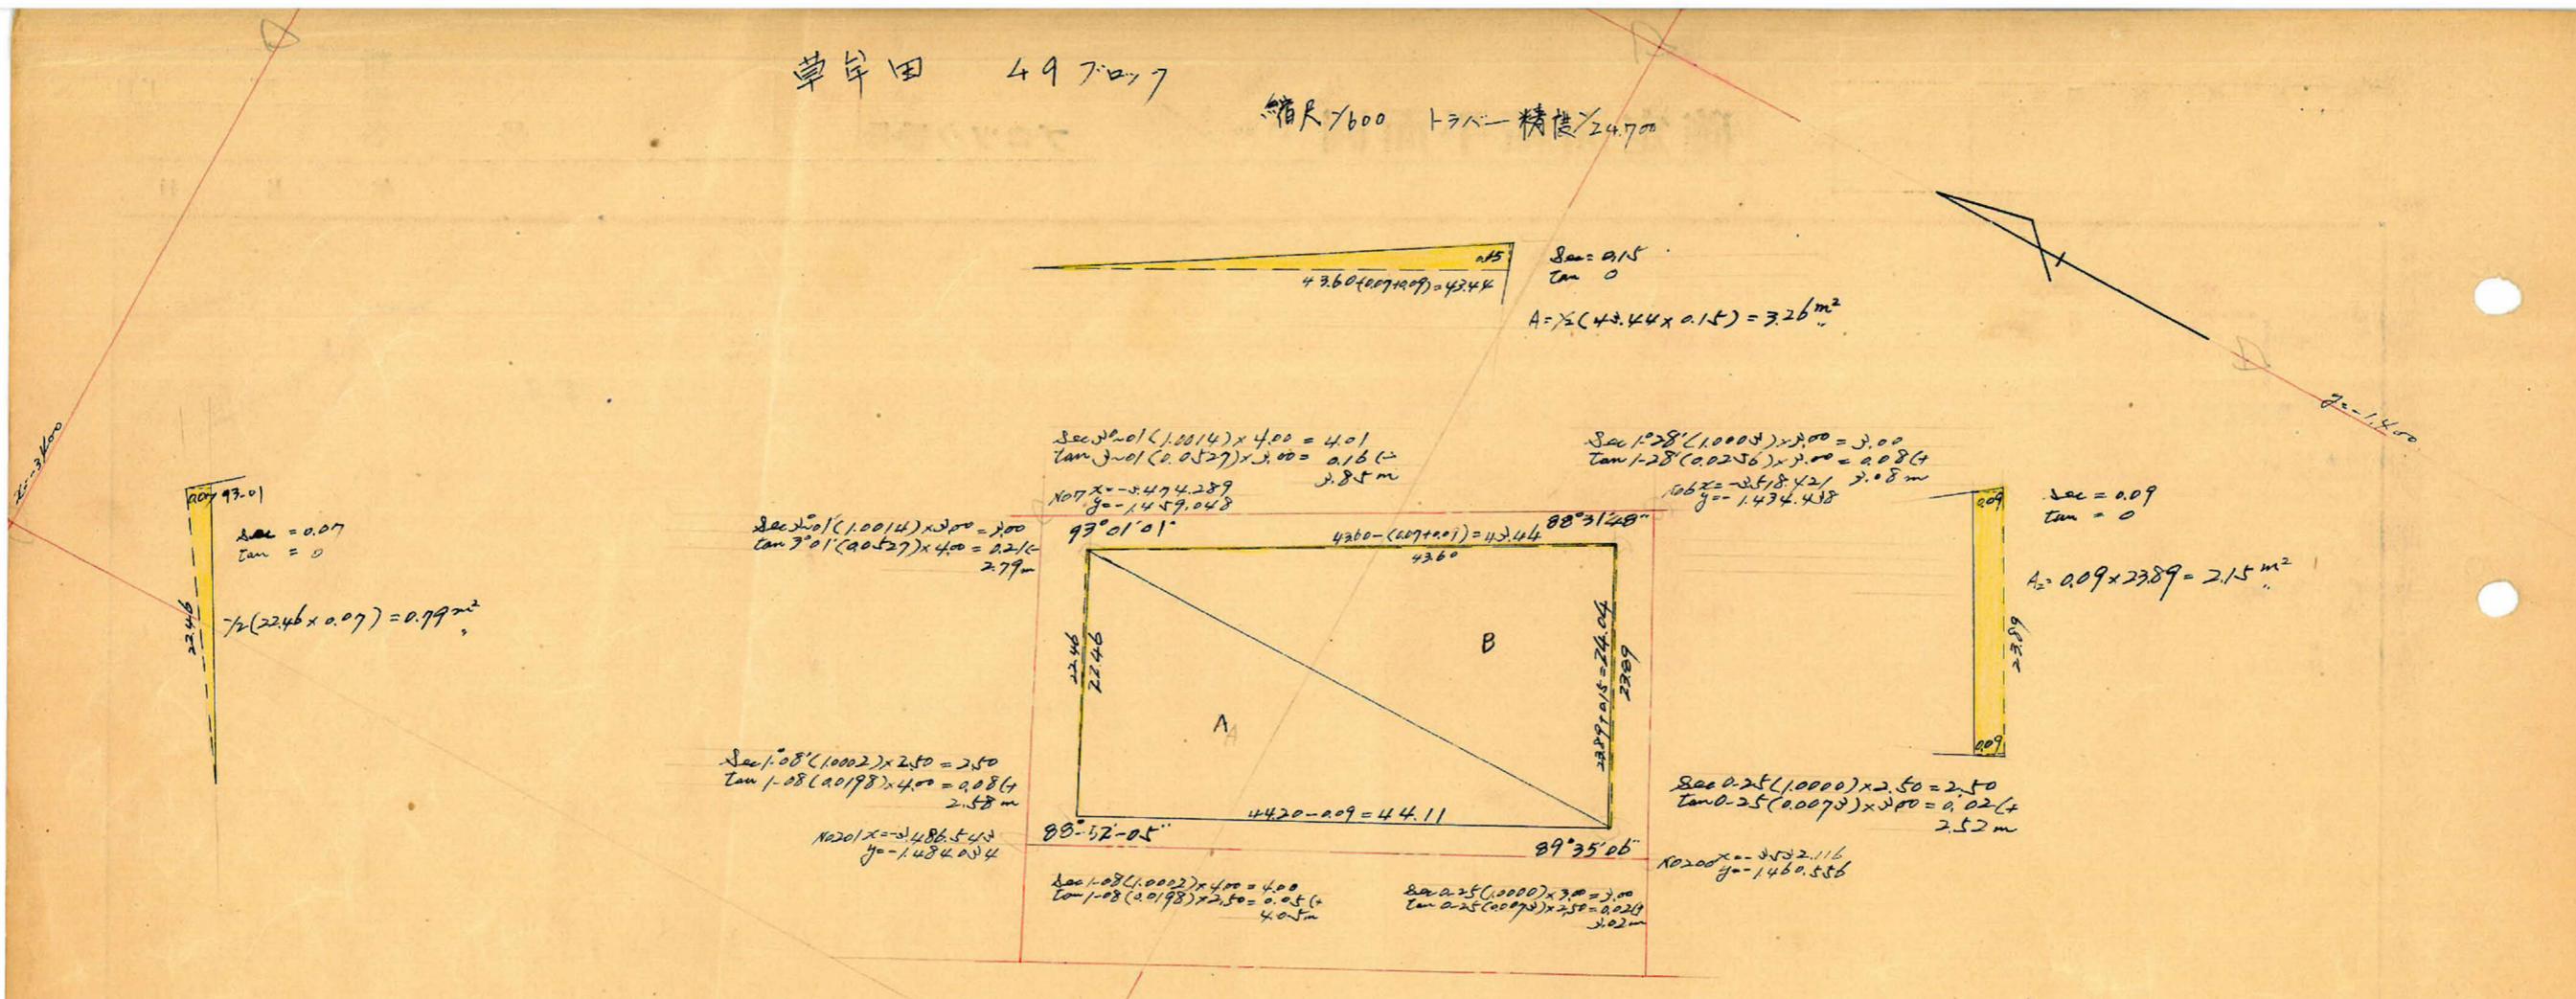

A

$$\begin{aligned} \log 22.46 &= 1.3514090 \\ \log 44.20 &= 1.6454220 \\ \log \sin 88^\circ 52' &= 9.9999150 (+ \\ & 2.9969471 \\ &= 992.530 \text{ m}^2/2 \\ &= 496.269 \text{ m}^2 \end{aligned}$$

B

$$\begin{aligned} \log 20.89 &= 1.31782161 \\ \log 43.60 &= 1.6394865 \\ \log \sin 88^\circ 32' &= 9.9998577 (+ \\ & 3.0175603 \\ &= 1041.26 \text{ m}^2/2 \\ &= 520.63 \text{ m}^2 \end{aligned}$$

合計面積 $496.269 \text{ m}^2 + 520.63 \text{ m}^2 + 3.26 \text{ m}^2 - (0.79 \text{ m}^2 + 2.15 \text{ m}^2) = 1.01722 \text{ m}^2 (\times 0.3025 = 307.76) = 307.70 \text{ 坪}$
 切除面積 $2.13 \text{ m}^2 + 2.43 \text{ m}^2$
 割込面積 $4.56 \text{ m}^2 (\times 1.37) = 1.37 \text{ 坪}$
 $= 1.01266 \text{ m}^2 = 306.33 \text{ 坪}$

この図面等は、土地区画整理事業に関する参考資料として提供しています。
 ○図面等は換地処分時のものであり、現在の状況とは異なる場合があります。
 ○図面等によって、境界等が確定されるものではありません。