
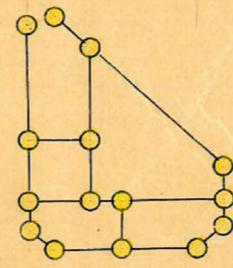
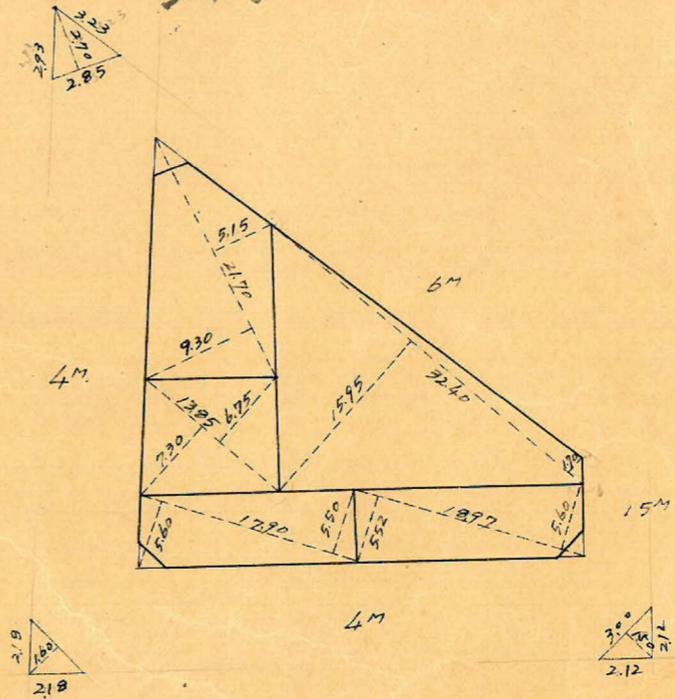
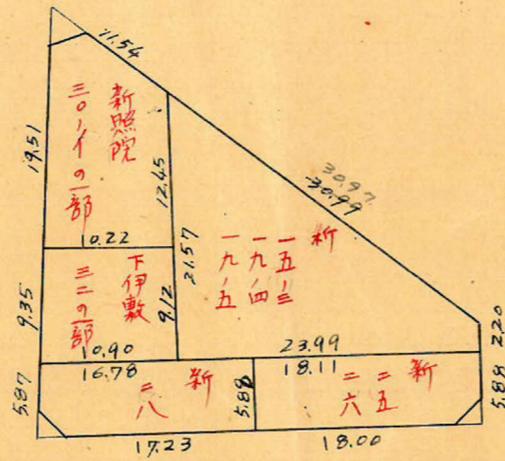


課長	係長	測量士	係

(分筆前)  
 確定面積平面圖  $S = \frac{1}{600}$

ブロック番号 葛田 53 号

新地名 町 丁目  
 年 月 日

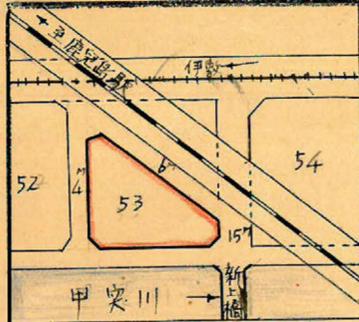


杭15本 ロット5

この図面等は、土地区画整理事業に関する参考資料として提供しています。  
 ○図面等は換地処分時のものであり、現在の状況とは異なる場合があります。  
 ○図面等によって、境界等が確定されるものではありません。

草岸田 53ブロック

縮尺 1/600 トラバ-精度 1/24,700

この図面等は、土地区画整理事業に関する参考資料として提供しています。  
 ○図面等は換地処分時のものであり、現在の状況とは異なる場合があります。  
 ○図面等によって、境界等が確定されるものではありません。

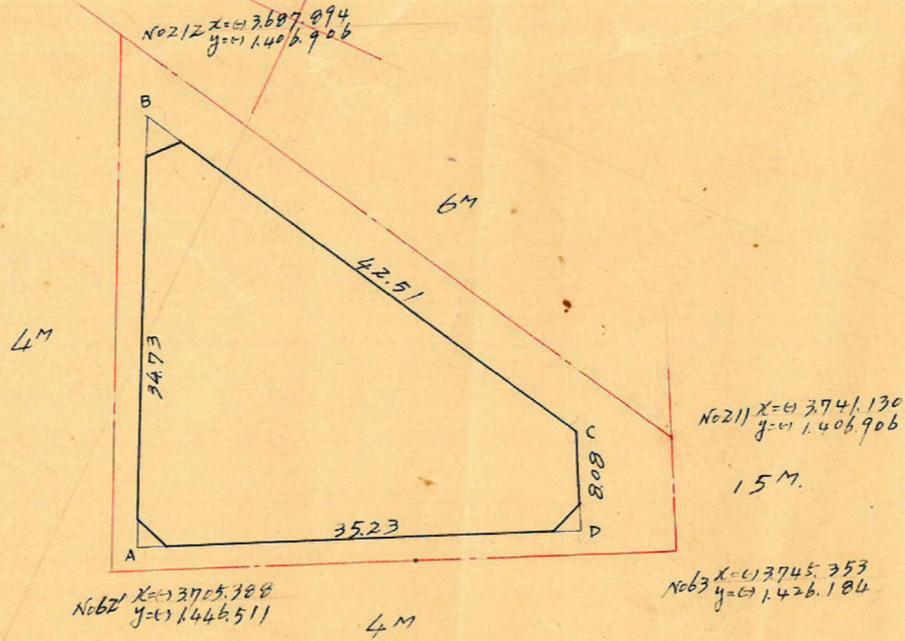

測点	x		y		倍面積	倍面積
A	-3706.400		-1443.855			
B	-3692.466	+13.934	-1412.038	+31.817	+23.243	+39.114.865
C	-3734.101	-41.635	-1420.612	-9.574	-15.772	+64.345.200
D	-3737.760	-3.659	-1427.810	-7.199	-23.243	-39.551.765
A	-3706.400	+31.360	-1443.855	-16.045	+15.772	-65.397.968
		+13.934		+31.817		
Σ					-1.489.668	+1.489.669

$\div 2 = 744.83 \text{ m}^2$

合計面積  
 切除面積  
 割込面積

$744.83 \text{ m}^2 (x 0.3025 = 225.31) =$





課長	係長	測量士	係

# 確定面積平面図 $S = \frac{1}{600}$

ブロック番号 草魚

53 号

新地名  
町 丁目  
年 月 日

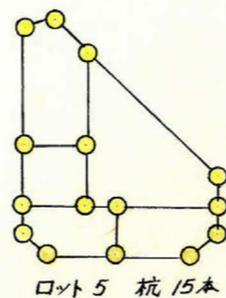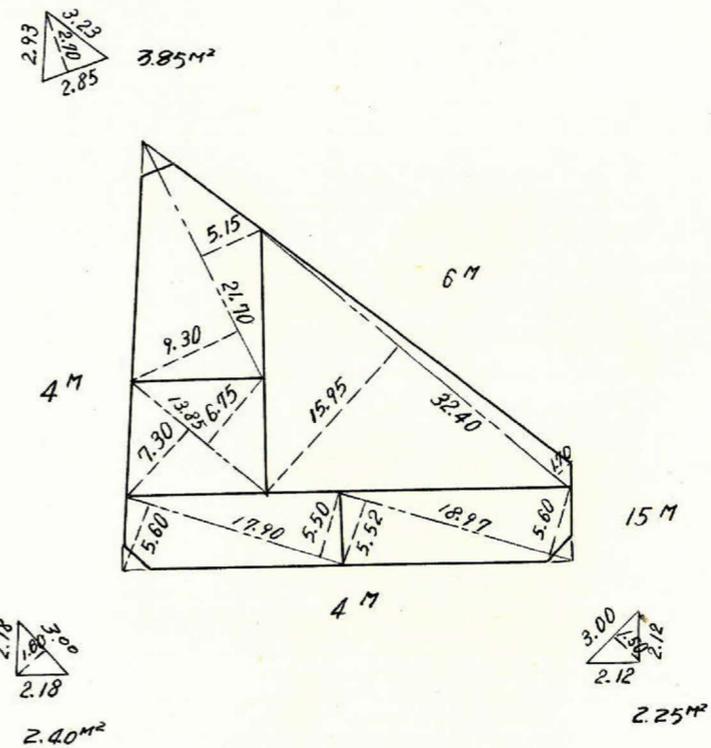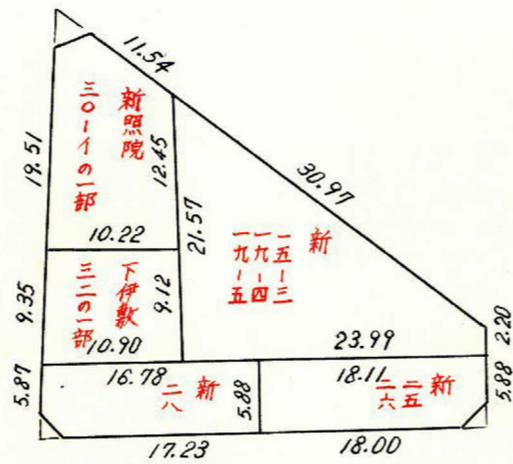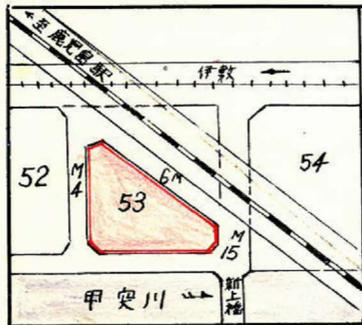

この図面等は、土地区画整理事業に関する参考資料として提供しています。  
 ○図面等は換地処分時のものであり、現在の状況とは異なる場合があります。  
 ○図面等によって、境界等が確定されるものではありません。