


課長	係長	測量士	係

(分筆前)
確定面積平面圖 $S = \frac{1}{600}$



ブロック番号 46 号

新地名 町丁目


昭和2年4月2日

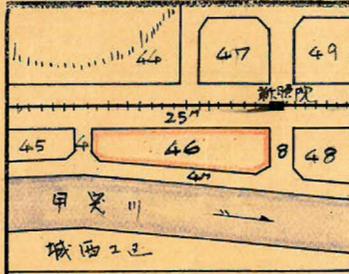


この図面等は、土地区画整理事業に関する参考資料として提供しています。
○図面等は換地処分時のものであり、現在の状況とは異なる場合があります。
○図面等によって、境界等が確定されるものではありません。

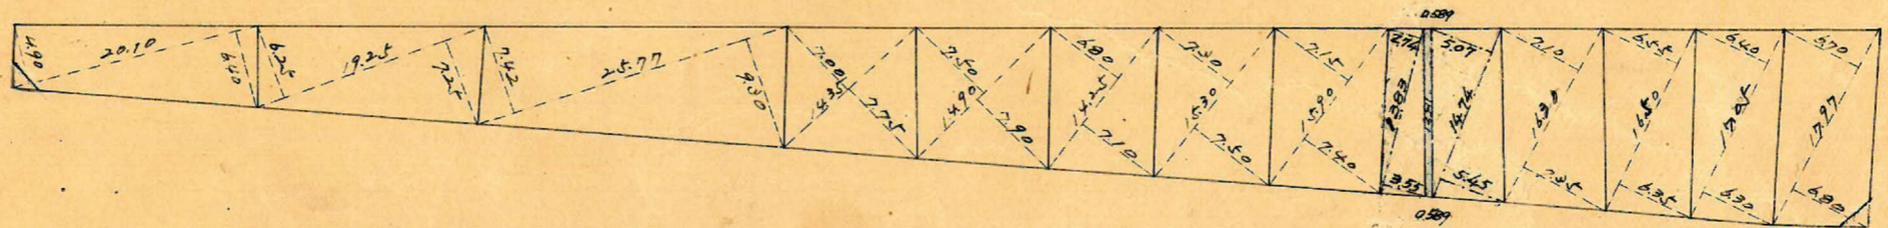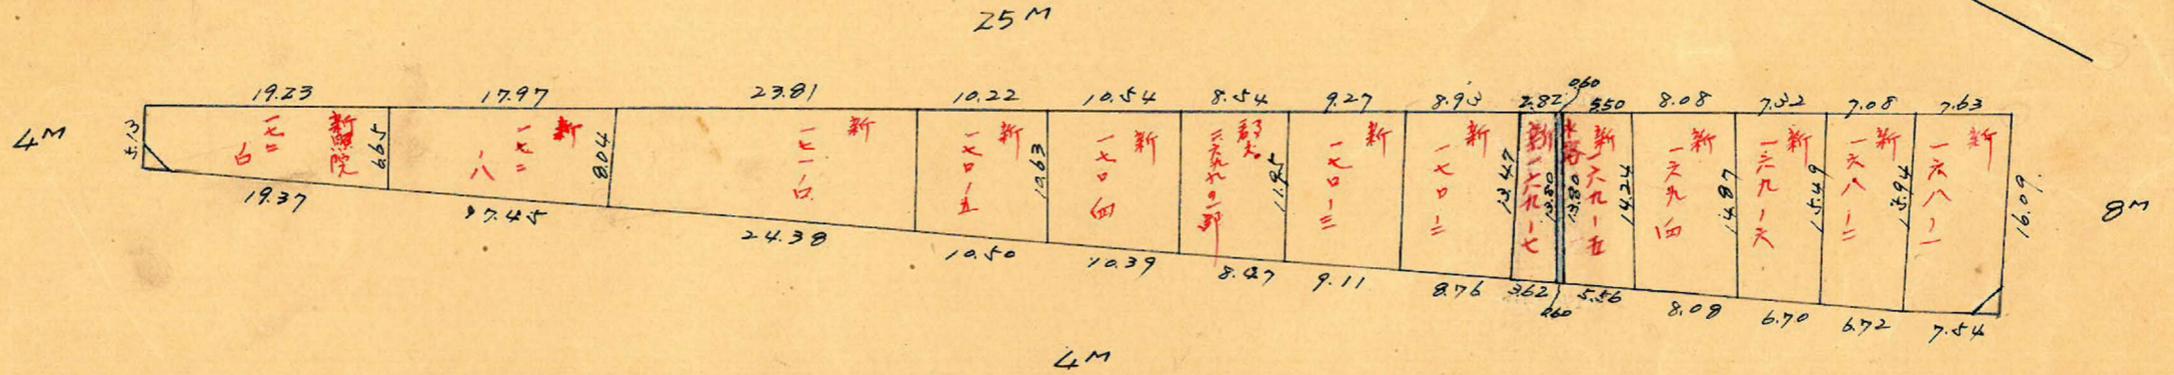

$2.16 \text{ m}^2 = 0.65 \text{ 坪}$

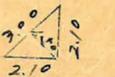

$2.25 \text{ m}^2 = 0.68 \text{ 坪}$

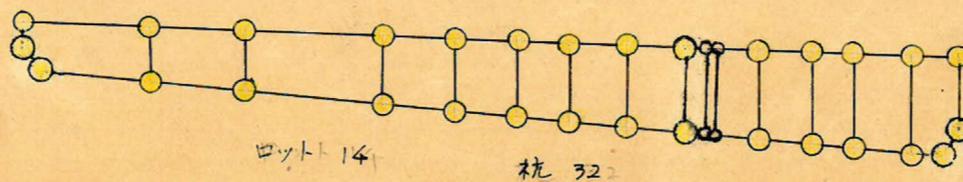

草岸田 46 フロッツ

縮尺 1/600

トラスー精度 1/24700

25m

No107 $x = -2057.728$
 $y = -1572.911$

A 91-49-33
B 92-35-34

147.54

86-55-11 E

139.71

16.00

91-40-11
176-59-31 C D

7.54

No108 $x = -2492.991$
 $y = -1502.564$

$y = -1500$

No89 $x = -2502.952$
 $y = -1521.897$

測点	X	ΔX	$\Delta X + \Delta X^{n+1}$	Y	ΔY	$\Delta Y + \Delta Y^{n+1}$	倍面積	倍面積
A	-3.360.514			-1.574.074				
B	-3.362.713	-2.199	-131.018	-1.578.709	-4.635	+49.454	+206.839.296	-166.299.609
C	-3.491.532	-128.819	-125.608	-1.524.620	+54.089	+57.368	+206.750.669	-200.302.208
D	-3.498.321	-6.789	-214	-1.521.341	+3.279	+17.967	+25.567	-62.854.333
E	-3.491.746	+6.575	+127.007	-1.506.653	+14.688	+52.703	-207.627.370	+184.130.242
A	-3.360.514	+131.232	+129.033	-1.574.074	-67.421	-72.056	-203.107.490	+242.145.197
		(-2.199)			(-4.635)			
Σ			0			0	+3.180.712	3.180.711 m^2

$\frac{1}{2} = 1.590.356 m^2$

合計面積
切除面積
割込面積

$$2.16 m^2 + 2.25 m^2 = 4.41 m^2$$

$$1.590.36 m^2 (x 0.025 = 481.08坪) = 481.01坪$$

$$= 1.585.95 m^2 = 479.68坪$$




この図面等は、土地区画整理事業に関する参考資料として提供しています。
○図面等は換地処分時のものであり、現在の状況とは異なる場合があります。
○図面等によって、境界等が確定されるものではありません。

課長	係長	測量士	係

確定面積平面図 $S = \frac{1}{600}$


ブロック番号 草牟田 46 号

新地名 町 丁目
年 月 日

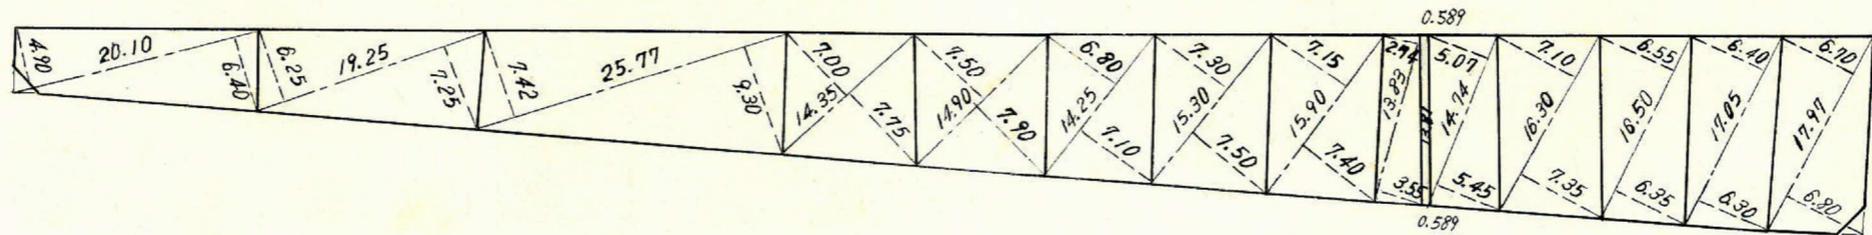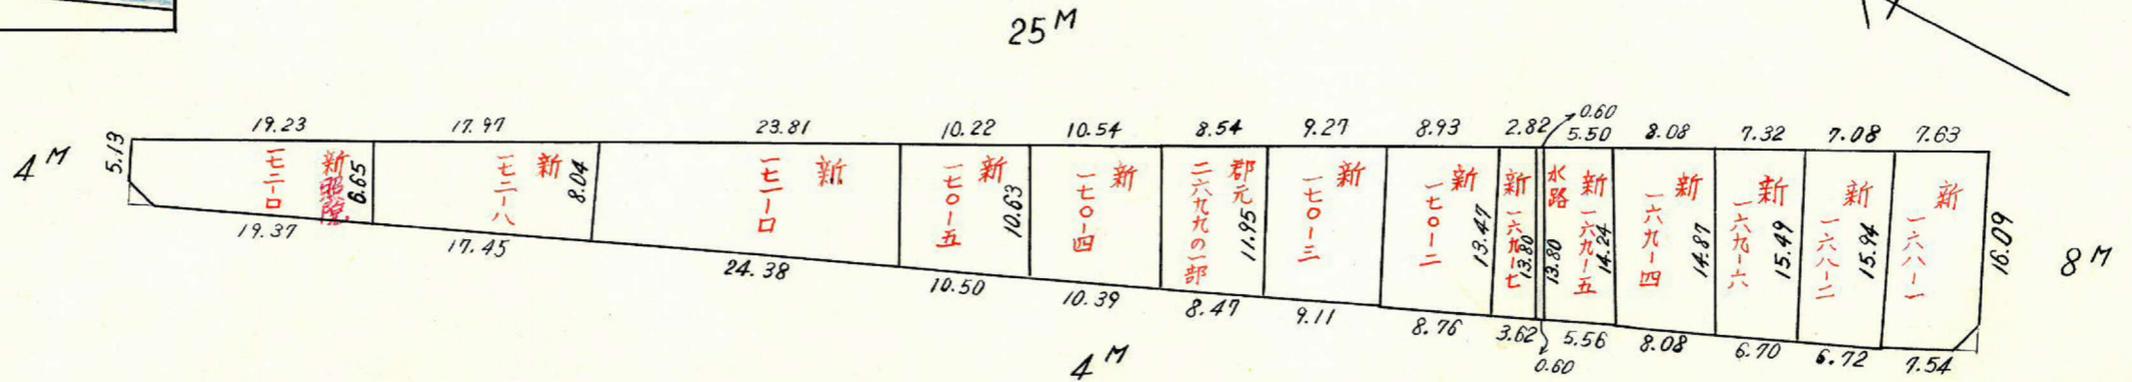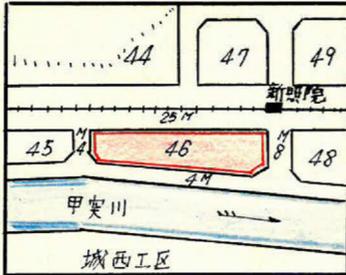

$2.16 \text{ m}^2 = 0.65 \text{ 坪}$

$2.25 \text{ m}^2 = 0.68 \text{ 坪}$

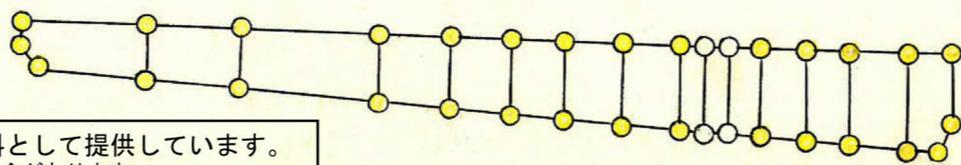

この図面等は、土地区画整理事業に関する参考資料として提供しています。
 ○図面等は換地処分時のものであり、現在の状況とは異なる場合があります。
 ○図面等によって、境界等が確定されるものではありません。