


課長	係長	測量士	係





(分筆前)
 確定面積平面図 $S = \frac{1}{600}$

ブロック番号 草 宇 田 号

新地名 町 丁目
 年 月 日

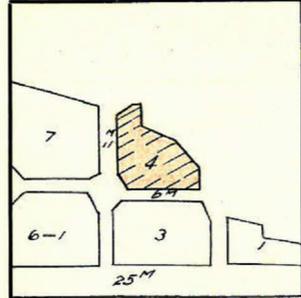


この図面等は、土地区画整理事業に関する参考資料として提供しています。
 ○図面等は換地処分時のものであり、現在の状況とは異なる場合があります。
 ○図面等によって、境界等が確定されるものではありません。

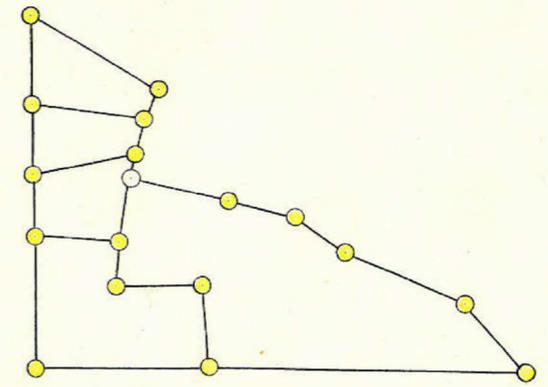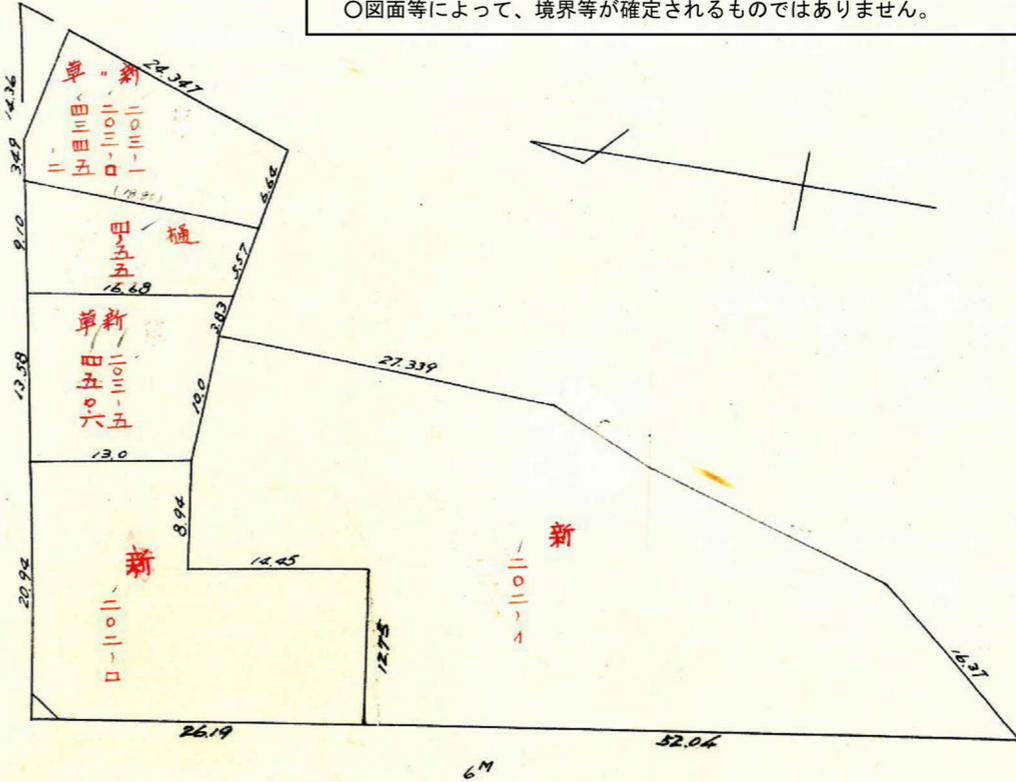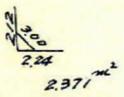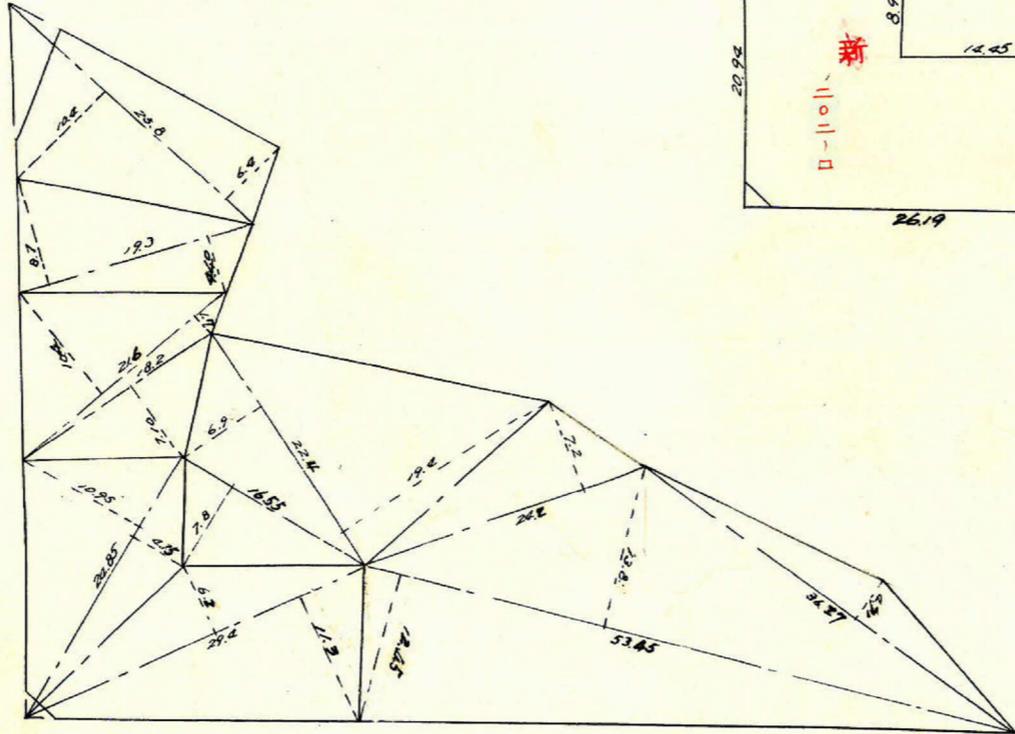

ロツト 5
 杭 17本

この図面等は、土地区画整理事業に関する参考資料として提供しています。
 ○図面等は換地処分時のものであり、現在の状況とは異なる場合があります。
 ○図面等によって、境界等が確定されるものではありません。

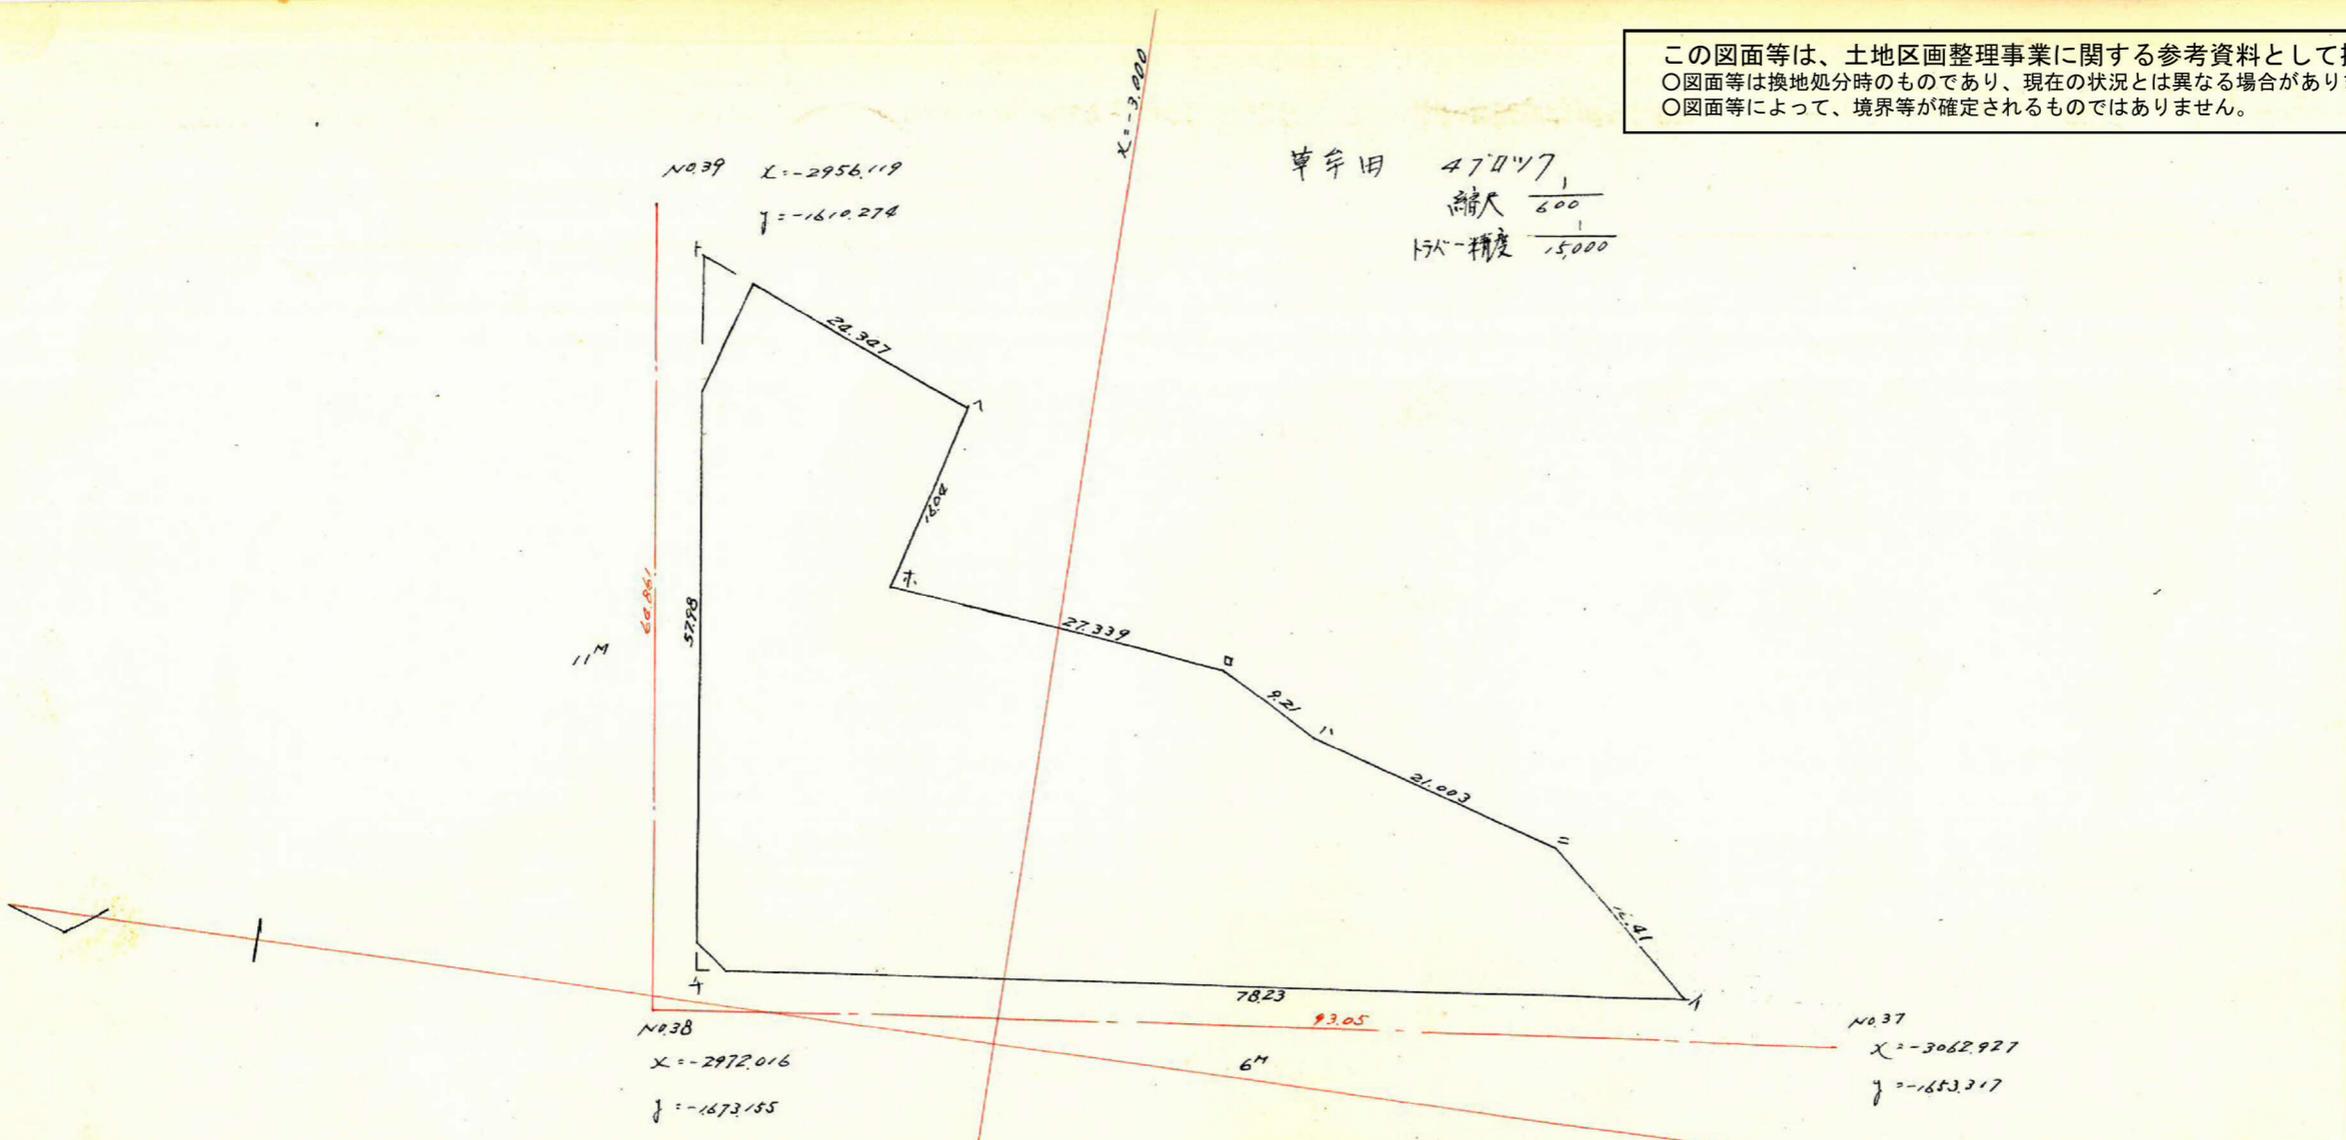


測点	X	ΔX	ΔX ^m + ΔX ⁿ⁺¹	Y	ΔY	ΔY ^m + ΔY ⁿ⁺¹	作面積	作面積
A	-3053.236	-		-1652.343				
ニ	-3039.957	-13.279	-32.856	-1642.708	+9.635	+17.242	+53972.814	-52414.939
ハ	-3020.380	-19.577	-28.773	-1635.100	+7.608	+7.107	+47046.732	-21465.841
ロ	-3011.184	-9.196	-36.534	-1635.601	-0.501	-0.220	+59755.047	+662460
ホ	-2983.846	-27.338	-25.063	-1635.320	+0.281	+16.158	+40986.025	-48212.984
ヘ	-2986.121	+2.275	-21.183	-1619.403	+15.877	+22.396	+34304.661	-66877.166
ト	-2962.663	-23.458	-9.286	-1612.924	+6.519	-49702	+14977.612	+147250.276
チ	-2976.835	+14.172	+40.573	-1669.145	-56.221	-39418	-151179.470	+117340.882
リ	-3053.236	+76.401	+63.122	-1652.342	+16.803	+26437	+104299.132	-80718.400
		-(13.279)			+(9.634)			
							-4435.711	-4435.712

Y = -1670

合計面積 = 2217.856^m = 670.901^坪
 切除面積 = 23.809^m = 7.202^坪
 河川面積 = 2194.047^m = 663.699^坪






1/2 = 2217.856^m

課長	係長	測量士	係

(分筆前)
確定面積平面図 S = $\frac{1}{1}$

ブロック番号 新田 / 号

新地名 町 丁目
年 月 日

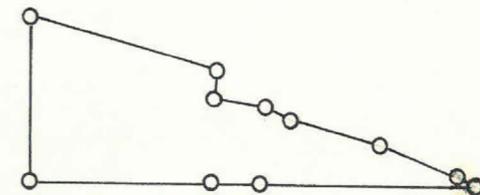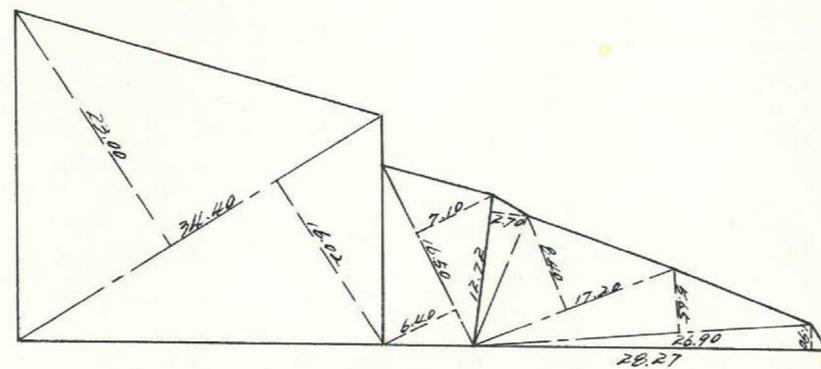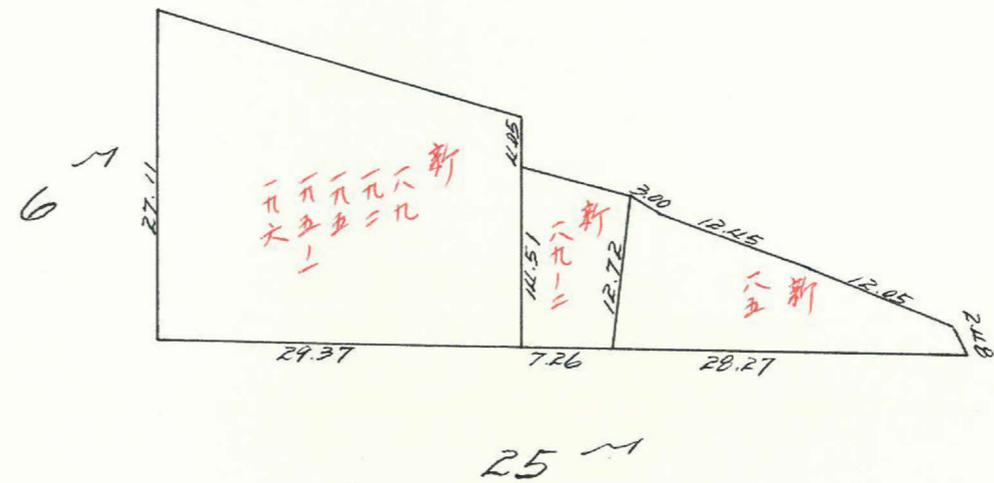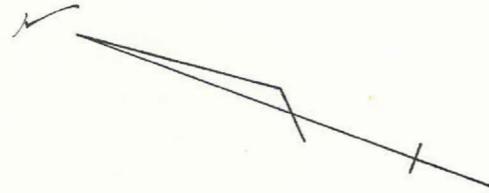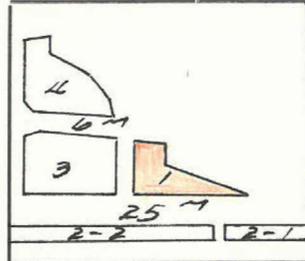






この図面等は、土地区画整理事業に関する参考資料として提供しています。
 ○図面等は換地処分時のものであり、現在の状況とは異なる場合があります。
 ○図面等によって、境界等が確定されるものではありません。

課長	係長	測量士	係

(分 筆 前)
 確定面積平面図 $S = \frac{1}{600}$


ブロック番号 草 字 田 / 号

新地名 _____ 町 _____ 丁目 _____
 年 _____ 月 _____ 日

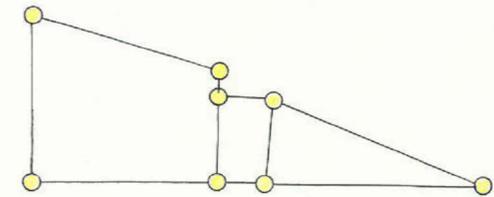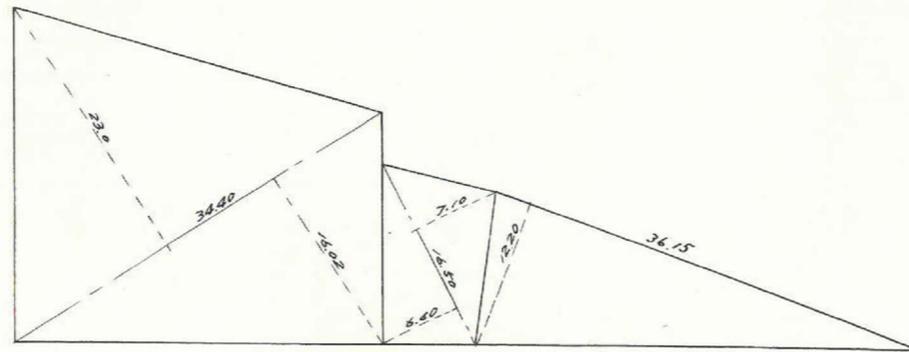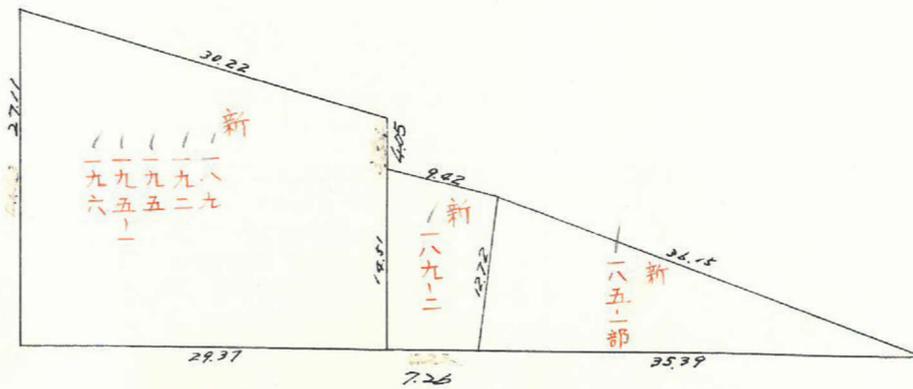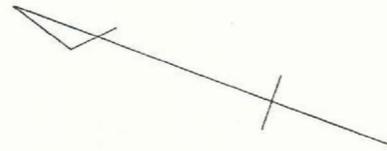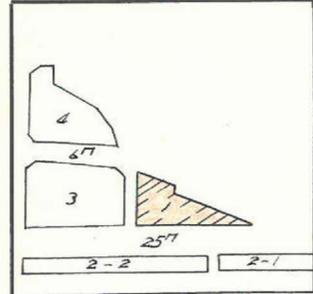

この図面等は、土地区画整理事業に関する参考資料として提供しています。
 ○図面等は換地処分時のものであり、現在の状況とは異なる場合があります。
 ○図面等によって、境界等が確定されるものではありません。

草牟田 1プロット
 畝 1/600

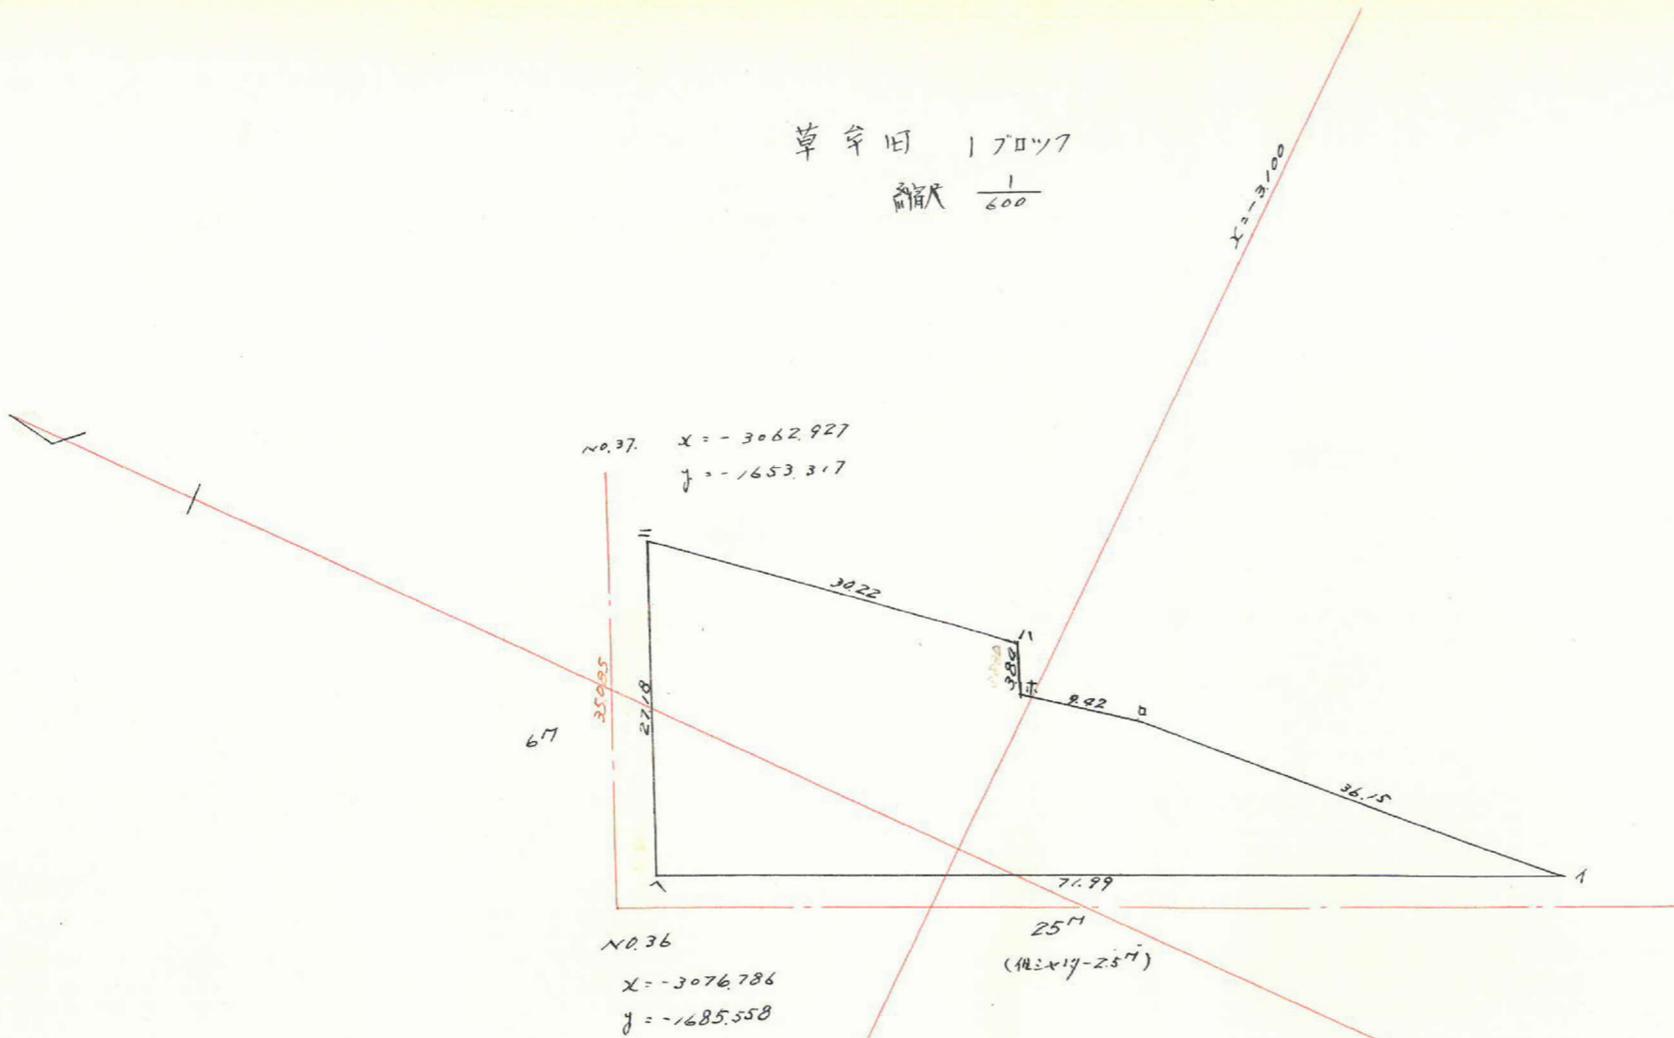

測点	X	ΔX	ΔX ⁿ + ΔX ⁿ⁺¹	Y	ΔY	ΔY ⁿ + ΔY ⁿ⁺¹	作面積	消面積
I	-3144.655			-1653.303				
II	-3108.573	-36.082	-45.437	-1655.482	-2.179	-3.282	+75.220.135	+10.202.336
III	-3099.218	-9.355	-10.766	-1656.585	-1.103	+2.458	+17.834.794	-7617.877
IV	-3097.807	-1.411	-31.366	-1653.024	+3.561	-0.440	+51.848.751	+1.363.035
V	-3067.852	-29.955	-19.183	-1657.025	-4.001	-28.965	+31.786.711	+88.860.333
VI	-3078.624	+10.772	+76.803	-1681.989	-24.964	+3.722	-129.181.801	-11.458.638
VII	-3144.655	+66.031	+29.949	-1653.303	+28.686	+26.507	-49.514.771	-83.355.370
		-(36.082)			-(2.179)			
							-2.006.181	-2006.181

$\frac{1}{2} = 1003.090m^2$

$\text{合計面積} = 1003.090m^2 = 303.433坪$
 $\text{切取面積} = 0 = 0$
 $\text{測量面積} = 1003.090m^2 = 303.433坪$

この図面等は、土地区画整理事業に関する参考資料として提供しています。
 ○図面等は換地処分時のものであり、現在の状況とは異なる場合があります。
 ○図面等によって、境界等が確定されるものではありません。