




課長	係長	測量士	係

(分筆前)
確定面積平面圖 $S = \frac{1}{600}$

ブロック番号 中火 82 号


新地名 町 丁目

29 年 6 月 30 日

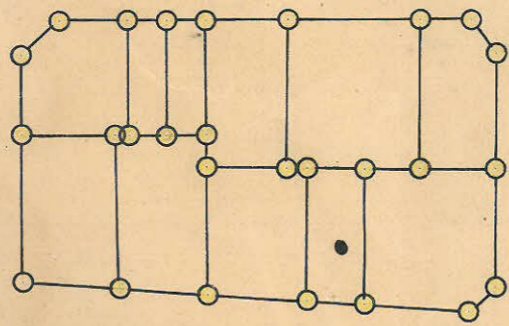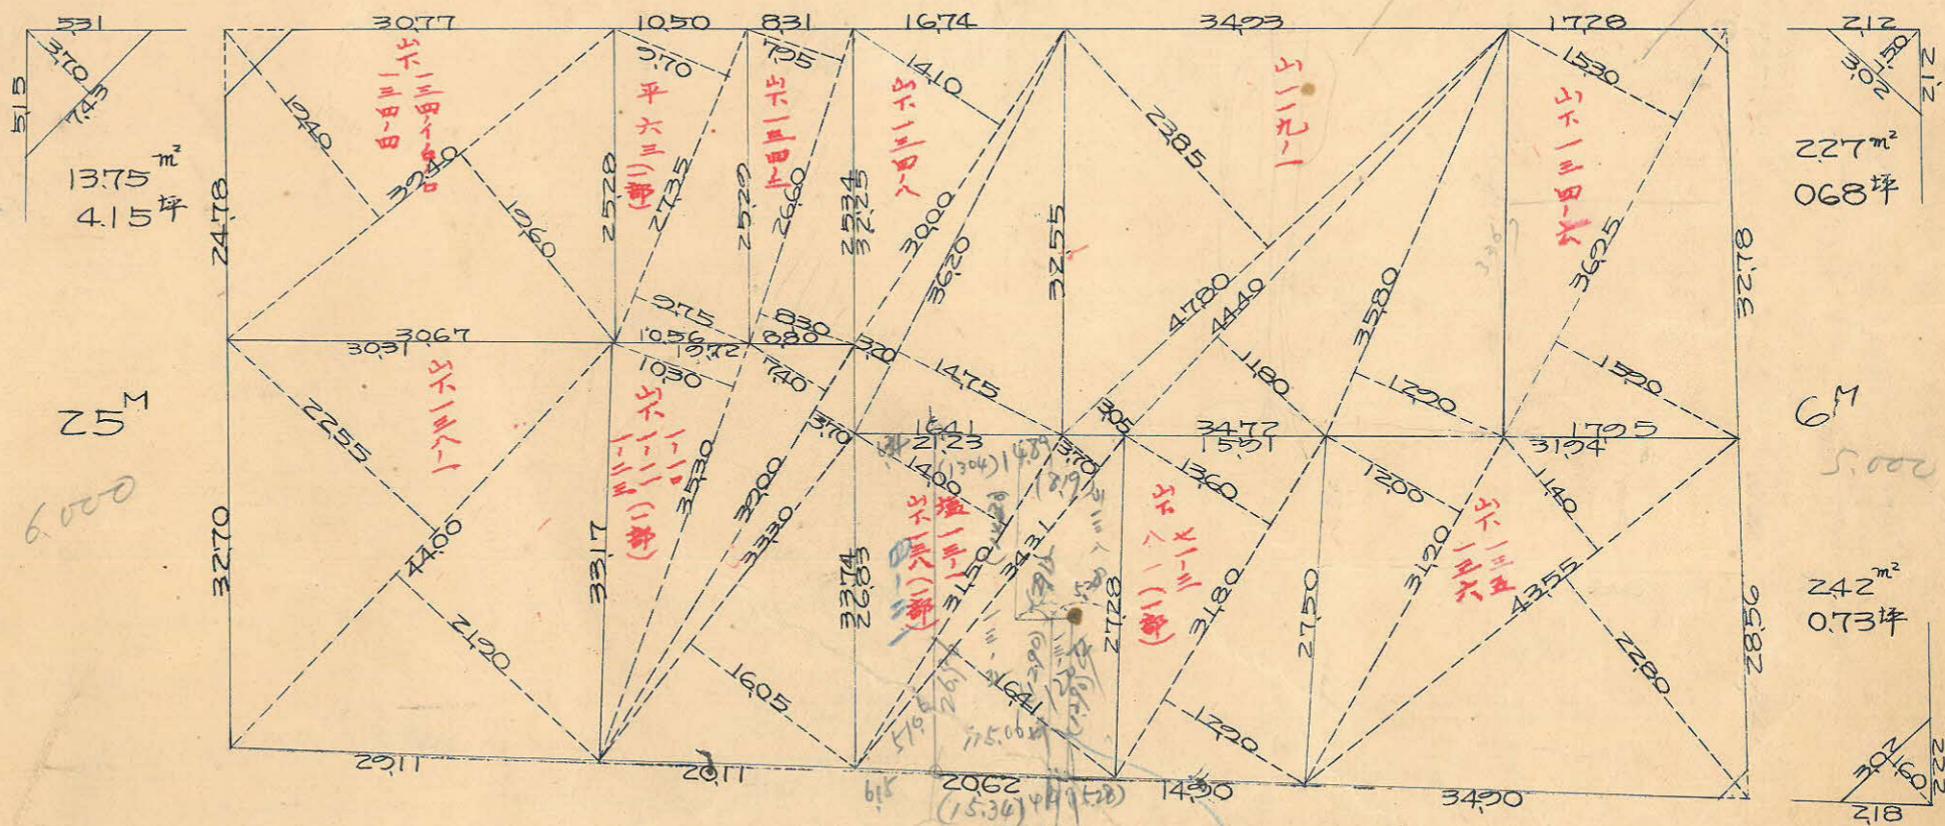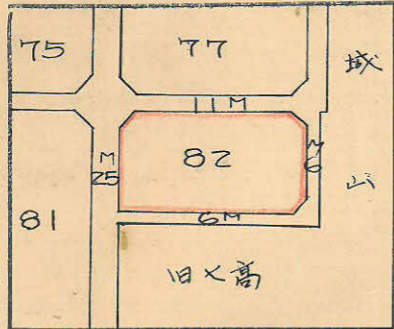

概 = 27
四 = 11

この図面等は、土地区画整理事業に関する参考資料として提供しています。
○図面等は換地処分時のものであり、現在の状況とは異なる場合があります。
○図面等によって、境界等が確定されるものではありません。

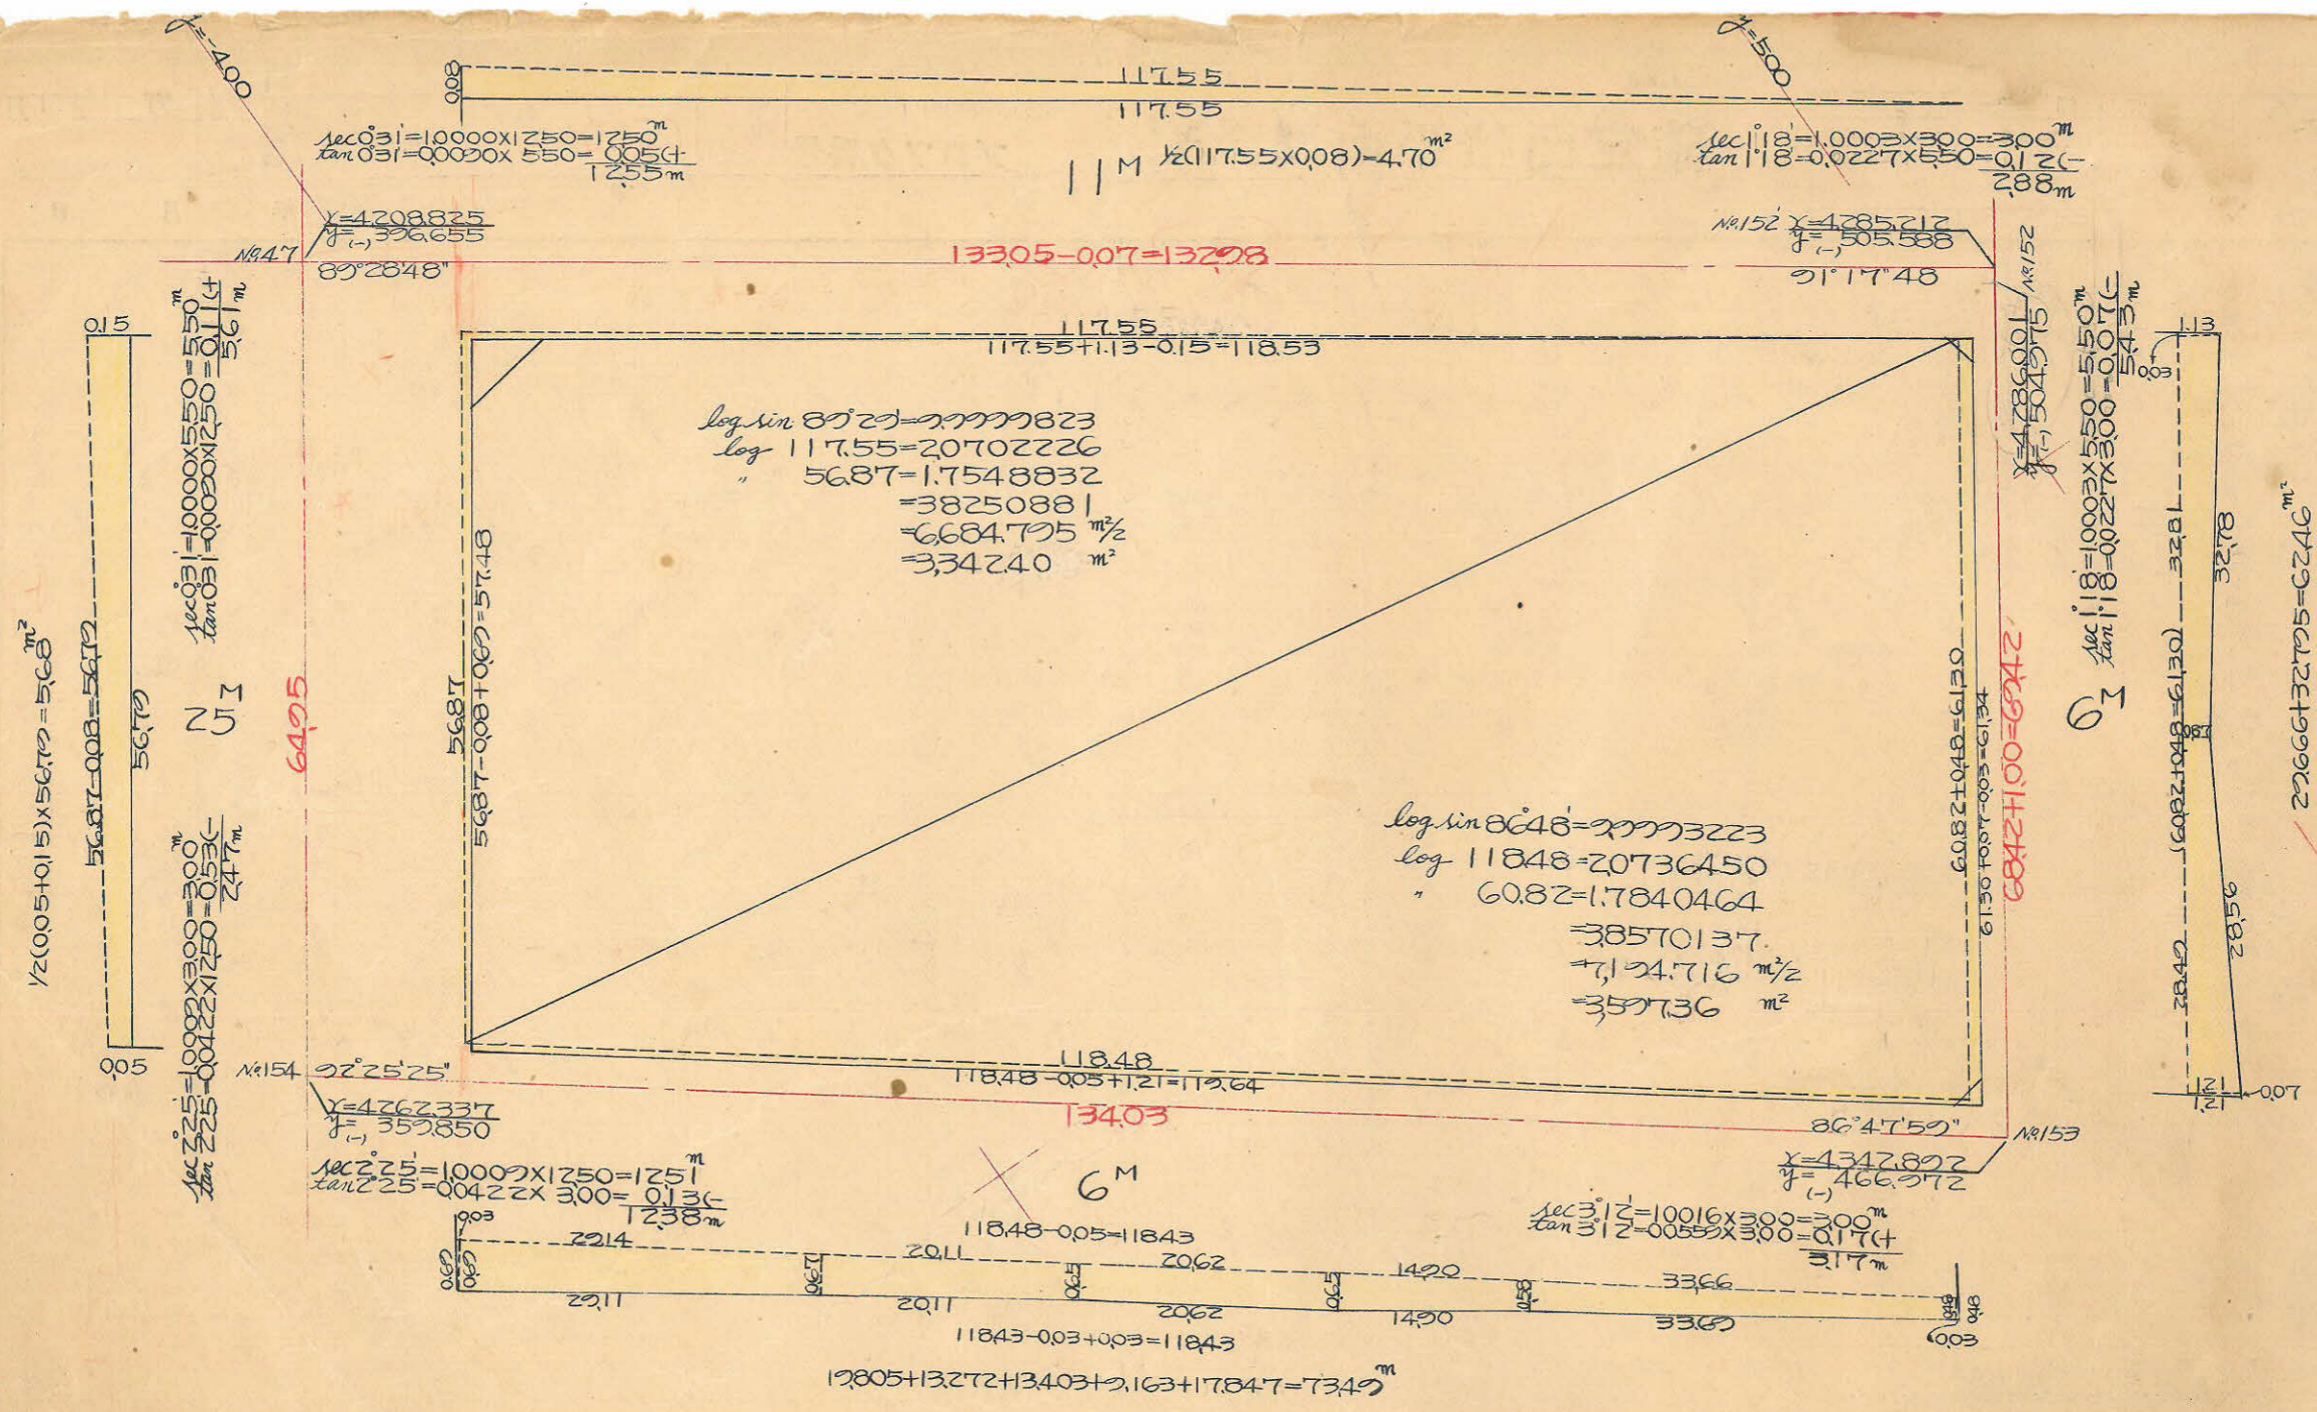

合計面積 $3,342.40 + 3,597.36 + 734.9 + 624.6 - 4.70 - 568 = 7,065.53 = (0.3025 = 2,137.26) = 2,137.21$ 坪
 削除面積 $13.75 + 227 + 242 = 1,844 = (0.3025 = 557) = 556$
 割付面積 $7,046.89 - 2,131.65 = 4,915.24$ 坪

この図面等は、土地区画整理事業に関する参考資料として提供しています。
 ○図面等は換地処分時のものであり、現在の状況とは異なる場合があります。
 ○図面等によって、境界等が確定されるものではありません。

$y=4300$