

| 課長 | 係長 | 測量士 | 係 |
|----|----|-----|---|
| | | | |

(分筆前)



確定面積平面図 $S = \frac{1}{600}$

ブロック番号


草野田

5号


新地名
町丁目
年月日

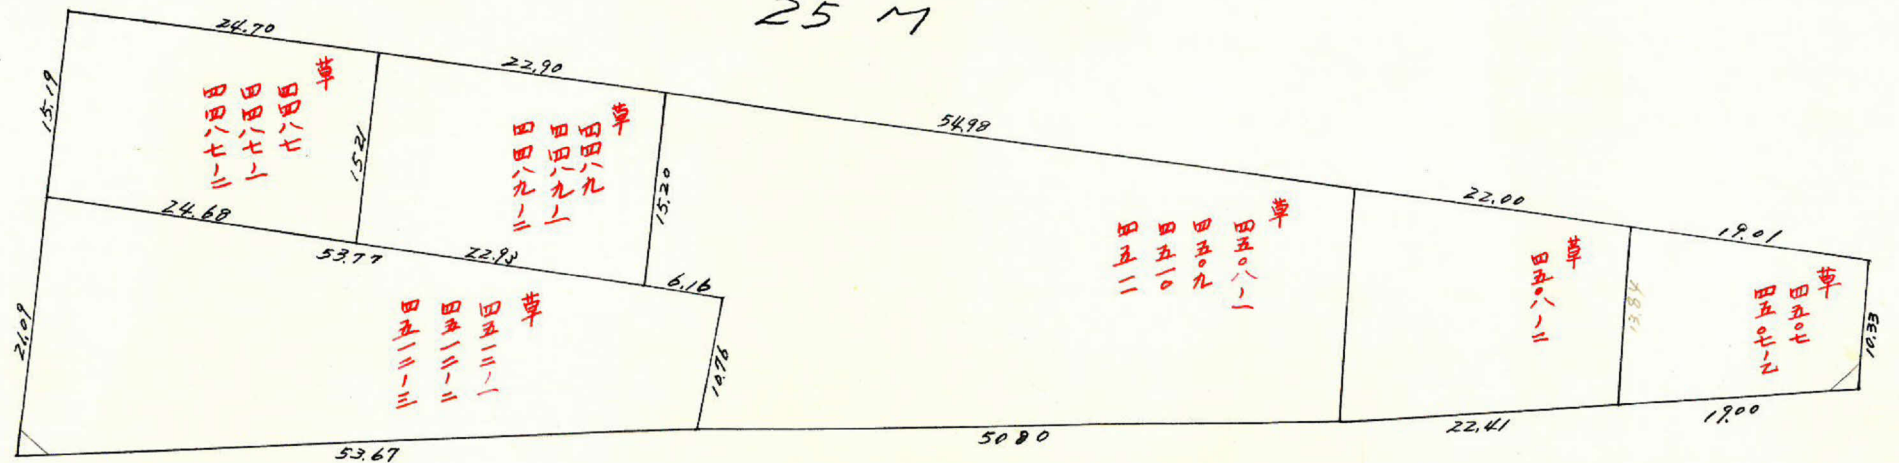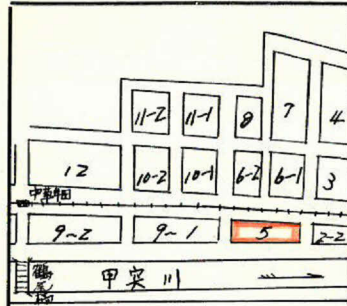


この図面等は、土地区画整理事業に関する参考資料として提供しています。
○図面等は換地処分時のものであり、現在の状況とは異なる場合があります。
○図面等によって、境界等が確定されるものではありません。

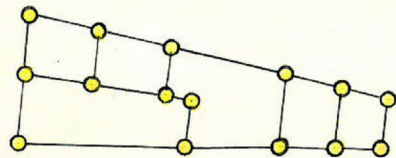

ロット 6
杭 15

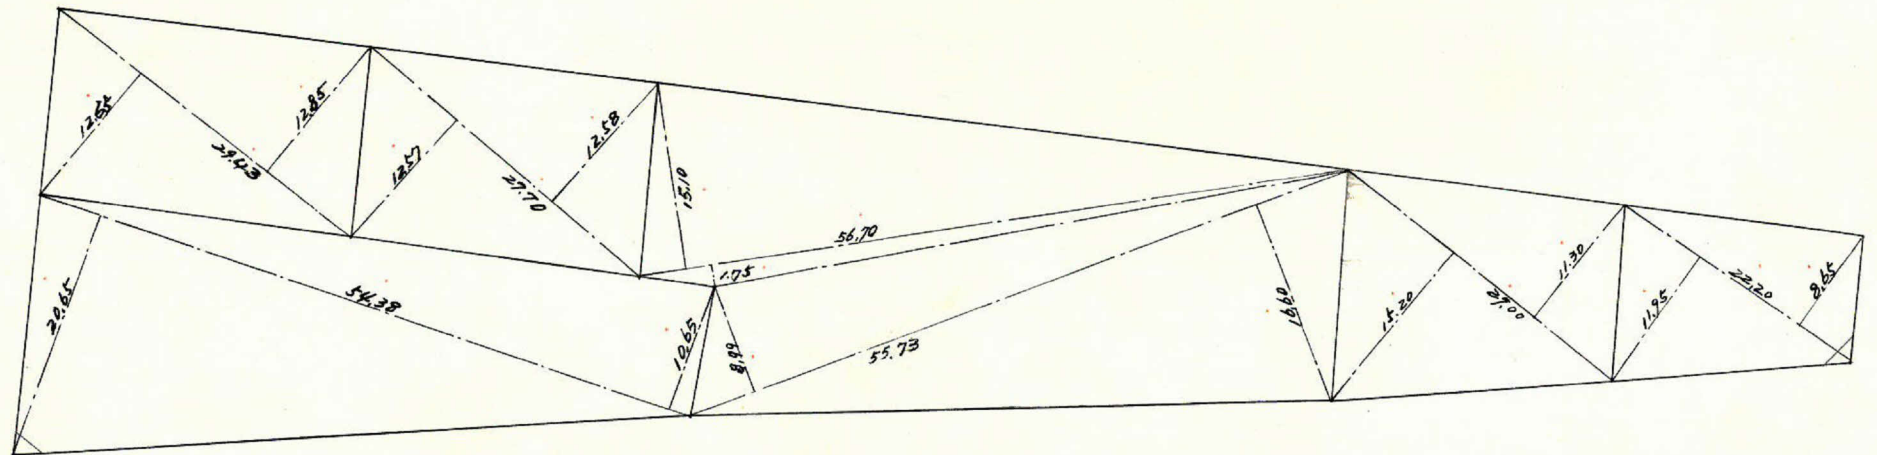

この図面等は、土地区画整理事業に関する参考資料として提供しています。
 ○図面等は換地処分時のものであり、現在の状況とは異なる場合があります。
 ○図面等によって、境界等が確定されるものではありません。

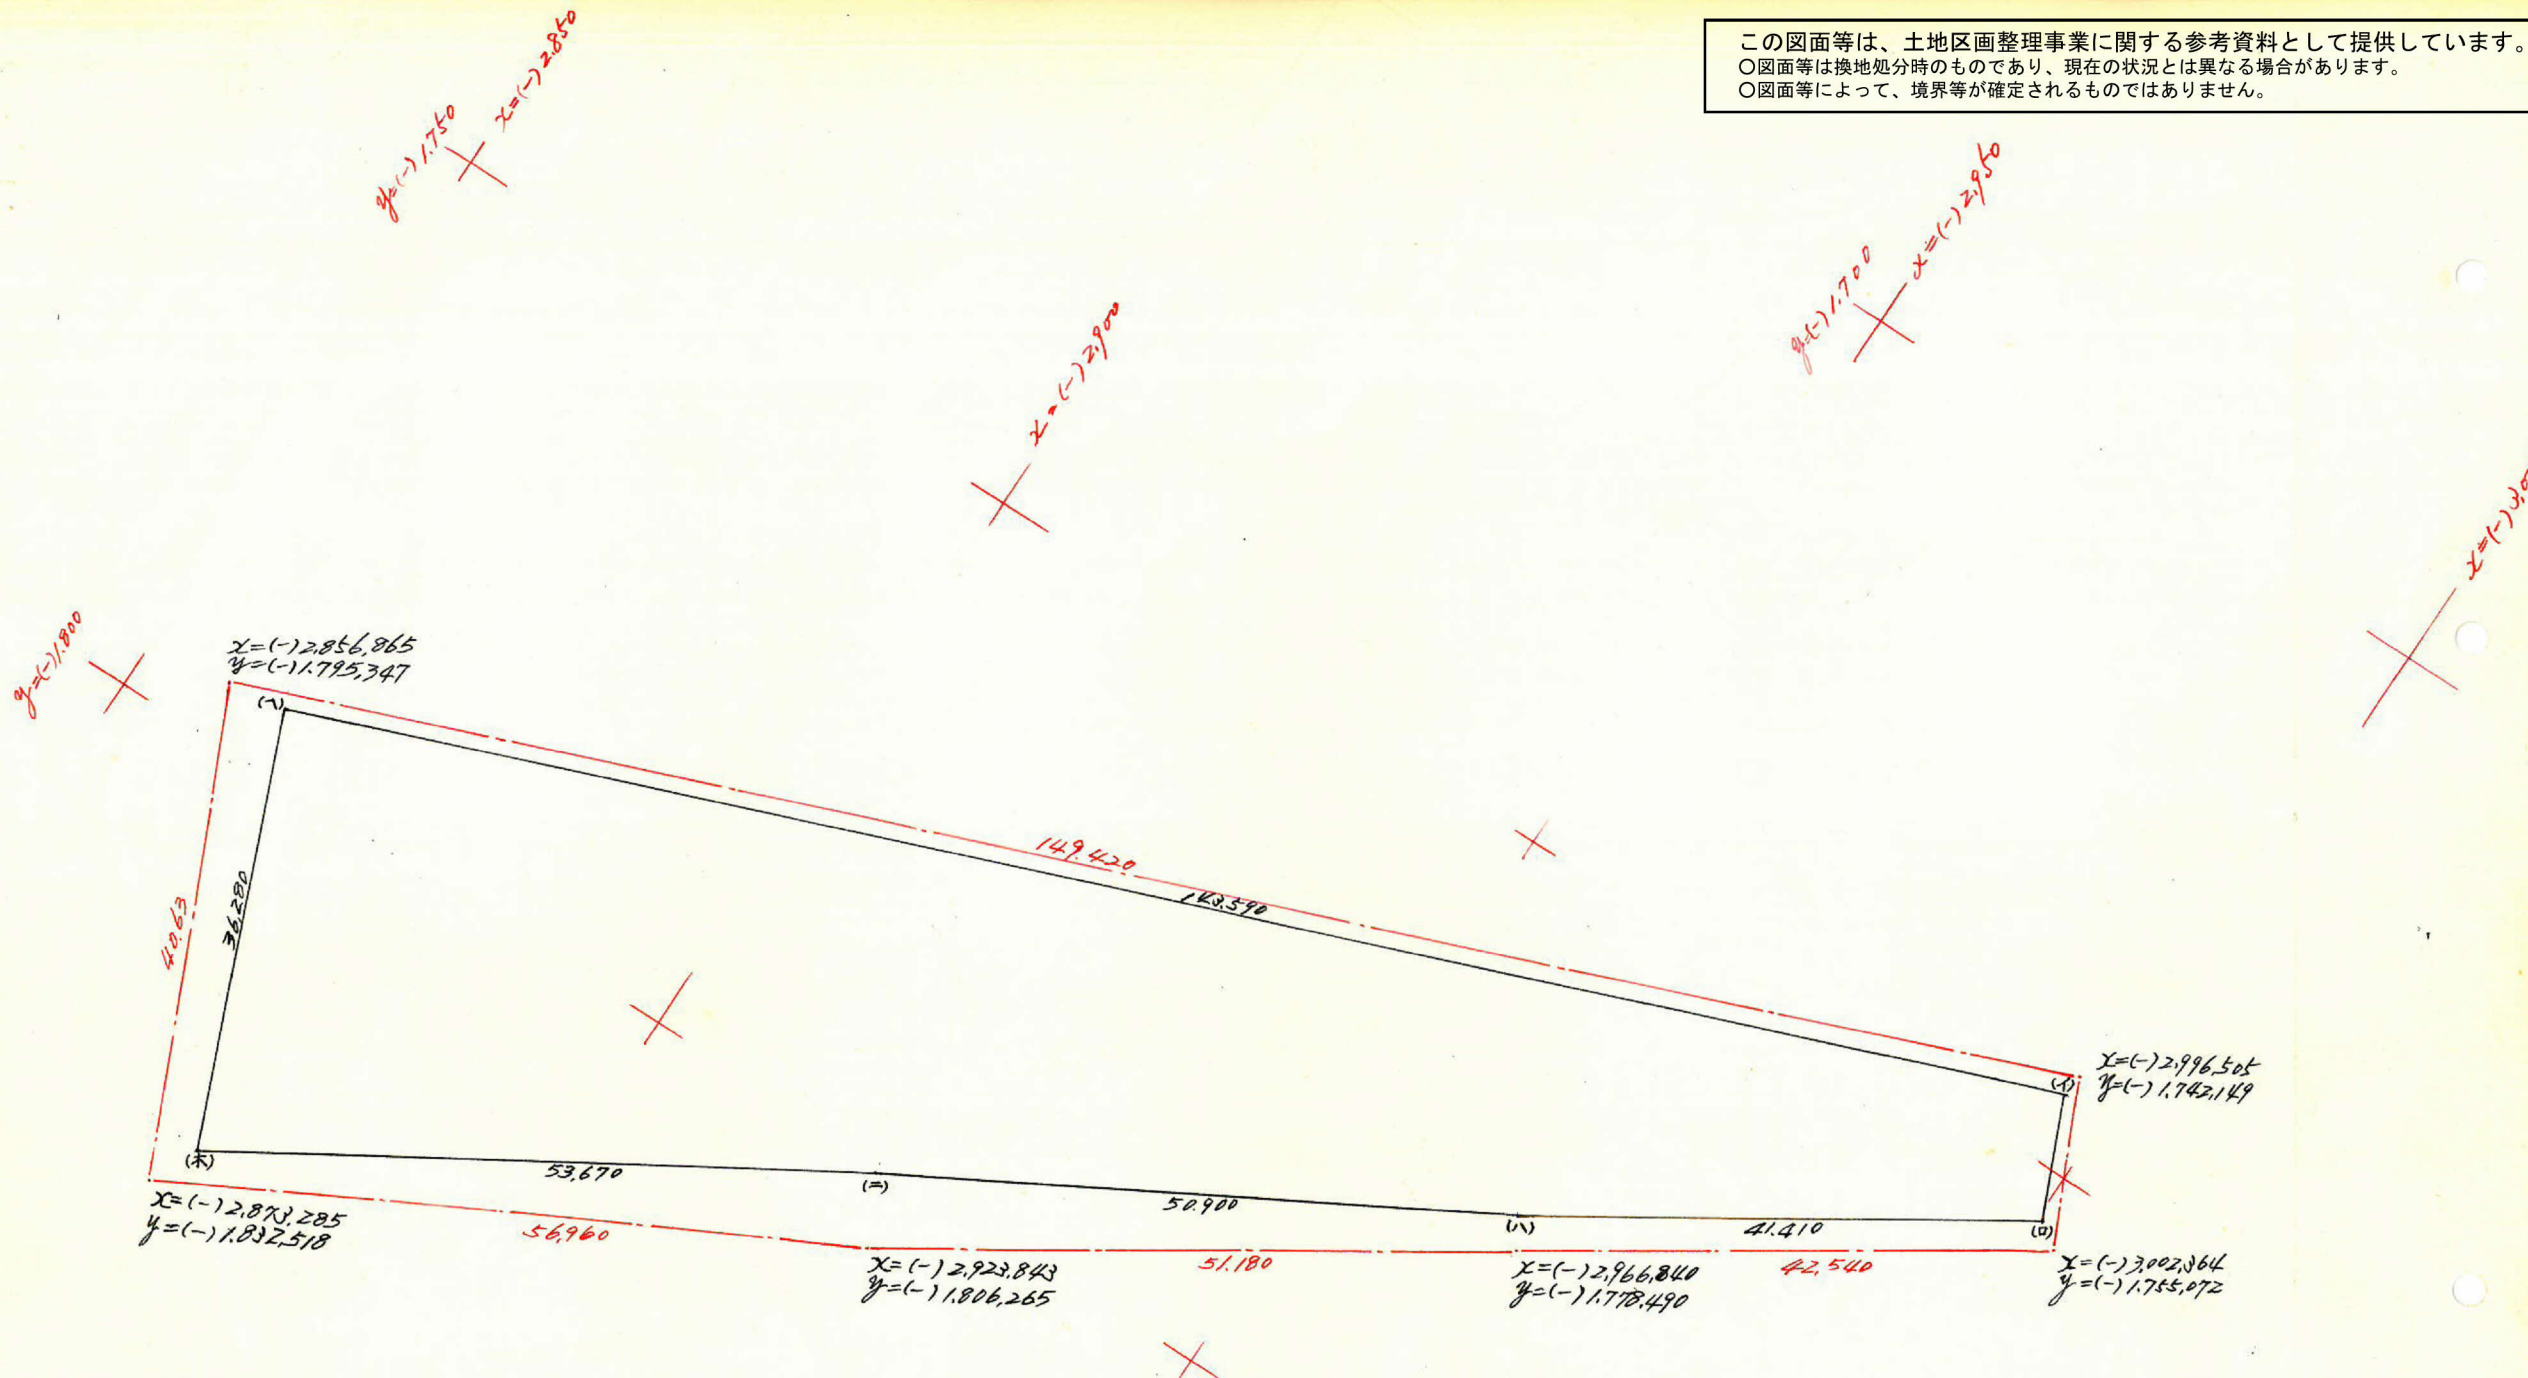

| 測点 | 1 | 2 | 3 | 4 | 5 | 6 | 1 x 6 | 3 x 4 |
|----|---------------|----------|----------|--------------|----------|---------|--------------|--------------|
| イ | (-12,996.397) | | | (-1,744.186) | -9.503 | | | |
| ロ | (-13,000.454) | -4.057 | +31.263 | (-1,753.689) | -21.632 | -31.135 | +93,419.125 | -54,825.579 |
| ハ | (-12,865.124) | +25.220 | +79.540 | (-1,775.321) | -25.210 | -46.842 | +138,892.806 | -141,209.022 |
| ニ | (-12,920.914) | +44.220 | +90.075 | (-1,800.531) | -27.895 | -53.105 | +155,115.137 | -162,182.829 |
| ホ | (-12,875.059) | +45.855 | +59.061 | (-1,828.426) | -27.895 | -5.904 | -16,974.348 | -107,988.667 |
| ヘ | (-12,861.853) | +13.206 | -121.338 | (-1,794.627) | +33.799 | +84.240 | -241,082.496 | +217,756.450 |
| コ | (-12,996.397) | -134.544 | -138.601 | (-1,744.186) | +50.441 | +40.938 | -122,666.459 | +241,745.923 |
| | | (-4.057) | | | (-9.503) | | | |
| | | | | | | | +387,427.078 | +466,206.107 |
| | | | | | | | -380,723.303 | -459,502.734 |
| | | | | | | | 6,703.775 | 6,703.734 |

合計面積 $0.351,867 \text{ m}^2 \times 0.3025 = 1013.93 \text{ 坪}$
 割除面積 0
 割込面積 $0.351,867 \text{ m}^2 \times 0.3025 = 1,013.93 \text{ 坪}$
 $6,703.734 \sqrt{2} = 0.351,867 \text{ m}^2 \quad 1013.93 \text{ 坪}$

| | | | |
|----|----|-----|---|
| 課長 | 係長 | 測量士 | 係 |
| | | | |

(分筆前)
 確定面積平面図 $S = \frac{1}{600}$

ブロック番号 草牟田 5号

新地名 町 丁目
 年 月 日

この図面等は、土地区画整理事業に関する参考資料として提供しています。
 ○図面等は換地処分時のものであり、現在の状況とは異なる場合があります。
 ○図面等によって、境界等が確定されるものではありません。

