
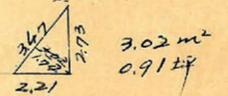
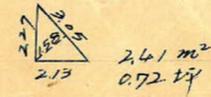
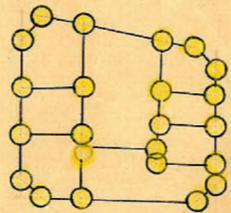
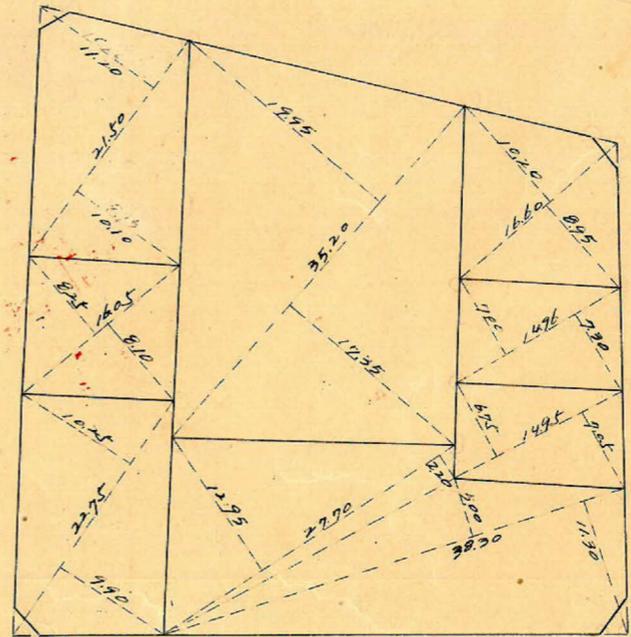
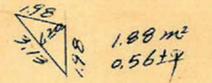
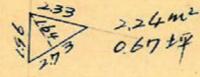
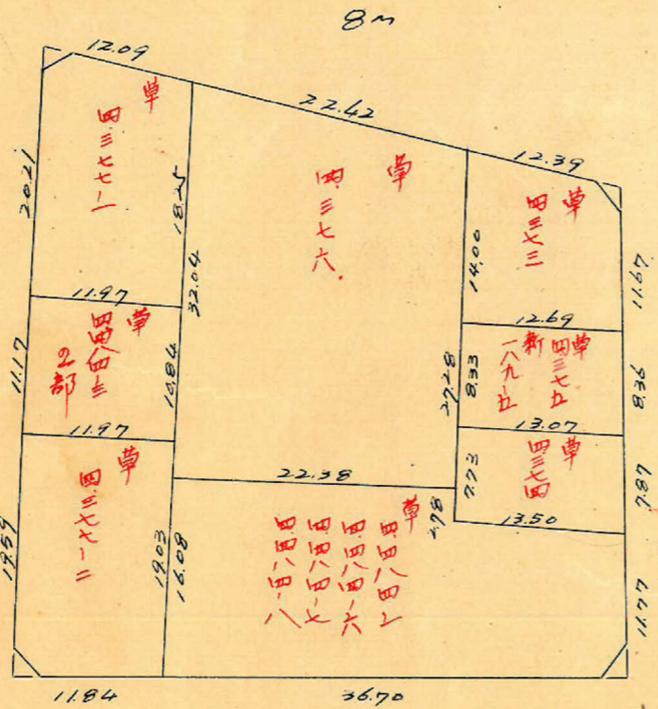


課長	係長	測量士	係

(分筆前)
 確定面積平面圖 $S = \frac{1}{600}$

ブロック番号 南平田 11-1 号




新地名 町 丁目
 年 月 日

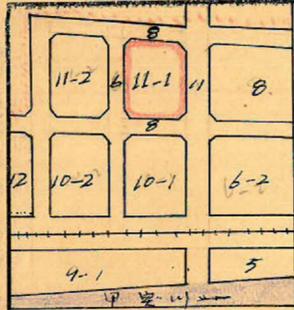

この図面等は、土地区画整理事業に関する参考資料として提供しています。
 ○図面等は換地処分時のものであり、現在の状況とは異なる場合があります。
 ○図面等によって、境界等が確定されるものではありません。

宇田 11-1 70.17

縮尺 1/600
17m = 精度 24700

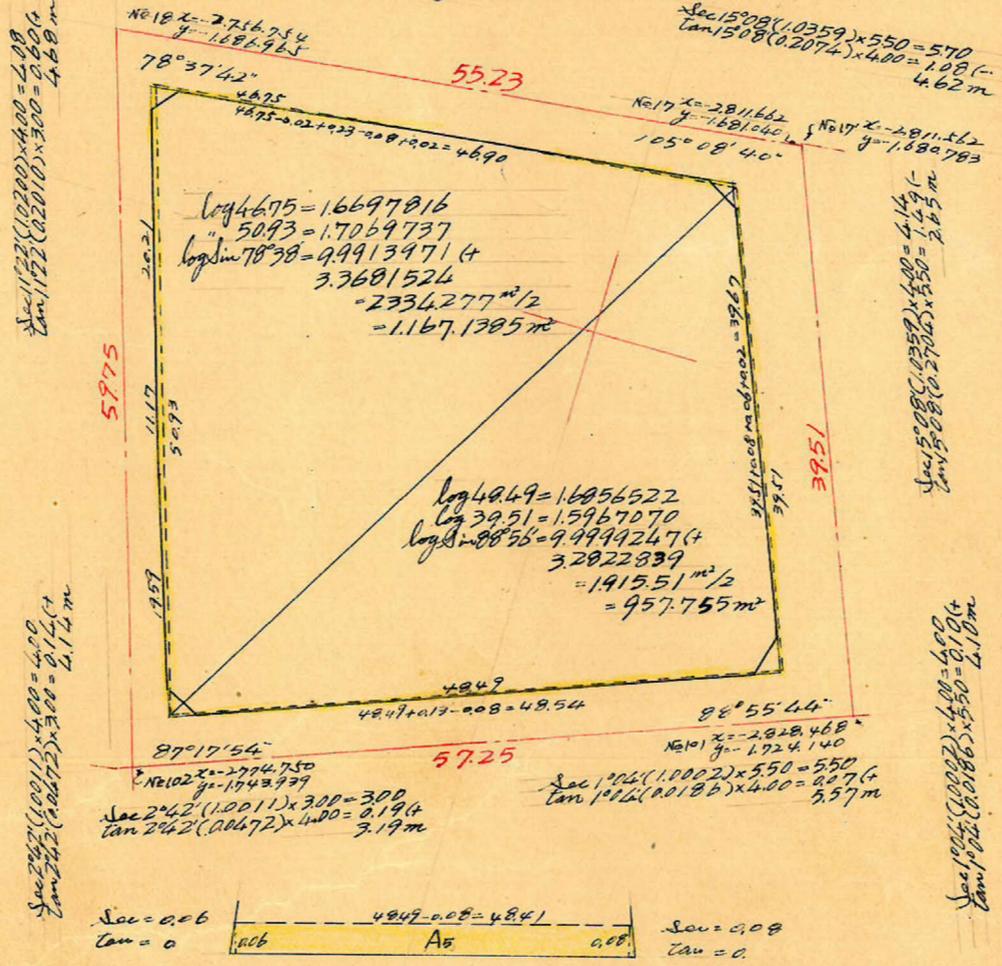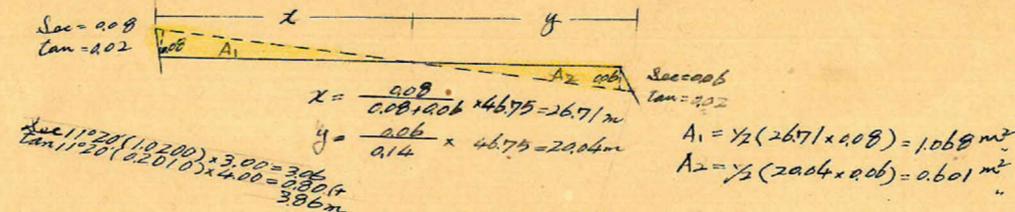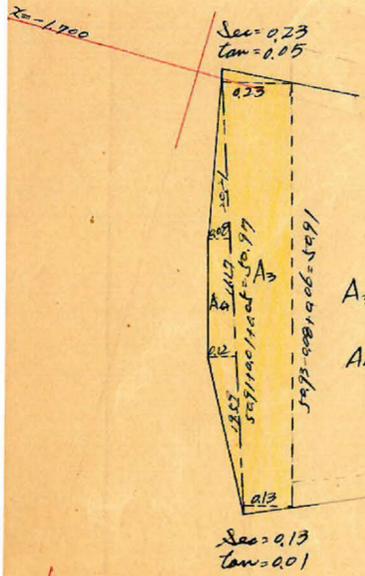

合断面積 $1.167.139 + 957.755 + (0.601 + 9.169 + 3.10 + 3.389) - (1.068 + 3.166) = 2.136.92 \text{ m}^2$ (2.136.92 x 0.025 = 646.41坪) = 646.38坪

切除面積 $1.88 + 3.02 + 2.24 + 2.41 = 9.55 \text{ m}^2 = 2.06坪$

割込面積 $= 2.127.37 \text{ m}^2 = 643.52坪$

この図面等は、土地区画整理事業に関する参考資料として提供しています。
○図面等は換地処分時のものであり、現在の状況とは異なる場合があります。
○図面等によって、境界等が確定されるものではありません。