



課	長	係	長	測量士	係

(分 筆 前)



確定面積平面図  $S = \frac{1}{600}$

ブロック番号 草  
牟  
田 // 号




新地名 \_\_\_\_\_ 町 \_\_\_\_\_ 丁目 \_\_\_\_\_  
年 \_\_\_\_\_ 月 \_\_\_\_\_ 日

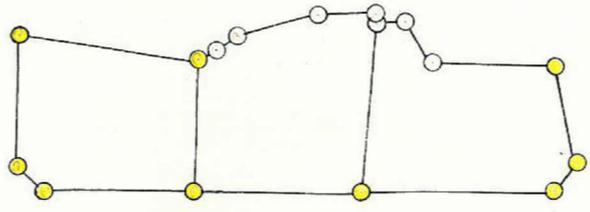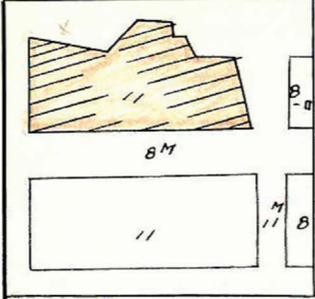

苗木 3  
植 9本

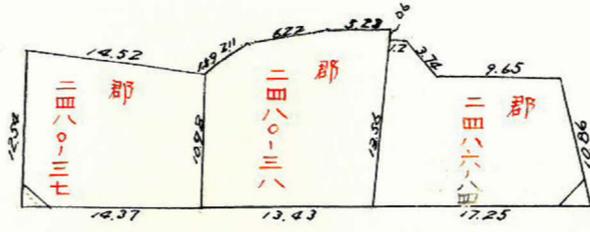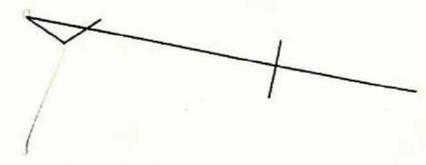


8m

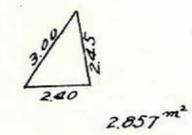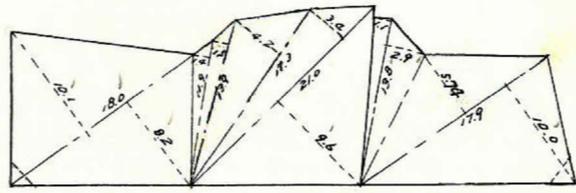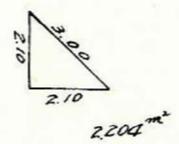

この図面等は、土地区画整理事業に関する参考資料として提供しています。  
○図面等は換地処分時のものであり、現在の状況とは異なる場合があります。  
○図面等によって、境界等が確定されるものではありません。

この図面等は、土地区画整理事業に関する参考資料として提供しています。  
 ○図面等は換地処分時のものであり、現在の状況とは異なる場合があります。  
 ○図面等によって、境界等が確定されるものではありません。

 縮尺 1/600

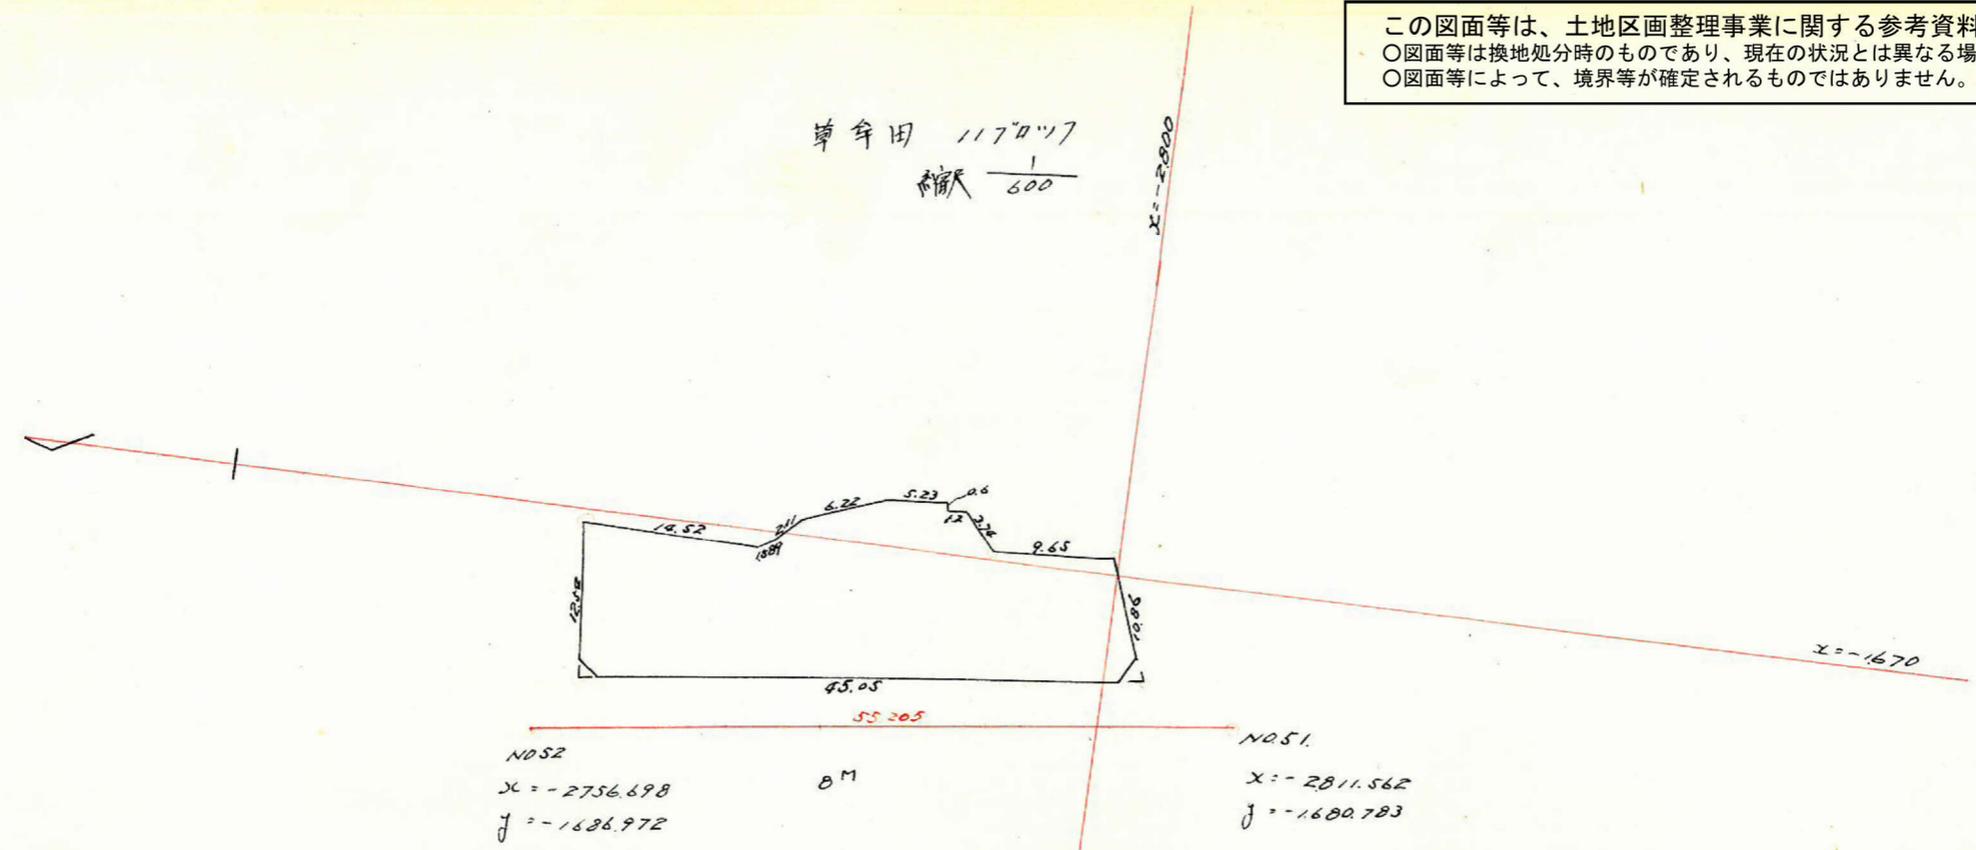

測点	X	ΔX	AX <sup>n</sup> + AX <sup>n+1</sup>	f	Δf	Δf + Δf <sup>n+1</sup>	倍面積	倍面積
1	-2759.689			-1682.615				
0	-2758.331	-1.358	+13.160	-1670.146	+12.469	+12.440	-21.979.121	-34.313.638
+	-2772.849	+14.518	+15.865	-1670.175	-0.029	+0.813	-26.497.326	-2.254.326
11	-2774.196	+1.347	+2.874	-1669.333	+0.842	+2.285	-4.831.050	-6.339.038
又	-2775.743	+1.547	+7.529	-1667.890	+1.443	+3.159	-12.557.544	-8.768.572
7	-2781.725	+5.982	+11.168	-1666.174	+1.716	+2.418	-18.607.831	-6.726.211
4	-2786.911	+5.186	+5.258	-1665.472	+0.702	+0.109	-8.753.721	-303.773
1	-2786.981	+0.070	+1.270	-1666.065	-0.593	-0.574	-2.115.903	-1.599.727
1	-2788.181	+1.200	+3.991	-1666.044	+0.019	-2.468	-6.649.190	-6.881.231
木	-2790.972	+2.791	+12.401	-1668.533	-2.487	-1.576	-20.691.477	-4.390.571
=	-2800.582	+9.610	+13.501	-1667.622	+0.911	-9.218	-22.514.564	-25.815.764
11	-2804.073	+3.491	+40.893	-1677.751	-10.129	-12.993	-48.512.565	-42.027.832
1	-2759.689	-44.784	-26.142	-1682.615	-4.864	-12.993	-48.512.565	-42.027.832
		-(1.358)			+26.142	+7.605	+77.639.221	+20.987.435
					+(12.469)		+1.049.765	+1.049.765

$\frac{1}{2} = 524.882 \text{ m}^2$   
 合計面積 =  $524.882 \text{ m}^2 = 159.767 \text{ 坪}$   
 切除面積 =  $5.061 \text{ m}^2 = 1.530 \text{ 坪}$   
 残上面積 =  $519.821 \text{ m}^2 = 157.237 \text{ 坪}$