


この図面等は、土地区画整理事業に関する参考資料として提供しています。
 ○図面等は換地処分時のものであり、現在の状況とは異なる場合があります。
 ○図面等によって、境界等が確定されるものではありません。

草 牟 田
 8-口 7口 7
 縮尺 $\frac{1}{600}$

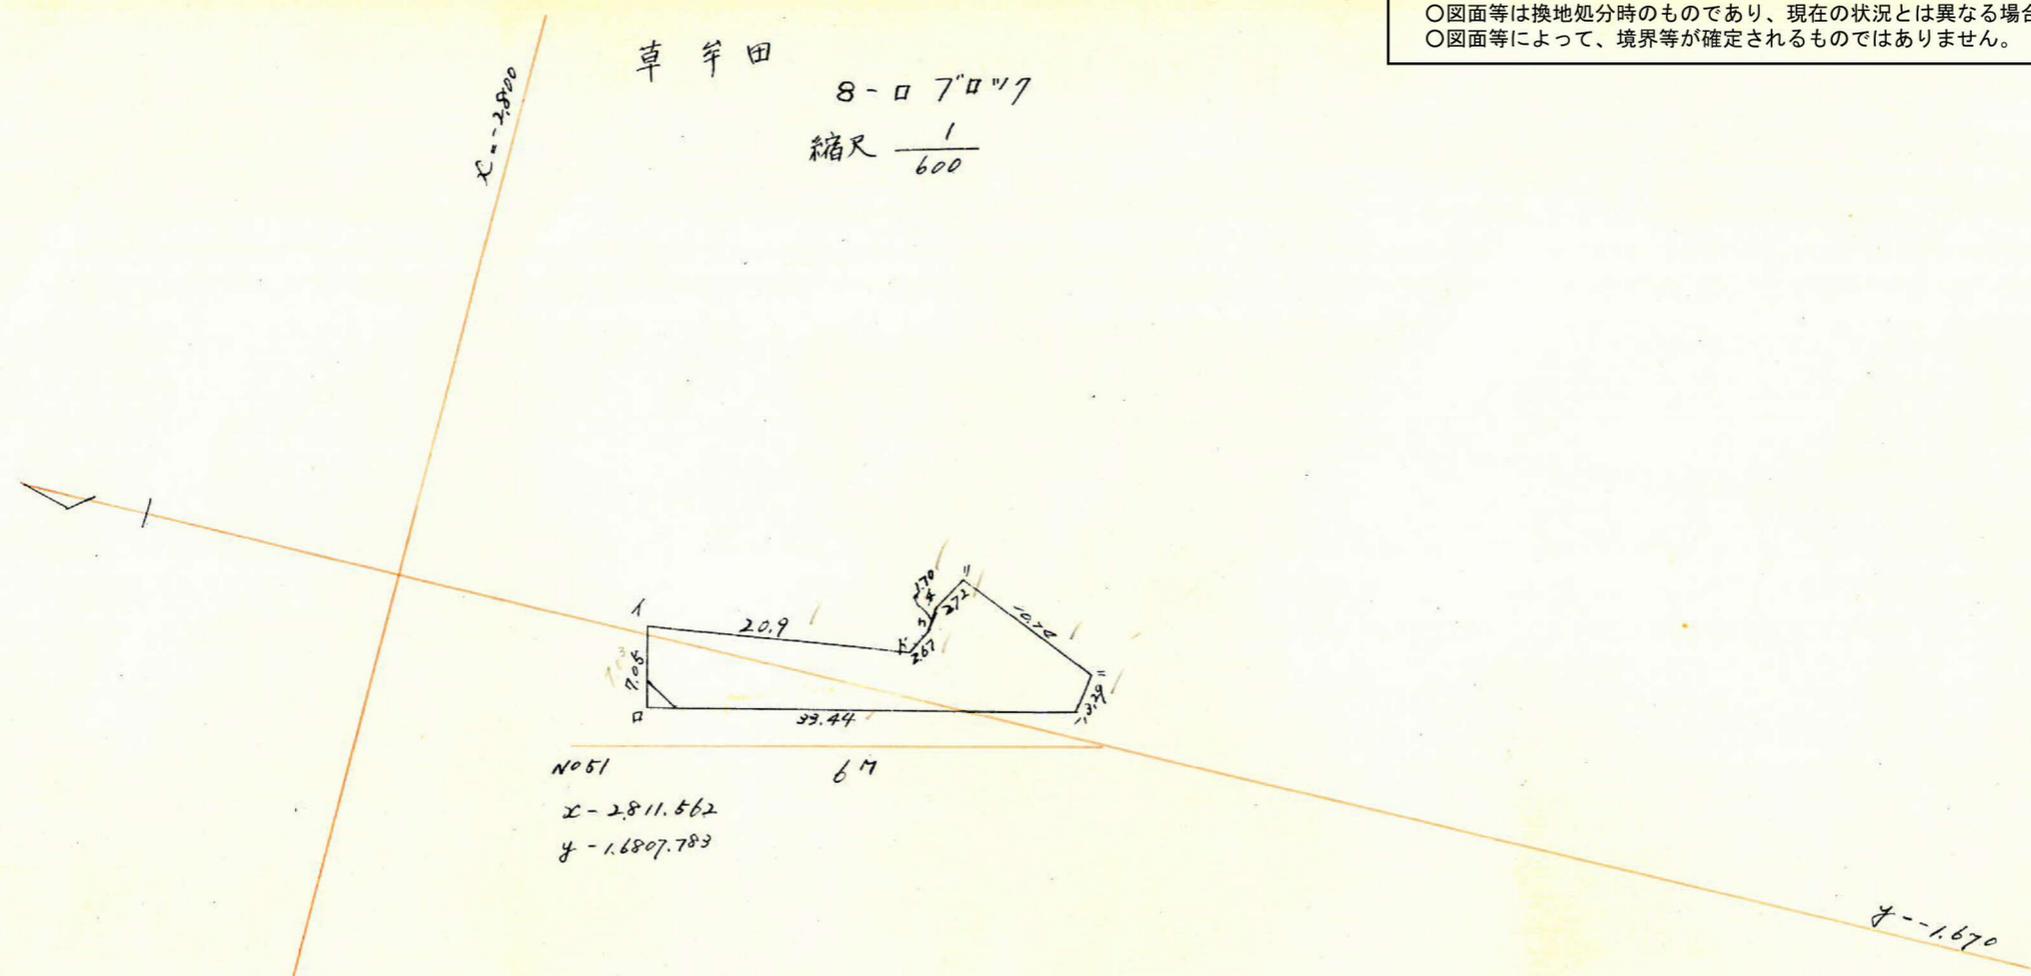

測 点	x	Ax	$\Delta x^n + \Delta x^{n+1}$	y	Δy	$\Delta y^n + \Delta y^{n+1}$	倍面積	倍面積
A	-2817.078			-1669.155				
B	-2818.480	+ 1.402	- 33.904	-1676.036	- 6.881			
C	-2850.982	+ 22.502	- 33.093	-1668.165	+ 7.871	+ 0.990	-46,824.325	- 2,790.305
D	-2851.573	+ 0.581	- 9.416	-1664.925	+ 3.240	+ 11.111	-55,204.584	- 31,677.261
E	-2841.566	- 10.007	- 12.395	-1661.020	+ 3.905	+ 7.145	+15,676.933	- 20,374.489
F	-2839.178	- 2.388	- 2.718	-1662.206	- 1.286	+ 2.619	+20,588.342	- 7,434.162
G	-2838.848	- 0.330	- 1.387	-1663.977	- 1.621	- 2.957	+ 4,518.148	+ 8,395.449
H	-2837.791	- 1.057	- 21.770	-1666.425	- 2.448	- 4.119	+ 2,307.936	+ 11,693.215
I	-2817.078	+ 207.13	- 19.311	-1669.155	- 2.730	- 5.178	+ 36,278.072	+ 14,694.082
		+ 1.402			- 6.881	- 9.611	+ 32,233.052	+ 27,074.937
							- 426.424	- 426.423

$\frac{1}{2} \times 213.212 \text{ m}^2 = 64,496 \text{ 坪}$



合計面積 213.212 m^2 = 64,496 坪
 切除面積 2.30 m^2 = 0.69 坪
 割上面積 210.912 m^2 = 63.80 坪

課	長	係	長	測量士	係




(分 筆 前)
 確定面積平面図 $S = \frac{1}{600}$

ブロック番号 草 午 田 8 号

新地名 町 丁目
 年 月 日

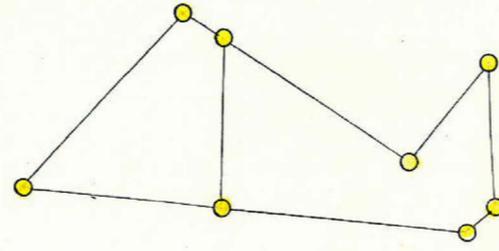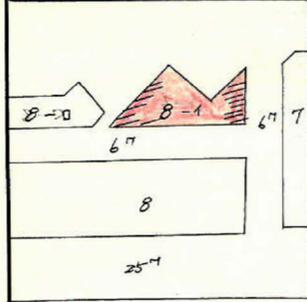

口 2
 粒 8本

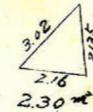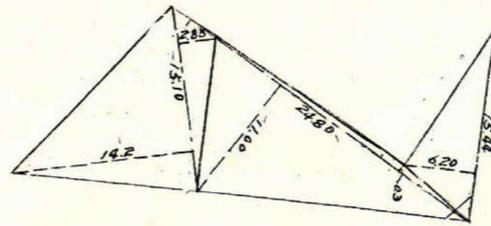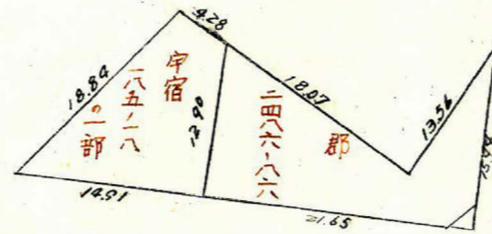

この図面等は、土地区画整理事業に関する参考資料として提供しています。
 ○図面等は換地処分時のものであり、現在の状況とは異なる場合があります。
 ○図面等によって、境界等が確定されるものではありません。

