


草岸田 14-2 フロア

縮尺 1/600
トサ - 精度 1/24700

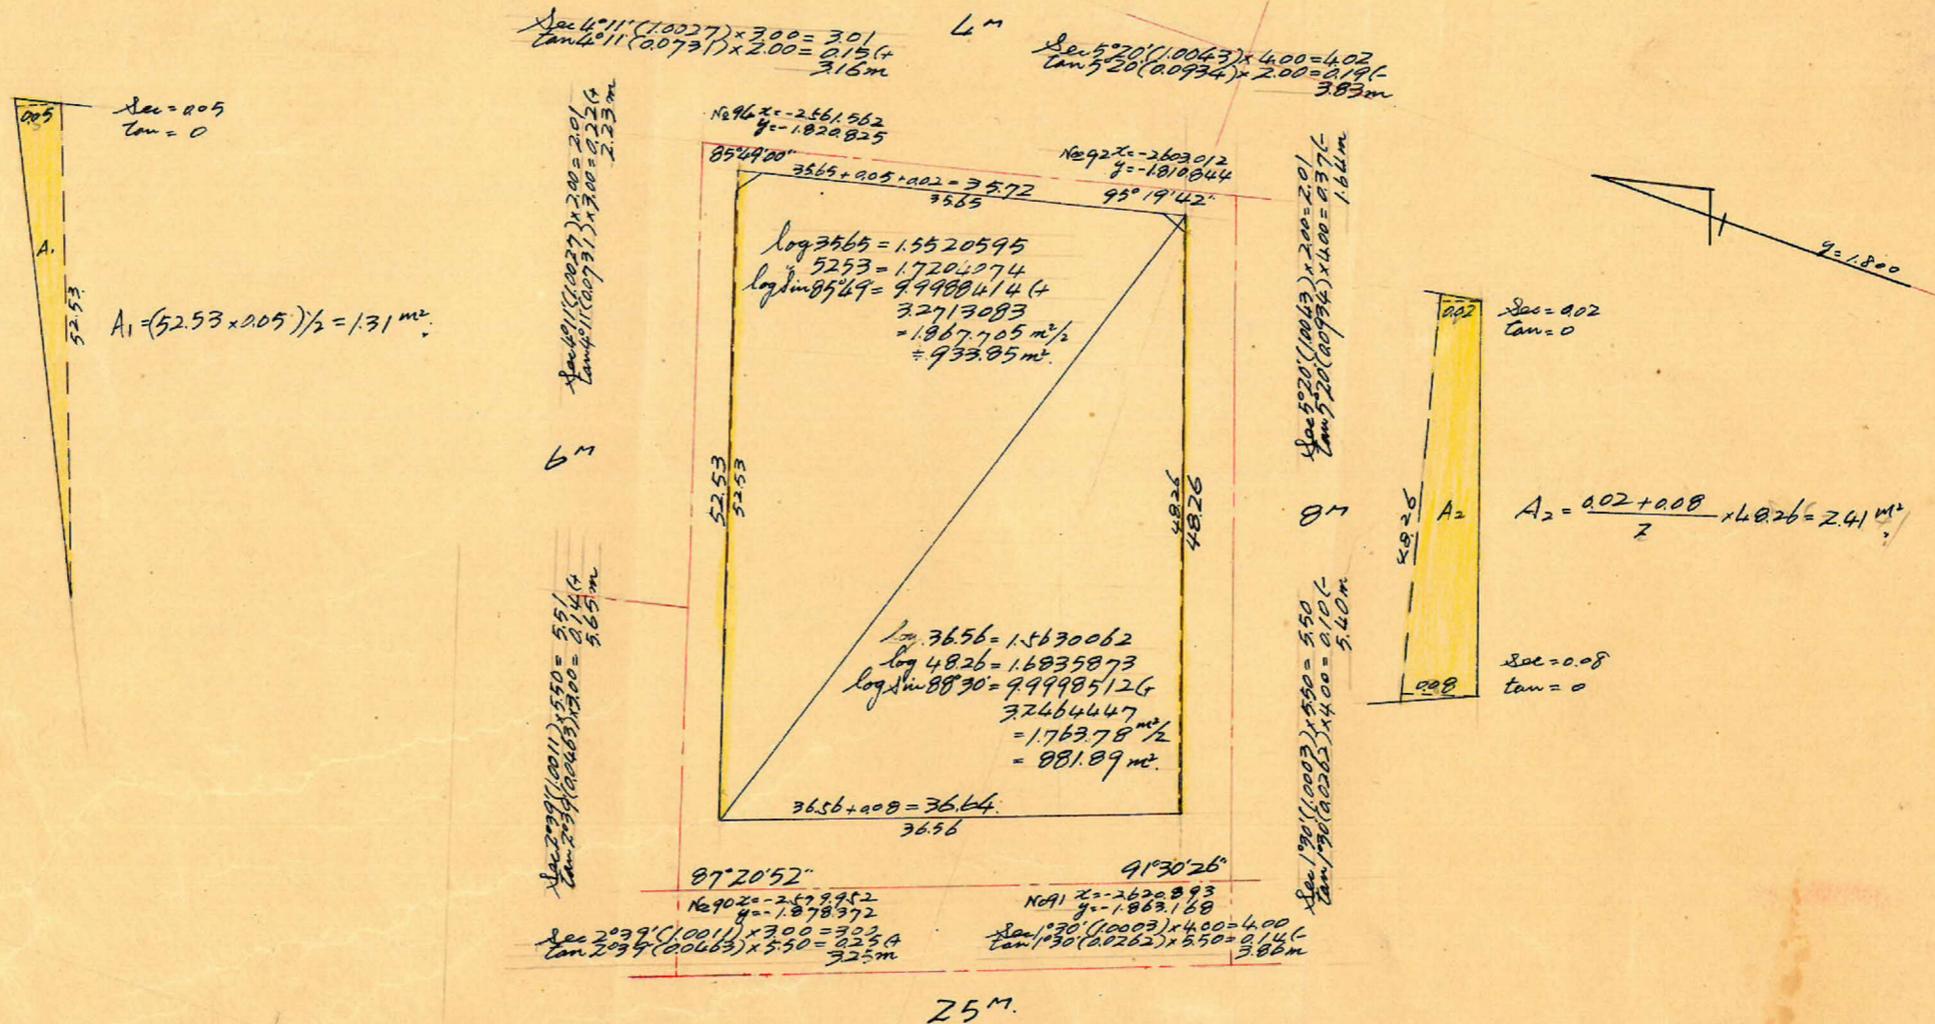

合計面積	$933.85 + 881.89 + 1.31 + 2.41 = 1819.46 \text{ m}^2$	$(\times 0.3025 = 550.38 \text{ 坪}) = 550.36 \text{ 坪}$
切除面積	$1.97 + 1.56 = 3.53 \text{ m}^2$	$= 1.06 \text{ 坪}$
割込面積	$= 1815.93 \text{ m}^2$	$= 549.30 \text{ 坪}$

この図面等は、土地区画整理事業に関する参考資料として提供しています。
 ○図面等は換地処分時のものであり、現在の状況とは異なる場合があります。
 ○図面等によって、境界等が確定されるものではありません。