
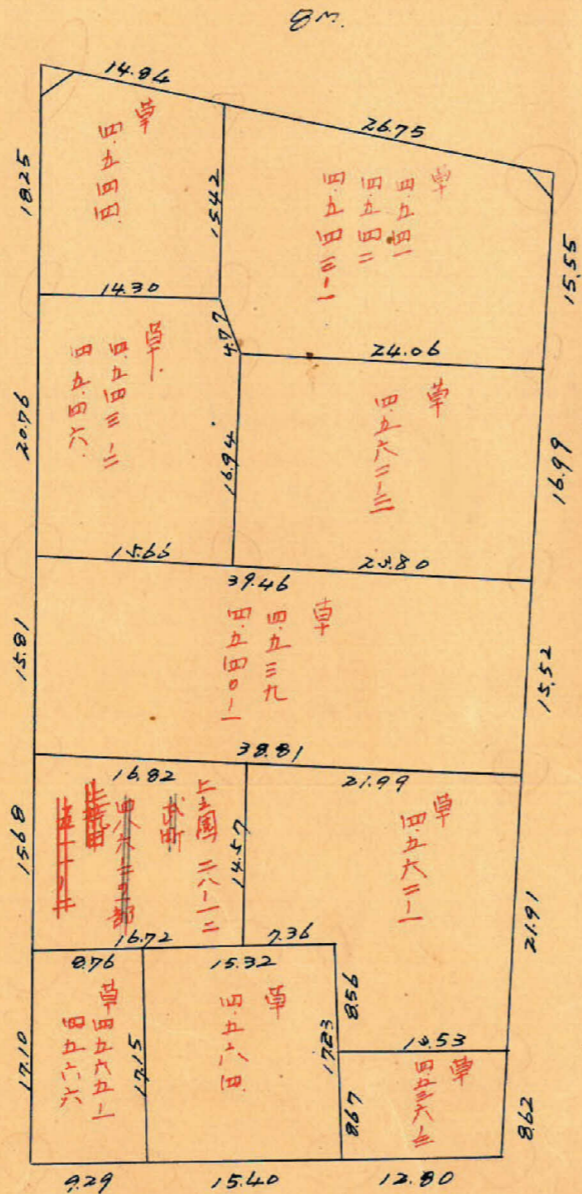


課長	係長	測量士	係


(分筆前)  
確定面積平面圖  $S = \frac{1}{600}$

ブロック番号 13 号




新地名 町 丁目  
年 月 日

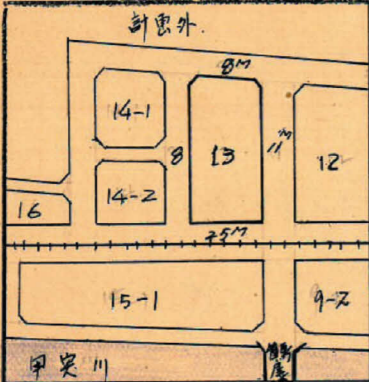

11M

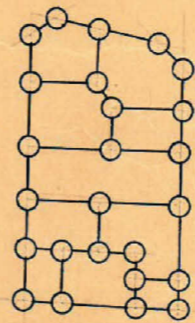




口外 10 杭 25 本

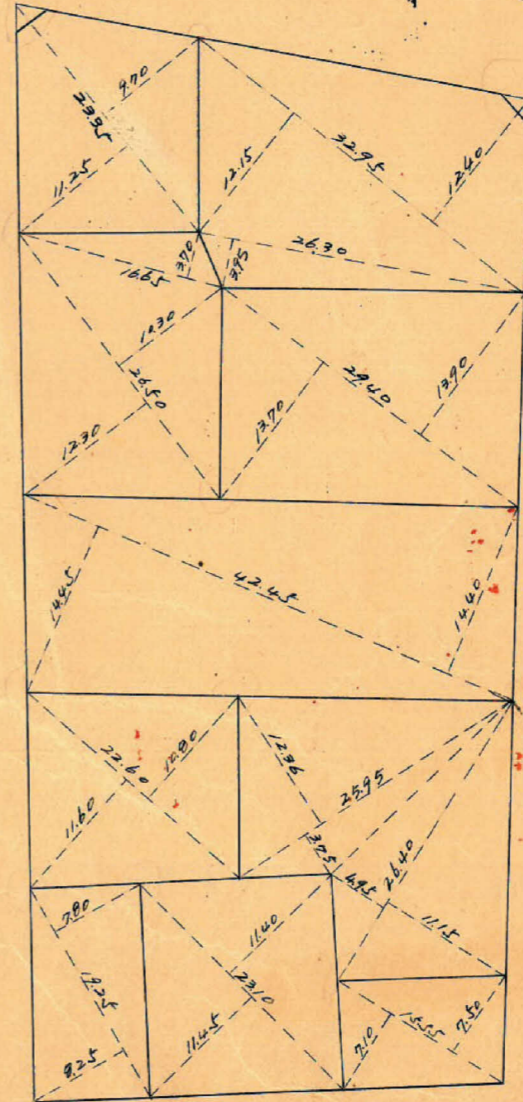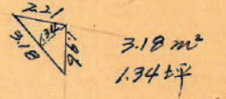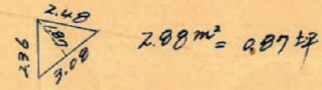

この図面等は、土地区画整理事業に関する参考資料として提供しています。  
○図面等は換地処分時のものであり、現在の状況とは異なる場合があります。  
○図面等によって、境界等が確定されるものではありません。

この図面等は、土地区画整理事業に関する参考資料として提供しています。  
 ○図面等は換地処分時のものであり、現在の状況とは異なる場合があります。  
 ○図面等によって、境界等が確定されるものではありません。

草図 13ブロック 縮尺 1/600  
 1/2500 縮尺

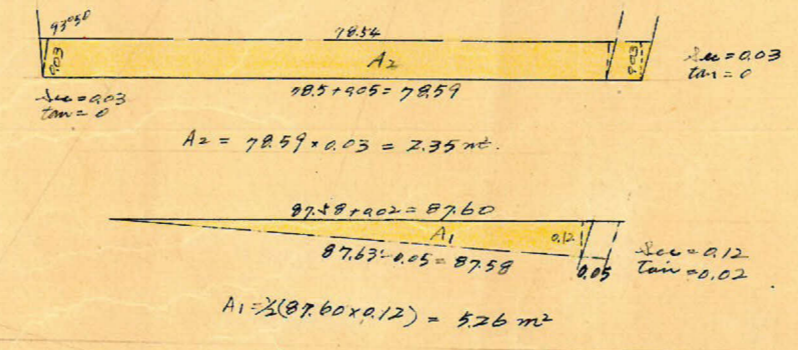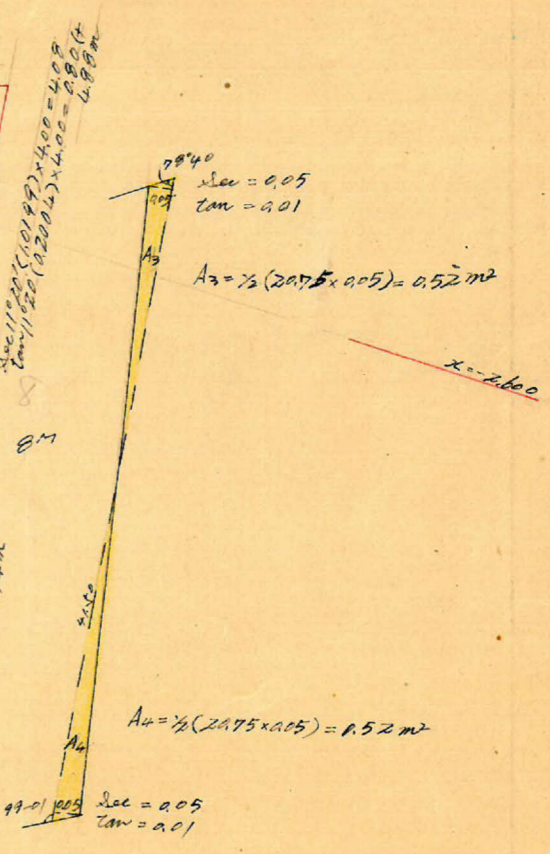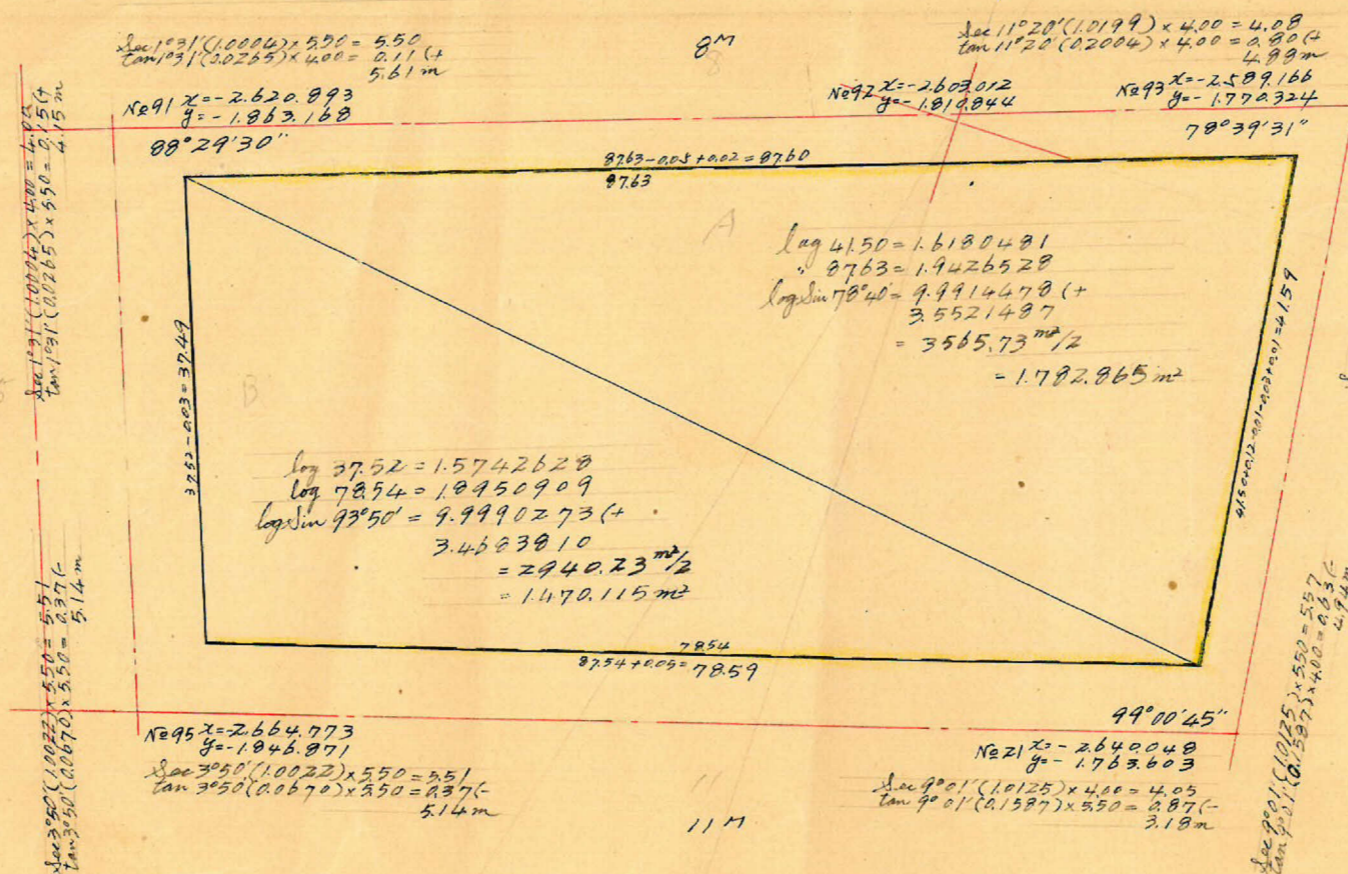

合計面積  
 1782.865 m<sup>2</sup> + 1470.115 m<sup>2</sup> + 5.26 m<sup>2</sup> - (2.35 + 0.52) + 0.52 m<sup>2</sup> = 3255.89 m<sup>2</sup> (x 0.3025 = 984.90) = 984.86 坪  
 2.35 + 2.13 m<sup>2</sup> = 5.01 m<sup>2</sup> = 1.51 坪  
 3250.88 m<sup>2</sup> = 983.35 坪