
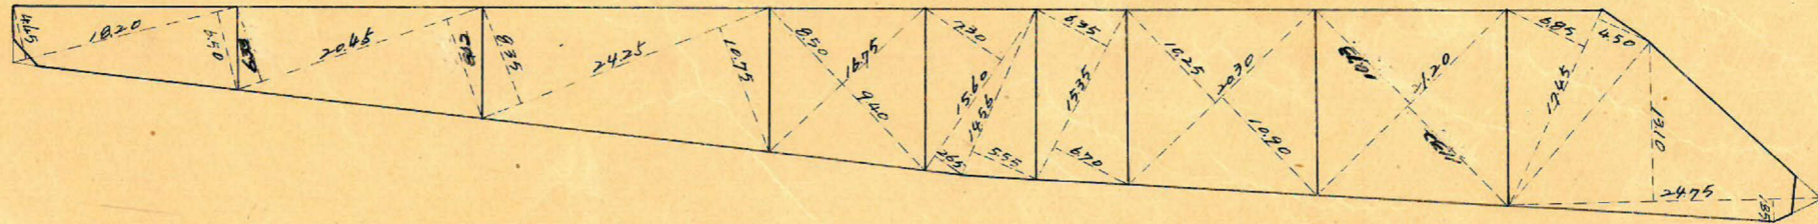
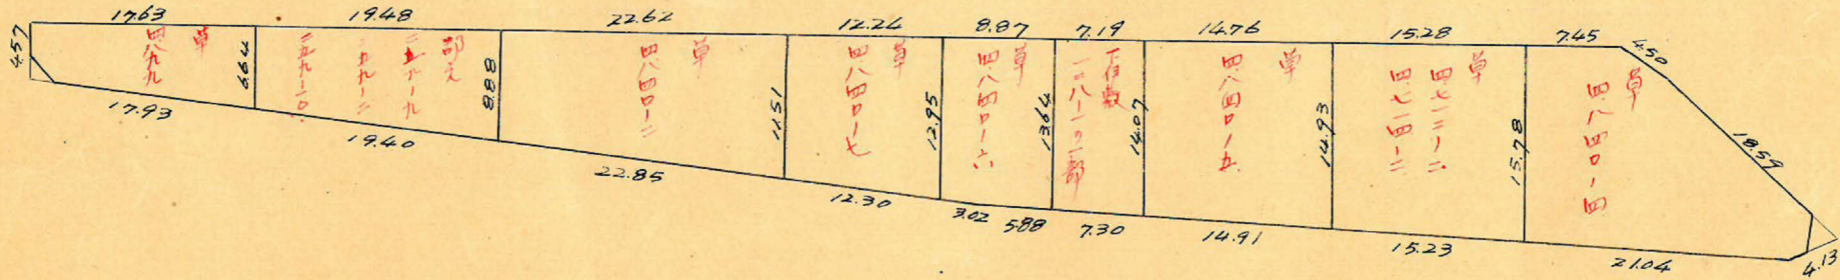
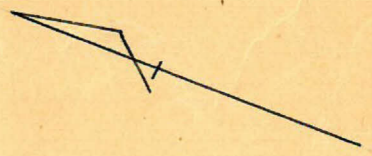
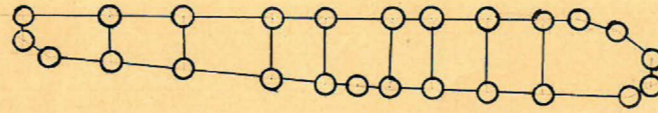


課長	係長	測量士	係

確定面積平面圖 $S = \frac{1}{600}$

ブロック番号 **堂南** **ZZ**

新地名 町 丁目
年 月 日

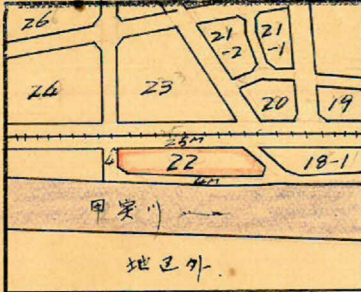


200
200
200
1.97 m² = 0.59 坪

257
215
259
2.10 m² = 0.96 坪

この図面等は、土地区画整理事業に関する参考資料として提供しています。
○図面等は換地処分時のものであり、現在の状況とは異なる場合があります。
○図面等によって、境界等が確定されるものではありません。

この図面等は、土地区画整理事業に関する参考資料として提供しています。
 ○図面等は換地処分時のものであり、現在の状況とは異なる場合があります。
 ○図面等によって、境界等が確定されるものではありません。

単年田 2270.77
 トレー精度 1/24700
 縮尺 1/600

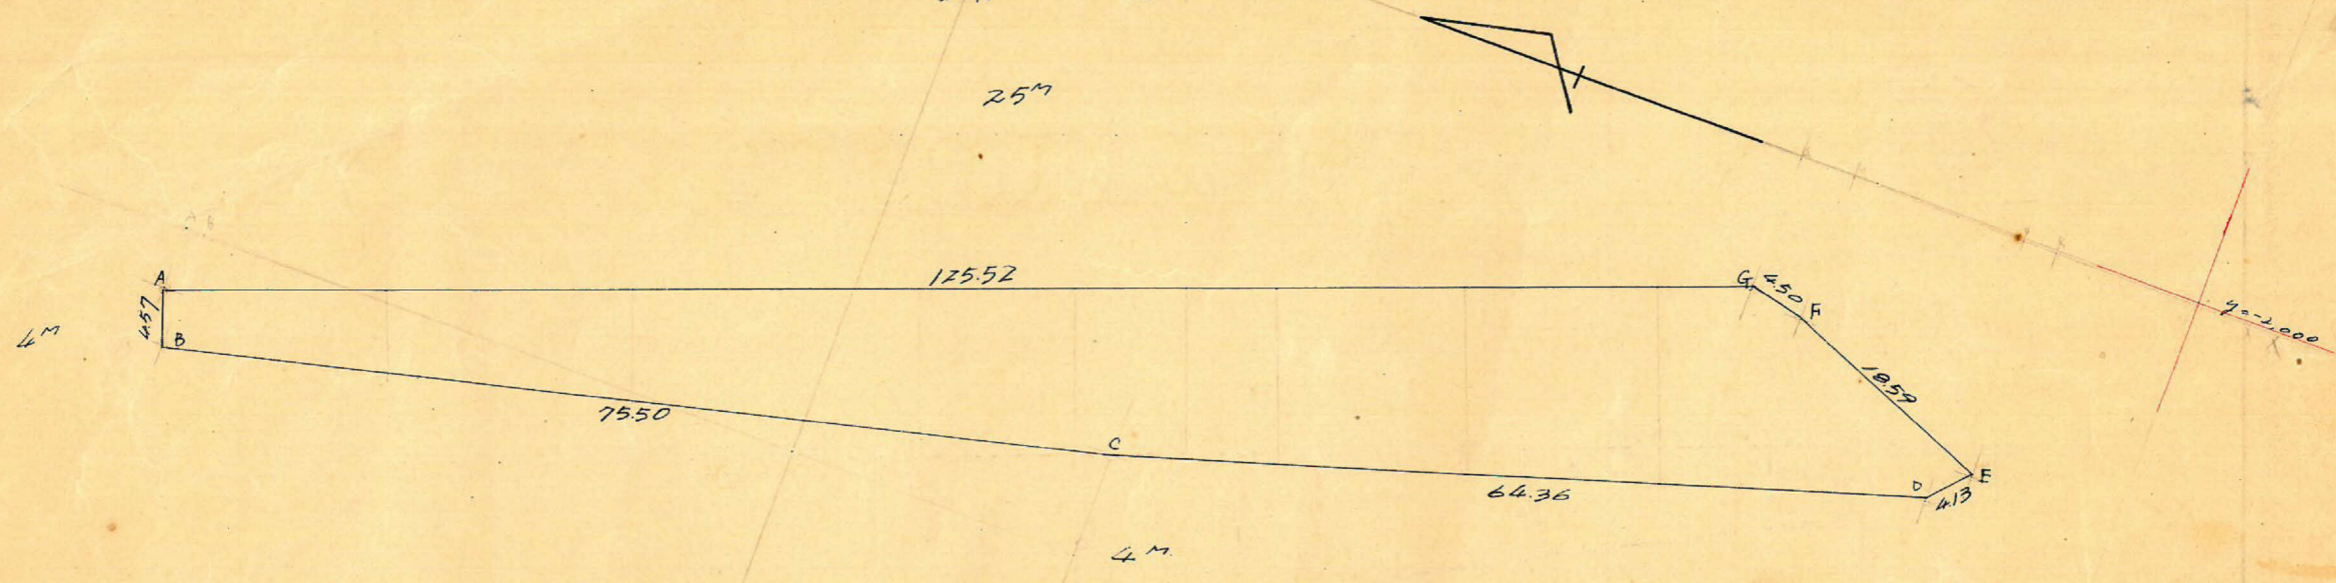

測点	X			Y				
A	-2.148792			-2.055067				
B	-2.150427	-1.635	-74.948	-2.059332	-4.265	+13.753	+154.342.815	-29.574.823
C	-2.223740	-73.313	-134.804	-2.041.314	+19.019	+37.013	+275.177.292	-82.507.289
D	-2.205231	-61.491	-64.214	-2.022.319	+19.995	+22.093	+129.861.192	-50.487.608
E	-2.297954	-2.723	+14.453	-2.019221	+3.098	+10.208	-29.183.801	-25.255.434
F	-2.270778	+17.176	+21.572	-2.012.111	+7.110	+8.074	-43.405.258	-18.334.262
G	-2.256382	+4.396	+121.986	-2.011.147	+0.964	-42.956	-245.331.778	+97.554.705
A	-2.148792	+117.590	+115.955	-2.055067	-43.920	-48.185	-238.295.294	+103.539.543
		-1.635			C 4.265			
E			0			0	+3.165.168	-3.165.168

$\frac{1}{2} = 1.582.584 \text{ m}^2$

合計面積
 切除面積
 割込面積

$= 1.582.58 \text{ m}^2 (\times 0.3025 = 478.73 \text{ 坪}) = 478.68 \text{ 坪}$
 $1.98 \text{ m}^2 + 3.18 \text{ m}^2 = 5.15 \text{ m}^2 = 1.55 \text{ 坪}$
 $= 1.577.43 \text{ m}^2 = 477.13 \text{ 坪}$

1/24700

1/24700






1/24700


課長	係長	測量士	係


(分筆前)
 確定面積平面図 $S = \frac{1}{600}$

ブロック番号 草牟由 22 号

新地名 町 丁目
 年 月 日

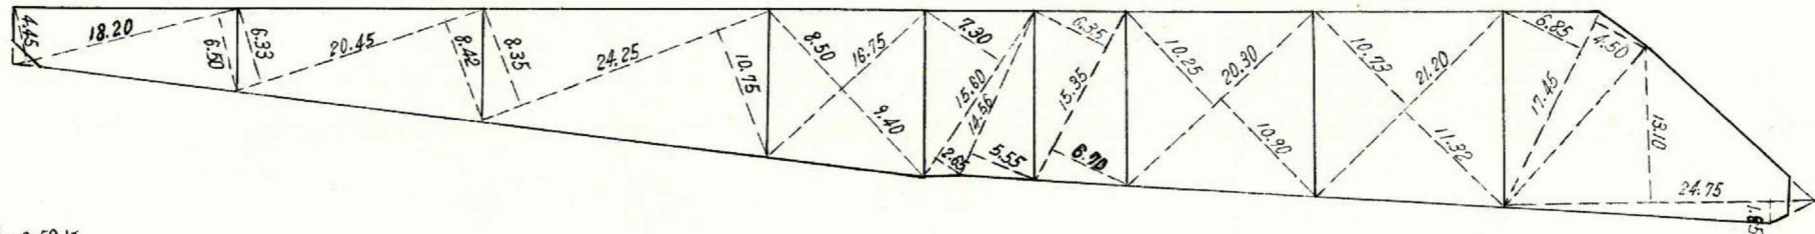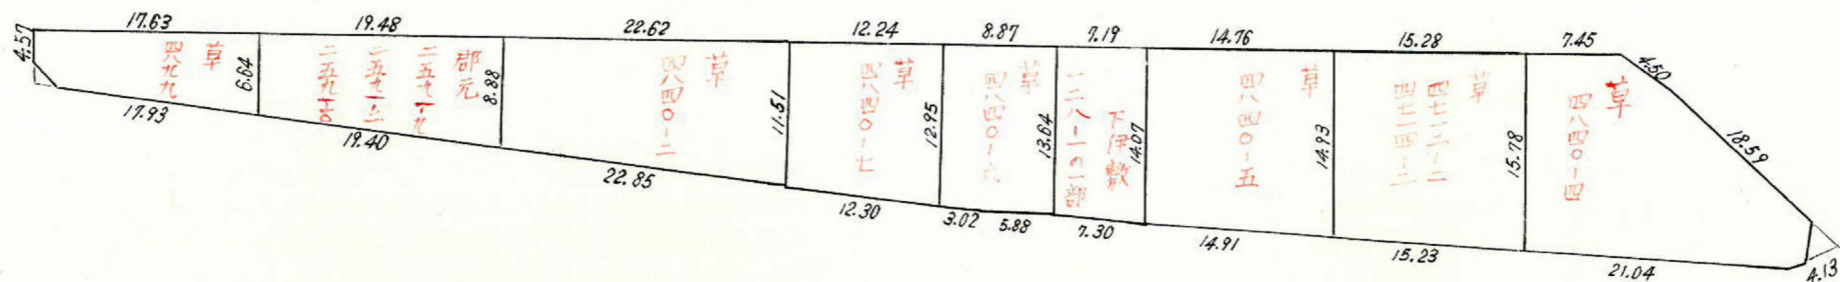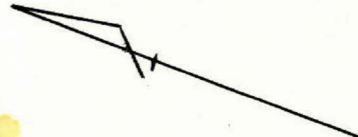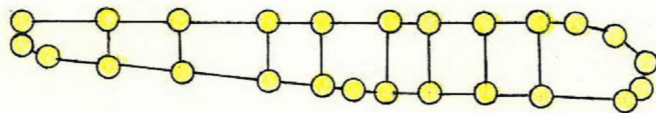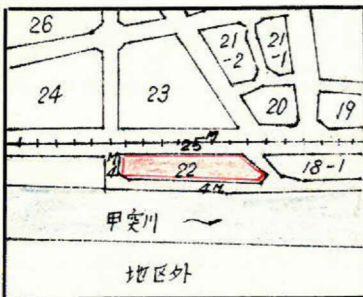


 $1.97 \text{ m}^2 = 0.59 \text{ 坪}$


 $3.18 \text{ m}^2 = 0.96 \text{ 坪}$

この図面等は、土地区画整理事業に関する参考資料として提供しています。
 ○図面等は換地処分時のものであり、現在の状況とは異なる場合があります。
 ○図面等によって、境界等が確定されるものではありません。